
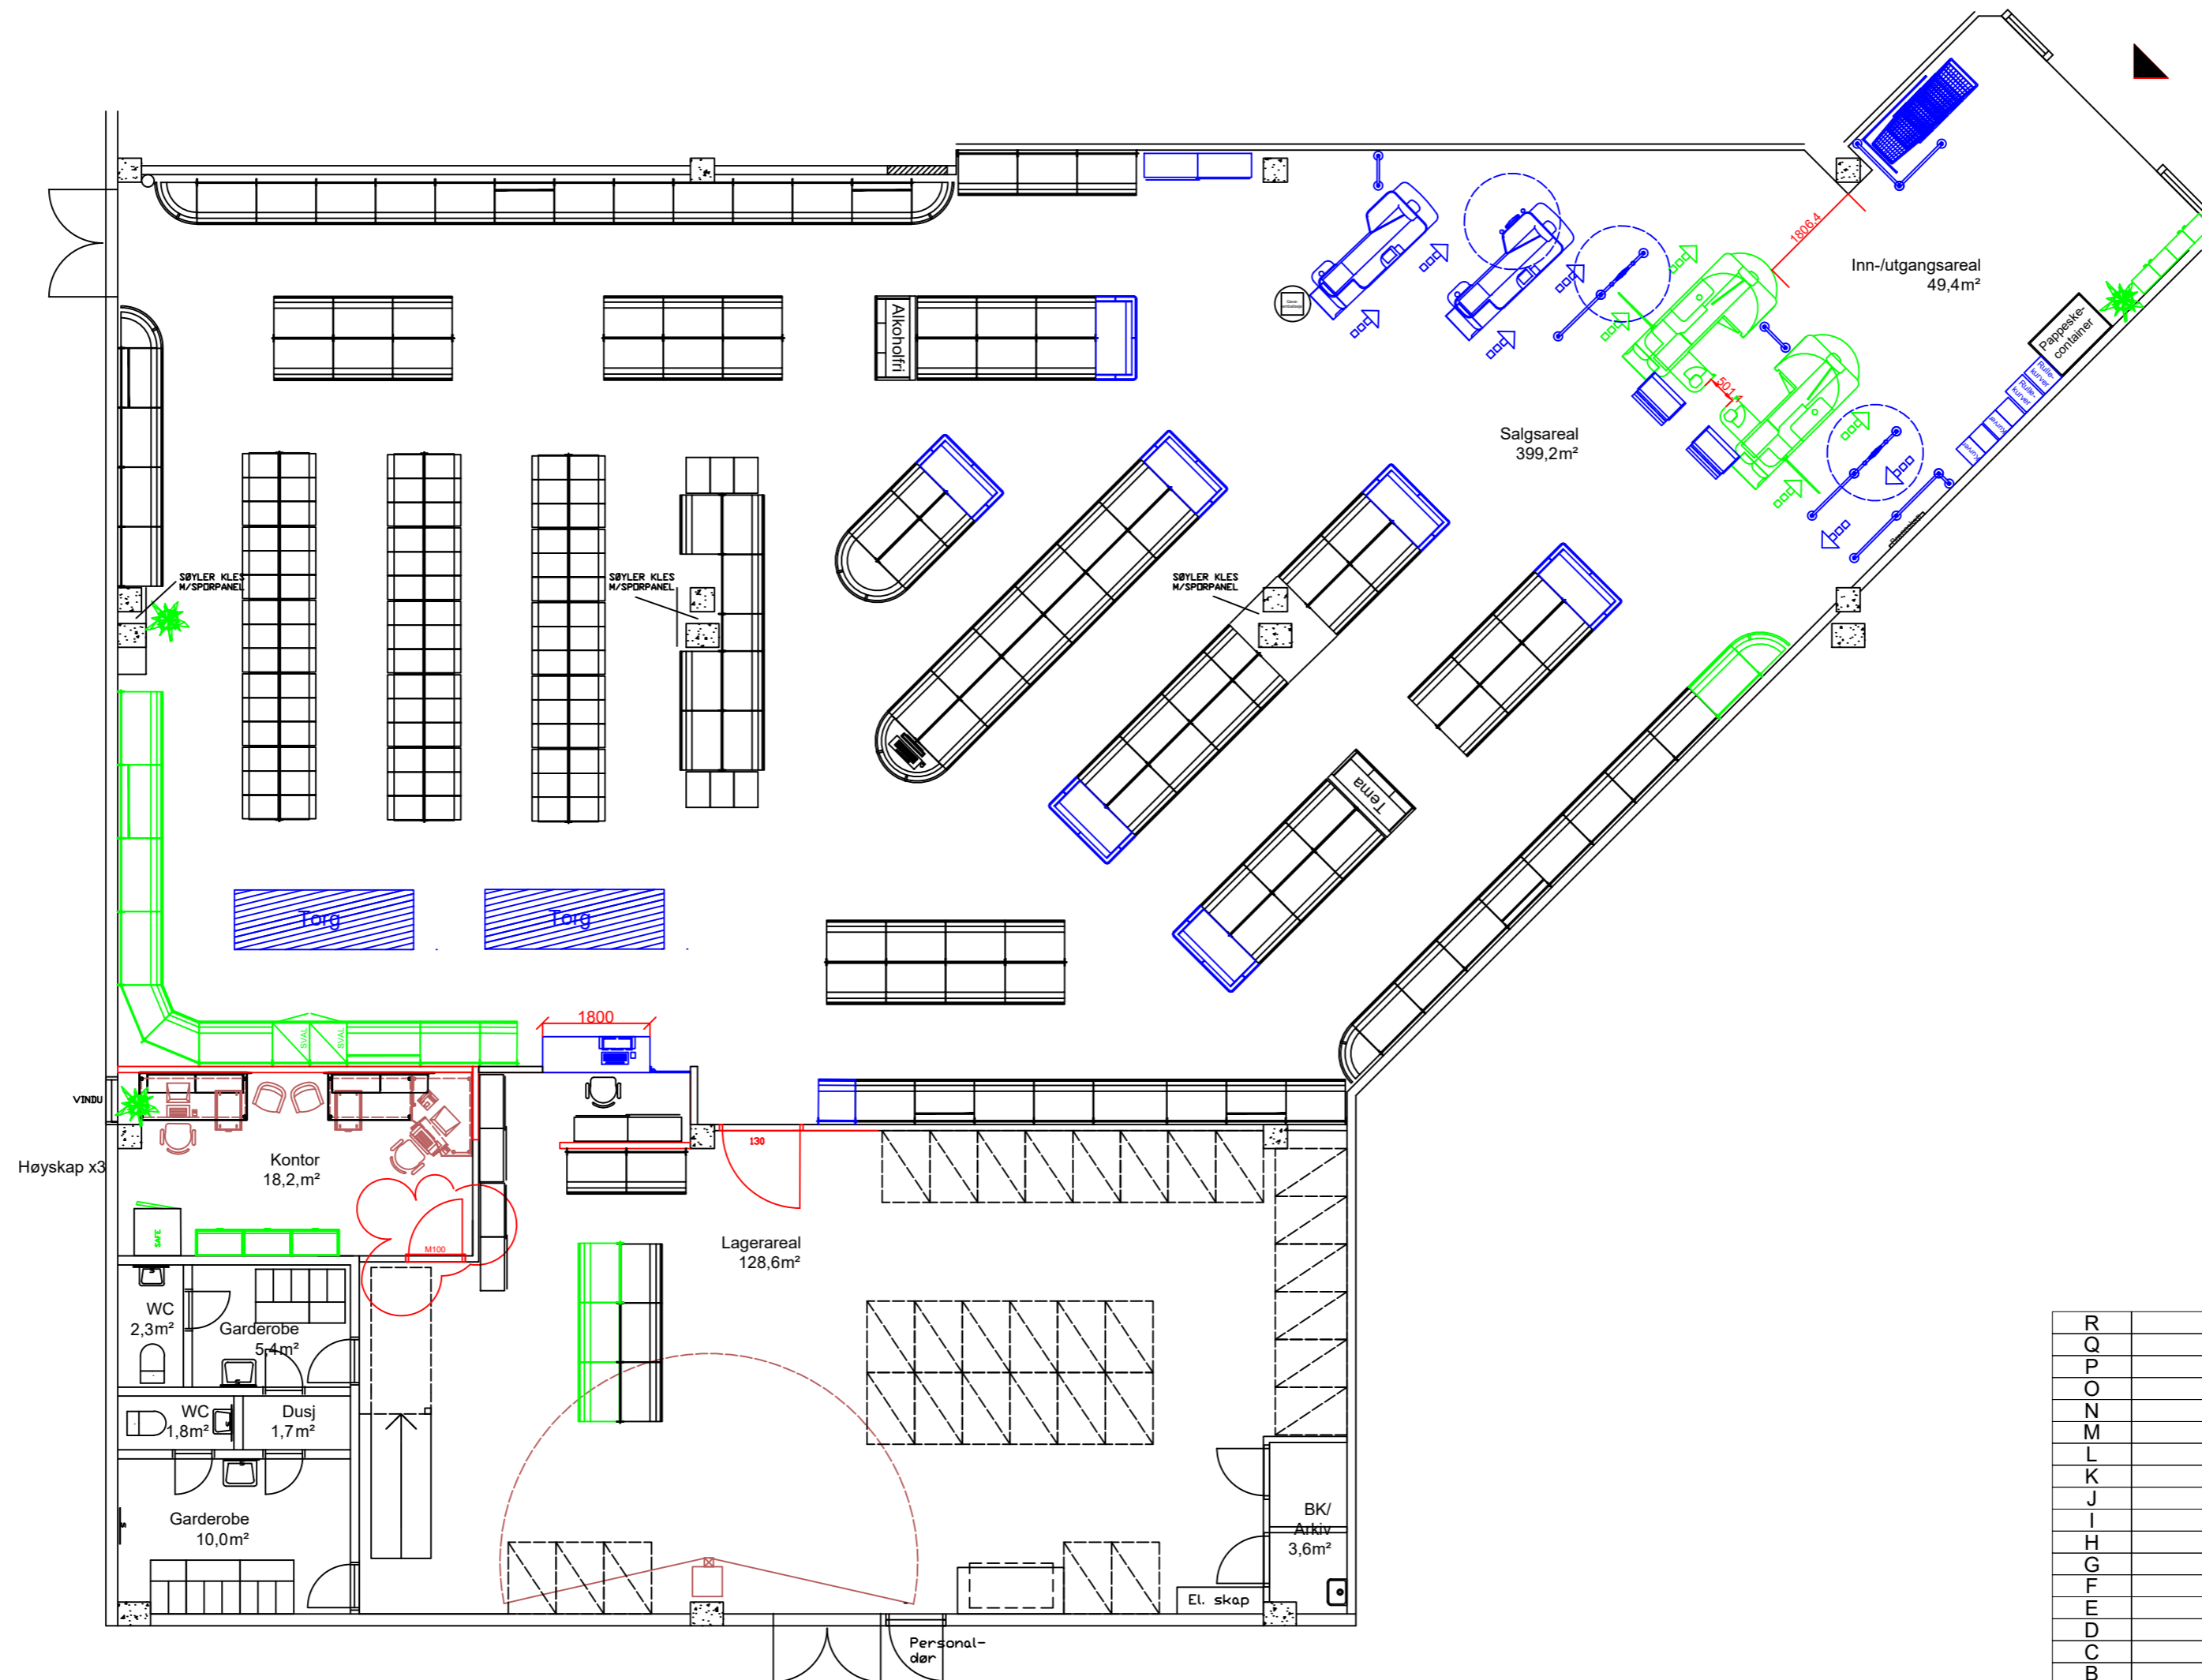


AREALOVERSIKT:

Inn/utgangsareal	49,4 m <sup>2</sup>
Salgsareal	399,2 m <sup>2</sup>
Lagerareal	128,6 m <sup>2</sup>
B.K./arkiv	3,6 m <sup>2</sup>
Kontor	
	18,2 m <sup>2</sup>
D.gard.	
	10,0 m <sup>2</sup>
H.gard.	
	5,4 m <sup>2</sup>
Dusj	
	1,7 m <sup>2</sup>
Wc-D	
	1,8 m <sup>2</sup>
Wc-H	
	2,3 m <sup>2</sup>
B.K.	
	1,4 m <sup>2</sup>
NETTOAREAL:	
	621,6 m <sup>2</sup>
BRUTTOAREAL:	
	650,0 m <sup>2</sup>

- Ny vegg
- Ny innredning
- Flyttet innredning

MESANINETASJE

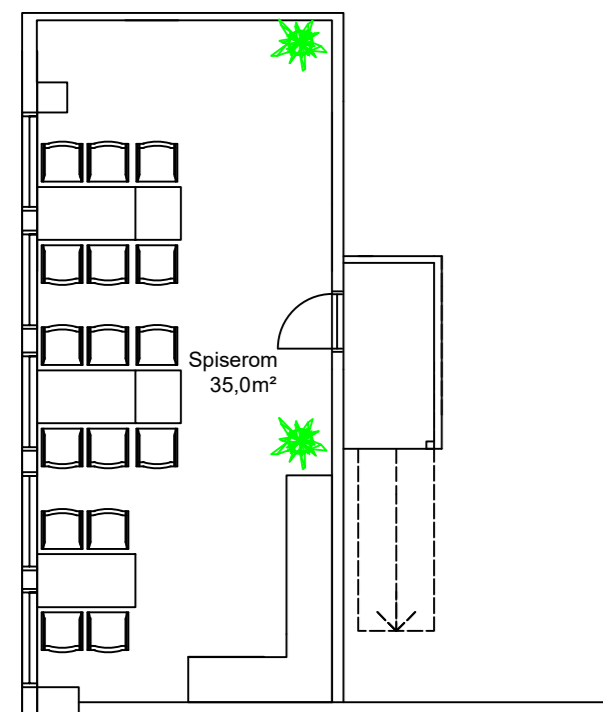

R	Innrednig. Lysplan	MANY	19.10.22
Q	As built	GATR	24.07.15
P	Rev. planløsning salg	GATR	07.04.15
O	Omprofilering og ommøbl., rev. planløn. Just. arealoversikt	GATR	24.03.15
N	NYE BIB reoler	KUH	08.10.13
M	REV. belysning	YVG	09.06.09
L	REV. KONTOR/LAGERAREAL, INNREDN.	TFA	14.10.02
K	REV.HIMLING,BELYSNING+ELEKTRO	GSRR	29.09.02
J	NY PLANLØSNING	TFA	23.09.02
I	HIMLING,BELYSNING+ELEKTRO	GSRR	05.09.02
H	DIV. INNREDN. FORANDR., ØKT AREALE	TFA	09.04.02
G	SELVBETJENING	GSRR	09.01.02
F	FJERNET FLASKEAUT.	TFA	04.07.01
E	REV.PLANLØSN./HIMLING/BELYSNINGSPL.	GSRR	15.11.00
D	BELYSNINGSPLAN M/ELEKTRO	GSRR	29.08.00
C	INNFØRT PÅ DAK	CVM	20.03.08
B	ENDRET INNGANGSPARTI	T.Aa.	20.05.87
A	ENDRET - DISK/REOLER	T.Aa.	06.04.87
REV. INDEX	ANT.	ENDRINGEN GJELDER	SIGN. DATO

Tegn nr: <b>CITY SYD-471-R</b>			
Konstr./Tegnet MANY	Godkjent av RUOD	VINMONOPOLET AKERSGATA 51 Pb. 6953 St. Olavsplass, 0130 Oslo	
Tegnet dato 17.02.22	Godkjent dato 19.10.22	Erstatning for: CITY SYD-471-Q	Erstatet av:
<b>TRONDHEIM, CITY SYD</b>		Målestokk	Ark størrelse
Øvre Rosten KATEGORI 7		1:100	A2
Plan beskrivelse INTERIØRPLAN			