




PLAN
1:100

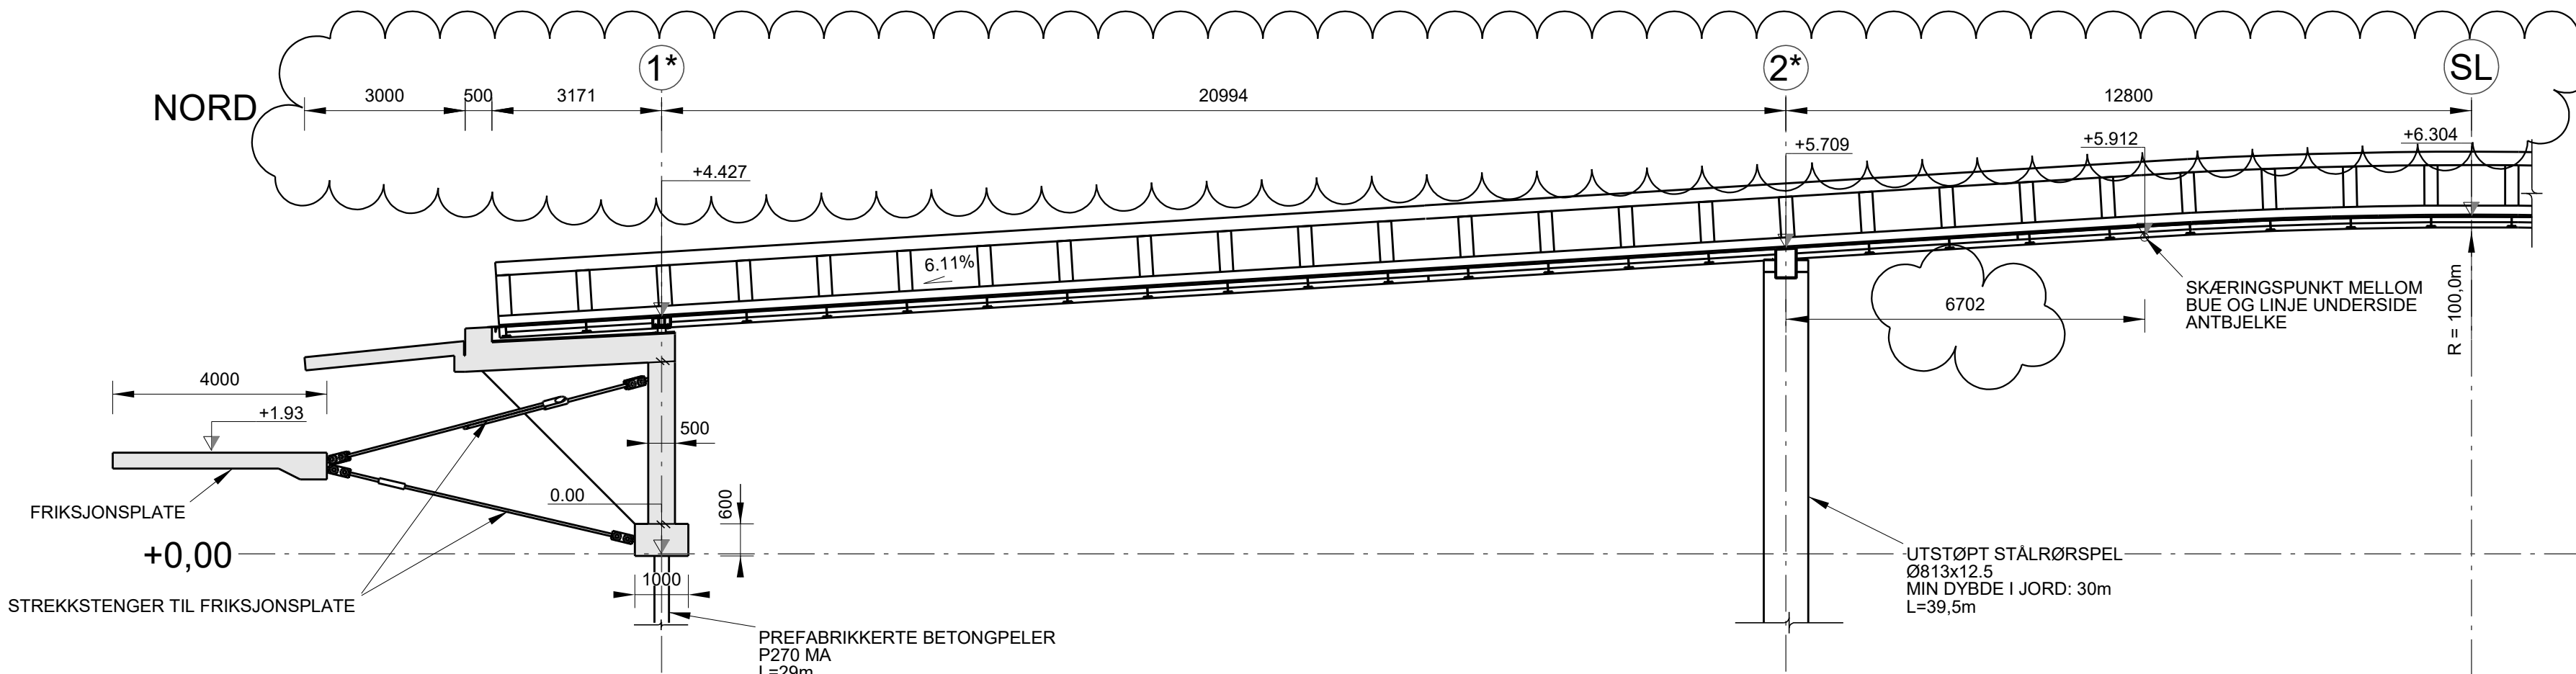

A LENGDESNIITT
1:100

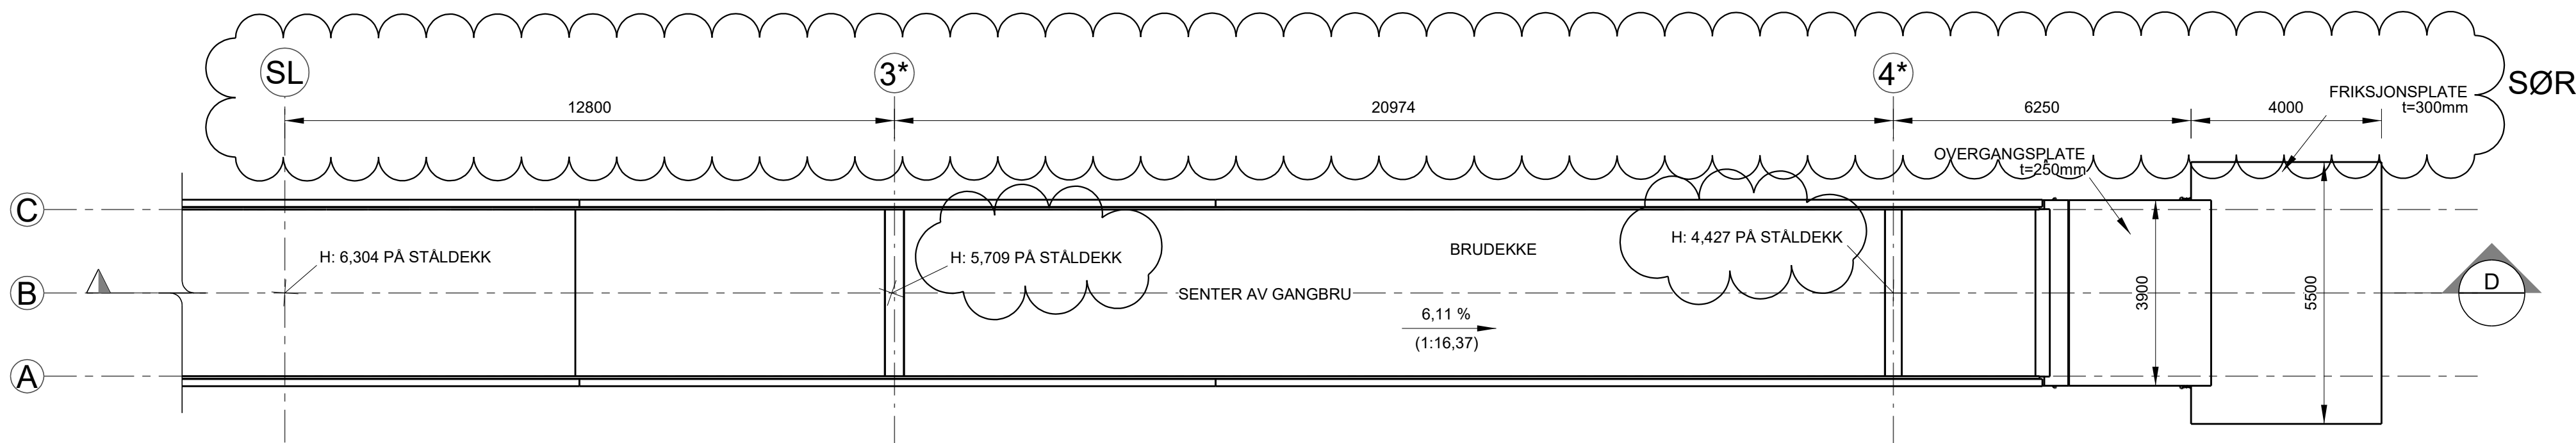

PLAN
1:100

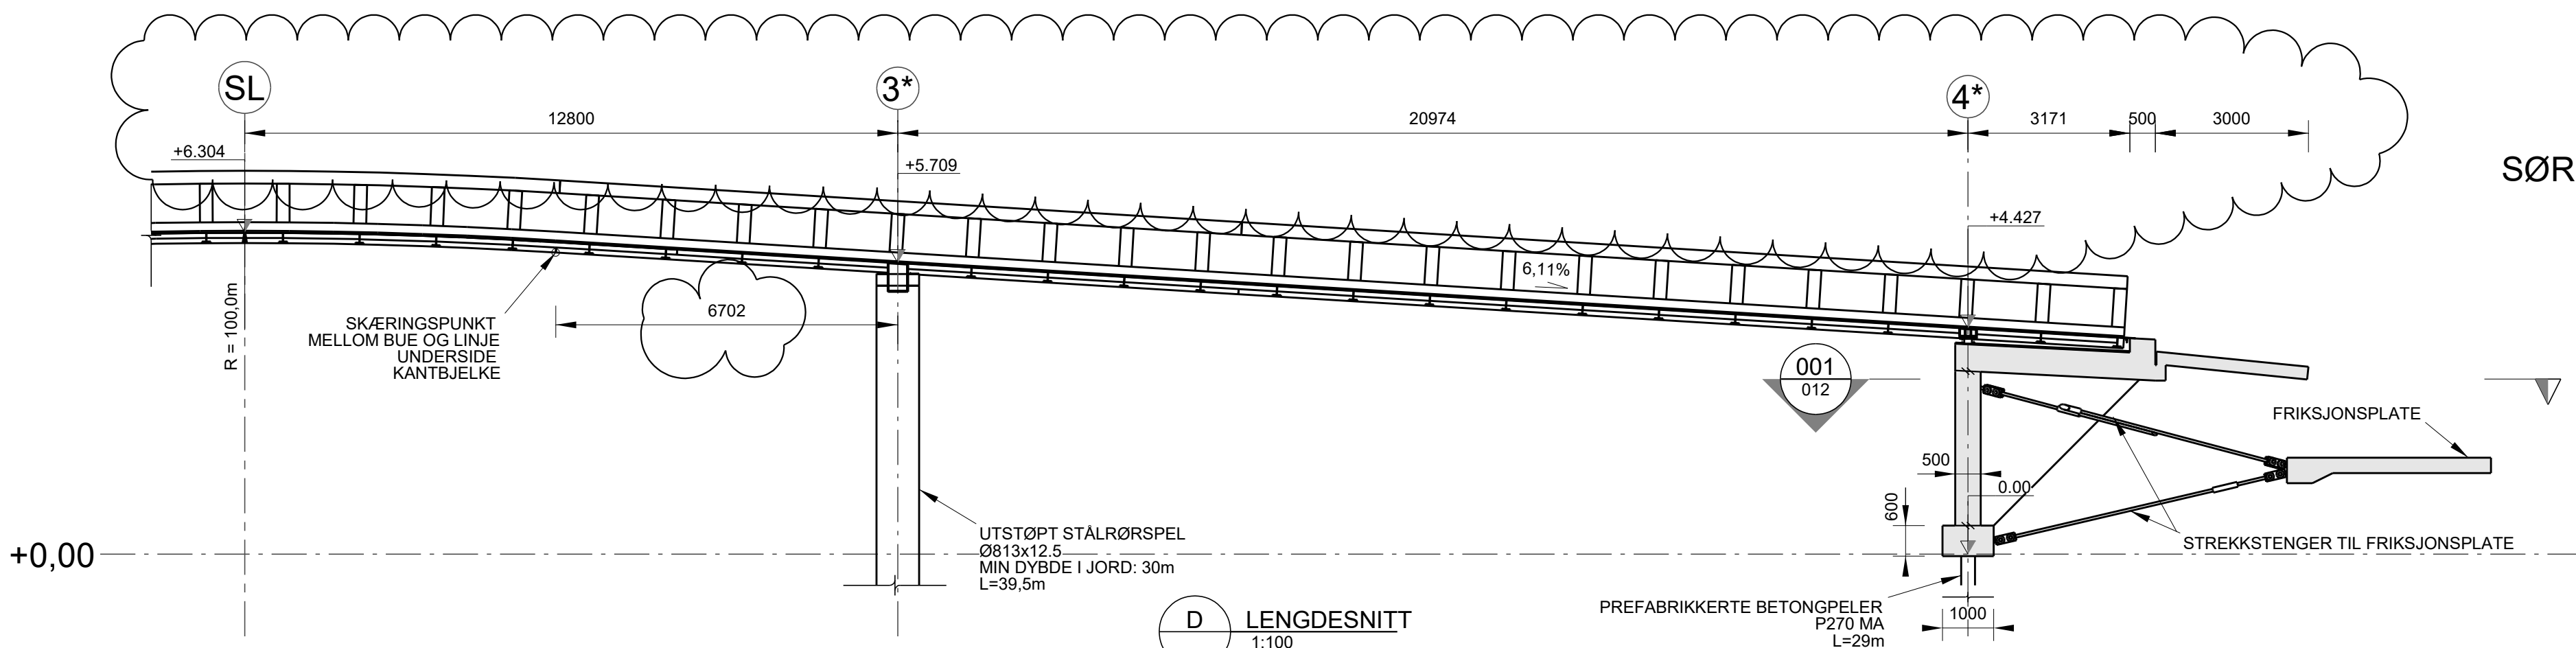

D LENGDESNIITT
1:100

NOTATER:

BRUEN ER SYMMETRISK OM SENTERLINJEN (SL)

KONTROLLKASSE:

-Utvida kontroll iht.

NS-EN 1990:2002/NA:2008

STÅLKVALITET, BÆRENDE STRUKTUR:

-S355J2

-Murbolter for innfestning 8.8

-Varmforsinket

SVEISINGER:

-Sveising materialer må være samme kvalitet som sveist material

-Alle sveisesømmer må oppfylle B iht. NS-EN ISO 5817

-Sveisere må ha kvalifisering sertifikat iht. NS-EN 287-1

-Dersom annet ikke er gitt skal sveising være buttsveis med full

gjennom sveising

BETONG:

-NS 3420

-NS-EN 1992-1-1:2004+NA:2008

-NS EN 206-1

-NS-EN 13670:2009+NA:2010

-Fasthetsklasse B45-SV40

-Kloridklasse Cl 0,10

-Bestandighetsklasse MF40

-Utførelsesklasse 3

-Konstruksjonstoleranseklasse 1

-Planhetstoleransar iht. NS 3420:

-generelt kl. PB

-fundament kl. PD

-Reiningstoleransar iht. NS 3420:

-generelt kl. RB

-fundament kl. RD

-Synlige skarpe hjørner avfasast 20x20mm

dersom ikke annet er gjeve på teikning.

ARMERING:

-B500NC

-Bøying i samsvar m. NS-EN 1992-1-1:2004+

NA:2008

-Omfang 50 x Ø

-Løpemetarmering:

Maks kvart tredje armeringsjern kan

skjøtast i same snitt dersom ikke annet er

vist på teikning.

-I alle bøylekrokar skal det ligge ei

armeringsstang som ikke har mindre diameter

enn diameteren på bøyle.

FORSKALING:

-Glat

OVERDEKNING:

-Landkar og vinge

alle sider 85 mm

-Setnings- og friksjonsplater

alle sider 75 mm

-Toleranse +/-15 mm

FORKORTINGAR:

-UK = underkant

-OK = overkant

-NS = nær side


-FS = fjern side

-BS = begge sider

-LM = løpemetar

Kartplan: EUREF89 NTM Sone10

Høydesystem: NN2000

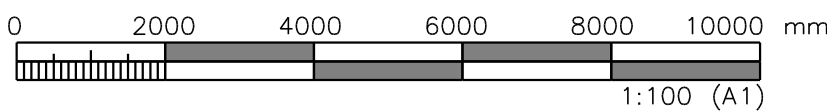

08.05.2013	HØO	TGS	ARBEIDSTEGNING	01
12.01.2022	TGS	TGS	NY STIGNING OG RADIUS	02
18.03.2022	TGS	TGS	AKSELINJER	03
REV.DATO	UTFØRT	GODKJ.	TEKST	REV.

Konsulenter

- ARK : PIR II AS
● RIB : Prosjektutvikling M-N AS/ Mannvit AS
RIE : Prosjektutvikling Midt-Norge AS
RIGeo: Multiconsult AS

MULTICONSULT
Sluppenvegen 23, 7468 Trondheim
Tlf: 73 10 82 96 - Fax: 73 10 82 98

PROSJEKTUTVIKLING
MIDT-NORGE AS
Vestre Rosten 85, 7075 Tiller, Norge | Telefon: 72 89 44 20 | www.prosjektutvikling.no

MANNVIT
Vestre Rosten 85, 7075 Tiller, Norge | Telefon: (+47) 46 42 98 62 | www.mannvit.no

PROF. BROCHSGT. 8C
TEL 73 98 40 80
firmapost@pir2.no
http://www.pir2.no

Fase

Detaljprosjekt

Prosjekt

Grilstad Marina - Bruer

Byggherre Trondheim kommune v/Grilstad Marina AS	Prosj.nr. 1.900.001
Tegning GANGBRU ØST: FORMTEGNING PLAN OG LENGDESNIITT	Målestokk 1:100
Dato 18.03.2022	Utført TGS
Godkjent TGS	Tegningsfase ARBEID
Tegn.nr. 105-011	Rev. 03