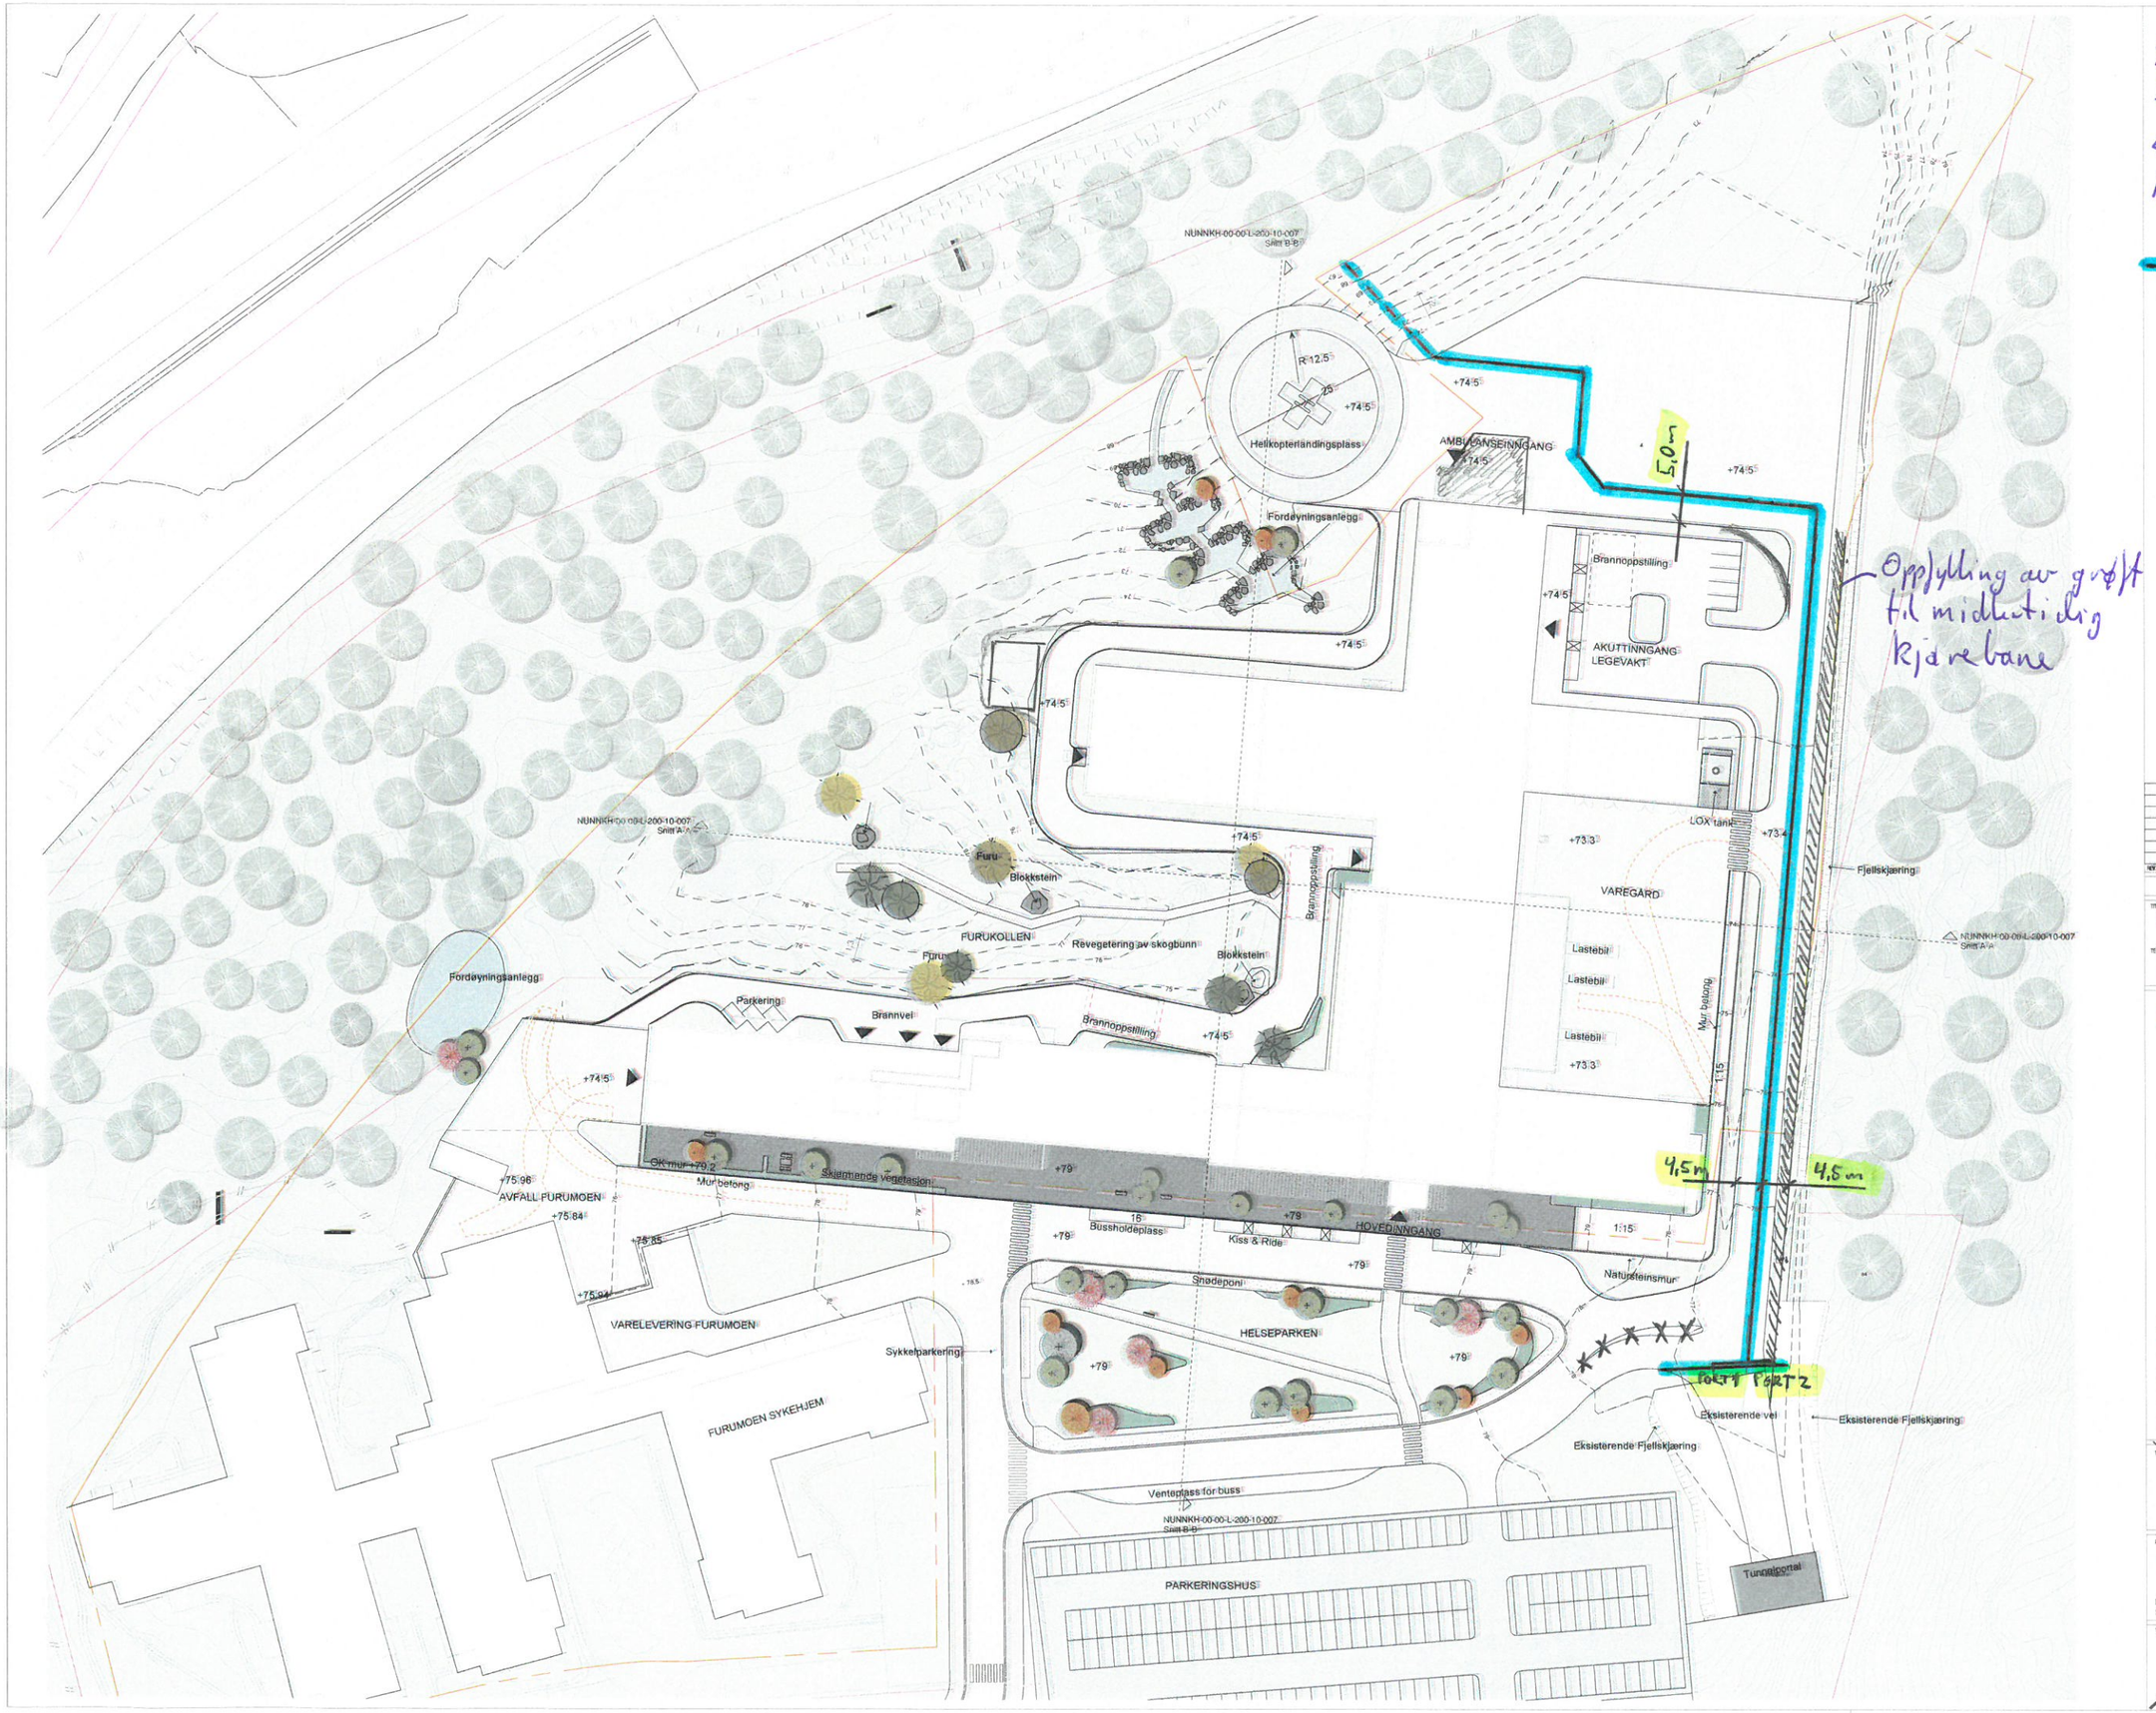

27.09.2022 / rev.01

SKISSE DELING AV ANLEGGSOMRÅDE

Anleggsgjerde

Tegnforklaring:

- Eiendomsgrense
- Byggegrense
- Eksisterende kater
- Nye kater
- Nye punkthøyder
- Inngang
- Gress
- Buskfelt
- Asfalt
- Betongheller
- Grus/subbus
- Eksisterende vegetasjon
- Ny vegetasjon

REV.NR	REV.DATO	REVISJON	SIGN.	GODKJ.

TITTEL: Landskapsplanin

PLOTTET: 27.03.2020 15:54:29:9

TEGN.NR: NUNNKH-00-00-L-700-10-002

REV.NR:

Nye UNN Narvikik

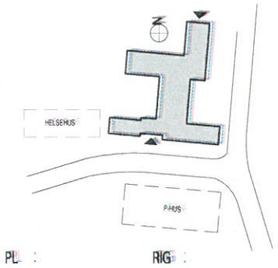

PL :
ARK :
RIB :
RIE :
RIV :
RIG :
RIBr :
RIA :
RIBF :
LARK : ARKITEMA ARCHITECTS

TITTEL: Landskapsplanin

PROSJ.NR: Nye UNN Narvikik

PROSJ.NR: 19018 SIGN: SHAU | MAL: 1:500 (A1) GODKJ. | DATO: 27/03/2020 REV. DATO

TEGN.NR: NUNNKH-00-00-L-700-10-002

REV.NR: