



FORSVARSBYGG


Versjon: 1.4 Under arbeid
03.04.2019

Malfil til modellering av eksisterende bygg. Inkluderer rømningsplan, branntegning og orienteringsplan

Modellopplysninger:

Inventarkode	:	0429010003
Etablissementsbeskrivelse	:	Rena leir
Inventarbeskrivelse	:	Messe
Byggeår	:	1997
Modelleringsunderlag	:	DWG
HER BTA	:	4167m ²
Revit BTA	:	4833.2 m ²
Modellfilens Gradering	:	UGRADERT

3D:

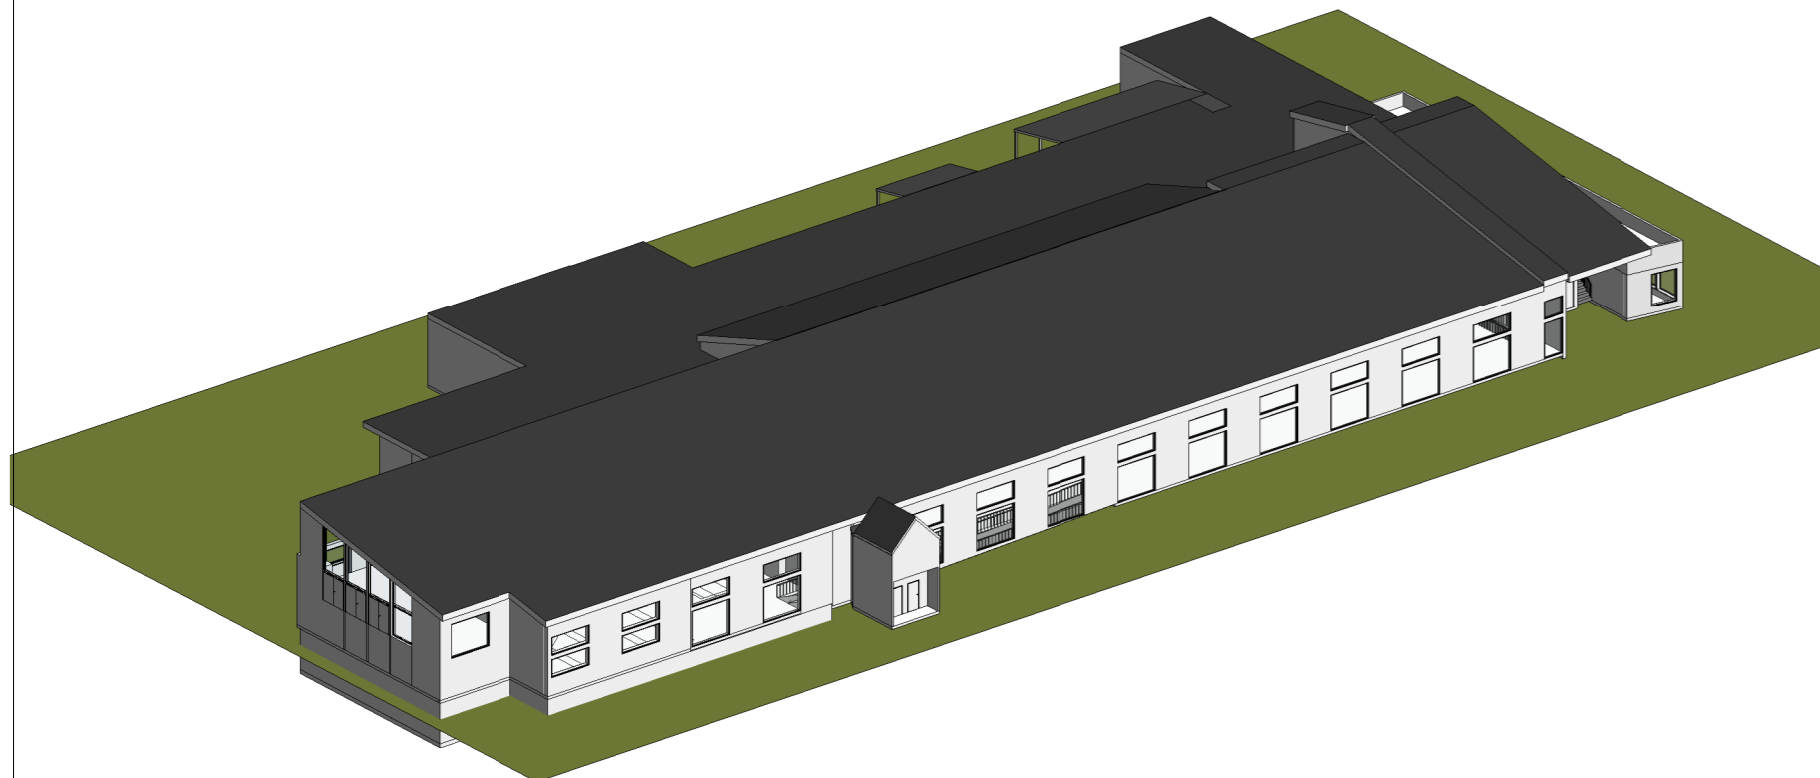

Messe 0429010003

Fase: H

Prosjektopplysninger:

Skriv her

Befaringsopplysninger:

Dato siste befaring	:	28.10.2020
Befart av	:	engjos/hsø
Befaringskommentarer	:	

Befart en god del. Flere steder vi ikke kunne befare pga corona.

Notater:

- Utvidet messen i 2003