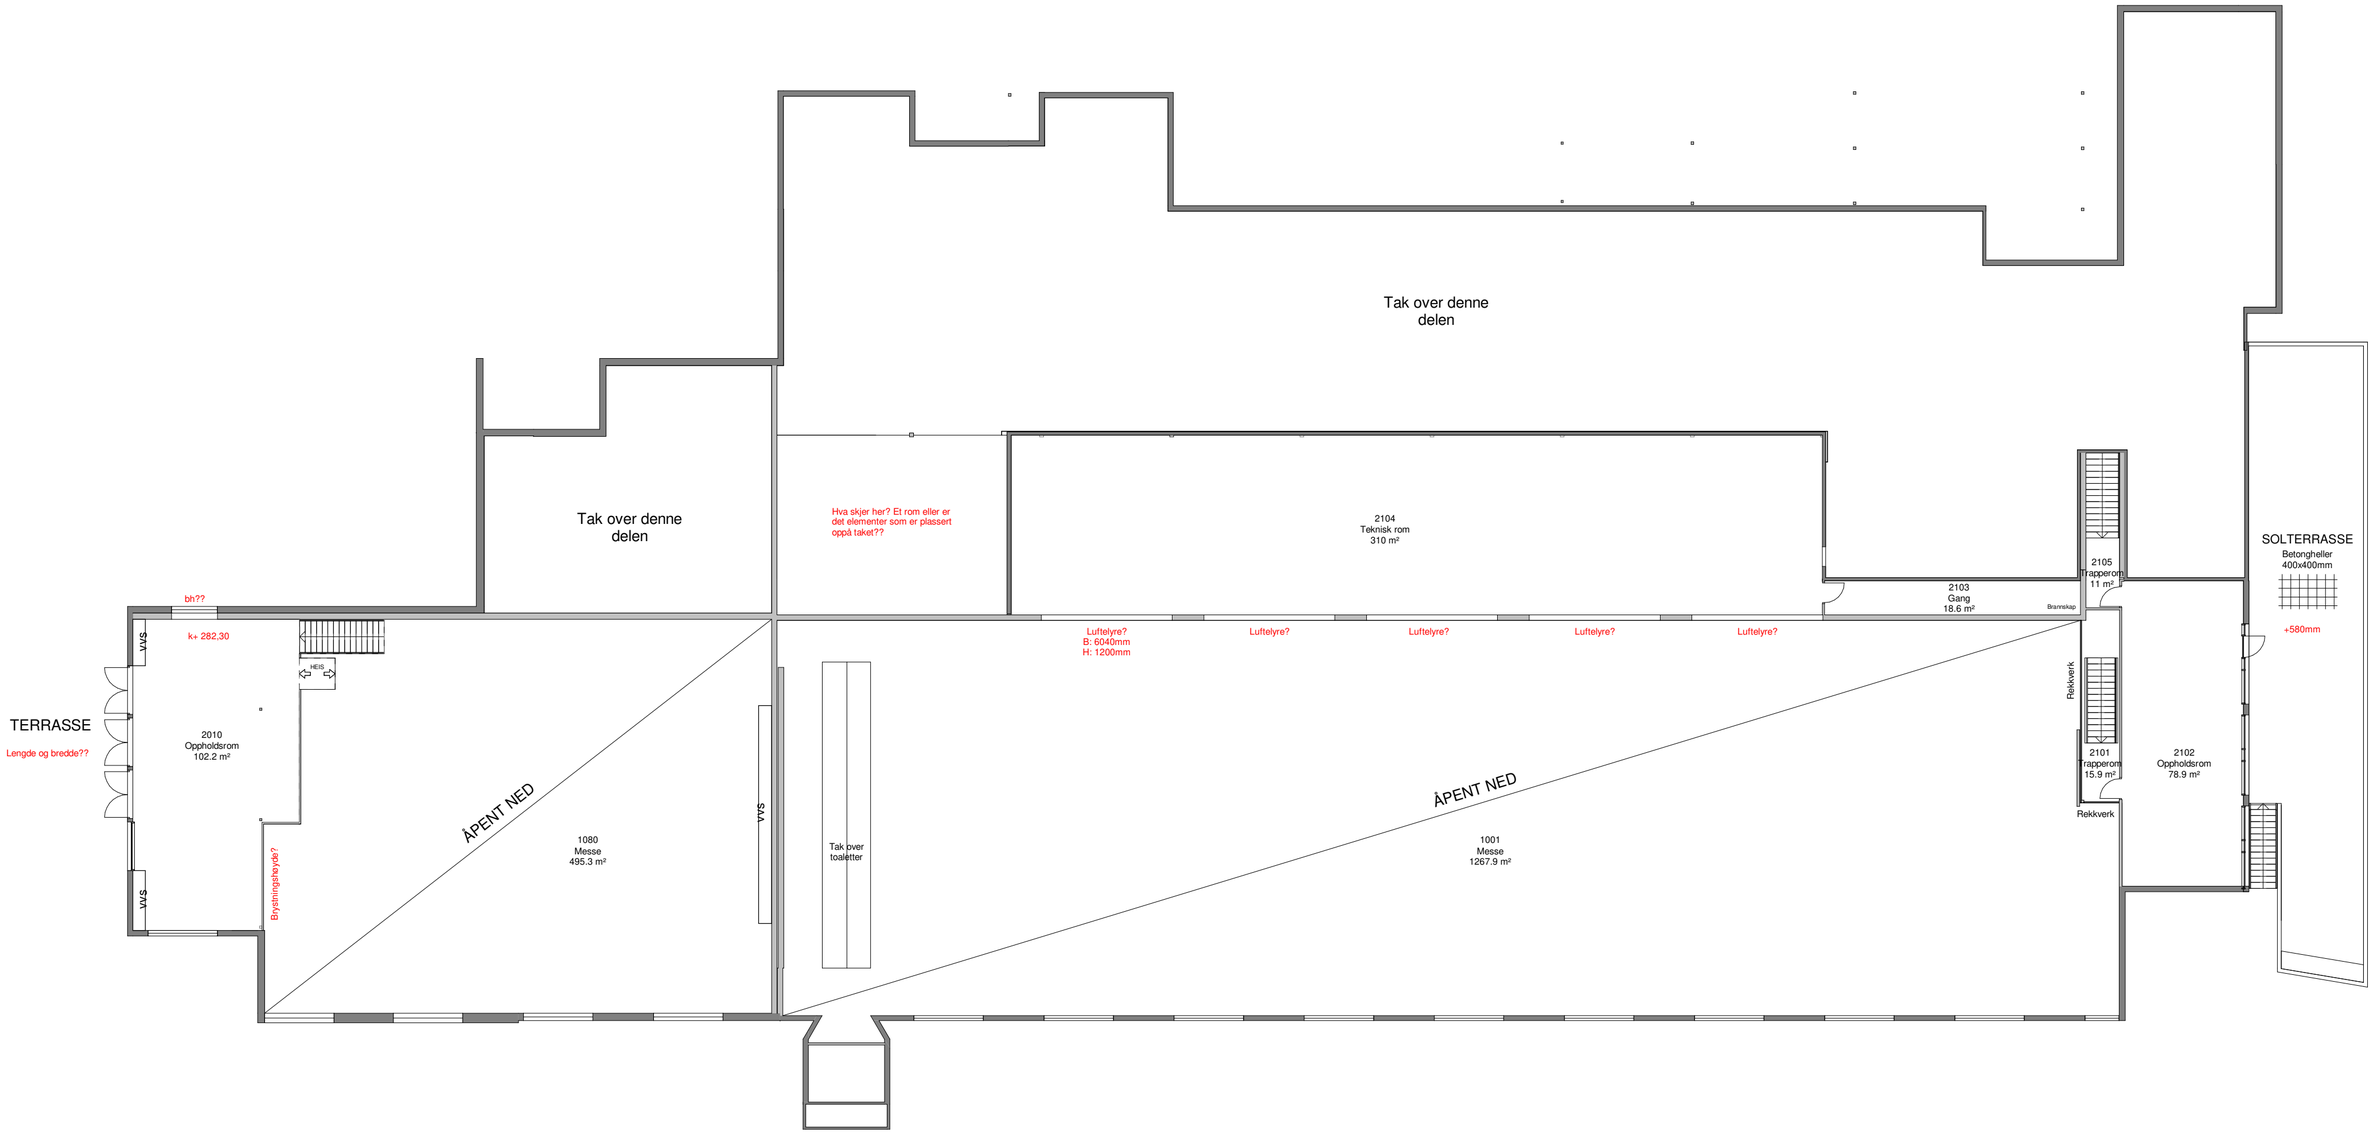

FORSVARSBYGG

Prosjekterende

Fase	Rev.nr	Beskrivelse	Dato	Sign.	Kontroll

Rena leir
Messe
02 Etasje
Plantegning A2

Målestokk 1 : 200
Prosjektnummer Prosjekt nr.
Dato 28.10.2020 Godkjent Approver
Sign KLEMER Kontroll Checker

Tegningsnummer
UGRADERT 0429010003 00 A 200 20 03 H

Gradering	Inventarkode	Etasje Fag System Tegn.type Løpenr.	Fase	Rev.nr.

Dato printet fra Revit: 23.11.2020 14.59.45