


OPPSUMMERING OG EIERSKAP I STAVANGER KOMMUNE

Kaifront (lm) - Markert med grønn strekk					Tomteareal m2			
Kailinjer	Eierskap til kaifront			TOTALT		Eierskap til tomteareal		SUM
	SRH	SK	RFK			SRH	SK	
21W	75,1			75,1	Bjergsted	3987		3987
20W		41,2		41,2	Sandvigå	883		883
18W-N	72,7	76,6		149,3	Sandvigå (20W)		521	521
18W-S		52,9		52,9	Konserthuskaien (18W-N)	697	771	1468
16W	40,3	144,0		184,3	Konserthuskaien (18W-S)		613	613
16W-SØR	125,2			125,2	Nedre Strandgate 89	1618		1618
16W-SØR	19,8			19,8	Strandkaien (16W-N)		1462	1462
13W	160,0			160,0	Strandkaien (16W-M)	437		437
11W	28,0			28,0	Strandkaien (16W-S)	1812		1812
10W	71,2			71,2	Strandkaien - P-område	1305		1305
09W	20,1			20,1	Strandkaien 61	741		741
08W	30,8			30,8	Strandkaien 46	549		549
07W	32,6			32,6	Strandkaien 44	376		376
06W	32,7			32,7	Nedre Strandgate - 9-P-plasser		113	113
05W	149,0			149,0	Strandkaien-Skagenkaien (13W - 05W)	6535		6535
04W	78,1			78,1	Skagenkaien (05W) - P-område	416		416
03W	55,7			55,7	Skagenkaien (04W) - P-område	1287		1287
02W	60,9			60,9	Skagenkaien-Skansekaien (04W - 01W)	2965		2965
01W	135,8			135,8	Skansekaien - P-område	707		707
01E-NORD	25,6			25,6	Ryfylkekaien 3	3165		3165
01E	36,2			36,2	Ryfylkekaien - P-område	686		686
02E	63,1			63,1	Børevigå - P-område	1520		1520
03E	26,0			26,0	Kjerringholmen (08E - 09E)		1729	1729
03E-SØR	39,2			39,2	Jorenholmskaien (10E - 14E)	4744		4744
04E	72,8			72,8	Fiskepiren	3569		3569
05E	33,6			33,6	Bekhuskaien	20451		20451
08E		66,8		66,8	Hetlandskaien	450		450
09E		117,0		117,0	Buøykaien	470		470
10E	53,8			53,8	Natvigs Minde	4285		4285
11E	143,9			143,9	Plenting	4298		4298
12E	50,3			50,3				0
13E	47,3			47,3				0
14E	53,6			53,6				
15E	129,7			129,7	Sum tomteareal m2	67953	5209	73162
16E	23,1		11,4	34,5				
17E			72,5	72,5				
18E	23,6			23,6				
19E	104,9			104,9				
20E-RO-RO	18,0			18,0				
20E	107,3			107,3				
21E	109,8			109,8				
22E	88,9			88,9				
23E	62,2			62,2				
24E	20,3			20,3				
Hetlandskaien	65,0			65,0				
Buøykaien	51,3			51,3				
Natvigs Minde	139,4			139,4				
SUM (lm)	2776,9	498,5	83,9	3359,3				

Bygningsareal m2 (BTA)	
ADRESSE	BTA m2
Nedre Strandgate 89	1981
Strandkaien 61	1258
Strandkaien 46	790
Strandkaien 44	873
Ryfylkekaien 3	217
Jorenholmskaien 16	408
Fiskepiren 1	2280
Bekhuskaien 1	5227
Natvigs Minde	901
Sum bygningsareal m2 (BTA)	13935

Registrert eierskap på SK for kaifront 18W-N, 18W-S, 16W-N/M og tomteareal bak kai er sameie mellom SK (71%) og SRH (29%)

STAVANGER HAVN - SITUASJONSPLAN VÅGEN EIENDOMMER OG KAIER I STAVANGER KOMMUNE

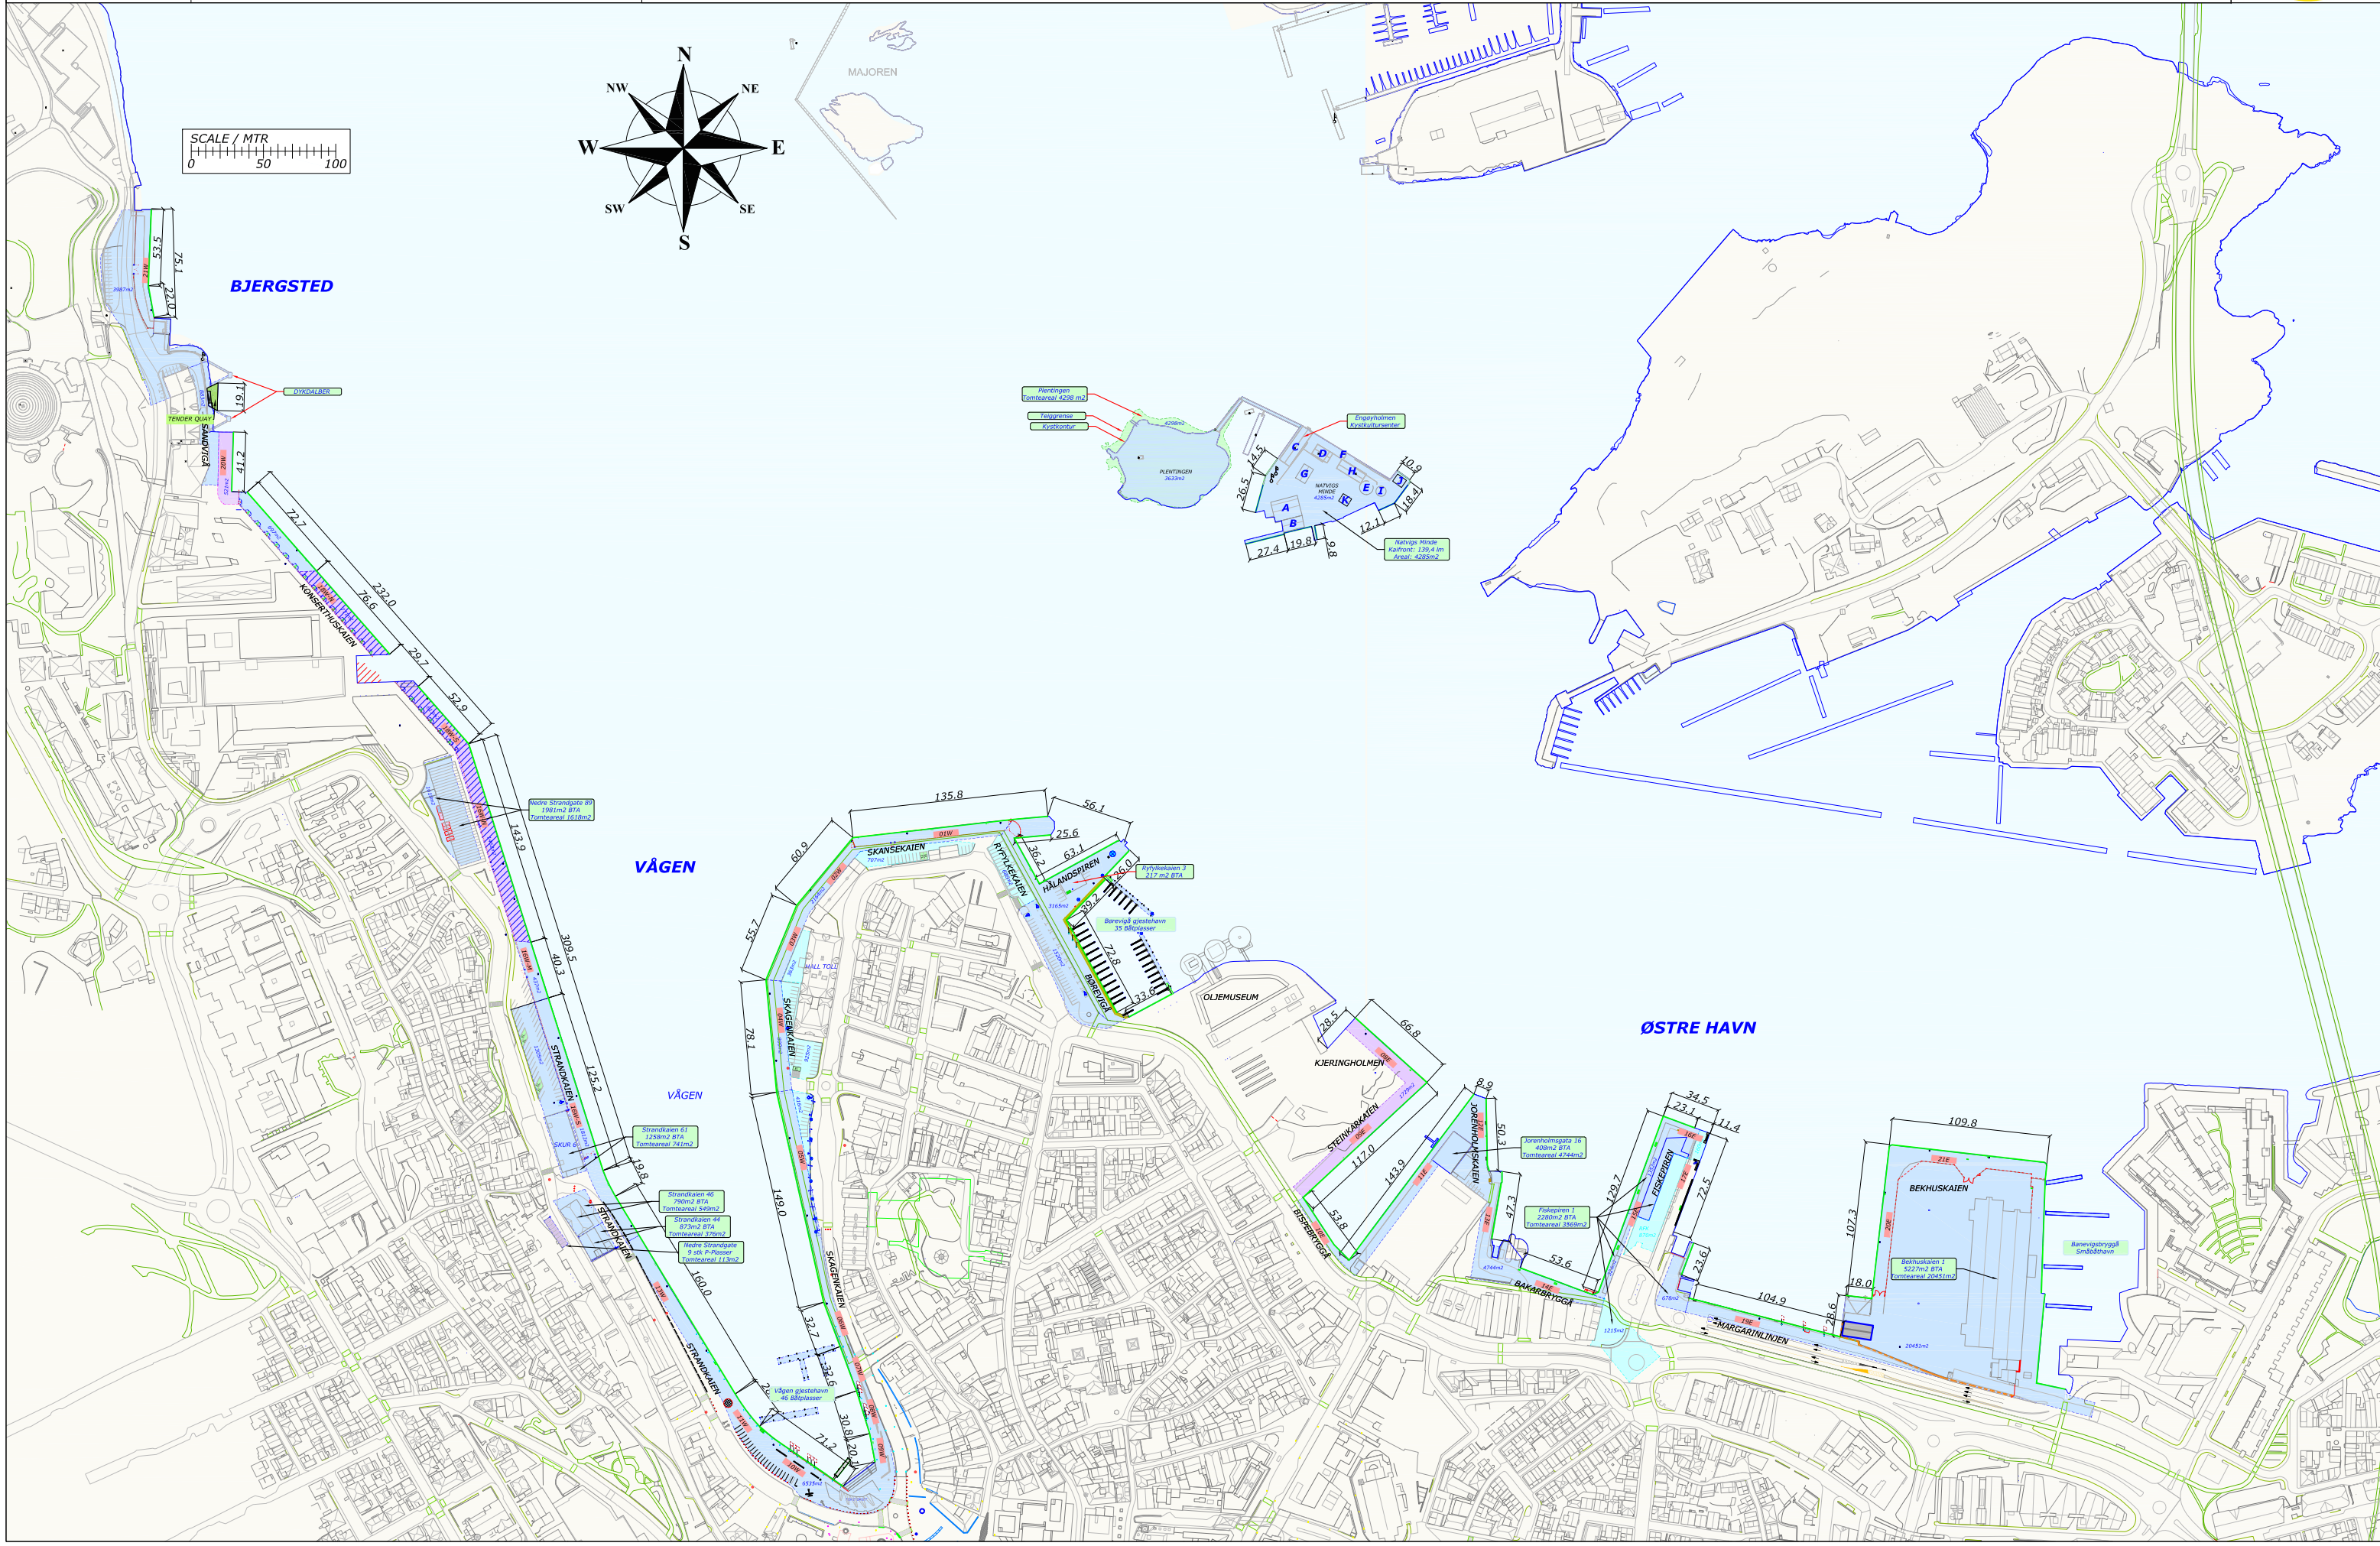

OPPSUMMERING OG EIERSKAP I SOLA KOMMUNE

Område	Stedsnavn	Adresse	Bygg ID	Bygg BTA kontor	Bygg BTA lager/teknisk	Bygg BTA Totalt	Tomt ID Gnr/Bnr	Tomte areal m2	Kai ID	Kaifront (lm) Grønn strek	Småbåthavn ant.plasser	Kommentar
Risavika Sør	Mjånes			1 167	4 153	5 320		45 144		0,0		1 stk dykdalb
		Kontinentalveien 35	B39	1 167	1 076	2 243	10/180	24 215				
		Kontinentalveien 35	B39B	0	1 229	1 229						
		Kontinentalveien 35	B39C	0	1 229	1 229						
		Kontinentalveien 40	B41	0	619	619	10/213	20 441				
							10/244	488				
Risavika Sør	Nautøya			0	1 222	1 222		36 820		0,0		
		Kontinentalveien 28	B41B	0	1 222	1 222	10/217	36 820				
		Kontinentalveien 30	B41C									Bygg under oppføring
Risavika Sør	Utenriksterminalen			6 346	0	6 346		34 683		185,5		1 stk dykdalb
		Kontinentalveien 31 - 33	B38	6 346	0	6 346	10/244	34 683	38	158,5		
									ro-ro kai 38	27,0		
Risavika Sør	Tjoraberg			1 624	16 702	18 325		232 232		569,9		
		Kontinentalveien 19	B36	260	1 575	1 835	10/180	232 232	Kai 37	197,6		
		Kontinentalveien 19	B36B	0	1 474	1 474			Ro-Ro kai 37	35,2		
		Kontinentalveien 19	B36C	0	582	582			Kai 35 og 36	286,5		
		Kontinentalveien 19	B36X	0	5 015	5 015			Ro-Ro kai 36	50,6		
		Kontinentalveien 19	B37	27	334	361						
		Risavika Havnering 321	B36D	836	2 330	3 165						
		Risavika Havnering 309	B36E	0	763	763						
		Risavika Havnering 309	B36F	501	1 629	2 131						
		Risavika Havnering 311	B36G	0	1 500	1 500						
		Risavika Havnering 311	B36H	0	1 500	1 500						
Risavika Sør	Hamrabukta			4 303	16 001	20 304		99 717		477,9		
							10/27	79 146	Kai 20	99,8		
		Risavika Havnering 247A	B19	1 674	5 876	7 550	10/27/1	5 289	Kai 21-22	179,2		
		Risavika Havnering 247B	B19B	888	0	888	10/27/2	713	Ro-Ro kai 21	29,6		
		Risavika Havnering 247A	B19C	0	469	469			Kai 23-24	169,3		
		Risavika Havnering 247A	B19D	0	527	527						
		Risavika Havnering 247A	B19E	0	1 397	1 397						
		Risavika Havnering 227	B20	636	1 182	1 818	10/27/3	1 865				
		Risavika Havnering 227	B20B	0	500	500						
		Risavika Havnering 235	B21	37	1 468	1 505						
		Risavika Havnering 235	B22	1 069	4 582	5 651	10/27/4	3 550				
							10/52	749				
							10/53	752				
							10/245	572				
							10/171	2 387				
							10/180	4 694				
Risavika Øst	Risagrunnen			0	0	0		36 417		0,0	25	
							8/110	3 830			25	Småbåthavn
							6/370	17 891				
							8/127	14 696				

OPPSUMMERING OG EIERSKAP I SOLA KOMMUNE

Område	Stedsnavn	Adresse	Bygg ID	Bygg BTA kontor	Bygg BTA lager/teknisk	Bygg BTA Totalt	Tomt ID Gnr/Bnr	Tomte areal m2	Kai ID	Kaifront (lm) Grønn strek	Småbåthavn ant.plasser	Kommentar
Risavika Nord	Haga			0	477	477		3 993		0,0		
		Oljevegen 11	H1		386	386	6/327	3 746				
		Oljevegen 11	H2		71	71						
		Oljevegen 11	H3		21	21						
							6/368	121				
							6/369	126				
Risavika Nord	Risavika Nord - Offshorebaser			3 963	14 434	18 397		93 655		726,1		
	NorSea Base	Risavika Havnering	B100	2 772	10 002	12 774	5/545	71 241				
	NorSea Base	Risavika Havnering	B114		671	671						
	NorSea Base	Risavika Havnering	Telt IKM		703	703						
	ConocoPhillips	Ekofiskvegen 35	B109	1 191	3 058	4 249	6/364	22 414				
									Kai 1	179,9		
									Kai 2	120,0		
									Kai 3	127,7		
									Kai 4	33,6		
									Kai 5	74,9		
									Kai 6	190,0		
Tananger	Tananger Østre havn			0	300	300		4 258		78,8	52	
		Tananger Ring 138		0	266	266	3/1388	2 414				Lagerbygg
		Tananger Ring 138		0	35	35	4/412	1 844	Kai 7	78,8		Fiskesalgsboder
											52	Småbåthavn
Tananger - Molo	Melingsundet			0	0	0		1 195		121,9	37	
							3/1279	1 195	Kai 8 og 9	121,9	37	Småbåthavn
Sum Totalt				17 402	53 289	70 692		588 114		2160,1	114	
Risavika Sør	Teigen			0	0	0		3334		96,6		


Rev.	Date	Text	Sign
Drawn by R. KARLSEN	Approved by - date	Filename RISAVIKA-PROSJEKT.DWG	Date 0
Title STAVANGER HARBOUR RISAVIKA HAVN		Drawing no.	Scale 1:5000
Customer Stavangerregionen Havnedrift AS		Size	Sheet A3 1/1

SITUASJONSPLAN RISAVIKA SØR OVERSIKT LEIEFORHOLD

REV.NR. 17 - 01.05.2022

[Yellow box]	= RISAVIKA LNG	[Light blue box]	= B38 - SRHD - UTENRIKSTERMINALEN	[Light blue box]	= U25C + U25D - LEDIG
[Yellow box]	= B41 - BRING CARGO	[Light blue box]	= U38 - SRHD	[Light blue box]	= U23A (KAI 23A) - SRHD
[Yellow box]	= B41B - DIVERSE LEIETAKERE	[Light blue box]	= B37 - WESTPORT	[Light blue box]	= B21 + B22 - ASCO WORLD
[Light blue box]	= U41 - BRING CARGO	[Light blue box]	= U37 - WESTPORT	[Light blue box]	= U22 - ASCO WORLD
[Light blue box]	= U41A - BRING CARGO	[Light blue box]	= B36, B36B, B36C, B36X = WESTPORT	[Light blue box]	= B20 - SRHD
[Light blue box]	= U41B - BRING CARGO	[Light blue box]	= U36 - WESTPORT	[Light blue box]	= B20B - FRANZEFOSS
[Light blue box]	= U41B1 - BRING CARGO	[Light blue box]	= U36B - NORSEA	[Light blue box]	= U20 - SRHD
[Light blue box]	= U41B2 - BRING CARGO	[Light blue box]	= U36C1 - SRHD	[Light blue box]	= B19 og B19B - KUEHNE + NAGEL
[Light blue box]	= U41B3 - BRING CARGO	[Light blue box]	= U36C2 - LAGERPRISER	[Light blue box]	= U19 - KUEHNE + NAGEL
[Light blue box]	= U41B4 - CIRCLE-K	[Light blue box]	= B36H - ASCO WORLD	[Light blue box]	= B18, B18B, B18C og B18D - SOLA BETONG
[Light blue box]	= U41E - SRHD	[Light blue box]	= U36H - ASCO WORLD	[Light blue box]	= U18 + U18A - HERMOD TEIGEN
[Light blue box]	= U41G - JOHN DAHLE SKIPSHANDEL	[Light blue box]	= B36E - LAGERPRISER	[Light blue box]	= U10B - GASUM
[Light blue box]	= U41H + U41J - SAFECLEAN	[Light blue box]	= B36F - VALLOUREC NORGE	[Light blue box]	= LEDIG
[Light blue box]	= B40 - NORCEM	[Light blue box]	= U36D - VALLOUREC NORGE	[Light blue box]	= U35D - RIGG OVERVANN
[Light blue box]	= U40 - NORCEM	[Light blue box]	= B36D - PENTAGON	[Light blue box]	= U35G - RIGGOMRÅDE TERMINAL 1
[Light blue box]	= U39 - RESQ	[Light blue box]	= U36E + U36F - PENTAGON	[Light blue box]	
[Light blue box]	= B39B - SR GROUP	[Light blue box]	= U36E1 + U36E2 - PENTAGON	[Light blue box]	
[Light blue box]	= B39C - LOGITRANS	[Light blue box]	= U35H - PENTAGON	[Light blue box]	
[Light blue box]	= U39D - THUNE BILTRANSPORT	[Light blue box]	= U35E - ASCO WORLD	[Light blue box]	
				[Light blue box]	

U23B SRHD

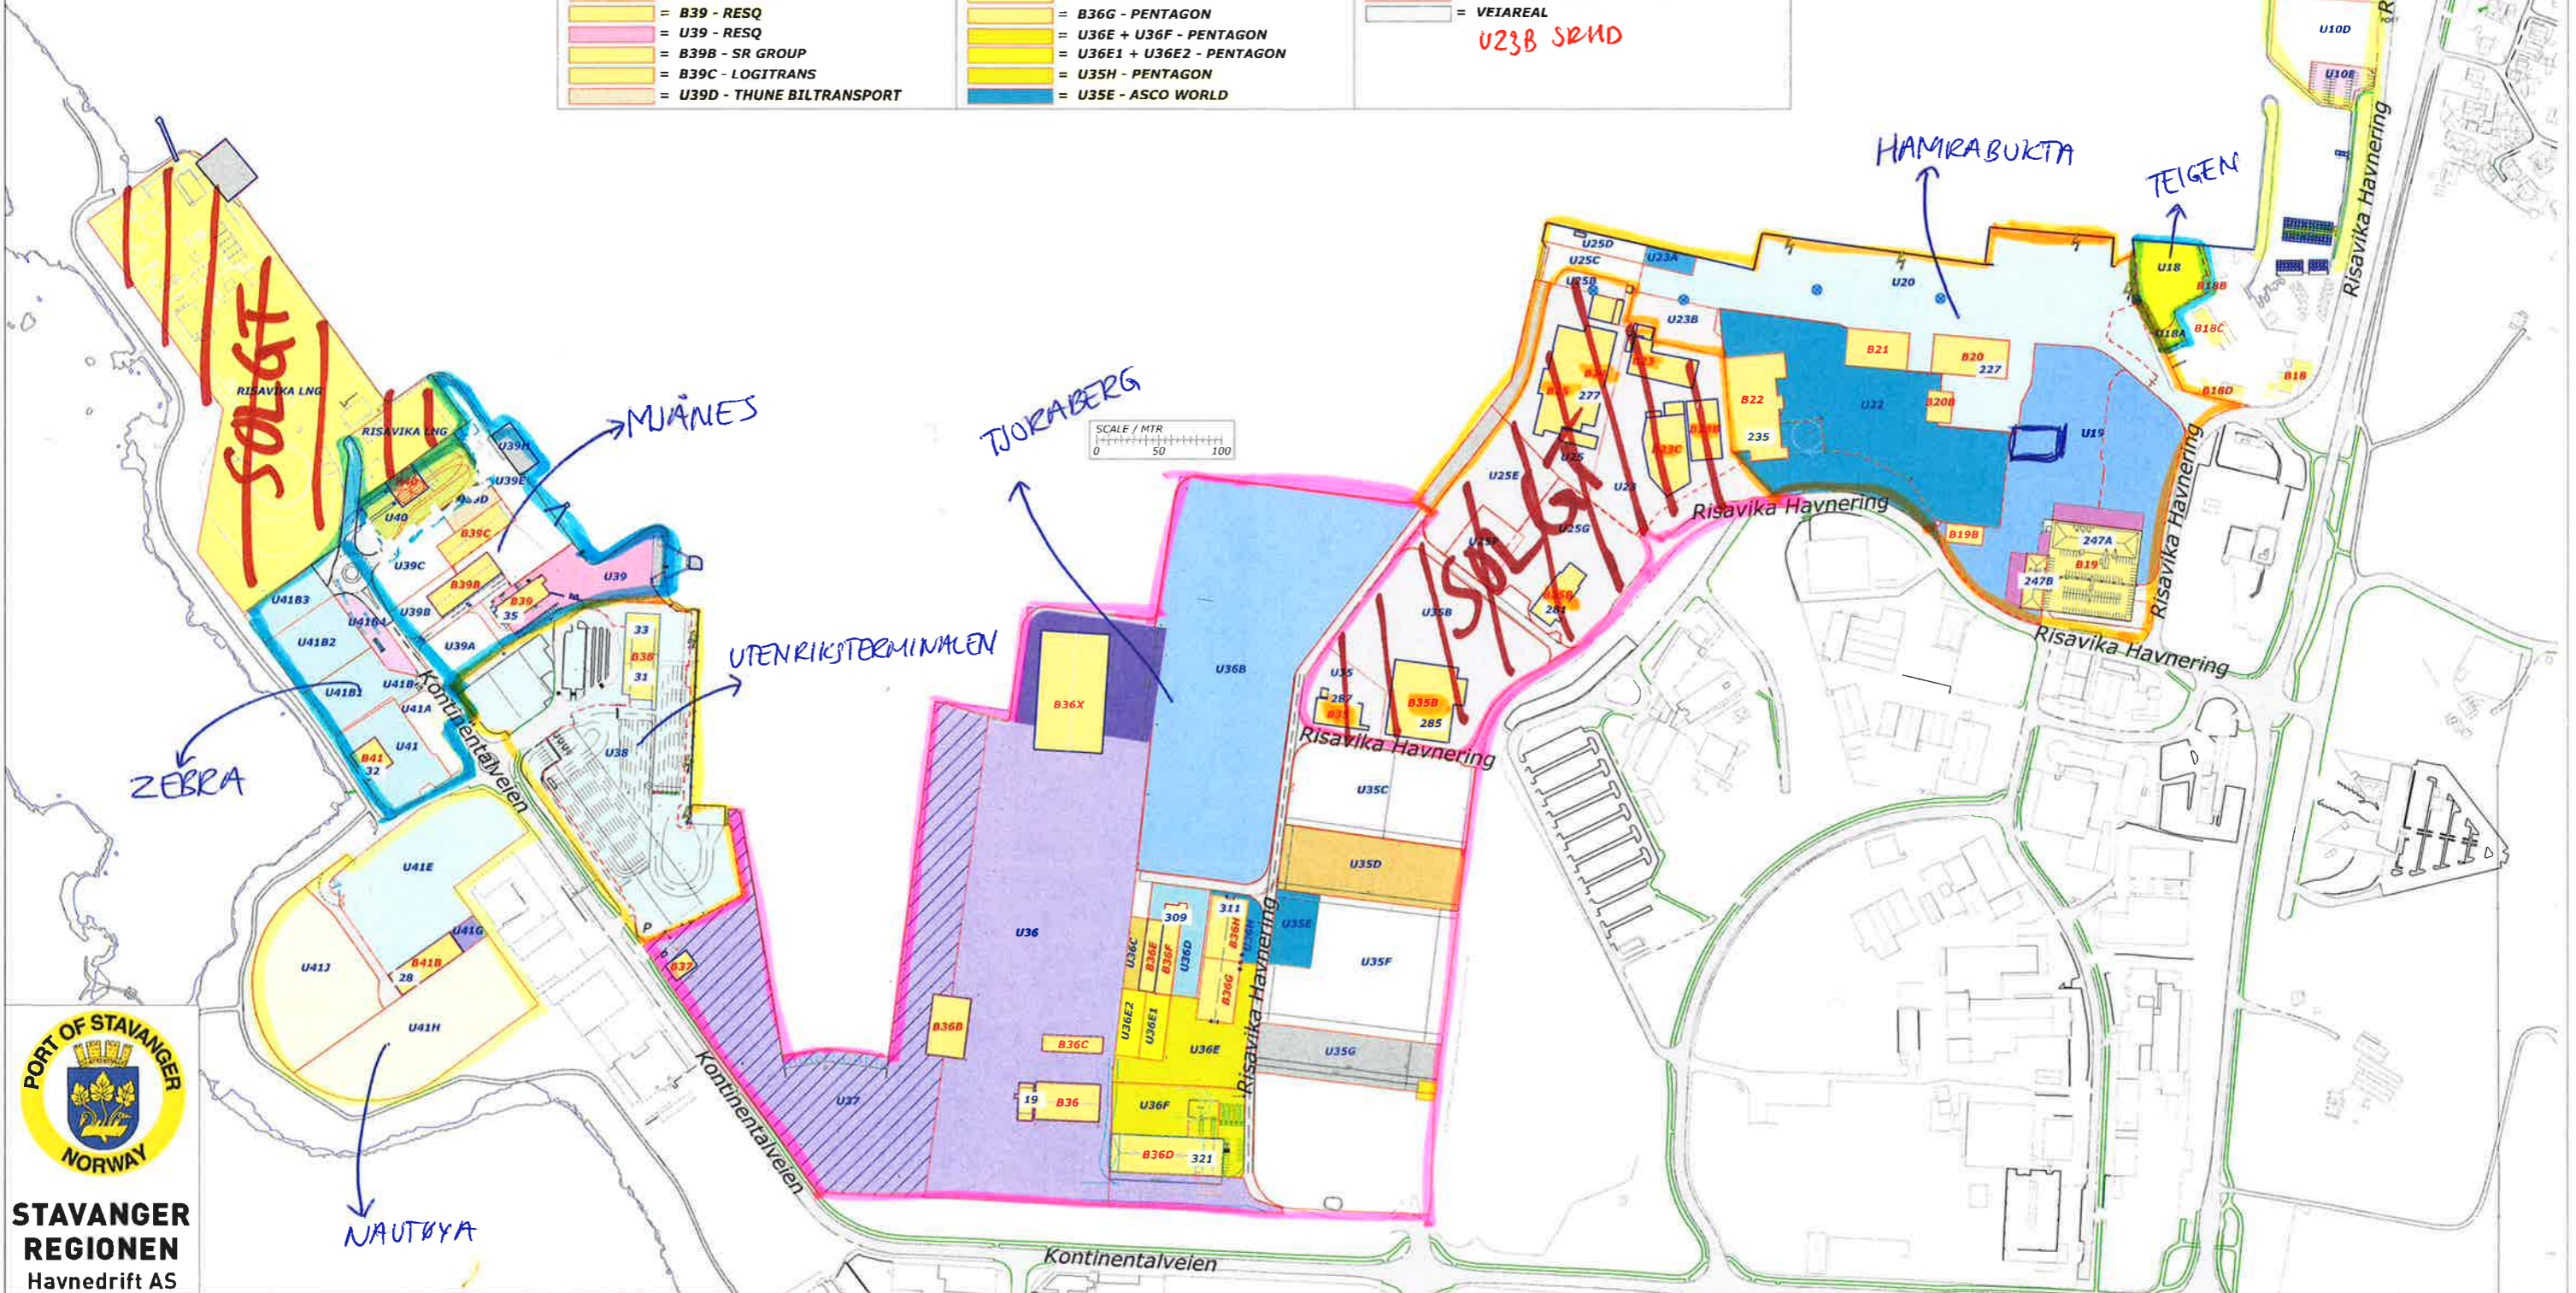

STAVANGER
REGIONEN
Havnedrift AS



STAVANGERREGIONEN HAVN IKS

Rev. 02, 13.10.2022, RK

OPPSUMMERING OG EIERSKAP I RANDABERG KOMMUNE

Område	Adresse	Tomt ID Gnr/Bnr	Tomte areal m2	Kai ID	Kaifront (lm) Grønn strek	Kommentar
Mekjarvik			85 572		572,3	
	Mekjarvik 15	51/83	19 477	Stena	47,8	
	Mekjarvik 3	51/52	52 329	02N	145,9	Brent Spar
	Mekjarvik 3	51/52		01N-M+N	248,8	Opprinnelig hovedkai
	Mekjarvik 3	51/52		RO-RO kai 01N	29,7	
	Mekjarvik 13	51/79	5 602			
	Mekjarvik 5	51/80	1 798			
	Mekjarvik 5	51/58	3 438			
	Mekjarvik	51/88	404			
	Mekjarvik	51/89	703			
	Mekjarvik	51/??	1 821	01N-S	100,1	Ny kai, Ikke sammenføyd eller tildelt eget bnr.
Disponering av tomteareal			85 572			
	Stena Recycling		19 558			
	GMC		41 111			
	SRH / FELLESAREAL		24 903			
TOMT UNDER BYGG INNGÅR I TOMTEAREAL						

Mekjarvik - Stavangerregionen Havn konsern, Randberg kommune 1127

Alle eiendommer i Randberg kommune er ervervet og bygget av det interkommunale selskapet, er ikke tingsinnskudd fra kommunen.

Oppdatert per september 2022.

Gnr	Bnr	Adresse	Hjemmel	Leier grunn/fester	Eier bebyggelse annen enn SRH	Kommentar
51	83	Mekjarvik 15	Stavangerregionen Havn IKS	Norsk Metallretur Stavanger AS	Norsk Metallretur Stavanger AS	
51	52	Mekjarvik 3	Stavangerregionen Havn IKS	GMC, NMS, offentlig tilgj. Kai	Ikke bebygget	
51	79	Mekjarvik 13	Stavangerregionen Havn IKS	BLO Eiendom AS	BLO Eiendom AS	GMC leier av BLO.
51	80	Mekjarvik 5	Stavangerregionen Havn IKS	Mekjarvik 5 AS	Ikke bebygget	
51	58	Mekjarvik 5	Stavangerregionen Havn IKS	Mekjarvik 5 AS	Mekjarvik 5 AS	Selskapet eies av GMC.
51	88	-	Stavangerregionen Havn IKS	-	-	Strandlinje til ny kai 100 m, bygget
51	89	-	Stavangerregionen Havn IKS	-	-	Strandlinje til forlengelse kai 85 m, ikke bygget

Annen relevant informasjon om Mekjarvik havneområde.

Gnr	Bnr	Hjemmel	Beskrivelse
51	48	Randberg kommune	Kommunal veg mellom 51/79 BLO og 51/51 Cameron/Schlumberger
51	81	Statens vegvesen	Parsell langs Rv. 521

SRH eier ingen av byggene, kun tomteareal og kailinjer.

