A21.11 Plan Garderober

1 : 50

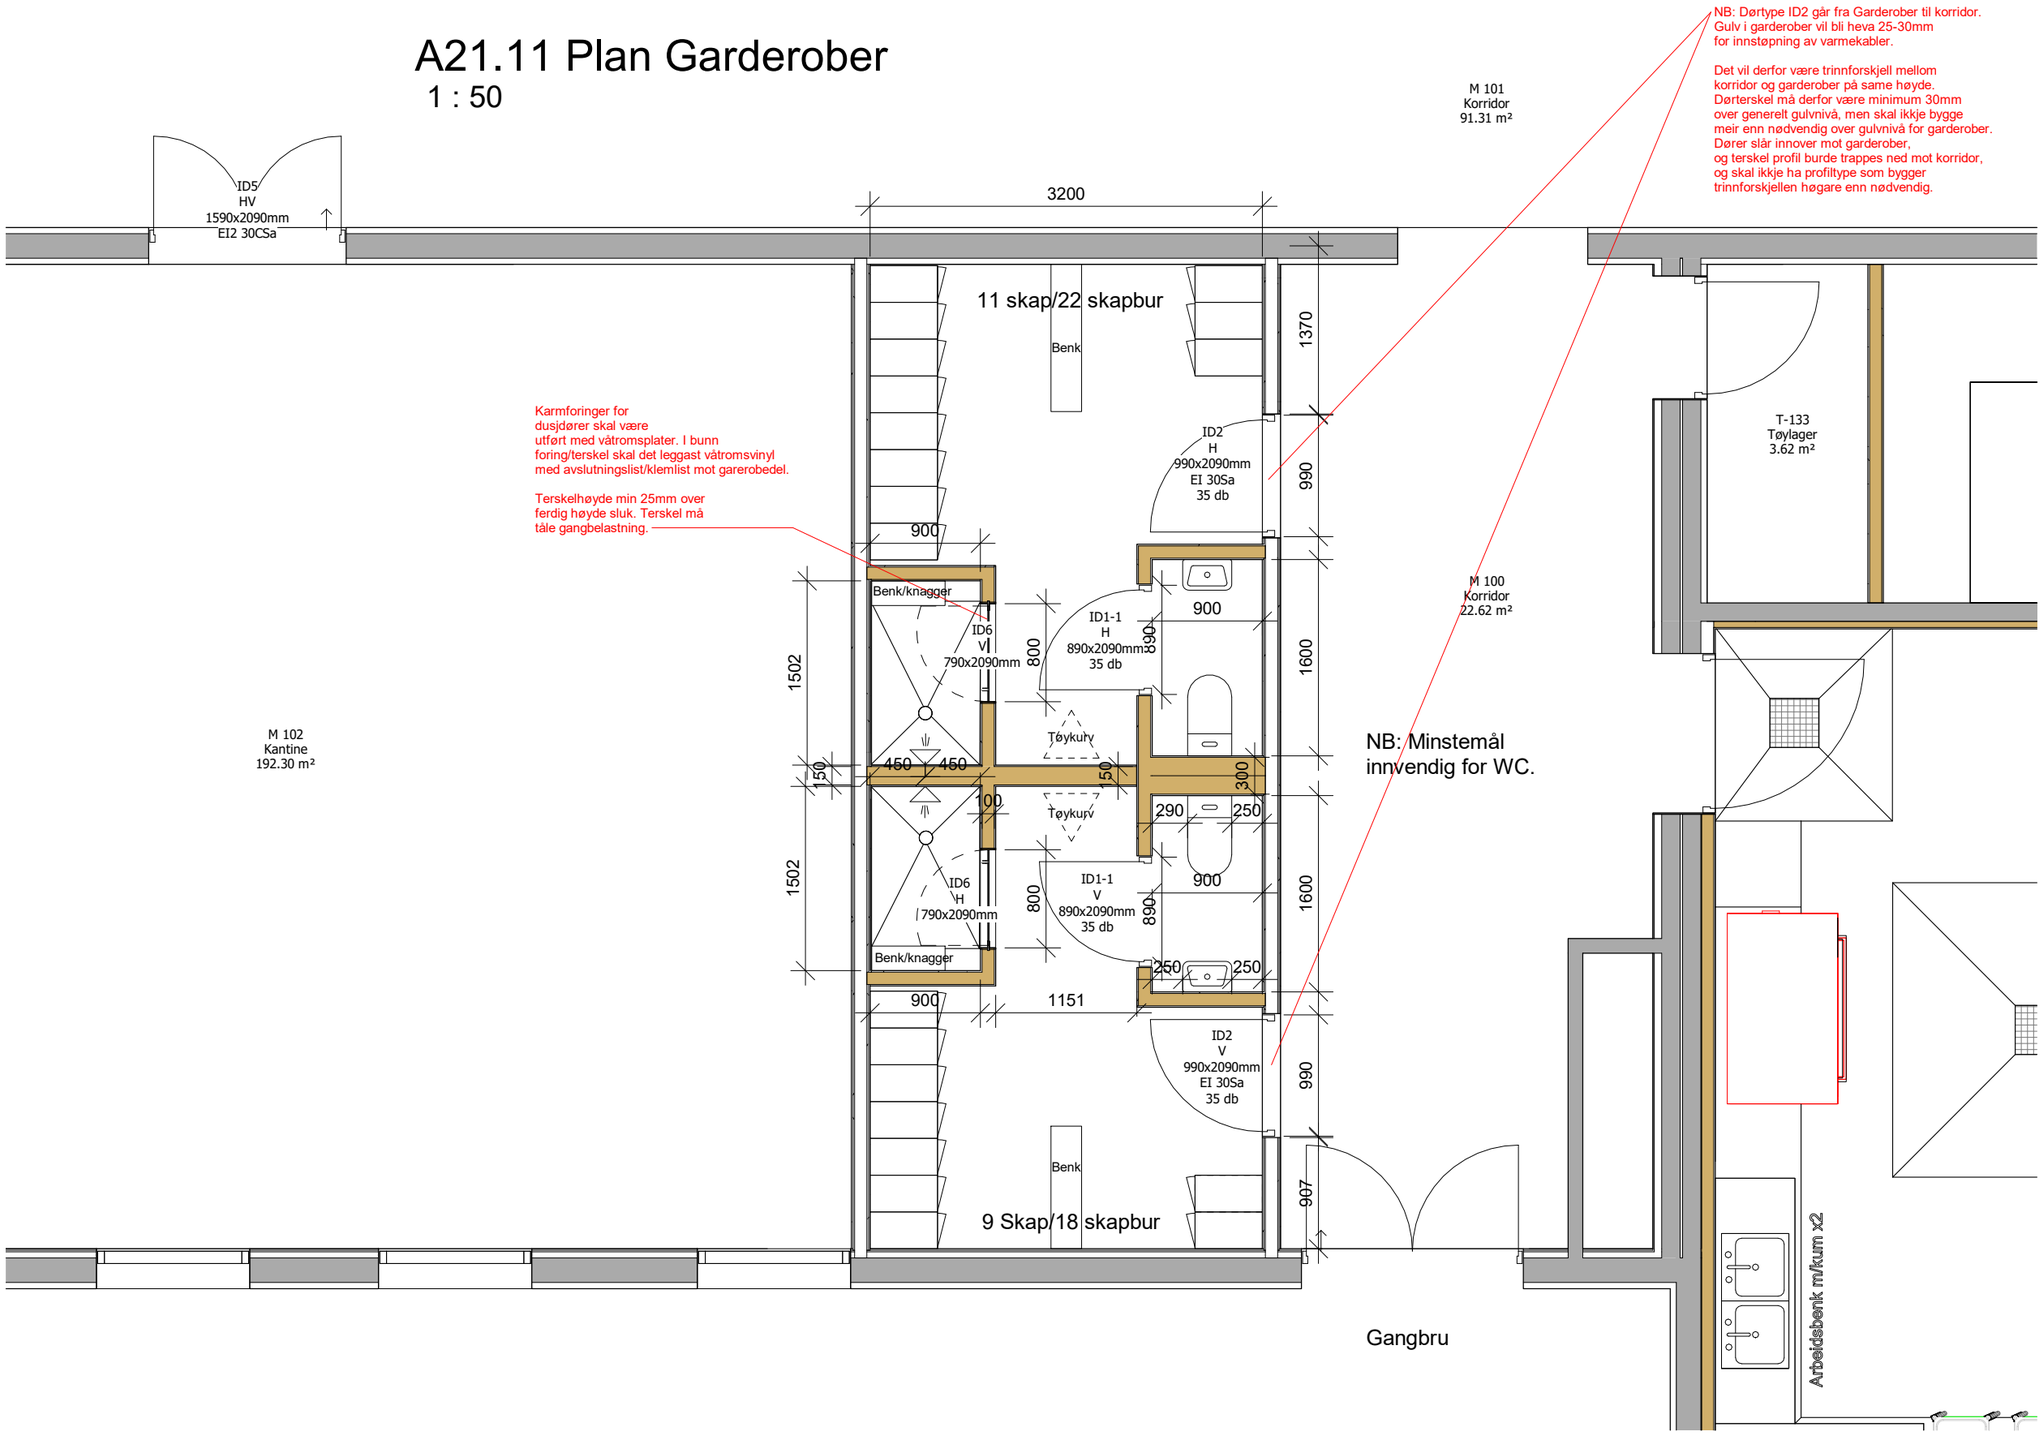

Revisjon	Revisjonstekst	Rev. av	Rev. dato
2	Justert konkurransegrunnlag		2022.11.04
1	Konkurransegrunnlag		2022.02.18

nordplan
arkitektur
konstruksjon
landskap

Kontaktinformasjon:
Nordplan AS
epost: post@nordplan.no

Tiltakshavar: Helse Møre og Romsdal

Tiltak: Rehabilitering Kjøkken Ålesund

Teikning av: Plan Garderober

Teikning type: Anbudsunderlag

Teikna av:	Sist kontrollert:	Sjøkkliste:	Mål	Prosj.nr.	Teikn.nr.	Ark	Rev
JH			1 : 50	Å 20.23	A21.11	A3	2