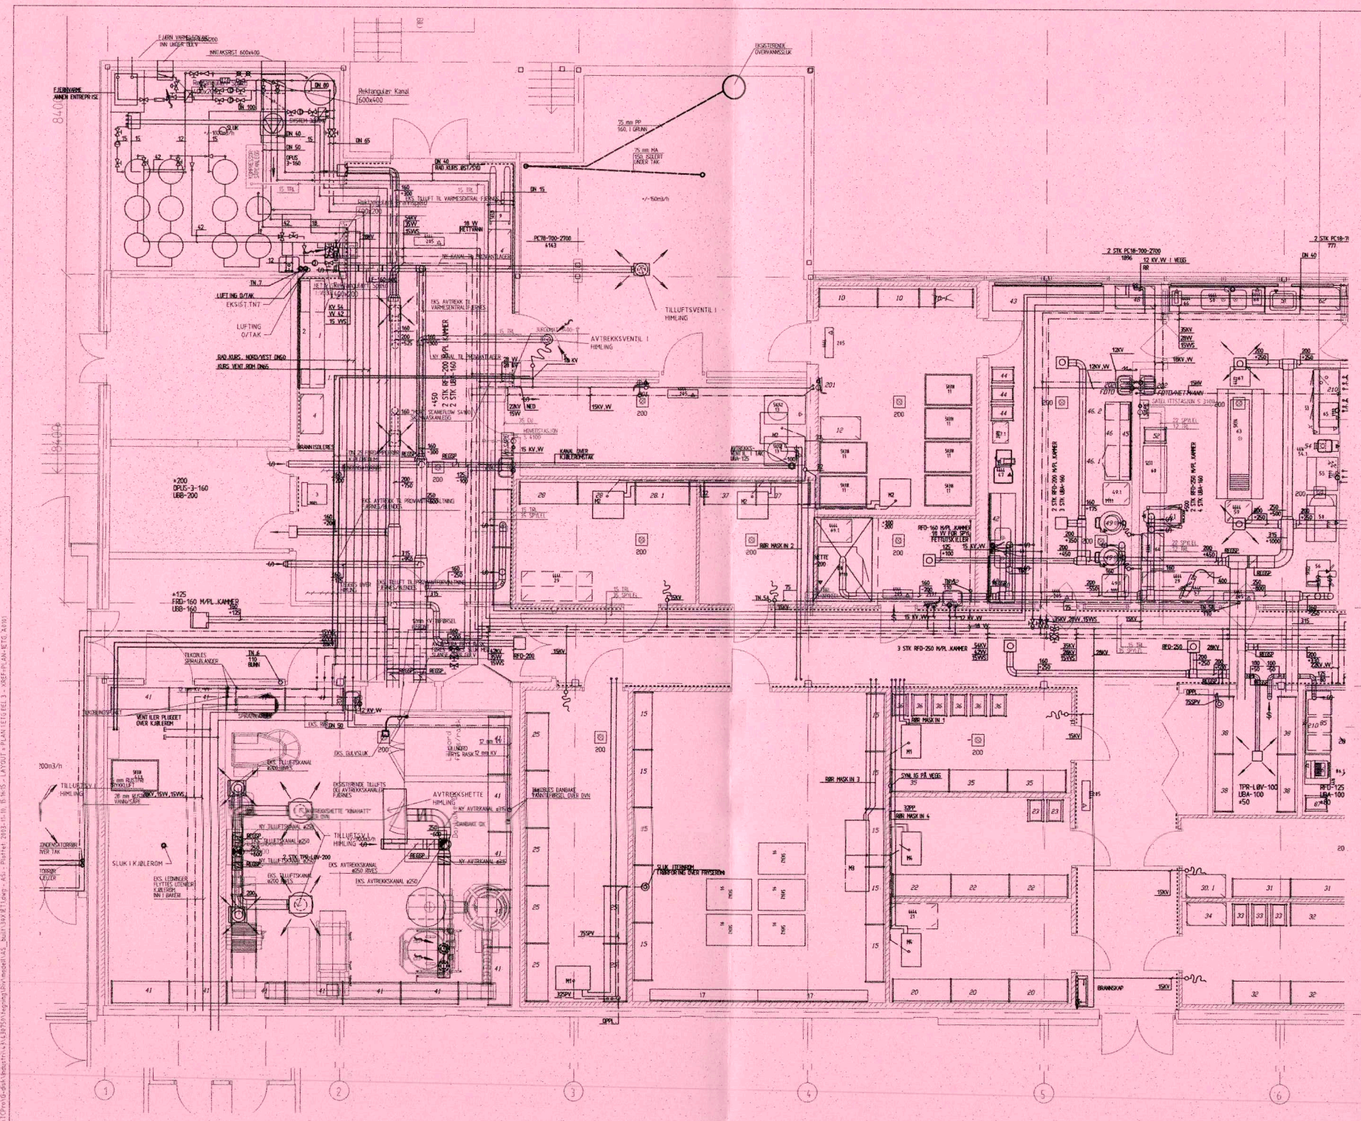

TEGNING NR.	V0122			REVISJON	G01

Rev.index	Rev.nr.	Beskrivelse	Dato	Sign.	Kontroll
G	01	AS BUILT	03.10.03	ASi	FDA

Forsvarsbygg

Prosjekterende: TECHNO CONSULT

Tegningen gjelder:
RENA LEIR 430750
UTVIDELSE MESSE
PLAN 1. ETG, DEL 3
VVS ANLEGG

Målestokk: 1:50/A1L
Arkiv nr.
Kontrakt nr.
Filnavn: 30X1ET1.DWG
Anleggs nr.
Sign.: ASi
Kontroll: TØd
Underlag: 2ETG
U.index
Erstn.for: 360110
E. index
Elektr.kode
Inv.nr.
Fag: V
Tegn.nr.: 0122
Rev.index: G
Rev.nr.: 01
Dato: 03.10.03
Godkjent
Gradering: UGRADERT