


Veggkoder:

[Symbol]	Støpt vegg
[Symbol]	Prefabrikkert vegg

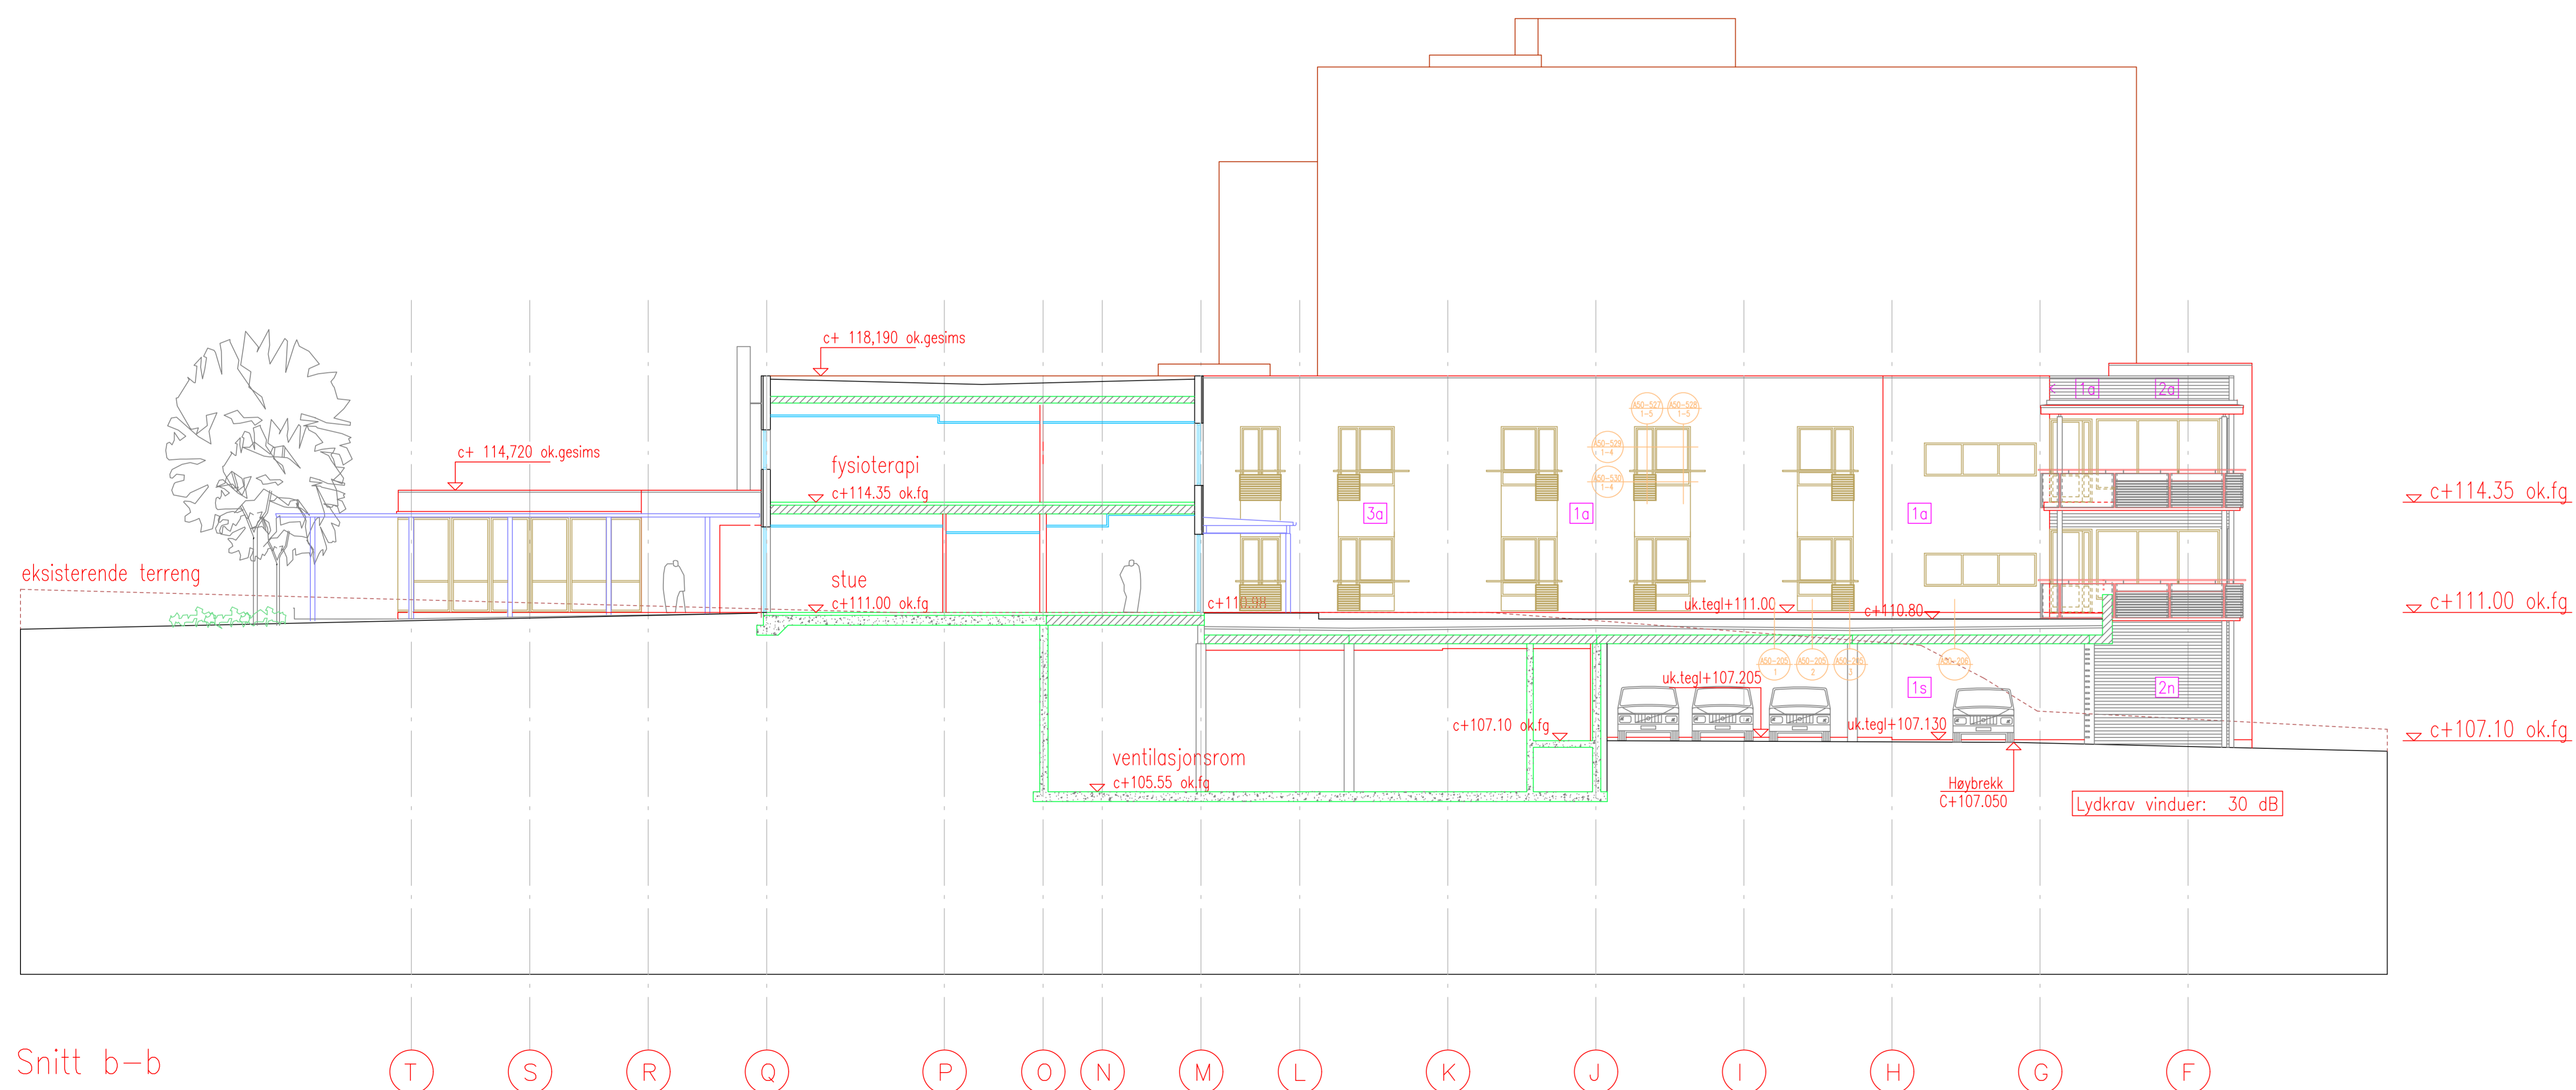

For plassering av solavskjerming se tegning A42-X03

X Veggtyper yttervegger se tegning A90-X1, A90-X2

S	01.04.04	SDM BYGGET	MEN	MEN
C07	XX11.03	FJERNET SPILLER FORAND VINDU I KANTINE	MEN	TFL
C06	03.07.23	REV. VEGGTYPE GITTENBYDER I GARASJE	MEN	TFL
C05	20.06.03	REV. VEGGTYPER: ISOLASJON I TRAPPEVEG PLAN 10, 11, 12, 100	MEN	TFL
C04	13.03.03	DETALJENV. TERSKELER TIL SLAGBREMSEPLASSERING	MEN	TFL
C03	31.01.03	LYDKRAV VINDU TIL PORTBIL UTGARMARKERT SOLAVSKJ.	MEN	TFL
C02	05.11.02	GESIKTSBYDER DIV. JUSTERINGER PLAN-10, UK TEGN.	AE	
C01	01.11.02	ARBEIDSTILGJENN.	AE	
Rev.	Dato	Korrigering	Sign	Kont

Type: SDM BYGGET    Tegning nr: A40-X3    Rev: S

Tittel: GREVERUD SYKEHJEM OG OMSORGSBOLIGER

**HRTB** HRTB AS Arkitekter MNAL  
i samarbeid med  
**4B** Arkitekter AS


PROSJEKT: 5013 GREVERUD    PROSJEKT NR:

Legende:

ARK	4B Arkitekter AS Fjordveiparken 11 0172 Oslo Telefon: 22 51 41 00, Mobil: 22 36 48 11 4b@4barkitekter.no	RIE	Samvinn AS Dronning Esmas og NT Dronningens 5, 0170 Oslo Telefon: 22 51 51 50, Mobil: 22 51 51 50
RIB	Samvinn AS Dronning Esmas Dronningens 5, 0170 Oslo Telefon: 22 51 51 50, Mobil: 22 51 51 50	RIV	Samvinn AS Dronning Esmas Dronningens 5, 0170 Oslo Telefon: 22 51 51 50, Mobil: 22 51 51 50
LARK	Samvinn AS Lindemansveien MNAL W Thorsøgt 10, 0170 Oslo Telefon: 22 51 51 50, Mobil: 22 38 96 05		

Tittel: GREVERUD SYKEHJEM OG OMSORGSBOLIGER  
Snitt a-a, snitt b-b

Tegn	AE	Dak	AE	Kont	JS	Stikk		Type	SDM BYGGET
Dato	01.11.01	Mål	1:100	Tegning nr	A40-X3	Rev	S		

 


Oppriss mot sydvest

For plassering av solavskjerming se tegning A42-X02

X Veggtyper yttervegger se tegning A90-X1, A90-X2



Oppriss mot nordvest

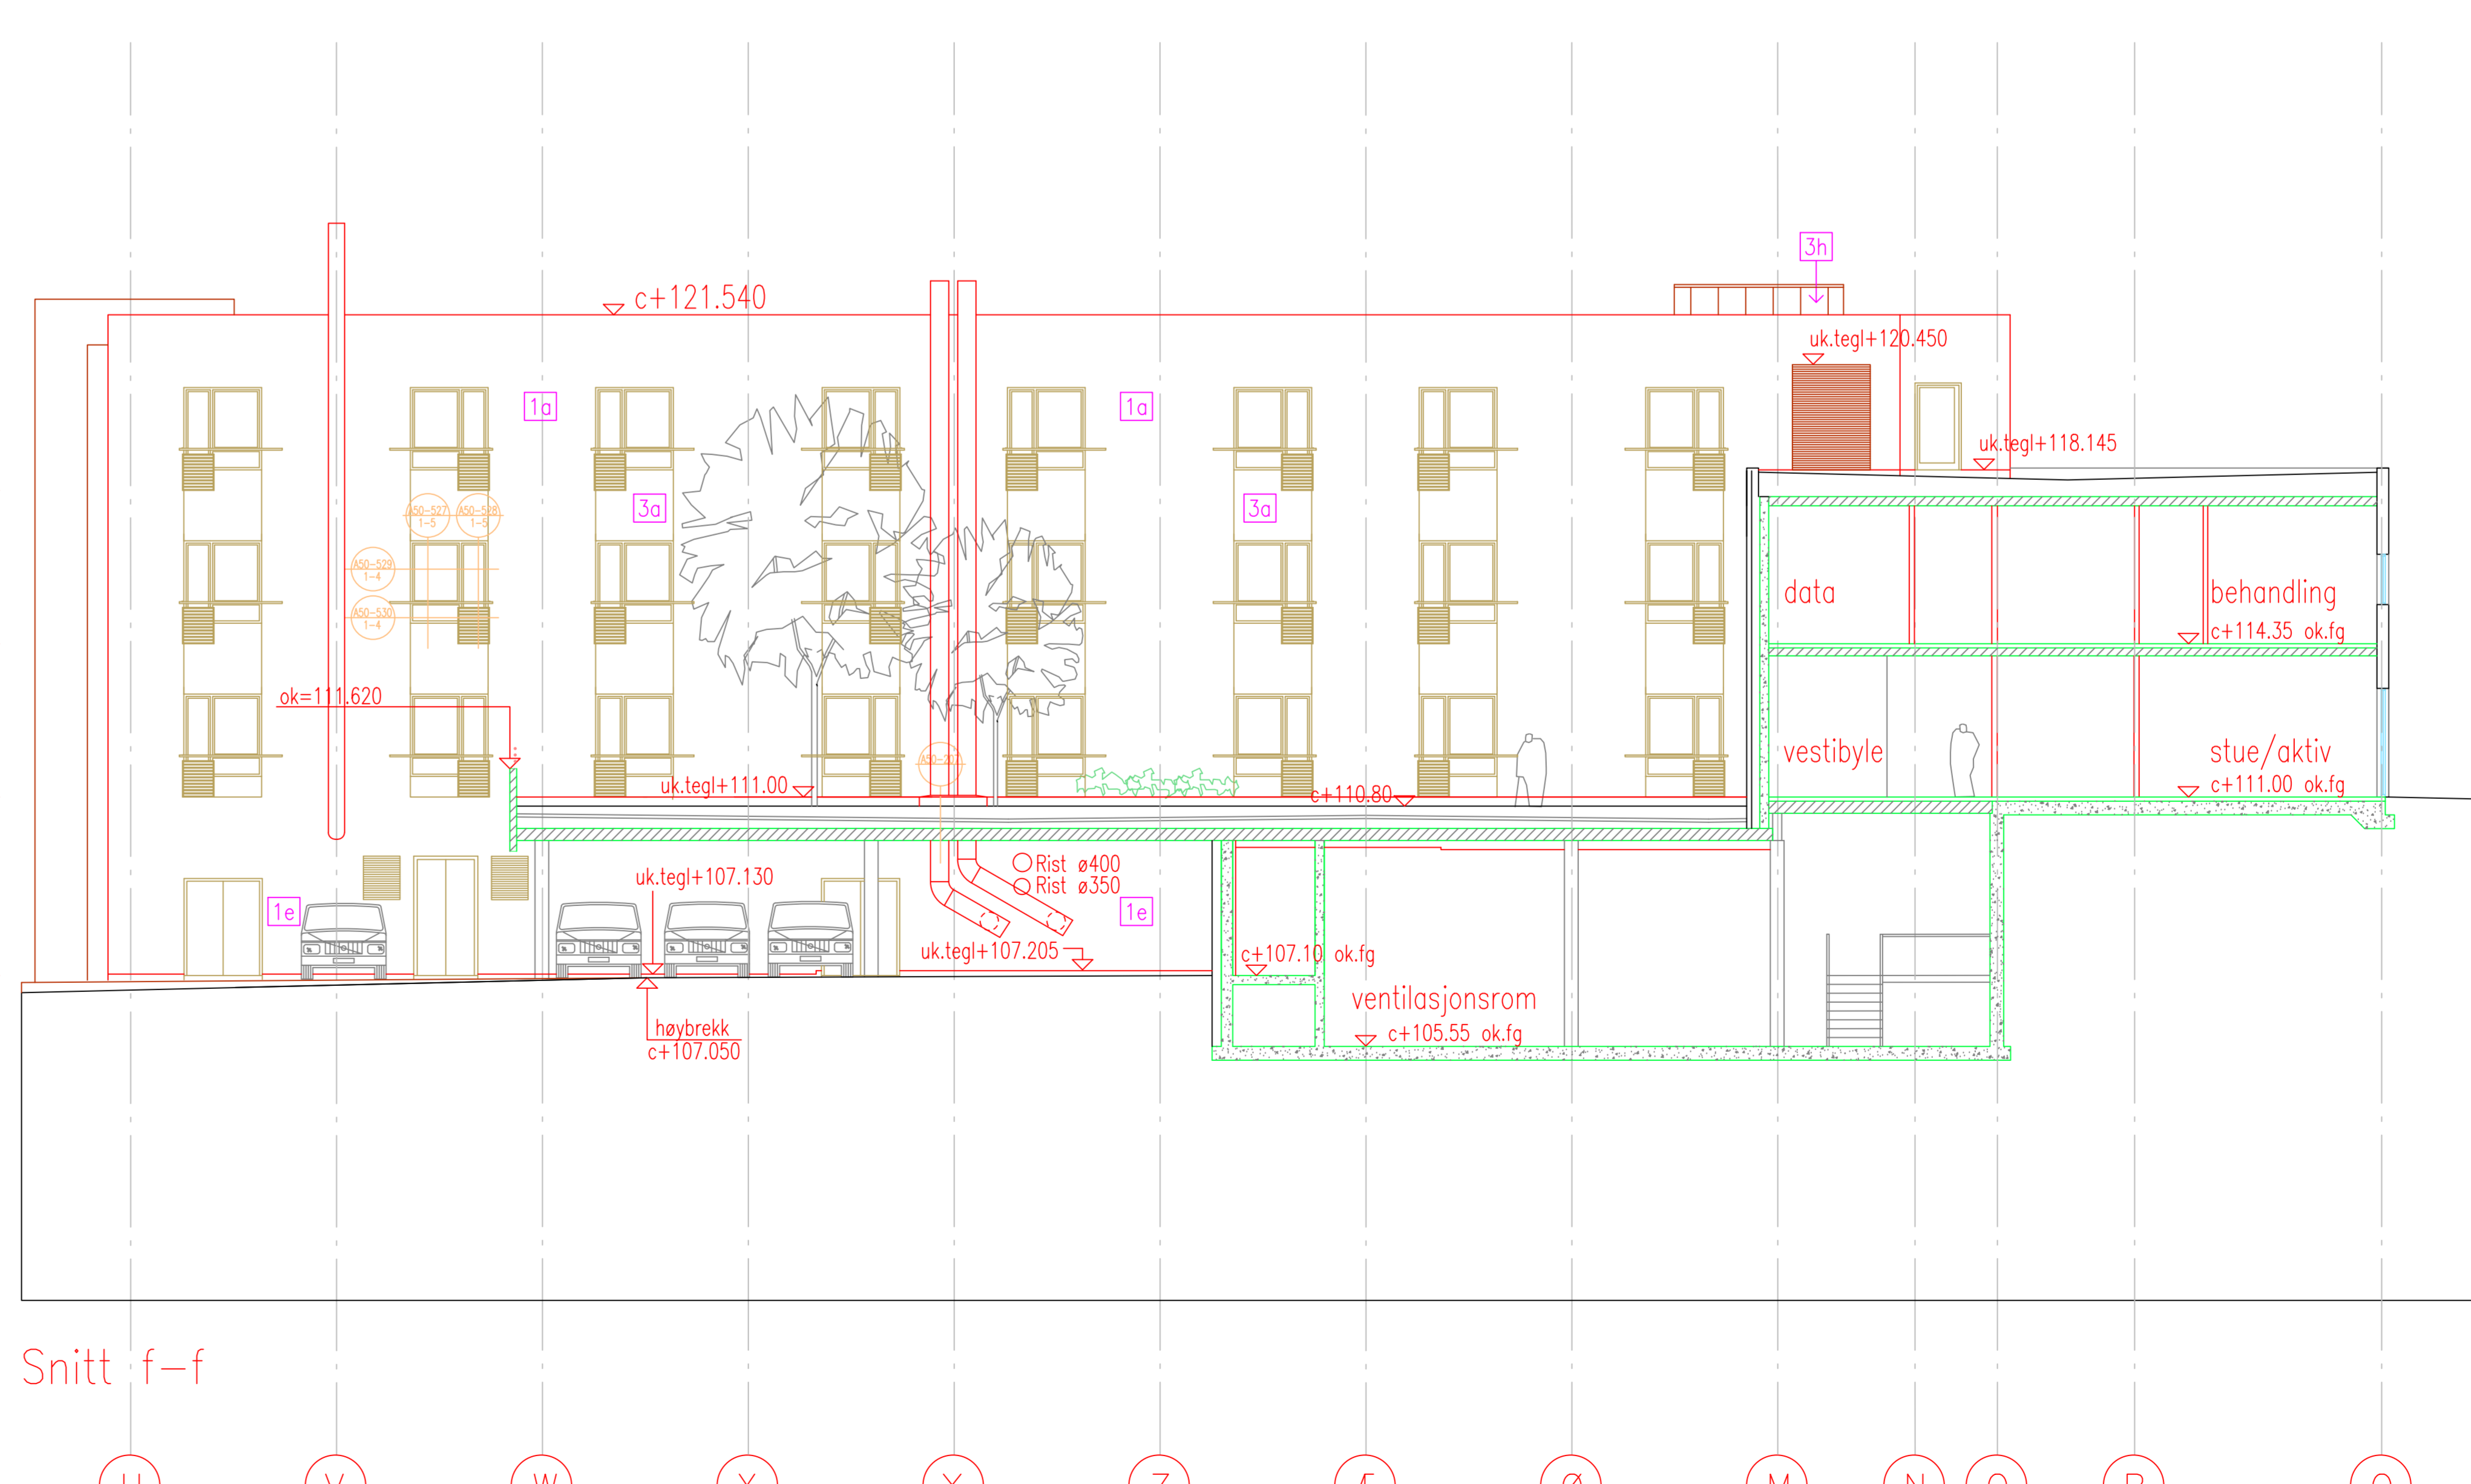


Snitt f-f

S	03.04.04	SDM BYGGET	MON	MON
C07	09.05.04	NY UTF. RBM TRAPP.F.J. SPILER FORAND. VINDUER I KANTINE	MON	TFL
C06	03.07.03	JUSTERTE EDLER I GARASJE	MON	TFL
C05	20.06.03	NYE DETALJENK. INNGANGSDØR, PIPE OG RIST I FASADE	MON	TFL
C04	13.03.03	NYE DETALJENK., KLEENING, TAKOPP. SØYLEPÅLASSING	MON	TFL
C03	31.03.03	VIFTEROKK YNBÅV, INNVESTING, SPILESKJERM	MON	TFL
C02	19.11.02	FAKSET DETALJENK. VINDUER	AE	AE
C01	04.11.02	KORREKTUR TEGNING	AE	AE
Rev.	Dato	Korrekturen	Sign.	Kontroll

Type: SDM BYGGET Tegning nr: A40-X2 Rev: S

Tittel: GREVERUD SYKEHJEM OG OMSORGSBOLIGER


HRTB AS Arkitekt MNL  
i samarbeid med  
4B Arkitektur AS

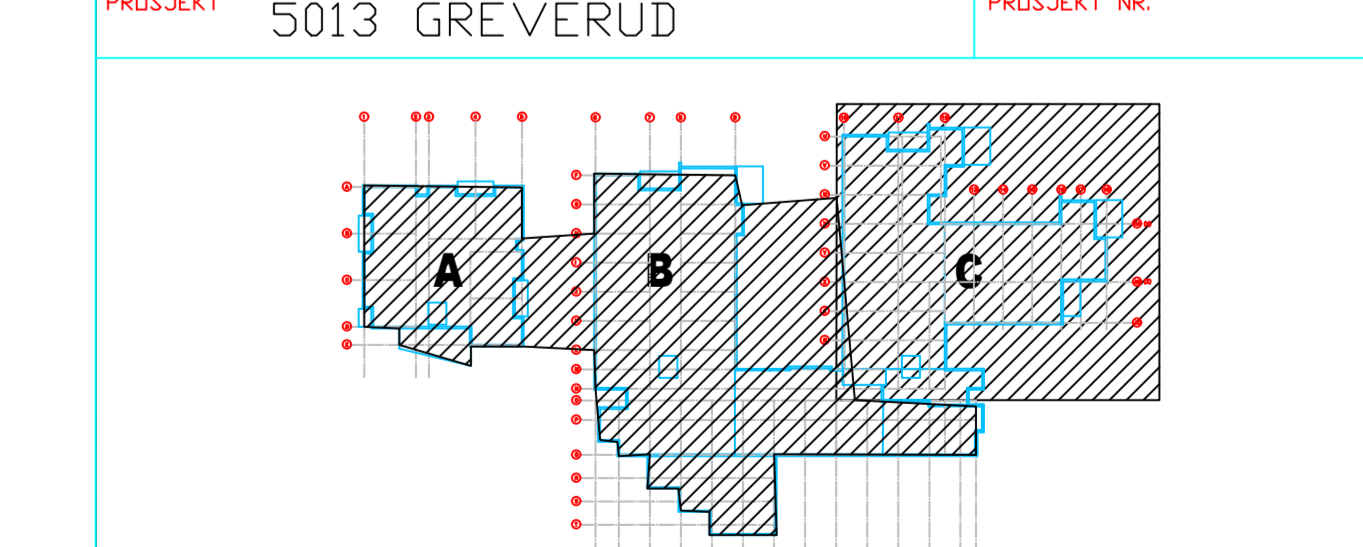


ARK	4B Arkitektur AS Fjordveiprosen 11 0177 Oslo Telefon: 22 58 44 00, Mobil: 22 36 48 11 4b@4barkitektur.no	RIE	Sundtveit AS Dronning Esmers og NT Dronningens 5, 0177 Oslo Telefon: 22 51 51 50, Mobil: 22 51 51 50
RIB	Sundtveit AS Dronning Esmers og NT Dronningens 5, 0177 Oslo Telefon: 22 51 51 50, Mobil: 22 51 51 50	RIV	Sundtveit AS Dronning Esmers og NT Dronningens 5, 0177 Oslo Telefon: 22 51 51 50, Mobil: 22 51 51 50
LARK	Greverud AS Lindemansveien 100A W Thorseng 713, 0177 Oslo Telefon: 22 58 44 00, Mobil: 22 36 48 11		

Tittel: GREVERUD SYKEHJEM OG OMSORGSBOLIGER  
Oppriss mot sydvest, nordvest,  
snitt f-f

Tegn:	AE	Duk:	AE	JS	Stikk:	JS	Type:	SDM BYGGET
Dato:	01.11.01	MS:	1:100	Tagning nr:	A40-X2	Rev:	S	

 

Oppriss mot nordøst

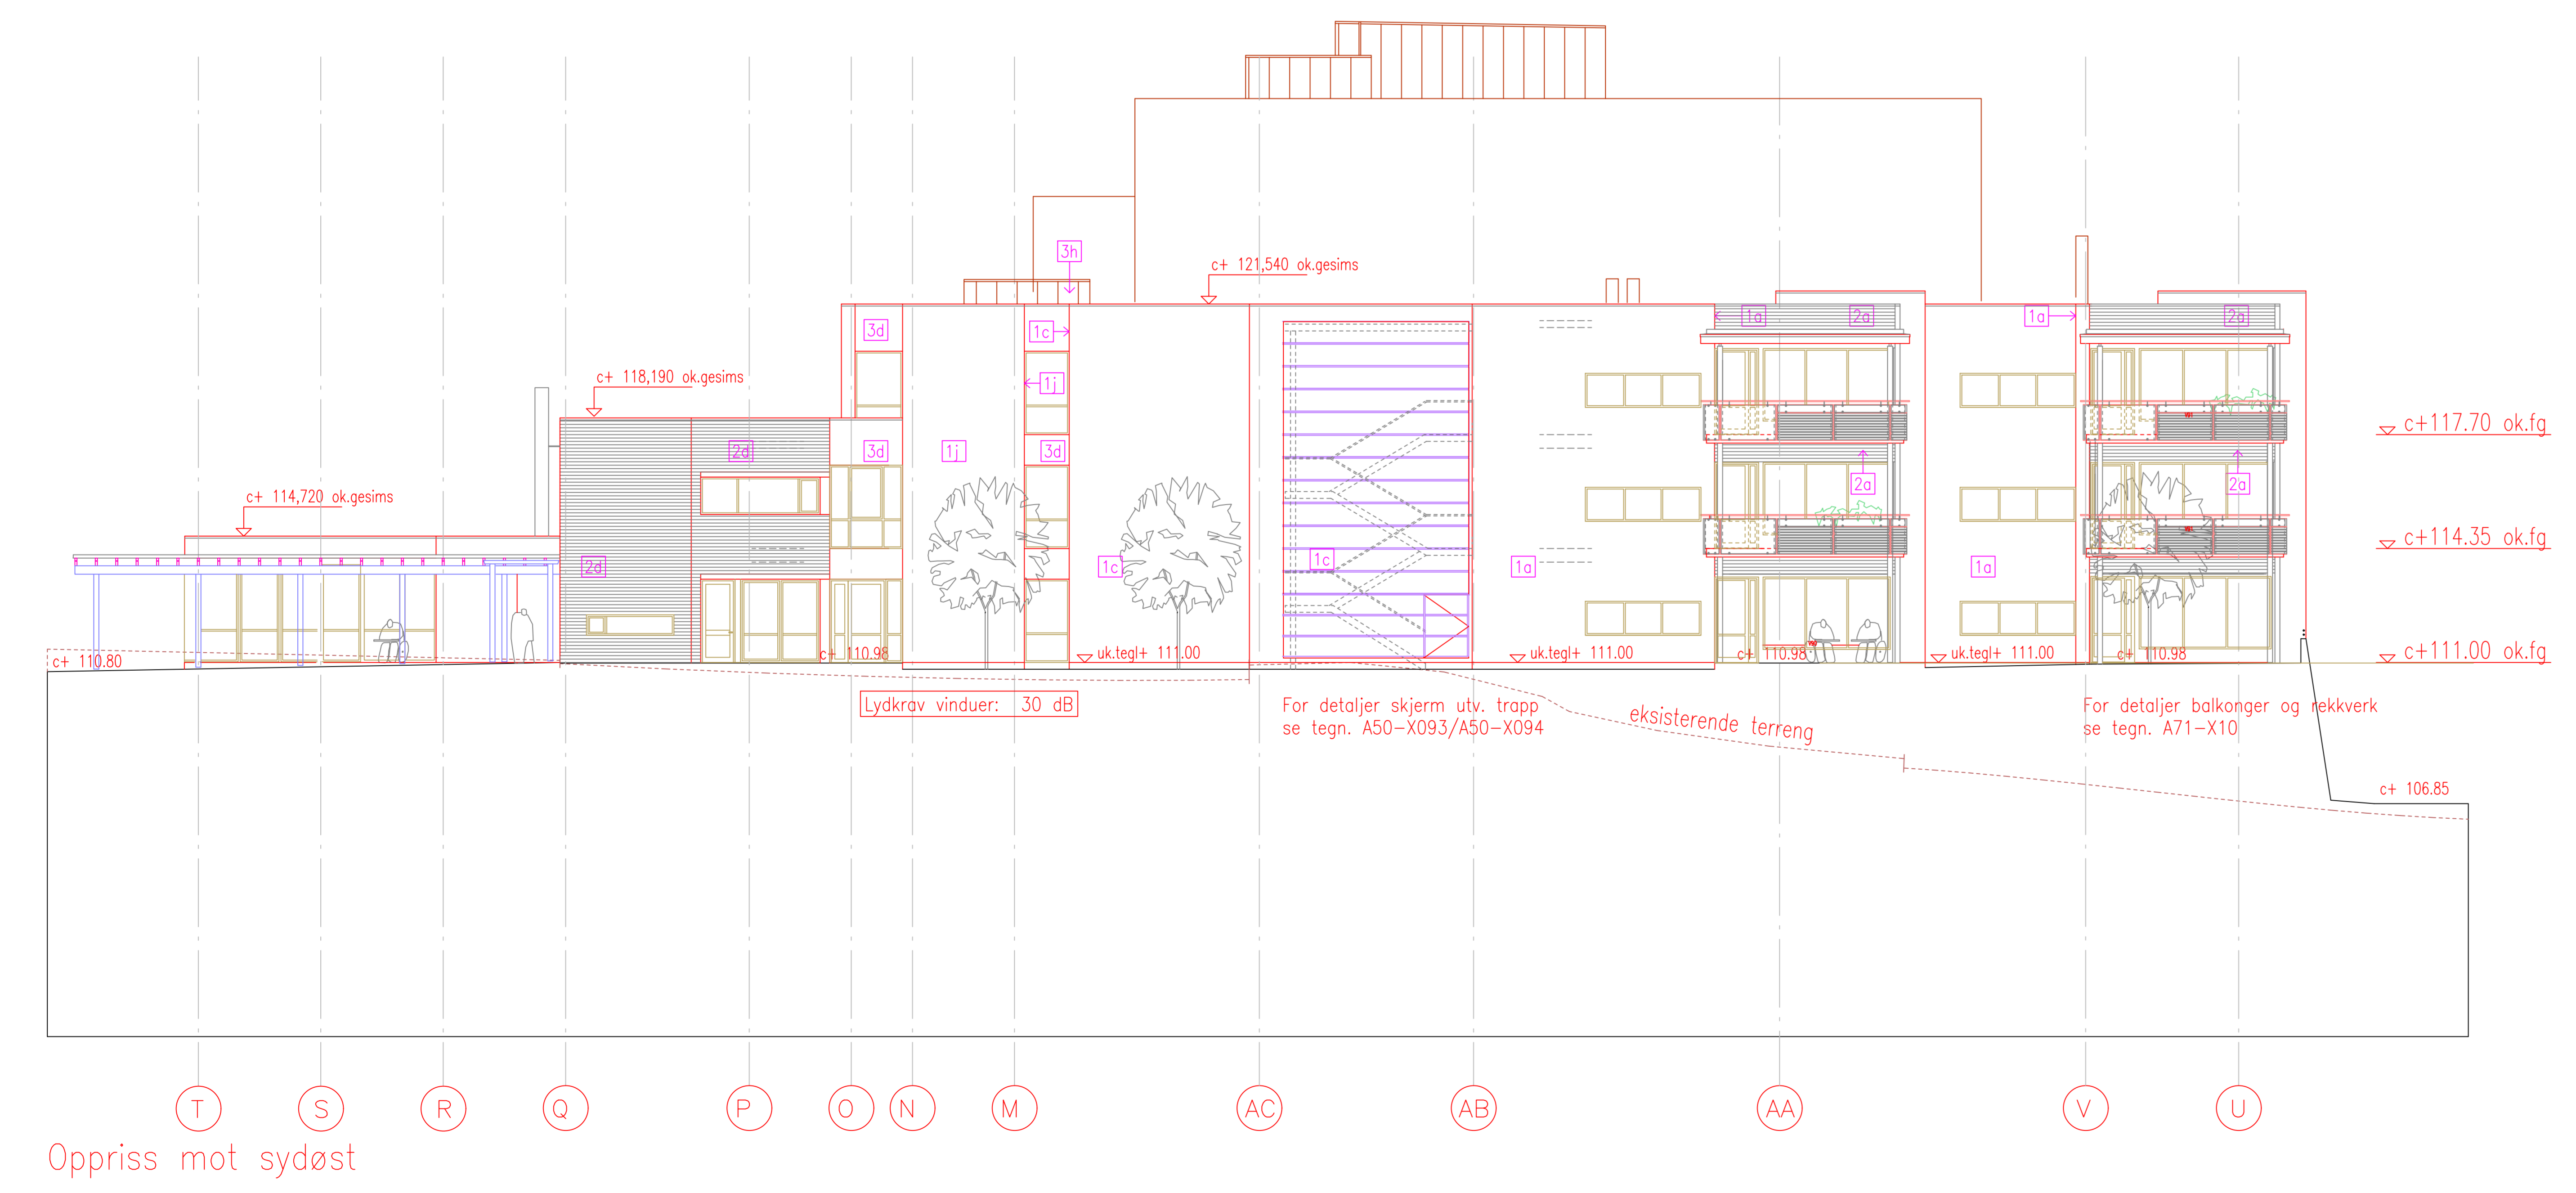

Oppriss mot sydøst

For plassering av solavskjerming se tegning A42-X01

X) Veggtyper yttervegger se tegning A90-X1, A90-X2

S	02.04.04	SDM BYGGET	MON	MON
C09	09.02.04	NY UTV. RØNNTRAPP RIST I FASADE, JUST. AVSTAND SPILER 2M	MON	MON
C07	09.09.03	KORR. VEGGDØSER, NYTT VINDU	MON	MON
C06	03.07.03	JUSTERT EDELE KORR VEGGDØSER	MON	MON
C05	28.06.03	BRYTNING KJØLVINDUSLETT, KORR VEGGDØSER	MON	MON
C04	13.03.03	REKKEVERK TIL SLÅSBERGVEIENING, TAGOPPBL. DIV. SUPPLERINGER	MON	MON
C03	31.01.03	VIFTERØKLVINDU, PORTØK UT, BRYSTANTARHAVE	MON	TTL
C02	19.11.02	FAFBRØT DETALJ, HENVISNINGER	AE	TTL
AE	01.11.02	KORRIGJØRTE TEGNING	AE	AE
Rev.	Dato	Korrekksjon	Sign.	Kontroll


Type	SDM BYGGET	Tegning nr.	A40-X1	Rev.	S
Tittel	GREVERUD SYKEHJEM OG OMSORGSBOLIGER				

<b>HRTB</b>	HRTB AS Arkitekter MNAL i samarbeid med <b>4B Arkitekter AS</b>	PROJEKT NR.	5013 GREVERUD
-------------	---	-------------	---------------


Tittel	GREVERUD SYKEHJEM OG OMSORGSBOLIGER Oppriss mot nordøst, sydøst								
Tegn.	AE	Duk.	AE	Kontroll.	JS	Stikk.		Type	SDM BYGGET
Dato	01.11.01	MS	1:100	Tegning nr.	A40-X1	Rev.	S		

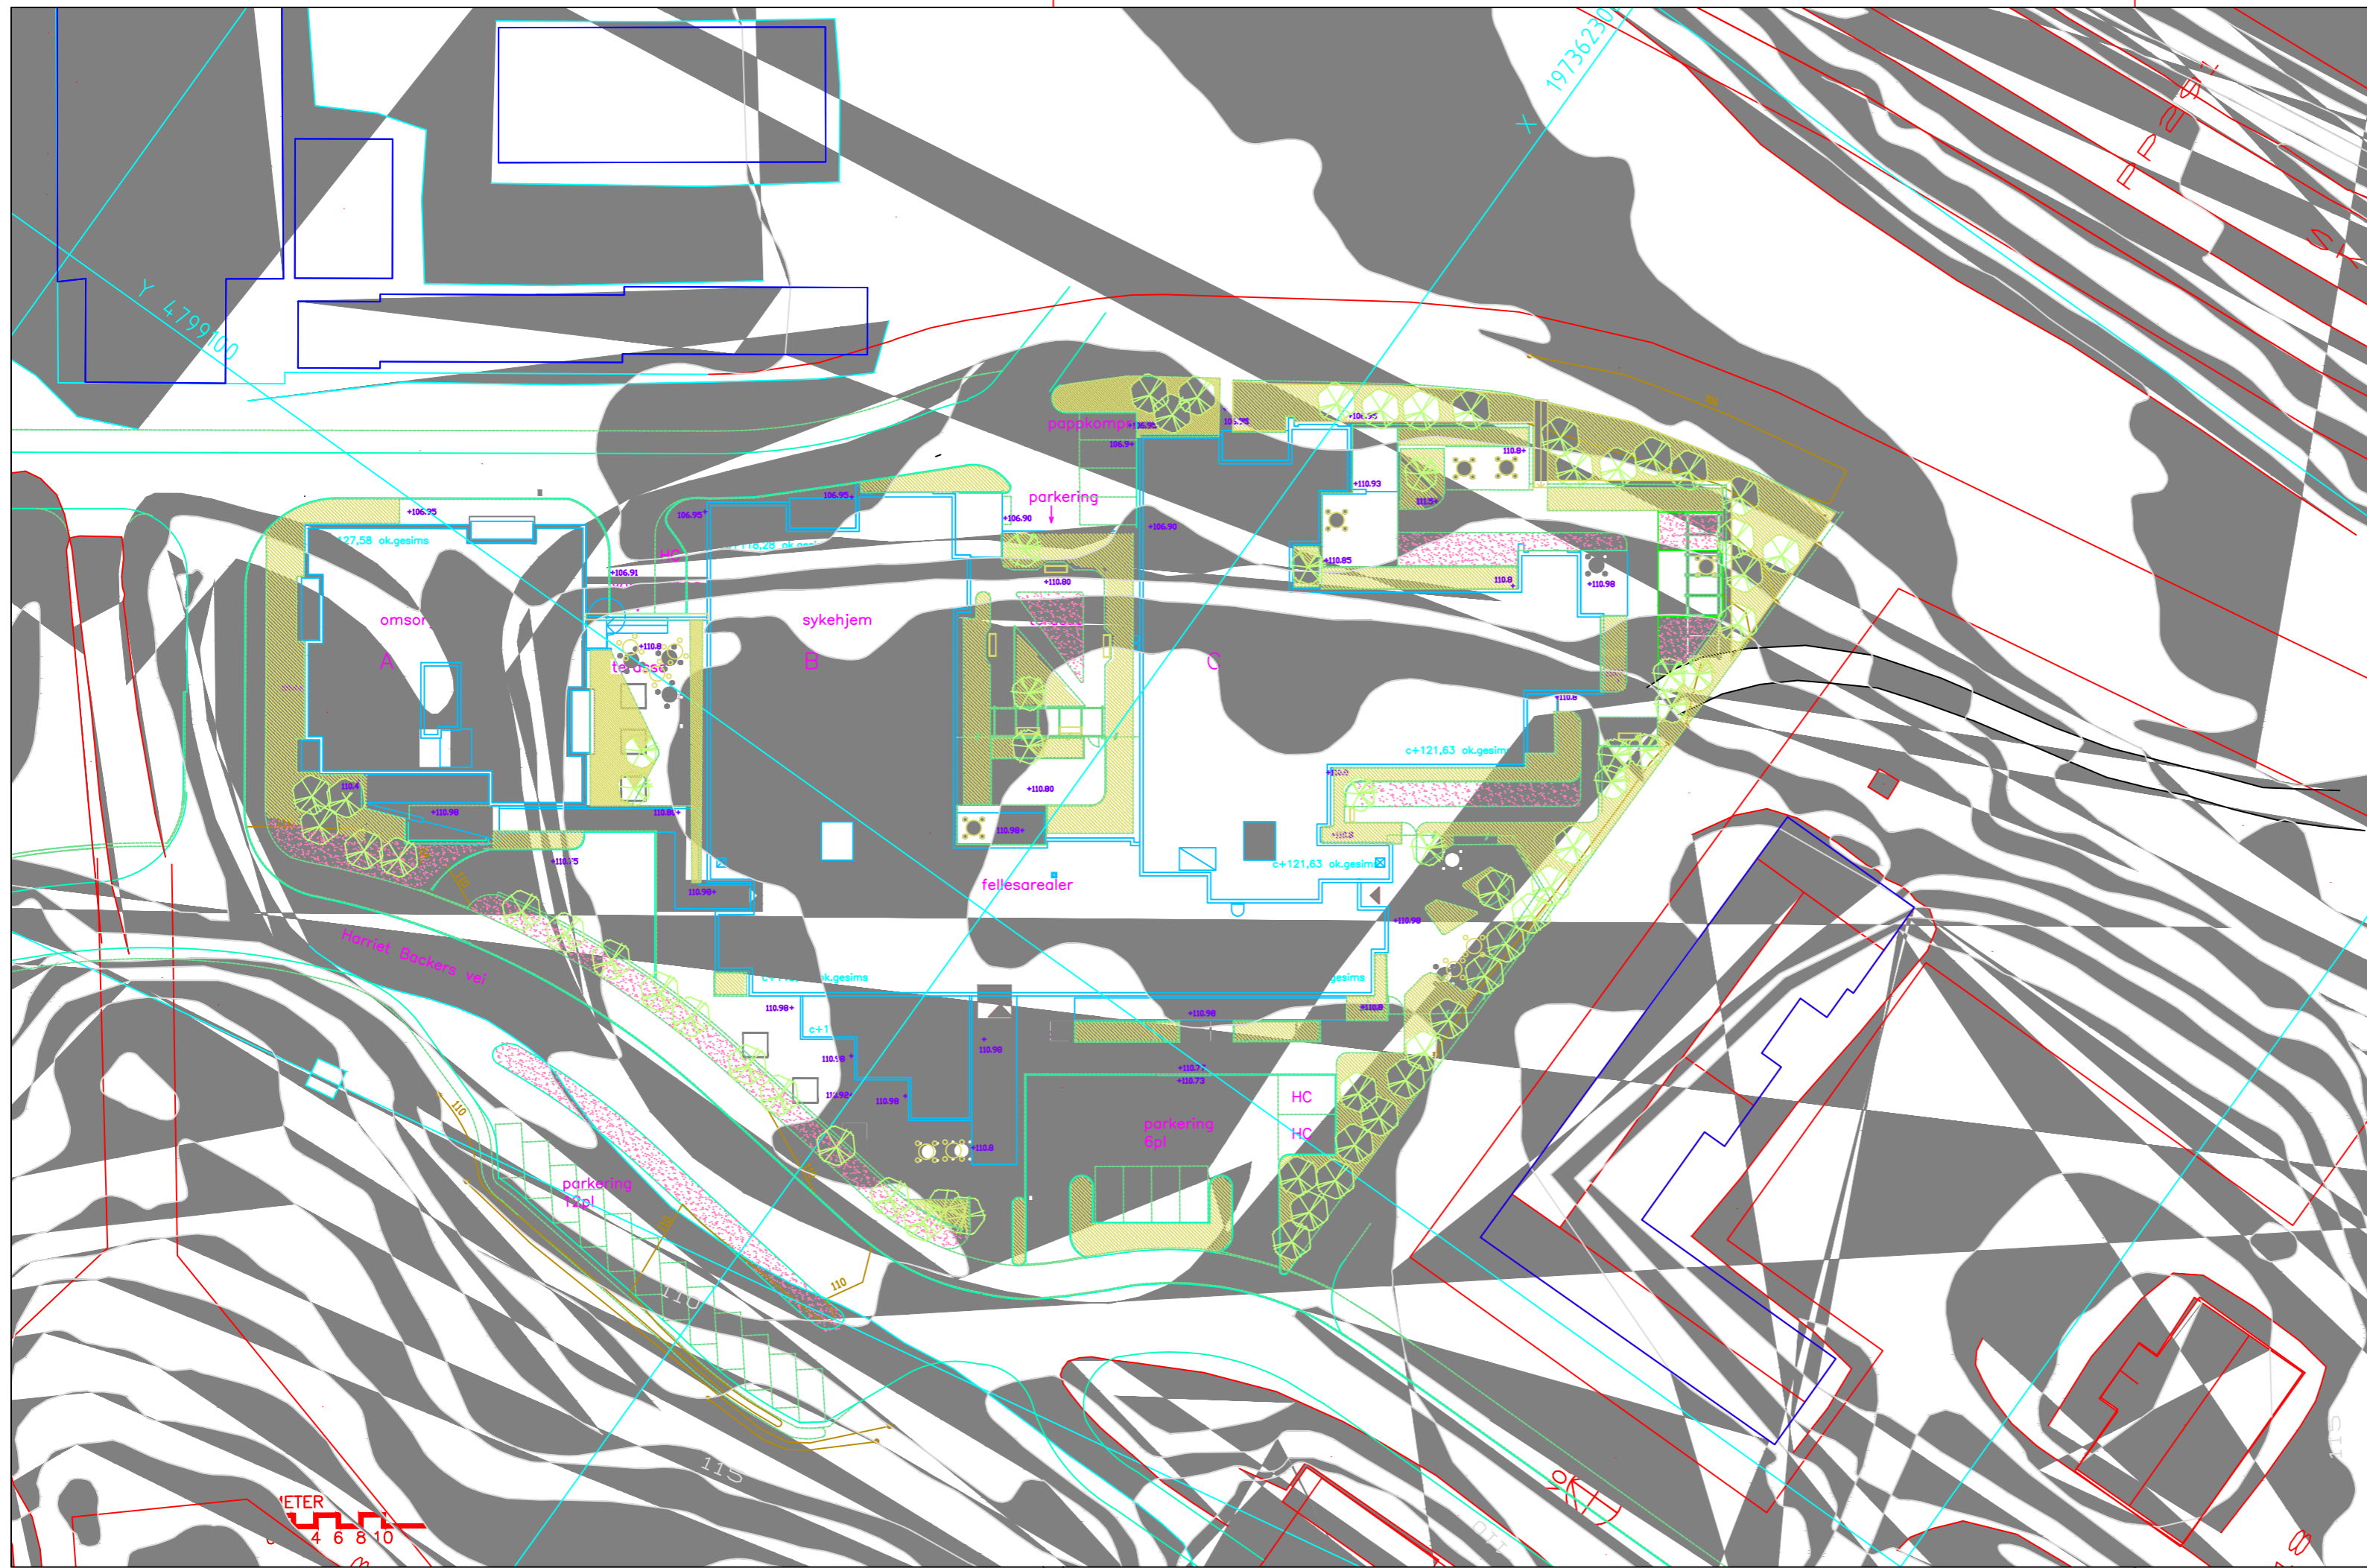

S SOM BYGGET 01.04.04 MON  
 B TILBUD 01.02.02

Rev.	Revisjon	tekst	Dato	Sign.

**HRTB** | HRTB AS Arkitekter MNAL  
 i samarbeid med  
 4B Arkitekter AS

PRDSJEKT 5013 GREVERUD

- ARK** 4B Arkitekter AS  
 Fredensborgveien 11 0177 Oslo  
 Telefon 23 35 44 50, telefax 22 36 48 11  
 4b4b-arkitekter.no
- RIB** Scandiaconsult AS  
 Divisjon Bygg  
 Engebretsvel 5, 0275 Oslo  
 Telefon 22 51 80 00, telefax 22 51 80 02
- LARK** Grindaker AS  
 Landskapsarkitekter MNLA  
 W.Thronesgt.73, 0175 Oslo  
 Telefon 22 36 86 35, telefax 22 36 86 65
- RIE** Scandiaconsult AS  
 Divisjon Elektro og IKT  
 Engebretsvel 5, 0275 Oslo  
 Telefon 22 51 80 00, telefax 22 51 80 06
- RIV** Scandiaconsult AS  
 Divisjon VVS  
 Engebretsvel 5, 0275 Oslo  
 Telefon 22 51 80 00, telefax 22 51 80 04

Tittel  
 GREVERUD  
 SYKEHJEM / OMSORGSBOLIGER  
 SITUASJONSPLAN

Tegn	Dato	Mål	Tegning nr.	Rev.
AE	01.11.01	1:500	A11-X1	S