



c+114.35 ok.fg
 c+111.00 ok.fg
 c+107.10 ok.fg

Snitt d-d

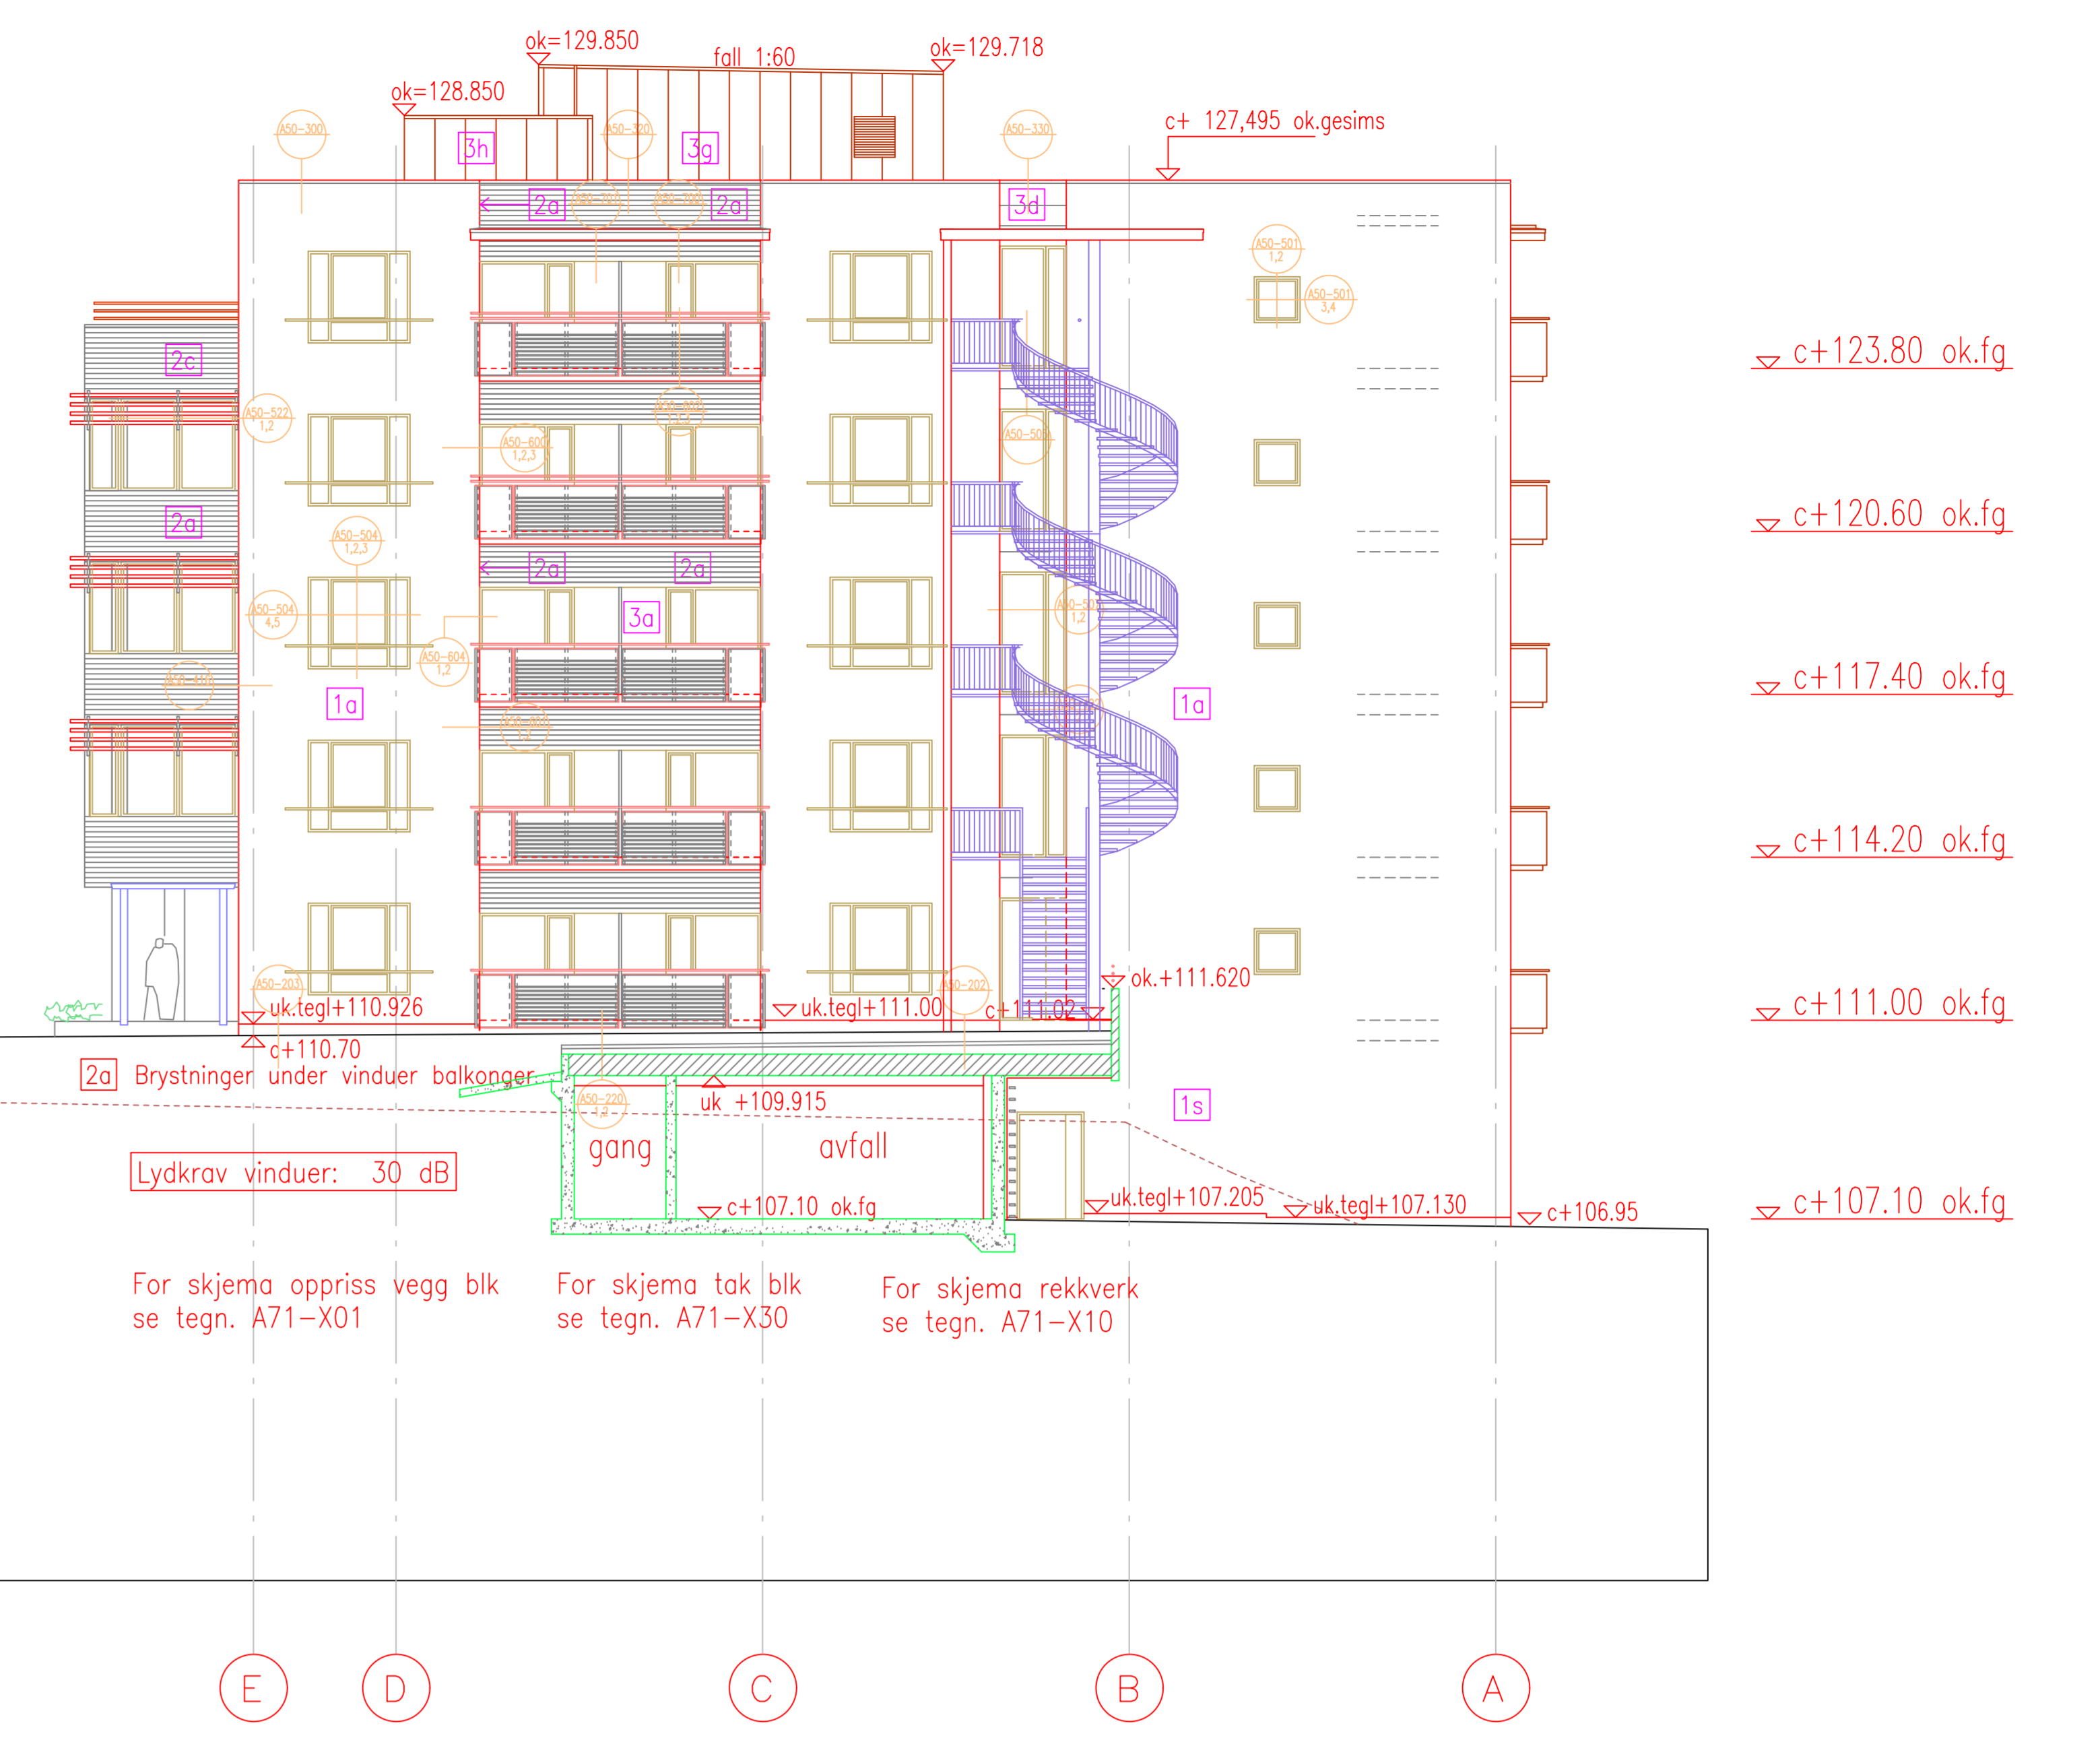

Veggkoder:

- Stept vegg
- Prefabrikkert vegg

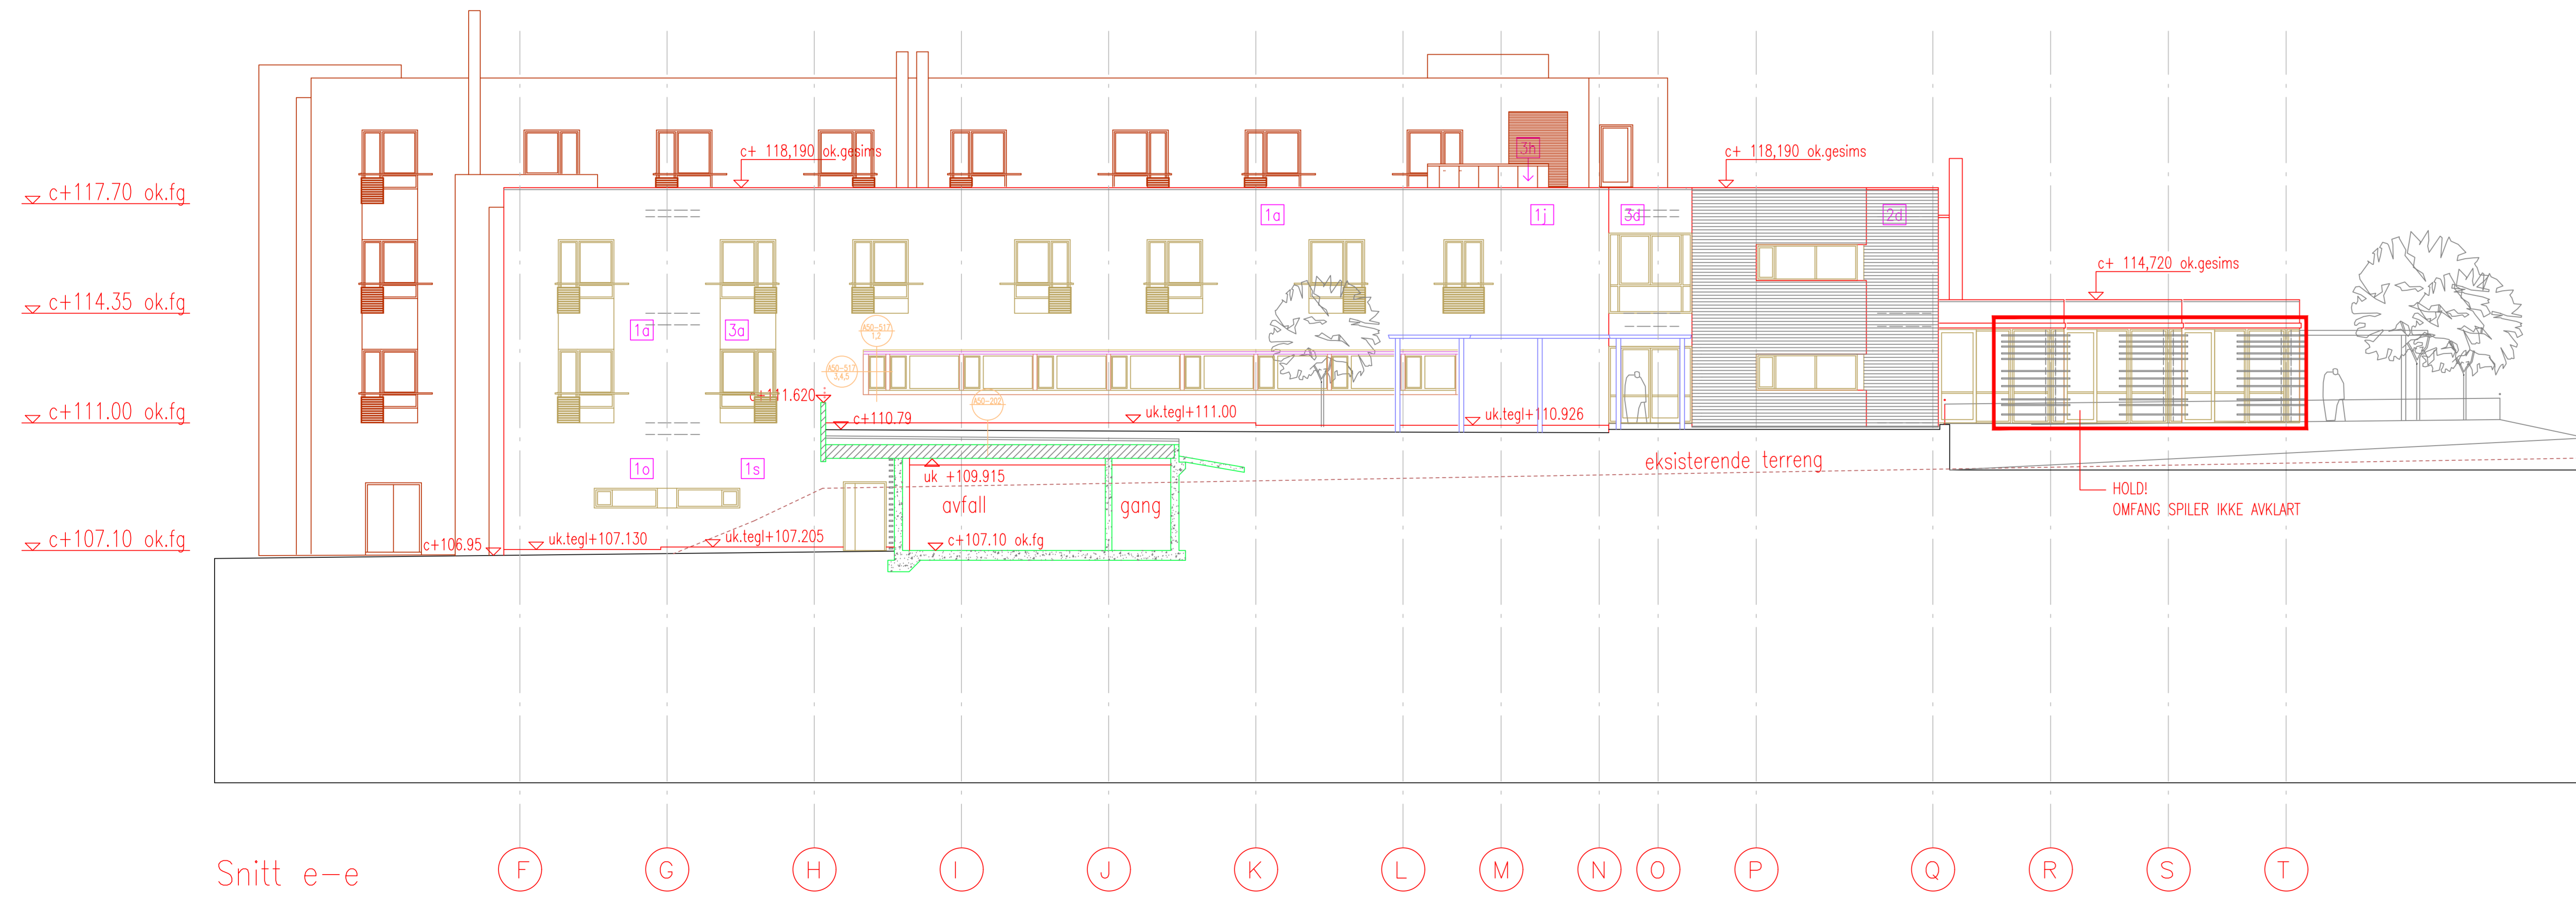

Snitt e-e

For plassering av solavskjerming se tegning A42-X04

X Veggtyper yttervegger se tegning A90-X1, A90-X2

S	01.04.04	SDM BYGGET	MN	MN
C09	09.02.04	NY UTFENDIG RØNNESTRAPP	MN	TFL
C07	03.07.03	VEGGUDE	MN	TFL
C05	20.06.03	TIDL AS EN I VEGG/TAK PLAN U. REV.VEGGSØSKER. PIPE/ST	MN	TFL
C05	13.03.03	VEGGTYPER, DETALJENY. ALLEINDE TAKOPP. REV. JUSTERINGER	MN	TFL
C04	31.01.03	LYDOR. BRYST. HAVL. VIFTEREM. DETALJENY.	MN	TFL
C03	19.11.02	PAF. BR. DETALJENY. VINDINGER	AE	TFL
C02	05.11.02	GESIMS. BYD. DIV. JUSTERINGER. PLAN-U. VEGGTYP. UK. TEG. AE	TFL	
C01	05.11.02	ARBEIDSTILGANG, VEGGTYP. SNITT-a	AE	
Rev	Dato	Korrekst. jon		Sign. Kontor

Type	SDM BYGGET	Tegning nr.	A40-X4	Rev	S
Tittel: GREVERUD SYKEHJEM OG OMSORGSBOLIGER					

HRTB	HRTB AS Arkitekter MNAL	i samarbeid med	4B Arkitekter AS
	5013 GREVERUD		


Tittel: GREVERUD SYKEHJEM OG OMSORGSBOLIGER					
SNITT c-c, d-d, e-e					
Tegn	AE	Duk	AE	Kontor	JS
Dato	01.11.01	Mål	1:100	Type	SDM BYGGET
				Tegning nr.	A40-X4
				Rev	S