


192406/0047

9005 - VS 1

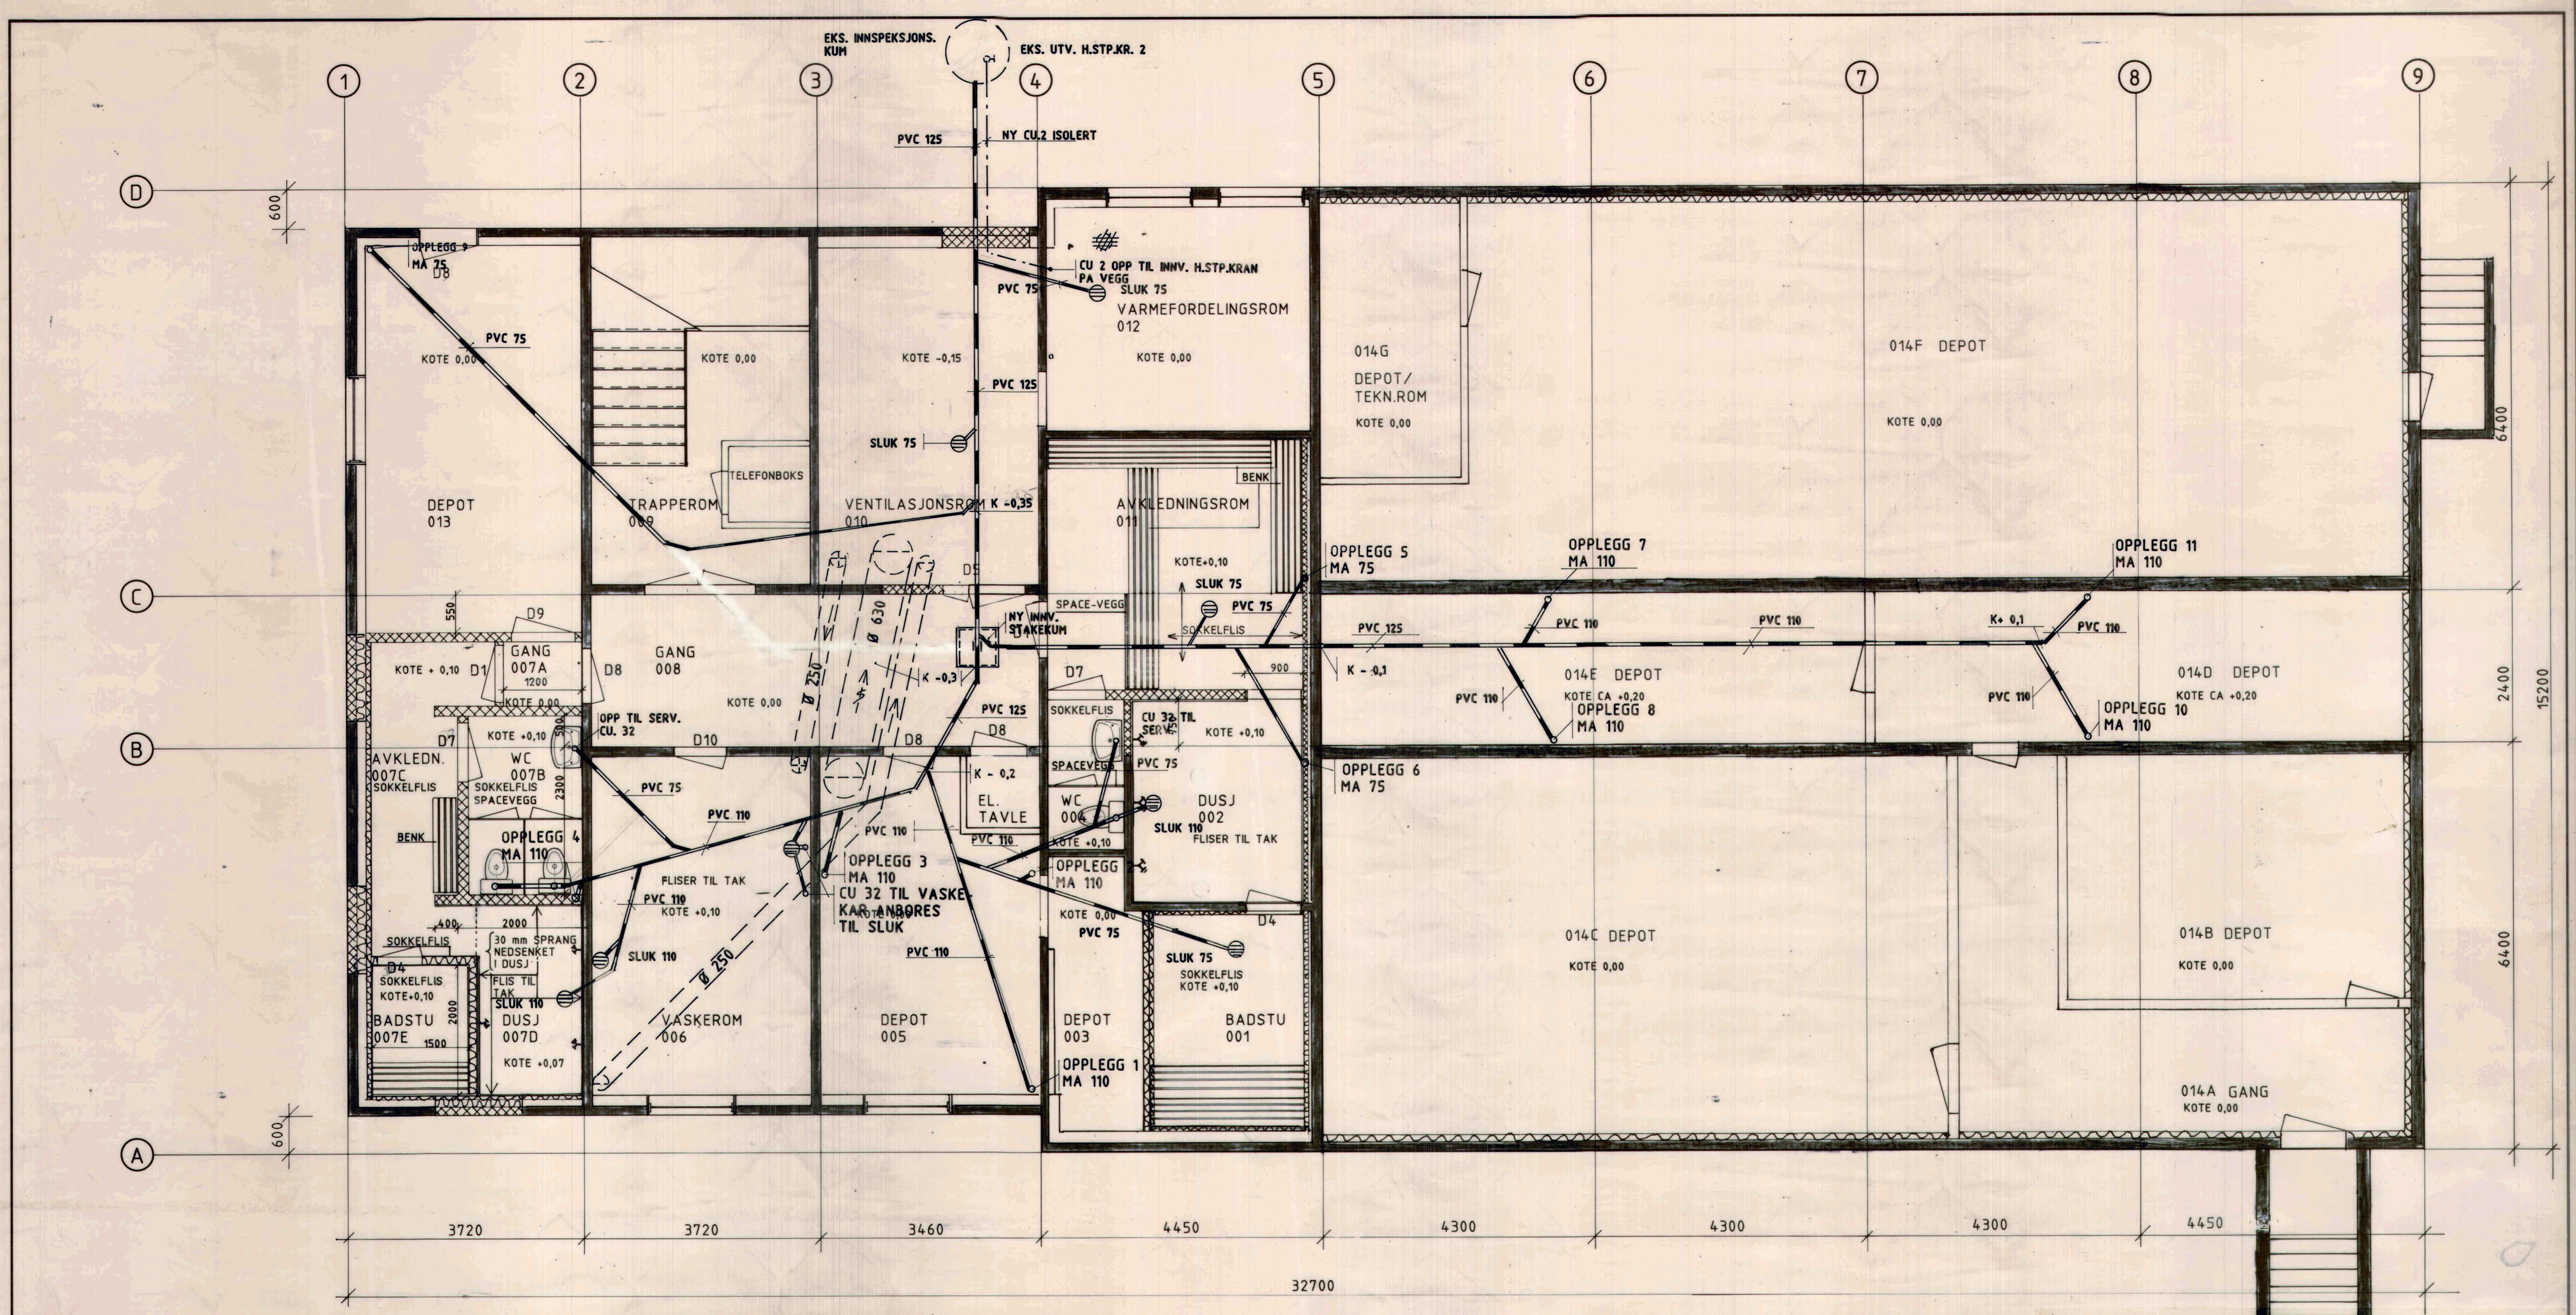

NB. SAMTLIGE VENTILASJONSØR AVSLUTTES CA. 20 cm. Ø/GULV.

|   |                             |                           |
|---|-----------------------------|---------------------------|
| MANNSKAPSFORLEGNING<br>INV.NR. 047, SKJOLD.   | VS 01 - 90                  | A                         |
| REV. BUNNLEDNINGSPLAN   | MÅL: 1:50<br>DATO: 30.08.90 | TEGN. AV: H.J.<br>KONTR.: |
| <b>INGENIØR HARALD JOSEFSEN</b>   |                             |                           |
| <small>RÅDGIVENDE INGENIØR VARME - VENTILASJON - SANITÆRTEKNIKK<br/>NATTHUSV. 3, 9400 HARSTAD, TELEFON 082-73 047 MOBILTELEFON 090-99 872</small> |                             |                           |

| Rev.  | Ant. | Beskrivelse | Sign.            | Dato          | Godkj.   |
|---|------|-------------|------------------|---------------|--|
| FORSVARETS BYGNINGSTJENESTE HARSTAD   |      |             |                  |               |  |
| MANNSKAPSFORLEGNING SKJOLD<br>INVENTARNR.: 047 - SAKNR.: 9005<br>HOVEDMODERNISERING<br>PLAN KJELLER |      |             |                  |               | Tegn. 20.04.90 KTH<br>Kontr.<br>Godkj. <i>H.J.</i><br>Dato |
| Målestokk 1:50  |      |             | Prosj. nr. 21627 | Tegn. nr. 005 |  |
| Berdal Strømme<br>Rådgivende Ingeniører   |      |             |                  |               |  |

9005 - VS 1 A

Ruv A