

Entreprenører

Vår saksbehandler:  
Håvar EmausVår dato:  
10.11.22Vår referanse:  
K201 2022/3273

Deres dato:

Deres referanse:

**MØTEREFERAT**

Kopi til:

Per-Ivar Gjørvad  
Tor Kristiansen

Møtested:

Uit Campus Narvik

Møtetid:

Torsdag 10.11.22 kl. 12:00

**Referat - Tilbudsbefaring.**  
**Prosjekt – 1217601 UiT Narvik ny energisentral**


Nr	Sak
0	<b><u>Agenda for møtet:</u></b> <ol style="list-style-type: none"><li>1. Orientering om prosjektet</li><li>2. Fremdrift</li><li>3. Spesielle utfordringer</li><li>4. Avklaringer</li></ol>
1	<b><u>Orientering om prosjektet:</u></b> <p>Presentasjon av konkurransegrunnlag. Befaring på byggeplass. Oppsummering med avklaringer.</p>
2	<b><u>Fremdrift:</u></b> <p>Tilbudsfrist er <b>30.11.22 kl.12.00 endres til 19.12.22</b> Framdriftsplan er orienterende og planlagt igangsetting på byggeplass er mai 2023. Arbeider med hulltaking og tetting av sjakt må utføres i skoleferien. Varmefordeling kan frakobles medio mai. Varmefordeling må kunne startes medio august. Varmepumpe idriftsettes høsten 2023, tilbydere oppgir dato i tilbudsbrev.</p>
3	<b><u>Spesielle utfordringer:</u></b> <p>Bygget er i drift i byggeperioden og følgende forhold må ivaretas.</p> <ul style="list-style-type: none"><li>• Eventuelle støyende arbeider må varsles og avtales med bruker.</li><li>• Arbeider med sjakter må sikres/avstenges for brukere</li><li>• Toalett, kan benytte eksisterende nært fyrrom.</li><li>• Vare levering og inntransport fra varemottak plan 1 vest.</li></ul>

**Nr Sak**

- Det avsettes plass for utenomhus riggområde for mellomlagring, container og hjulbrakke.

**4 Avklaringer.**

- Prosjektanvisning PA5601 inkludert vedlegg, kan lastes ned fra: <https://www.statsbygg.no/publikasjoner>
- Olje som er i oljetanker forventes brukt opp i løpet av fyringssesongen 22/23
- Varmepumpe/kjøleldrif se side 27 dimensjoneringskriterier:  
Eksisterende tekst: *Det største behovet, for varme- eller kjøleldrif, skal legges til grunn ved uttak av den reversible varmepumpen.* erstattes med: *Effektbehovet dimensjoneres ut fra varmepumpedrift som kondensatorer for vann-vann varmepumpene.*
- Tegning som viser akser på tak
- Grensskille demontering oljeledning og opsjon oljetanker, er ved oljeledninger blindes i utgangen av fyrrom E0090.
- Utstikk mezzanin demonteres for enklere demontering av fyrkjeler og rørledninger og skal ikke monteres. Gelender gjenbrukes. Se skisse:

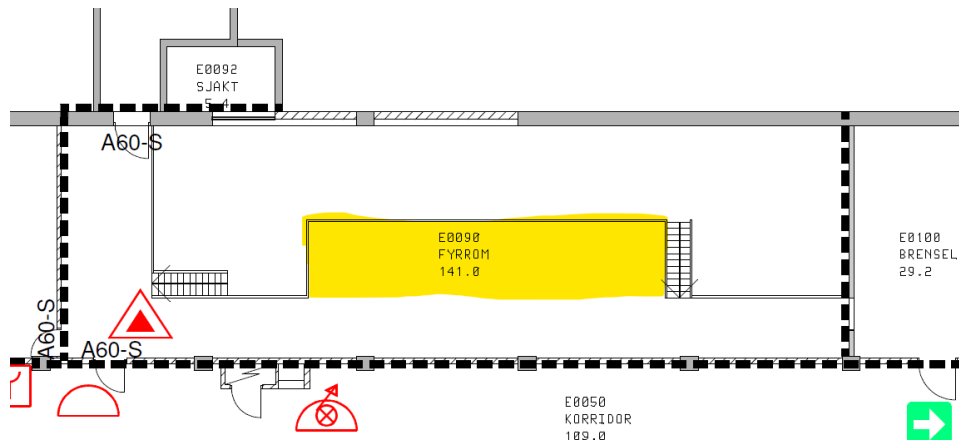

- Presisering BIM, som dokumentasjon skal det leveres i dwg format for berørte områder
- Skisse som viser plassering av maskiner på tak (akse K-L/18-20) vedlegges.

Hva skal leveres.

- 1-1 Tilbudsbrev**, med angivelse av tilbudssum og eventuelle avvik/forbehold fra konkurransegrunnlaget. Tilbudsbrevet skal være undertegnet.

Nr	Sak
2-1	Tilbudsskjema i utfylt og signert stand (vedlegg)
2-2	Funksjonsbeskrivelse utfylt stand (vedlegg)
3-1	Statsbyggs egenerklæringsskjema vedrørende kvalifikasjonskrav og avvisningsgrunner, jf pkt 4.2-4.3 (vedlegg)
4-1	CV
4-2	Referanseprosjekter
5-1	Innholdsfortegnelse

Tilbudet skal leveres elektronisk via Merccellportalen; [www.merccell.com](http://www.merccell.com)

Referent

Håvar Emaus  
Statsbygg

