


Etter ombygging 1:50



Eksisterende situasjon 1:50
NB! Mål må kontrollmåles

NB!! Alle mål må kontrollmåles på stedet!

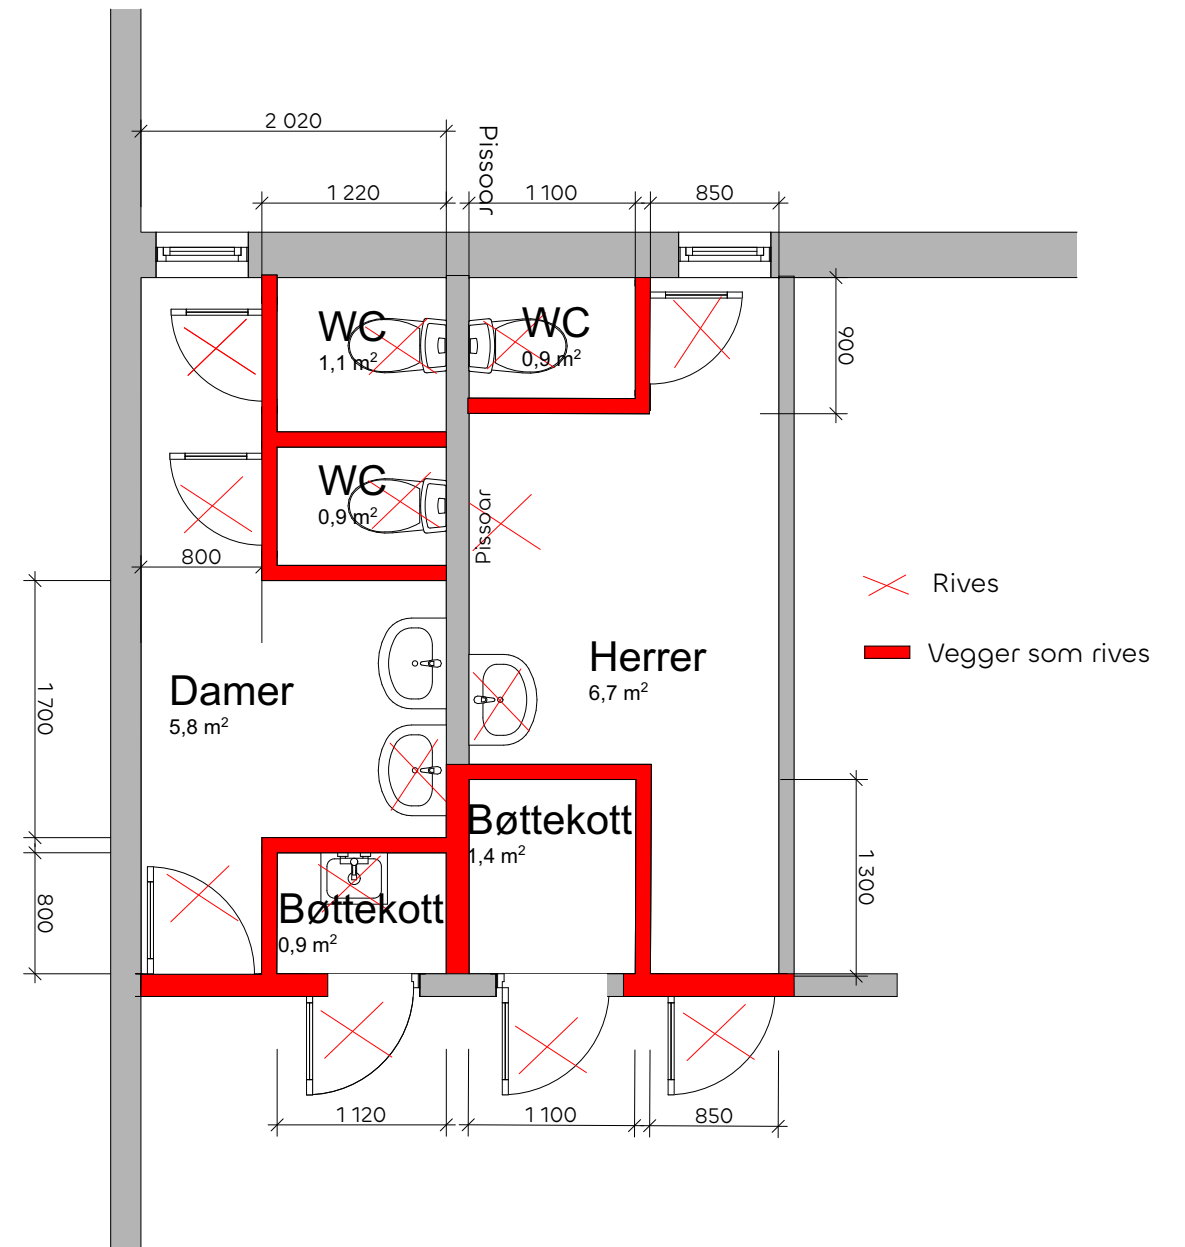

bjørnådal arkitektstudio

Vågeveien 7
6509 Kristiansund
Tlf: 95974546
post@arkitekt.no

PROSJEKT:
Kirklandet Kirke
Konsul Johnsens gate 29
6508 Kristiansund

PROSJEKT NO:
ARK-202213
CNR/BNR:

BYGGERE:
Kristiansund
Kommune
PROSJEKTSTATUS:
Anbud

TEC.NING:
Toaletter underetasje
TEC.NINGSNR.:
A 22 - 10 3
SIGN.:
IES/HPB

MÅLESTOK:
A3 / 1:50
DATO:
25.08.2022

KOMMENTAR:
#Notes