



1	2	3	4	5	6	7	8	9	10	11	12	13	14	15	16	17	18	19	20	21	22	23	24	25	26	27
---	---	---	---	---	---	---	---	---	----	----	----	----	----	----	----	----	----	----	----	----	----	----	----	----	----	----

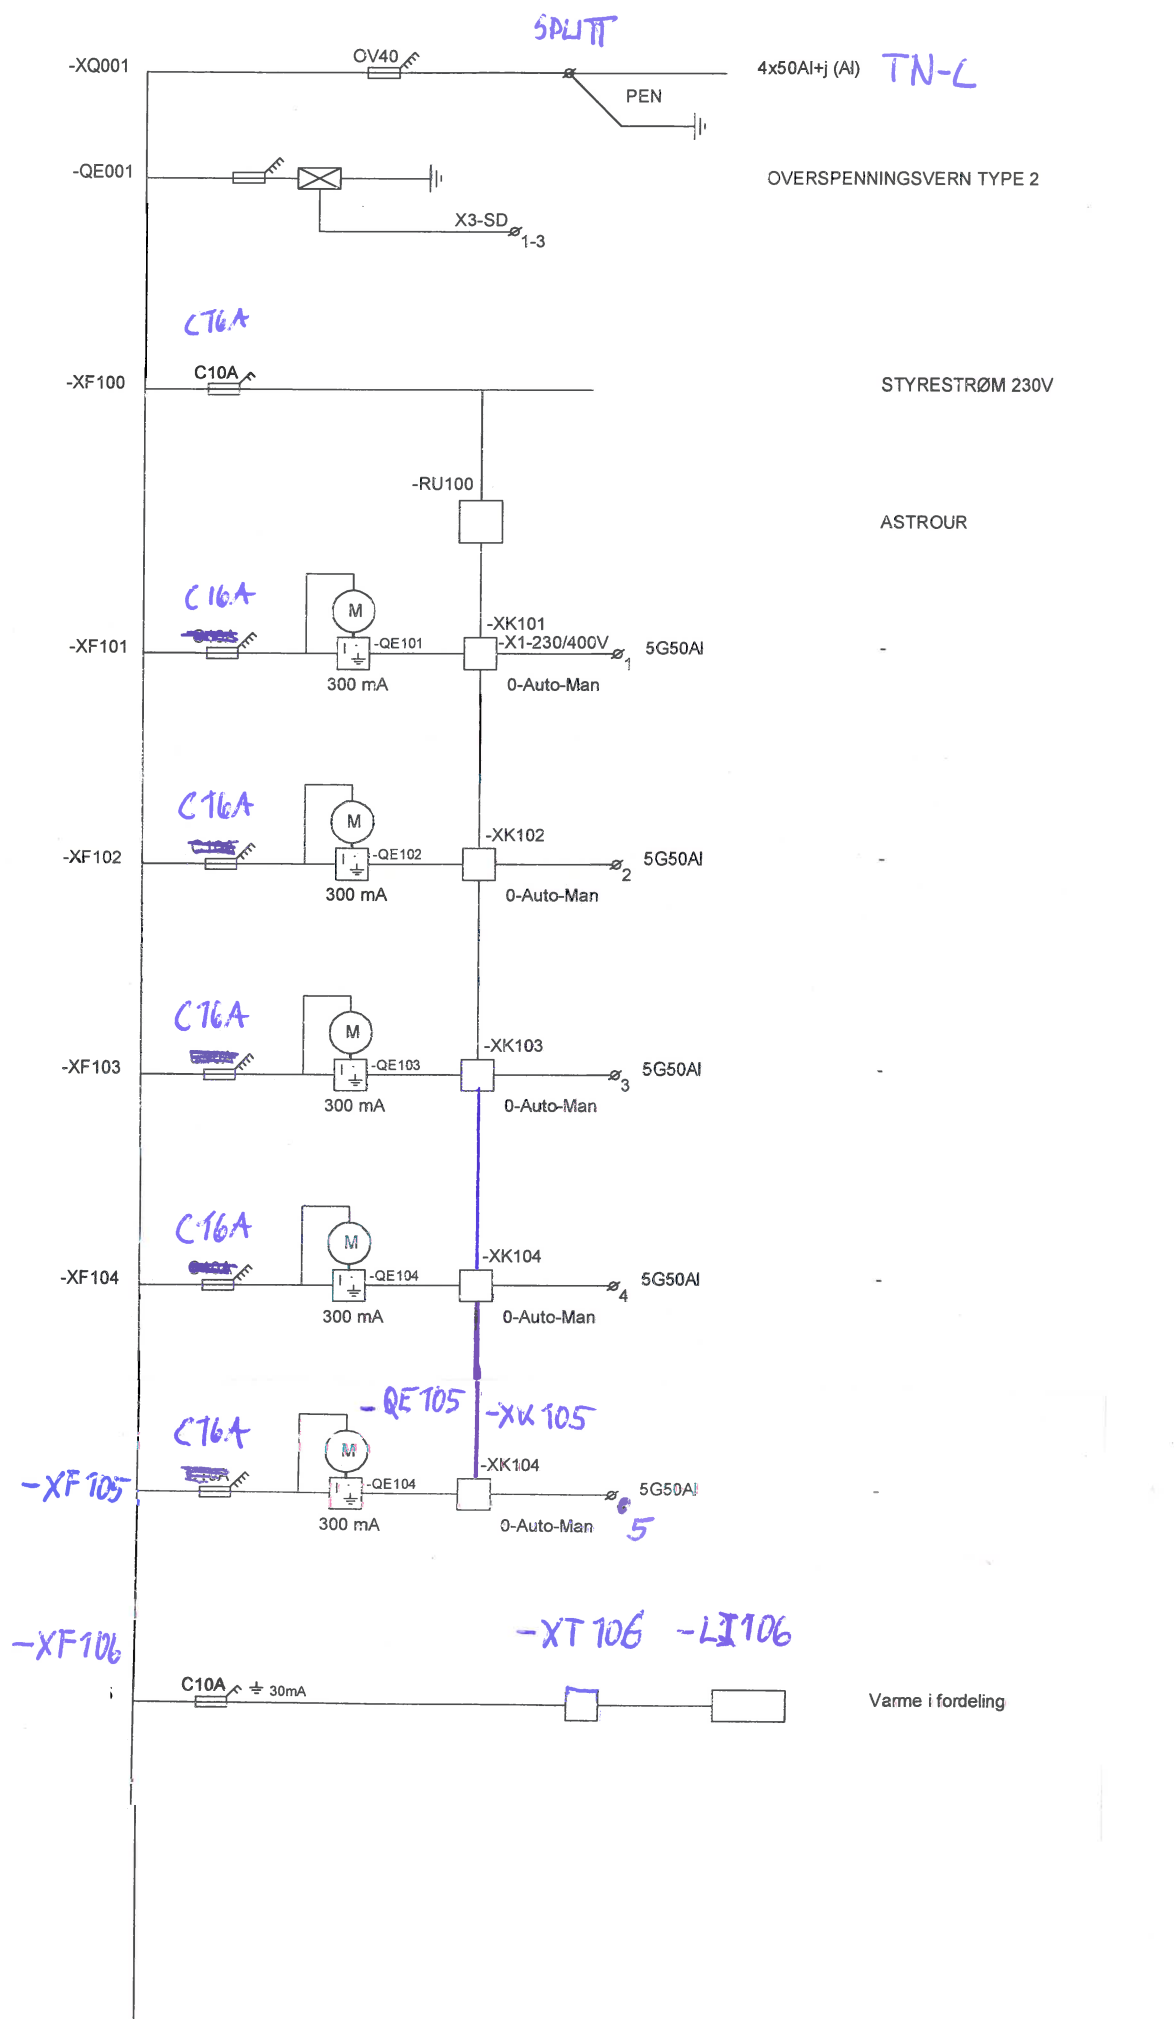


TEGN. NR.: 16115-01	Ørland Flystasjon Gatelystfordeleling 400V TN-C-S Enlinieskiema		TAVLEBYGGER SEKO GRØNØRA - 7300 ORKANGER
	BL.: 1	N. BL.: -	
FILE NR.: 01-01	= 433.601 Forsvarsbygg		REV. G. I. F. I. D. E. R.
TFGN. AV: MS	KONTR. AV:		
REV.	REV. G. I. F. I. D. E. R.	DATO	SIGN.

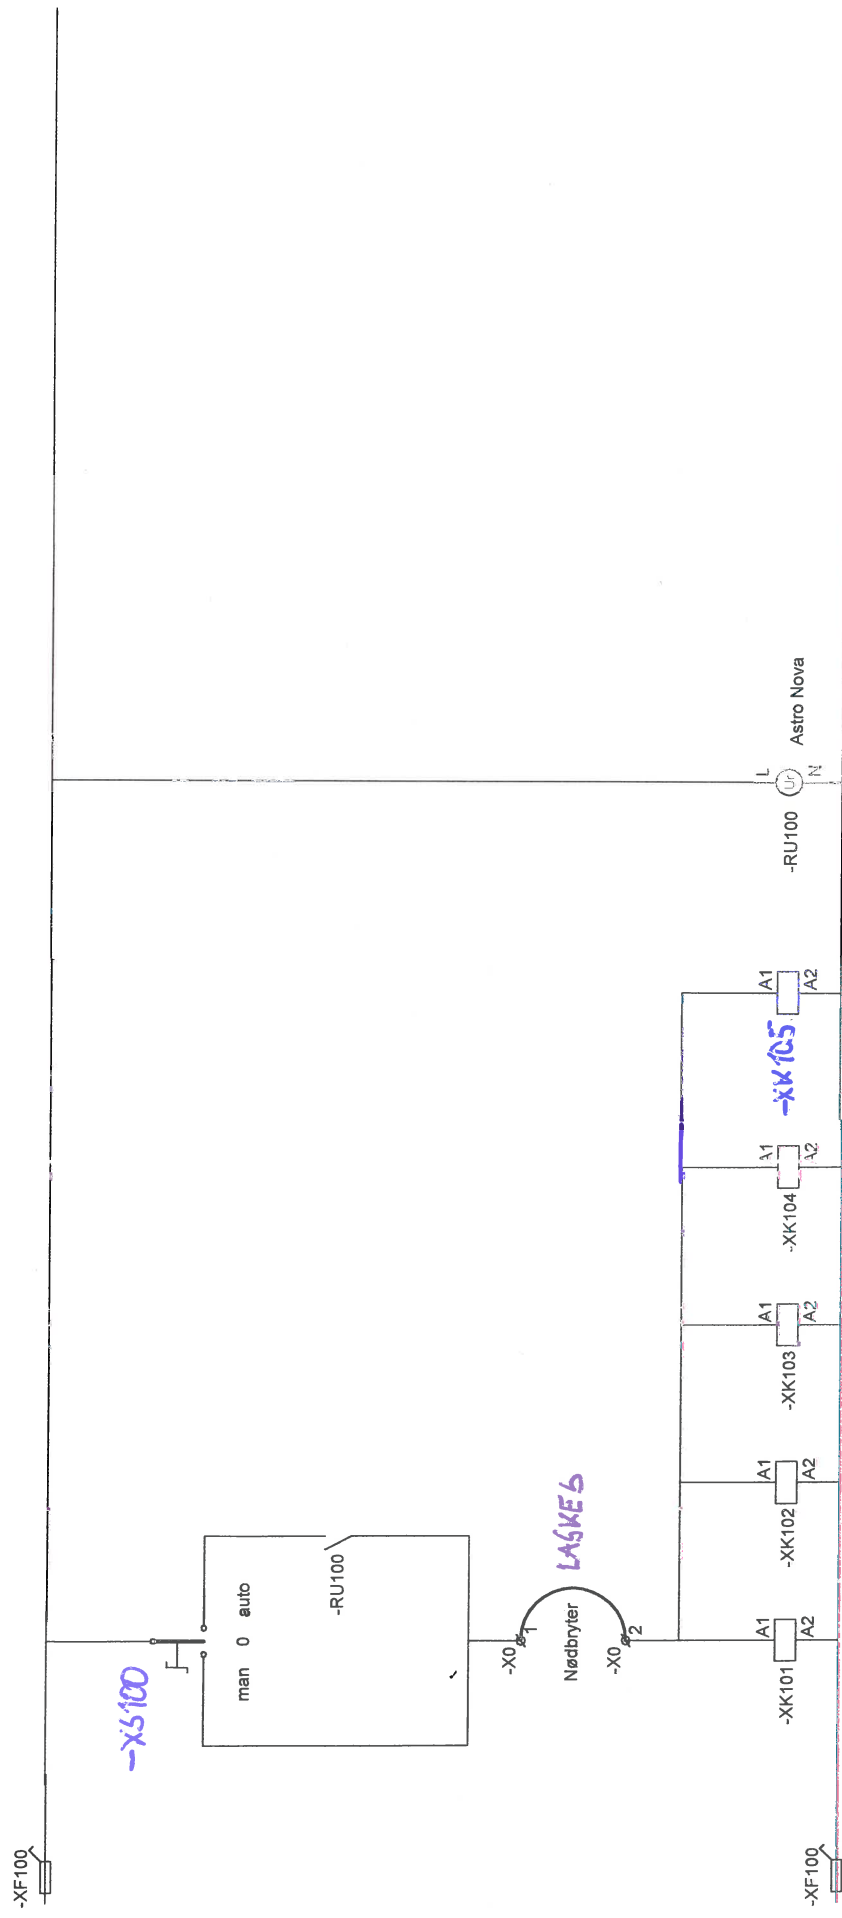

TEGN. NR.: 16115-11		TEGN. AV.: MS	
BL.: 1	N. BL.: -	DATO: 07.10.19	
FILE NR.: 11-01			
BYGGER		ANGER	
Fors. 2 47 13 50		Forsvarsbygg	
2 47 13 51		= 433.007	
TAVLEBYGGER		GRØNØRA - 7300 ORKANGER	
TLF.: 72 47 13 50		SEKO	
FAX.: 72 47 13 51		SEKO	
REFV	REFV G. I. I. D. F. R.	DATO	SIGN
KONTR. AV.:			

SATEMA EVA 09-800/380x1000  
+ SOKKEL

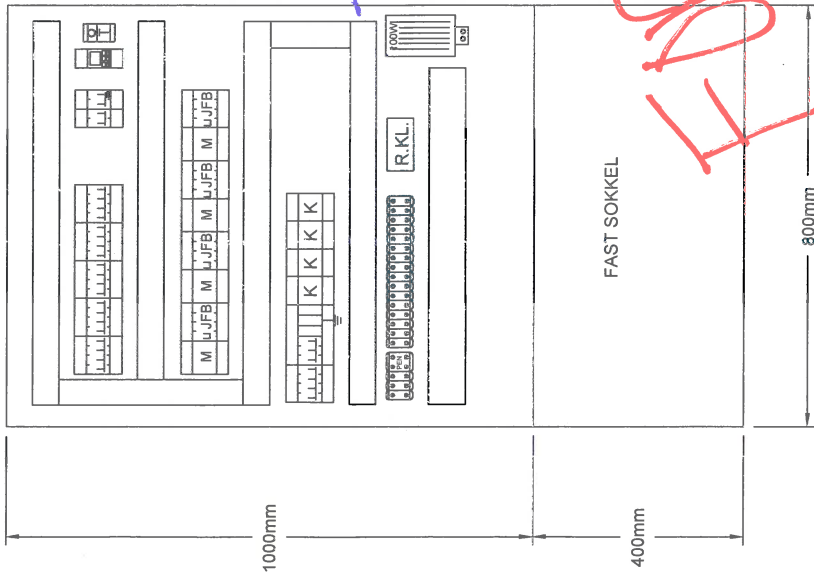

SE KOMPONENT LISTE  
STØRRESE SKAP.  
REKKEKLEMMER TIL BYGG AV SKAP: OK



FORSLU

REV.	REV. GJELDER	DATO	SIGN.	GRØNØRA 7300 ORKANGER TLF. 72 47 13 50	Forsvarsbygg = 433.001	Ørland Flystasjon Gatelysskap Arrangement	TEGN. NR.: 16115-51
							BLAD: 1



# KOMPONENTLISTE

**Elsko AS**  
 Furumoen 5  
 7300 ORKANGER  
 Tlf: 72 47 13 50  
 Fax:

Kunde:	Solar Elektroengros AS	Ordrenr.: <del>16115</del>
Anlegg:	Forsvarsbygg ØHF	
Fordeling:	Gatelysskap = 433.001	

Merking	Nummer	Komponent	Leverandør	Fabrikkat	Type
XQ001	1610537	Kombivern	Solar	Schneider	C60B 40-4
QE001	1676565	Oversp.vern	Solar	Schneider	iQUICK PRD 20R 3P
XF100	1676065	Automat	Solar	Schneider	iC60H 2P 10A/C
XF101- <del>104</del> 105	<del>1676065</del>	Automat	Solar	Schneider	iC60H 4P <del>10A/C</del> 16A/C
QE101- <del>104</del> 105	1600187	Motormek.	Solar	Schneider	ARA for iID 4P
	1612194	Jordf.bryter	Solar	Schneider	iID 4P 63A 300MA A
XK101- <del>104</del> 105	4190642	Kontaktor	Solar	Schneider	iCT25A 4NO 230VAC
XF <del>105</del> 106	1600928	Jordf.automat	Solar	Schneider	iC60 RCBO 2P 10A C 30MA Si
<del>XF 106</del>	<del>1600928</del>	<del>Jordf.automat</del>	<del>Solar</del>	<del>Schneider</del>	<del>iC60 RCBO 4P 10A C 30MA Si</del>
XS001 100	1419367	Vender	Solar	Schneider	iSSW 20-1 3POS.
RU100	1476450	Astro-ur	Solar	ORBIS	Astro Nova City 2 - 16A 230V
XT <del>105</del> 106	01146.9-00	Termostat	OEM	Stego	KTO011 0-60°C
LI <del>105</del> 106	14007.0-00	Varmeelement	OEM	Stego	PTC HG140 100 W
-	<del>102508</del>	<del>Skap</del>	<del>Satema</del>	<del>Satema</del>	<del>DVA 08 800/400 x 1000</del>
-	<del>102548</del>	<del>Sokkel</del>	<del>Satema</del>	<del>Satema</del>	<del>Justerbar 800/400 x 600/900</del>
-	5537/OLU	Sylinder	Satema	Satema	72704S, 5537/OLU
CA:	GULVSKAP ca H=1,7m B=0,5m D=0,25m				IP44
	M/SOKKEL				

STØRE ELEMENT