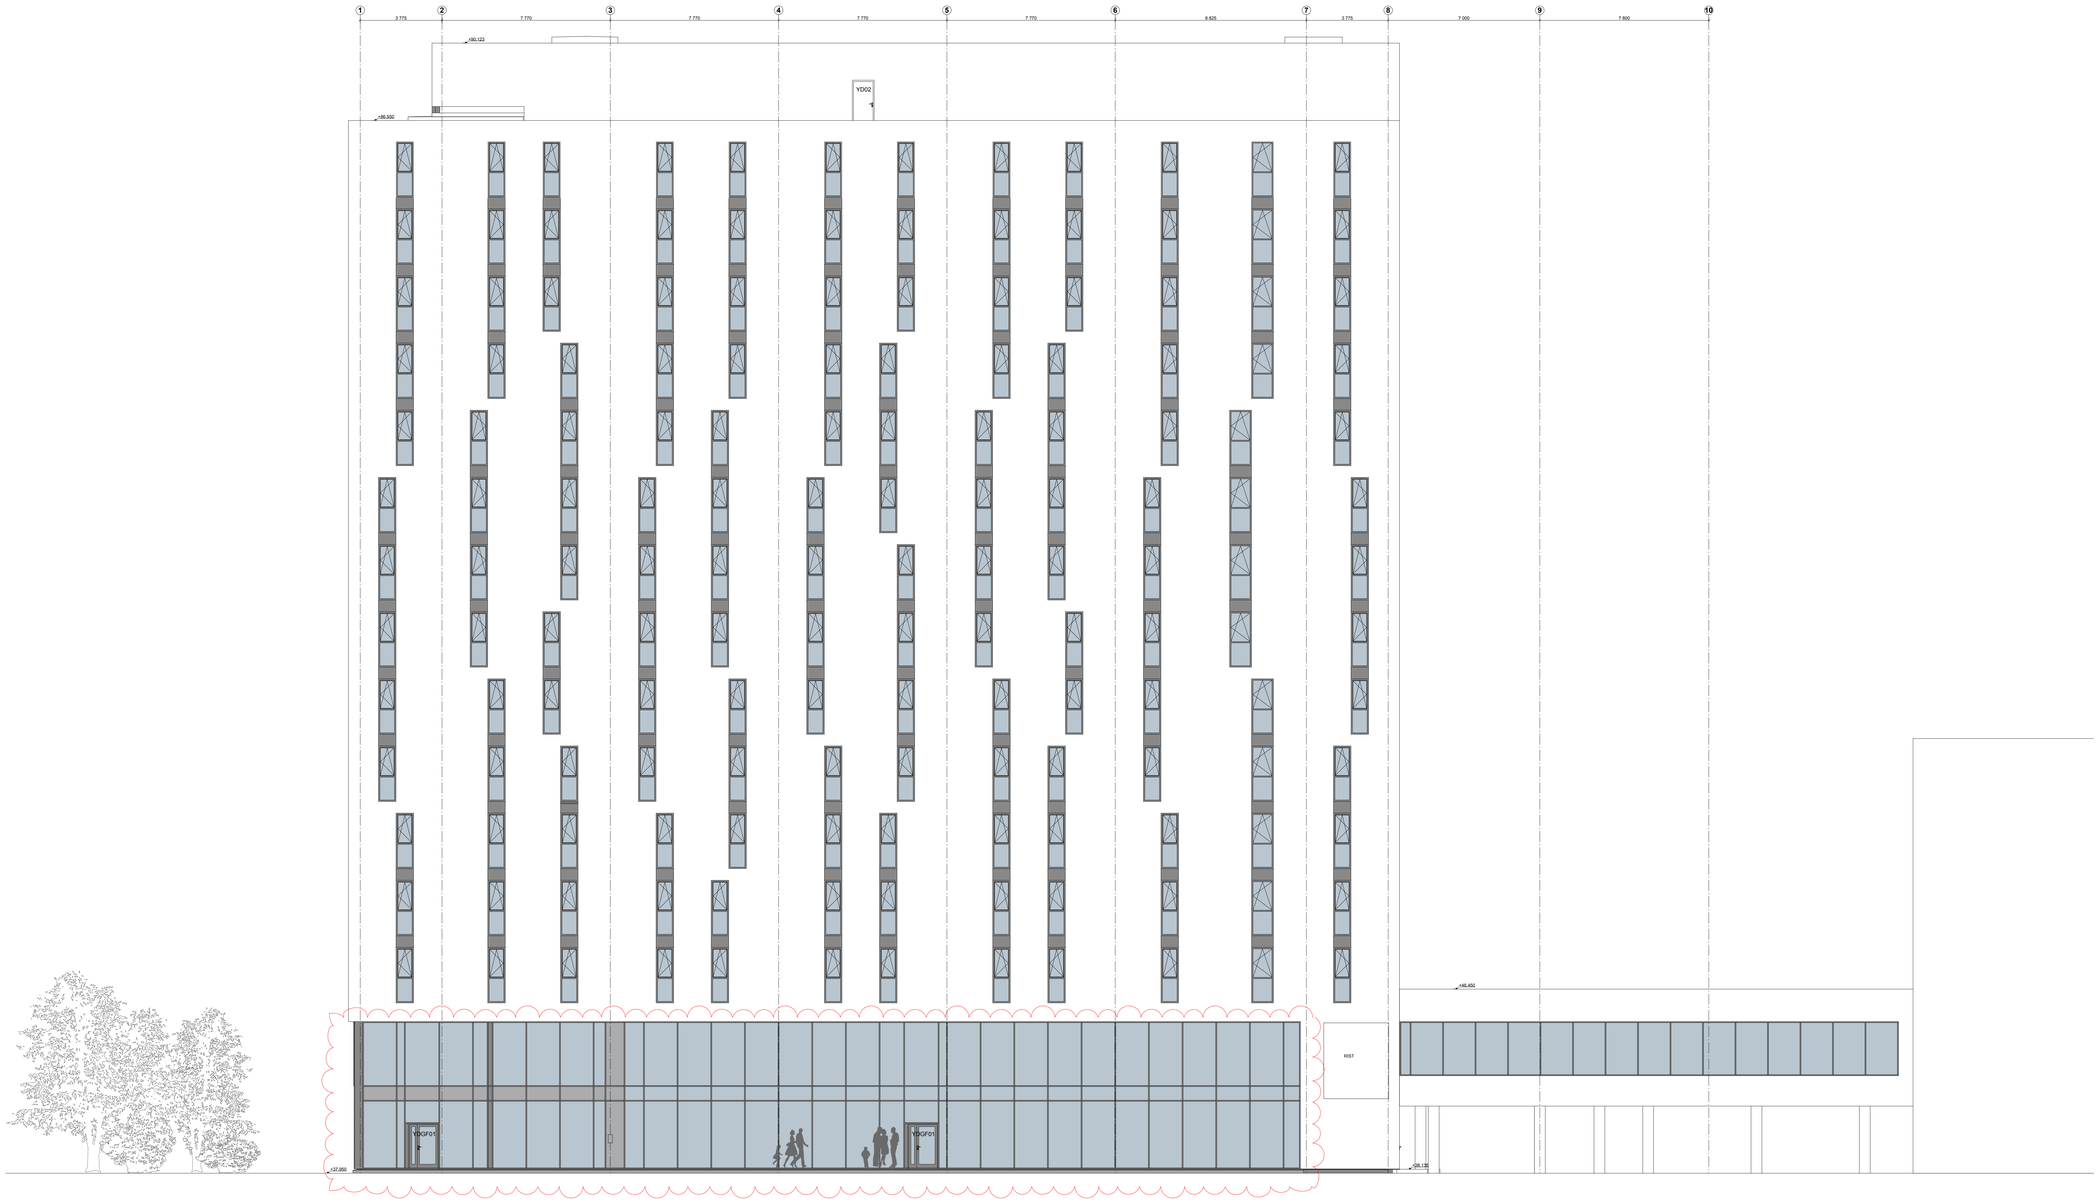

Fasade sør-øst
1:100

Se tegninger leverandør for inndeling av fasadeelementer.

Index	Dato	Beskrivelse	Sign	Kontr.
A	07.04.2014	Justert inndeling av glasfelt.	ABP	CA
		Isasek. Yttervegger endret		

ARBEIDSTEGNING

Prosjekt

NPH - Nytt Pasienthotell

Lokaliseringsfigur

Byggherre

UNIVERSITETSSYKEHUSET NORD-NORGE
DAVVI-NORGGA UNIVERSITEHTABUOHCCEVIESSU

Totalentreprenør

CONSTO

Prosjekteringsgruppen

●	ARK	BCarkitektur
○	RIB	MULTICONSULT
○	RIE	bravida
○	RIV	VÅKAS
○		
○		

Sjøgveien 2, 9016 Tromsø
Fredlaus 2274, 9299
Tlf. 77 62 26 00

Sjøgveien 2, 9016 Tromsø
Fredlaus 2274, 9299
Tlf. 77 62 26 05

Strandveien 144 B, 9008 Tromsø
Postboks 6084 Stakkevollan 9291 Tromsø
Tlf. 77 65 66 00

Stakkevollveien 33, 9010 Tromsø
Tlf. 77 75 19 70

Tegnings tittel

Fasade Sør-Øst

filplassering: teamwork://MCTOS-ARCBIM/711701 Pasienthotell

intern prosjektnr		OL	tegnet av	kontroll ek	kontroll smk
711901	alle mål i mm	LL	CA/ABP	ABP	CA
dato	**målestokk**	**tegningsnr**		**ferdiggrad**	**revisjon**
24.02.2014	A0(farge) **1:100**	**A302**		**4**	**A**