NOTATER:

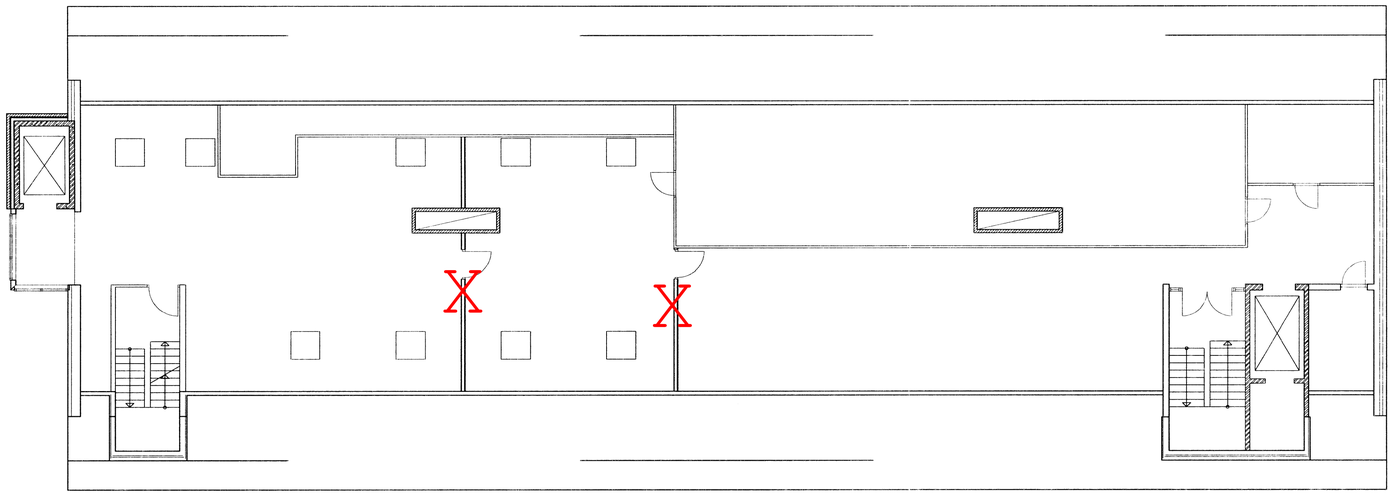

REV. INDEX	ANT.	ENDRINGEN GJELDER	SIGN	DATO

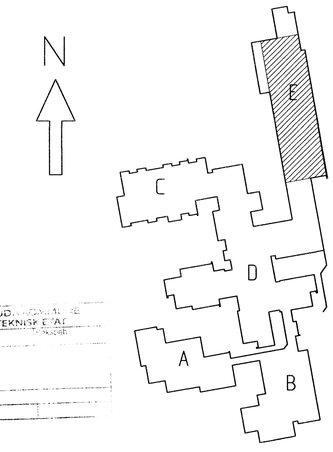

SAUDA KOMMUNE
TEKNISK ETAT
Ark.nr.
J.nr.

ARK	**ARKITEKTKONTORET Jolß AS** P.b. 602, 4040 HARSFJORD Tlf. 51 55 90 11 Fax. 51 55 20 90	Byggherre SAUDA KOMMUNE ÅBØTUNET BO- OG SERVICESENTER SAUDA KOMMUNE
RIB	**MSD Prosjektkontor A/S** Prærsgt. 14, 4013 STVG. Tlf. 51 89 17 60 Fax. 51 89 17 61	Dato: 29.06.98 · Konstr./Tegnet: T.H · Godkjent: JLJ · Målestokk: 1 : 100
RIV	**VBB Theorelis Norge A/S** Haugåsstubben 3, 4016 STVG Tlf. 51 88 03 30 Fax. 51 88 03 31	Filnavn: PLAN-LOFT.DWG Tegn. navn: PLAN LOFTSETASJE
RIE	**ELKON** Longgt 10, 4300 SANDNES Tlf. 51 62 98 26 Fax 51 62 98 32	Tegn. nr. · Rev.