Ventilasjonsåpning min. 290cm² til friluft for hver sjakt

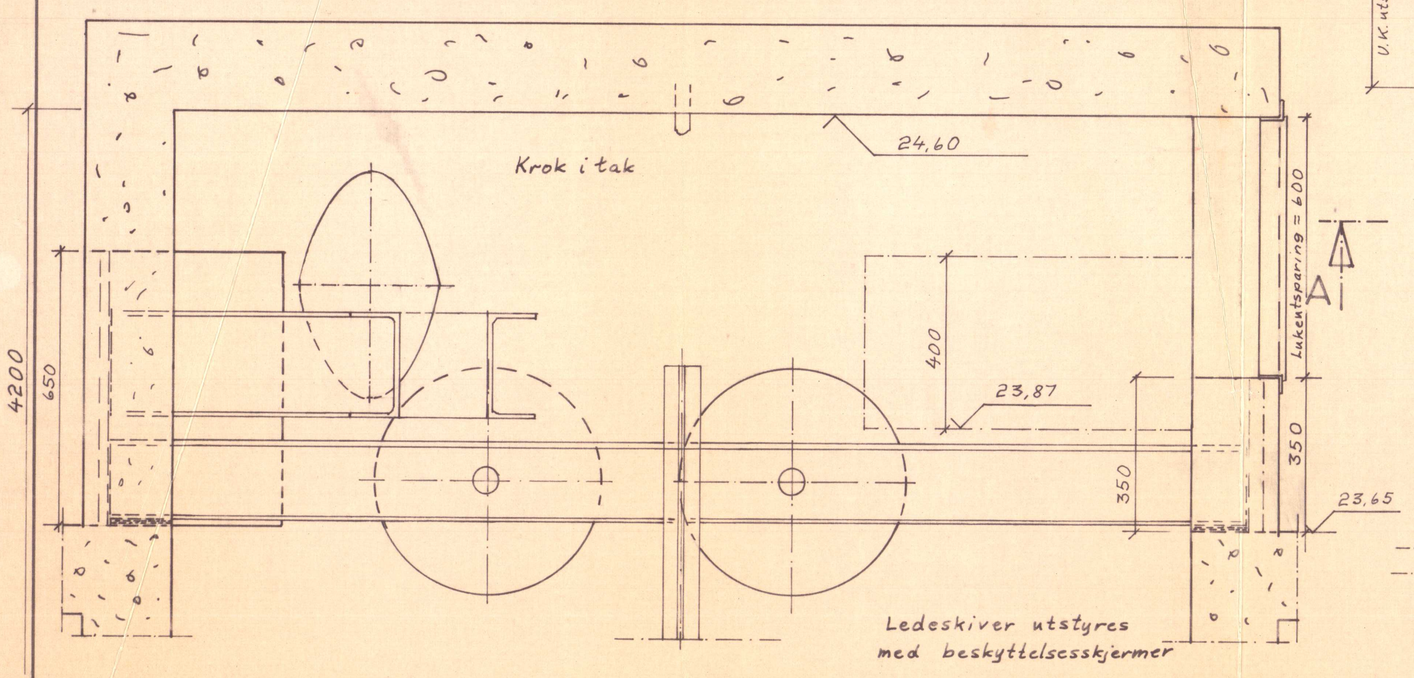

SNITT A-A AV SJAKT 1:10

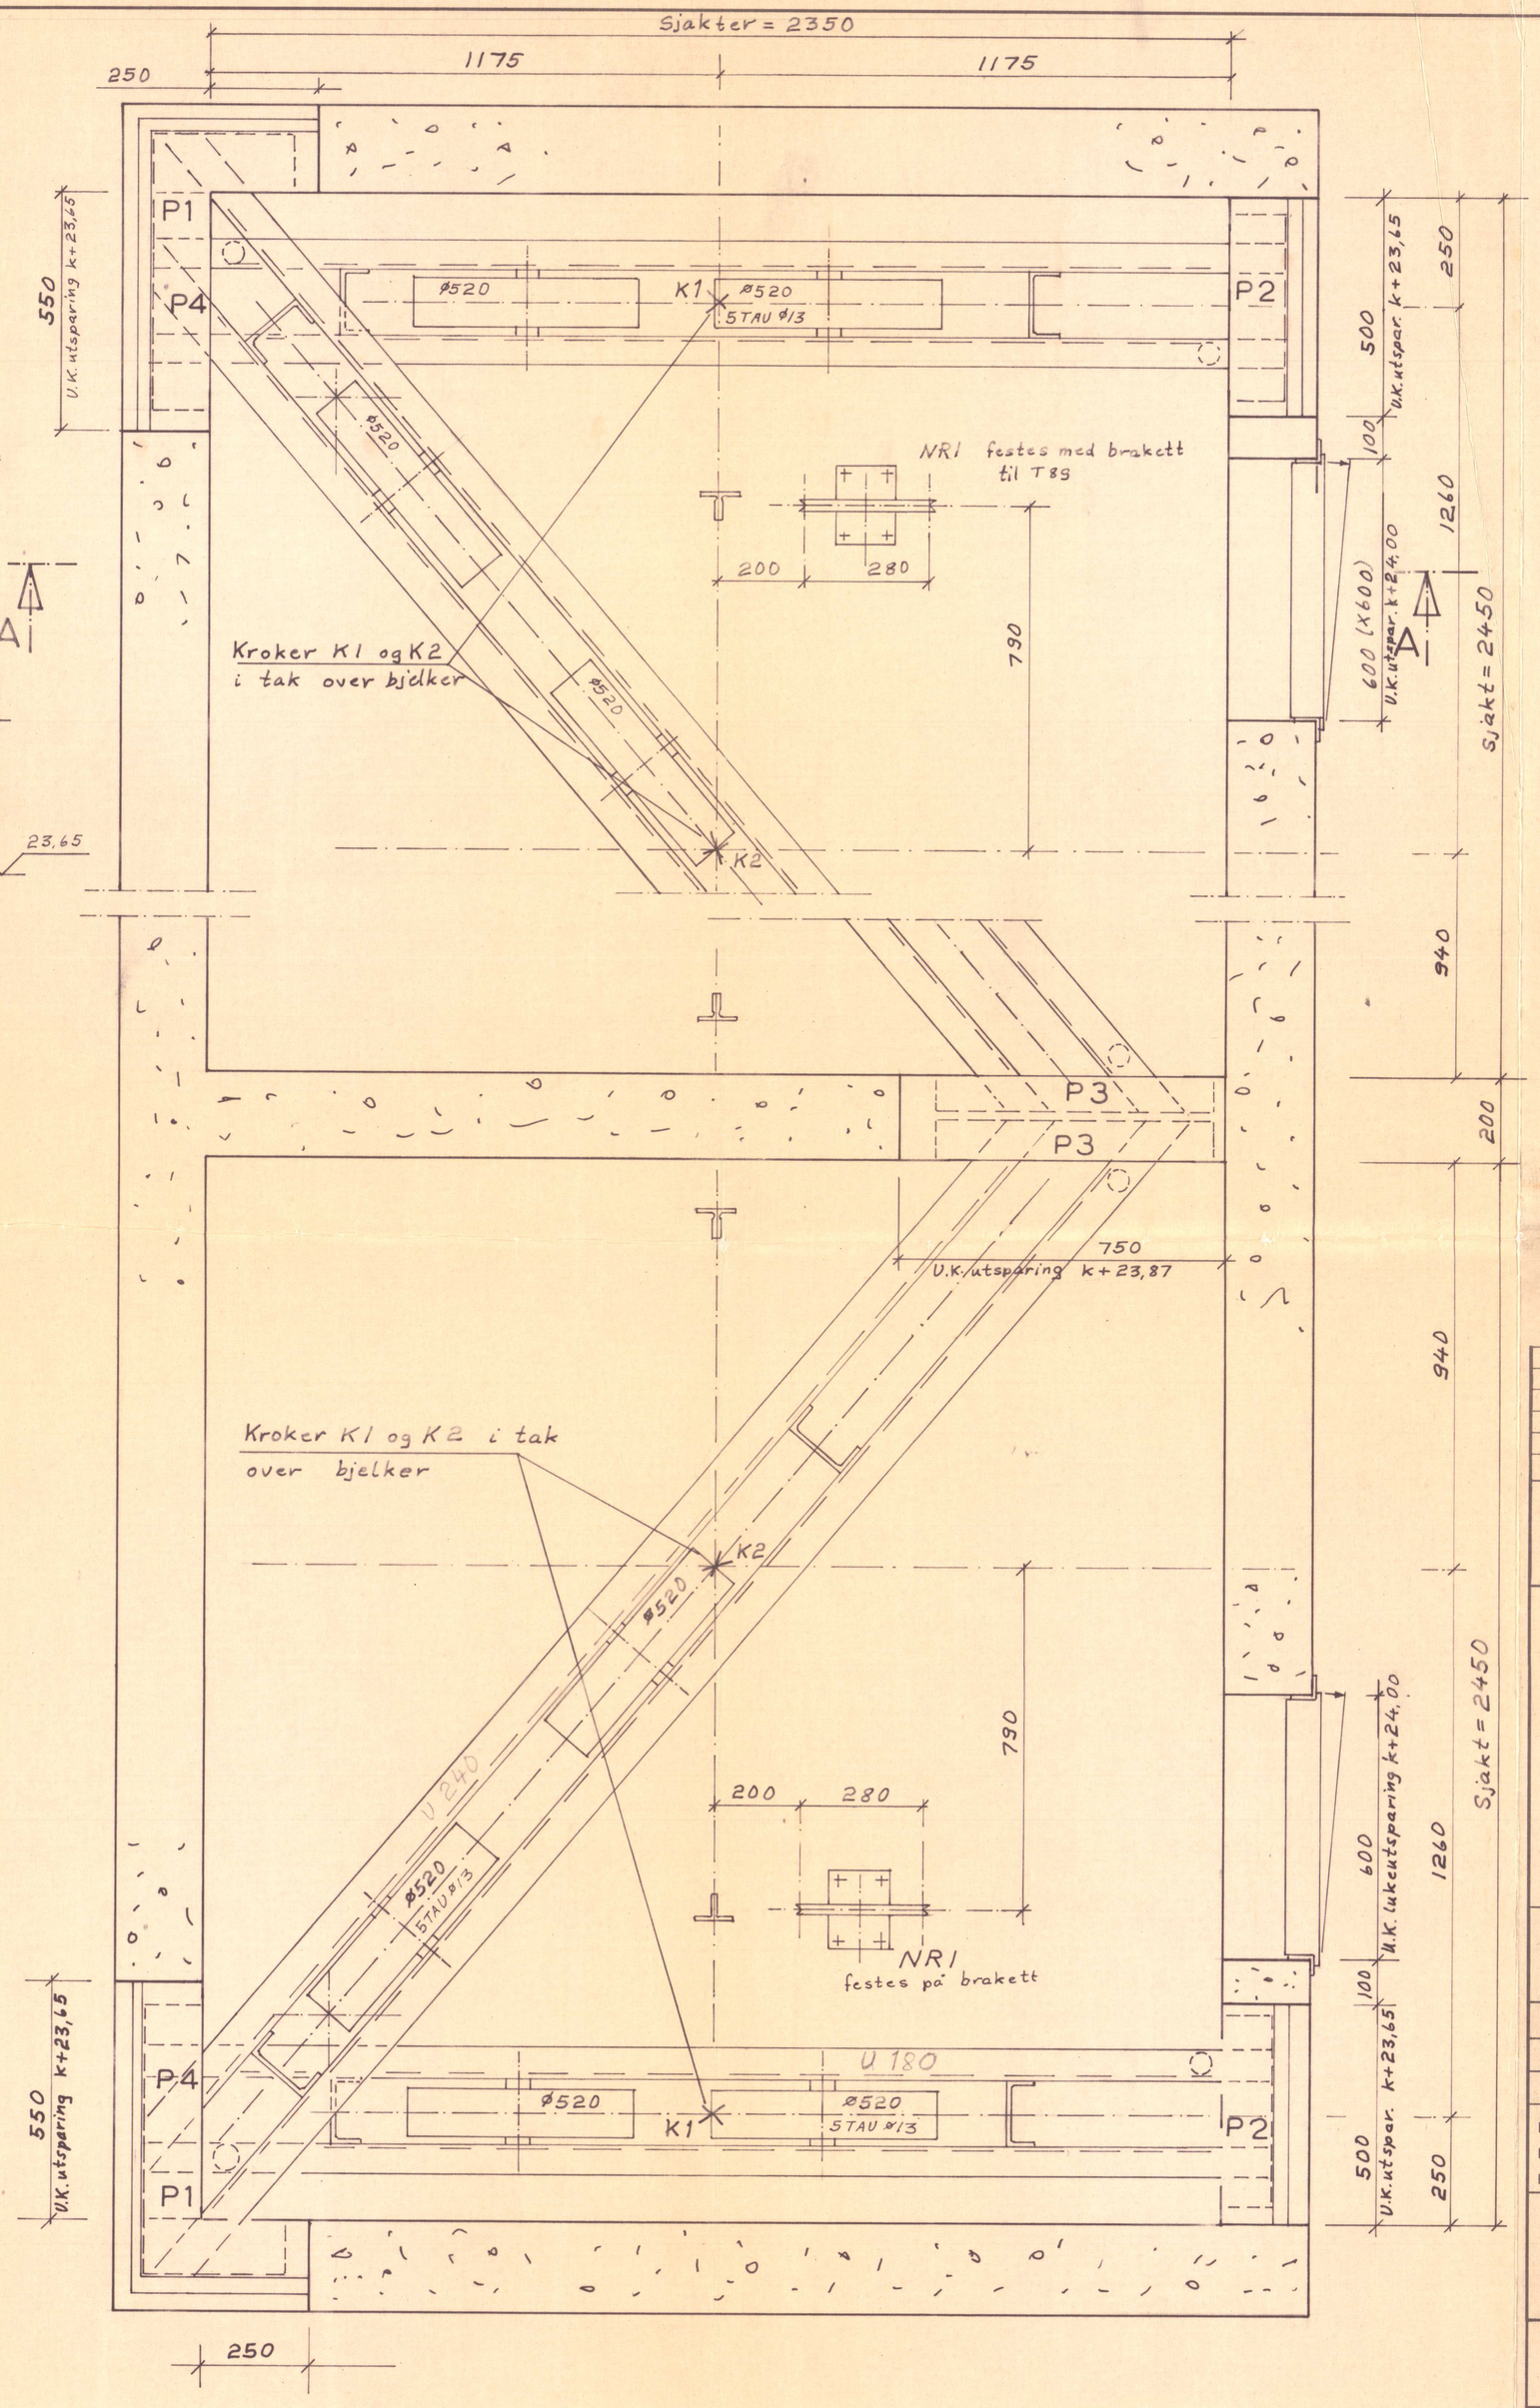

GRUNNRISS AV SJAKTTOPP 1:10

Indeks	Forandringer	Dato
1	Korr. u.k lukeutsparing - hevning fra 23,8 til k+24,00	28/7-86 O.L

Hull som går gjennom sjaktdekke ☐ 100 ☐ 150 ☐ 200 150x200

Hull ..... mm dype Ø 100

BESØRGES AV BYGGHERREN:

Støpetoleranse, loddmål sjakt, plassering av ankerskinner og utsparinger = ± 15 mm.
Etterstøping, puss og maling.
Stillaser i sjakt.
Betongsokler i sjaktgrube støpes etter montøranvisning.
~~Betongsokler i maskinrom støpes etter denne tegning og armeres til maskingolv/betongplate på korkisolasjonen~~.
Lampepunkter ~~med bryter~~ plasseres i bunn og topp av sjakt, 1,5 m over hvert etasjegulv.
Bryter plasseres i maskinrom og merkes.
Ildsikker maskinromsdør med sylinderlås Trio Ving 226622. /THK
Maskinromstemperatur: 5° C til + 35° C. Varmeutv. i maskinrom: 2400 kcal/time.
Løftekroker i sjakttak. Belastninger i kp: K1 = 400 K2 = 400 K3 =
Golv i maskinrom pusses ~~før~~ heismontasje.

Ankerskinner leveres av: Reber Schindler Heis A/S ~~byggherren~~ — Innstøpes i vater i plan med sjaktvegg.
Type: Vemo 48/24 — L = 400 mm Antall: 66; L = 750 mm Antall: 16; L = 1000 mm Antall: 32

Leider i sjaktgrube leveres av: : Reber Schindler Heis A/S ~~byggherren~~

BELASTNINGER i kp: P1 = 2450 P2 = 1450 P3 = 1500 P4 = 1700 P5 = P6 = P7 =

Anlegg nr.: 6205-06 Kom. Nr.: 427930-31 Tegning vedr.: Sjakttopp

Last : 800 kg/10 personer Stopp : 6 Spenning: 3x230 V
H. høyde : 16,60 m Dører : 6-7 Stolvekt : ~ 1050 kg
Hastighet : 1,0-0,22 m/s Styring : Duplex kollektiv selektiv

2 Personheiser

Trondhjem Hovedbibliotek,
Kjöpmannsgt. Trondheim

Reber Schindler Heis A/S
Telf.: (042) 55311 - N 4701 Vennesla

Tegn.: 30/5-86. O.L.	Tegn. nr.: 6205.008	Målestokk: 1:10 1:20 1:50	Indeks 1
Kontr.:			