


Vinduer som skal skiftes er markert med rød stipling

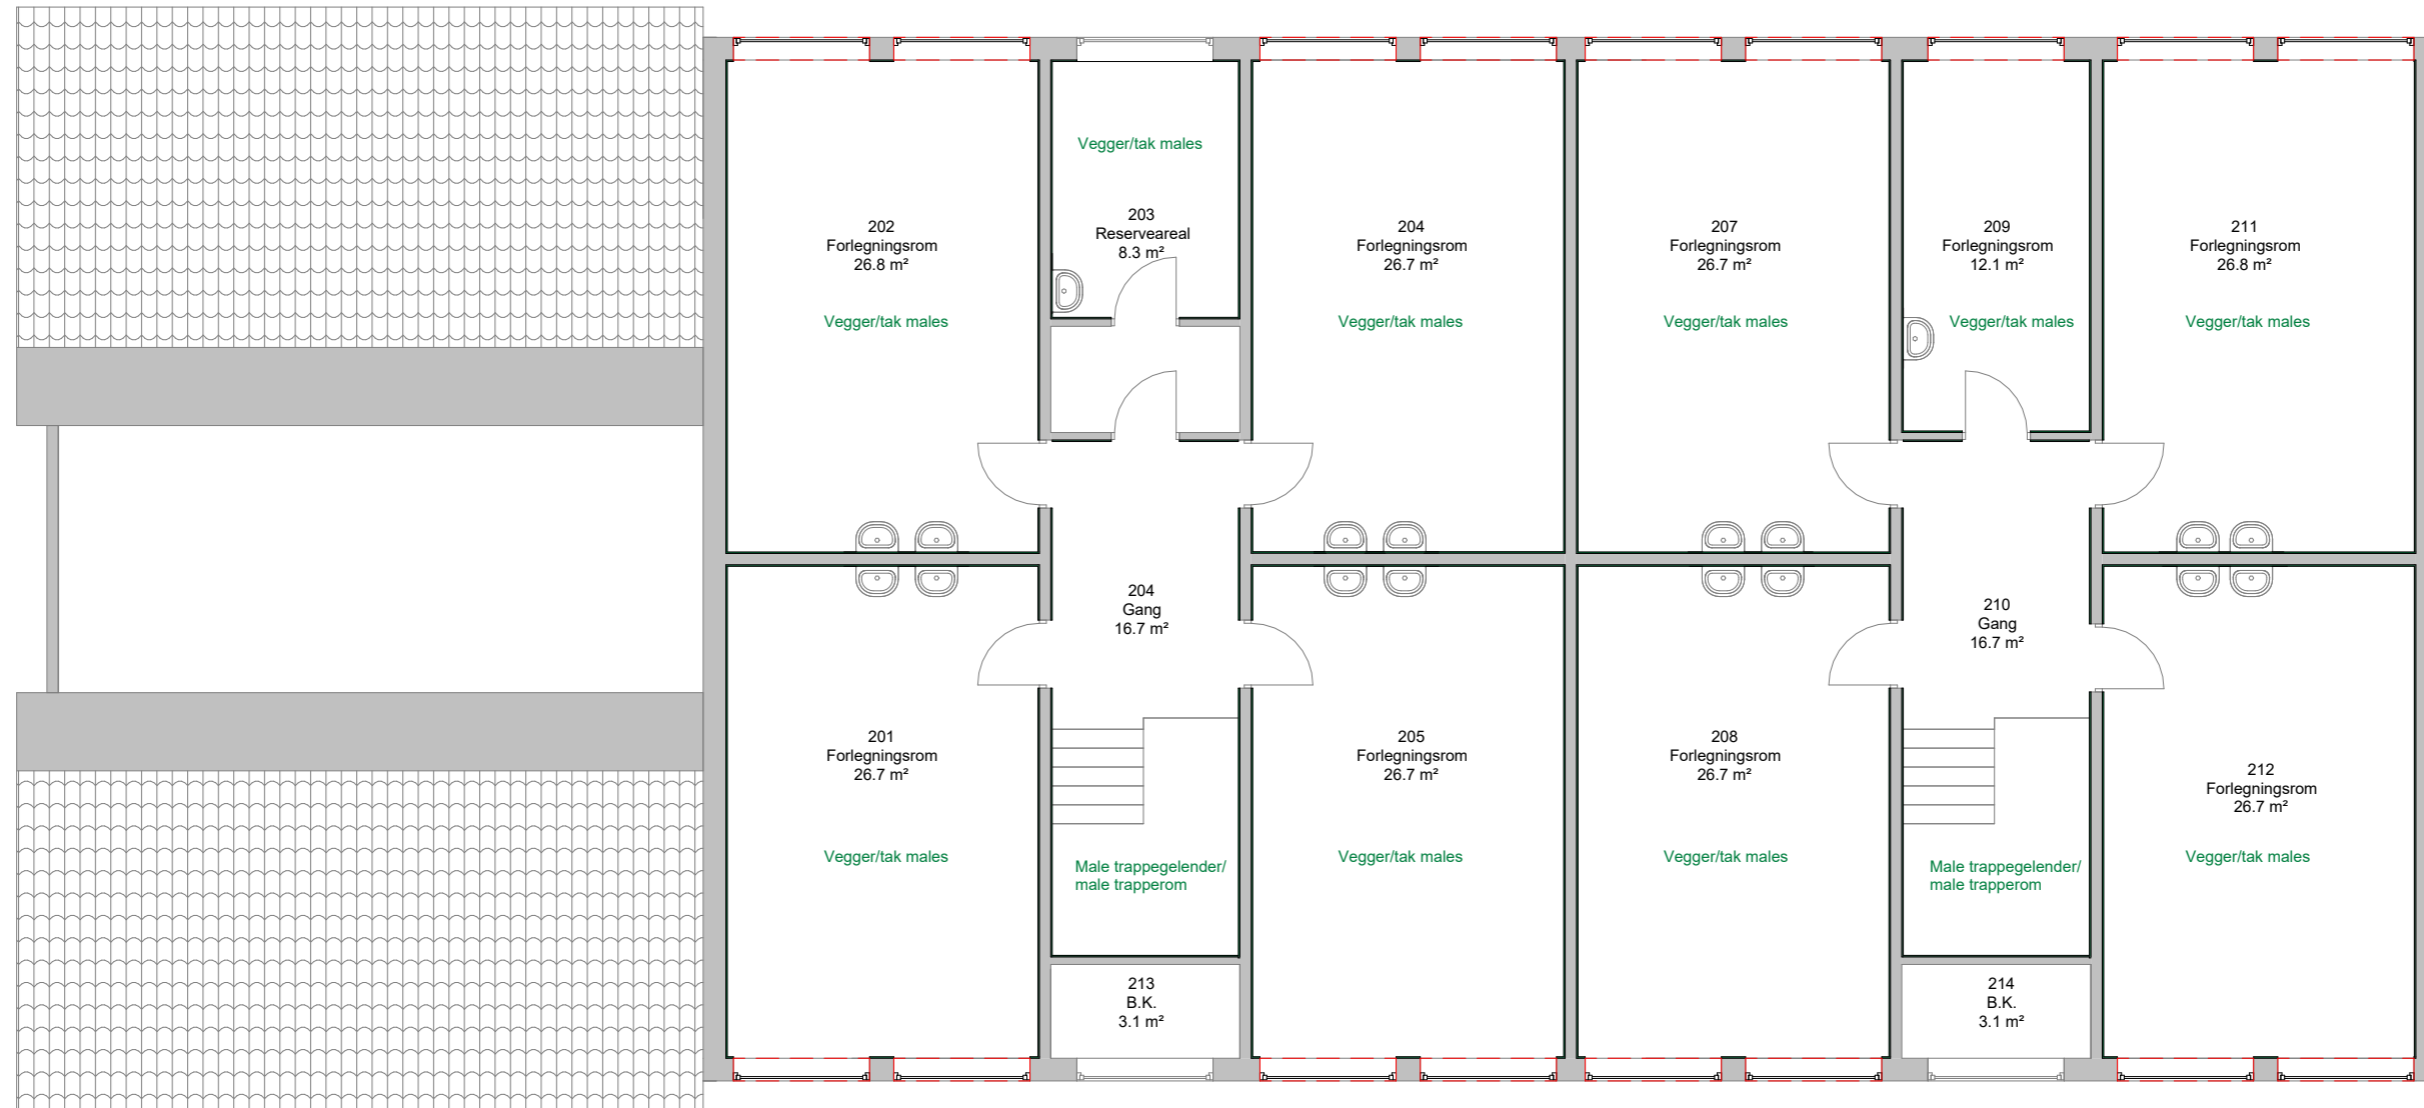

Veggtypeskjema	
Type	Areal
Baderomsplater	87.1 m <sup>2</sup>
IV01 98 mm isolert trestender	5 m <sup>2</sup>
IV02 73 mm isolert trestender	2.1 m <sup>2</sup>
IV03 Uisolert trestender	2.4 m <sup>2</sup>

Veggtypeskjema	
Type	Areal
Maling	790.1 m <sup>2</sup>
Maling trapperom	178.5 m <sup>2</sup>
Oppbrett vinyl	2.8 m <sup>2</sup>

Gulvarealer	
Type	Areal
Våtromsbelegg	21.7 m <sup>2</sup>

Mengde ny himling		
Plan	Type	Areal
Plan U	Systemhimling 600x600	11.3 m <sup>2</sup>
Plan U	Systemhimling 600x600 Hygiene	22.2 m <sup>2</sup>
		33.5 m <sup>2</sup>
Plan 01	Malt himling	237.8 m <sup>2</sup>
Plan 02	Malt himling	238.9 m <sup>2</sup>

Rev.	Dato	Beskrivelse	Utarbeidet	Fagkontroll	Godkjent
F01	2023-03-16	For anskaffelse	Irjha	Espjoh	RuBed

Dette dokumentet er utarbeidet av Norconsult AS som del av det oppdragsavtalen beskriver, og må ikke kopieres eller gjøres tilgjengelig på annen måte eller i større utstrekning enn formålet tilsier.

**FORSVARSBYGG** Målestokk (gjelder A3)  
1 : 100

2023006826\_R01017\_Kaserne Kirkenes Rehabiliteringsarbeider  
Plan 02 Ny situasjon

<b>Norconsult</b>	Oppdragsnummer 52300459	Tegningsnummer A-20-02-01	Revisjon F01
-------------------	----------------------------	------------------------------	-----------------