


Opsjon
Ombygging
damegarderobe

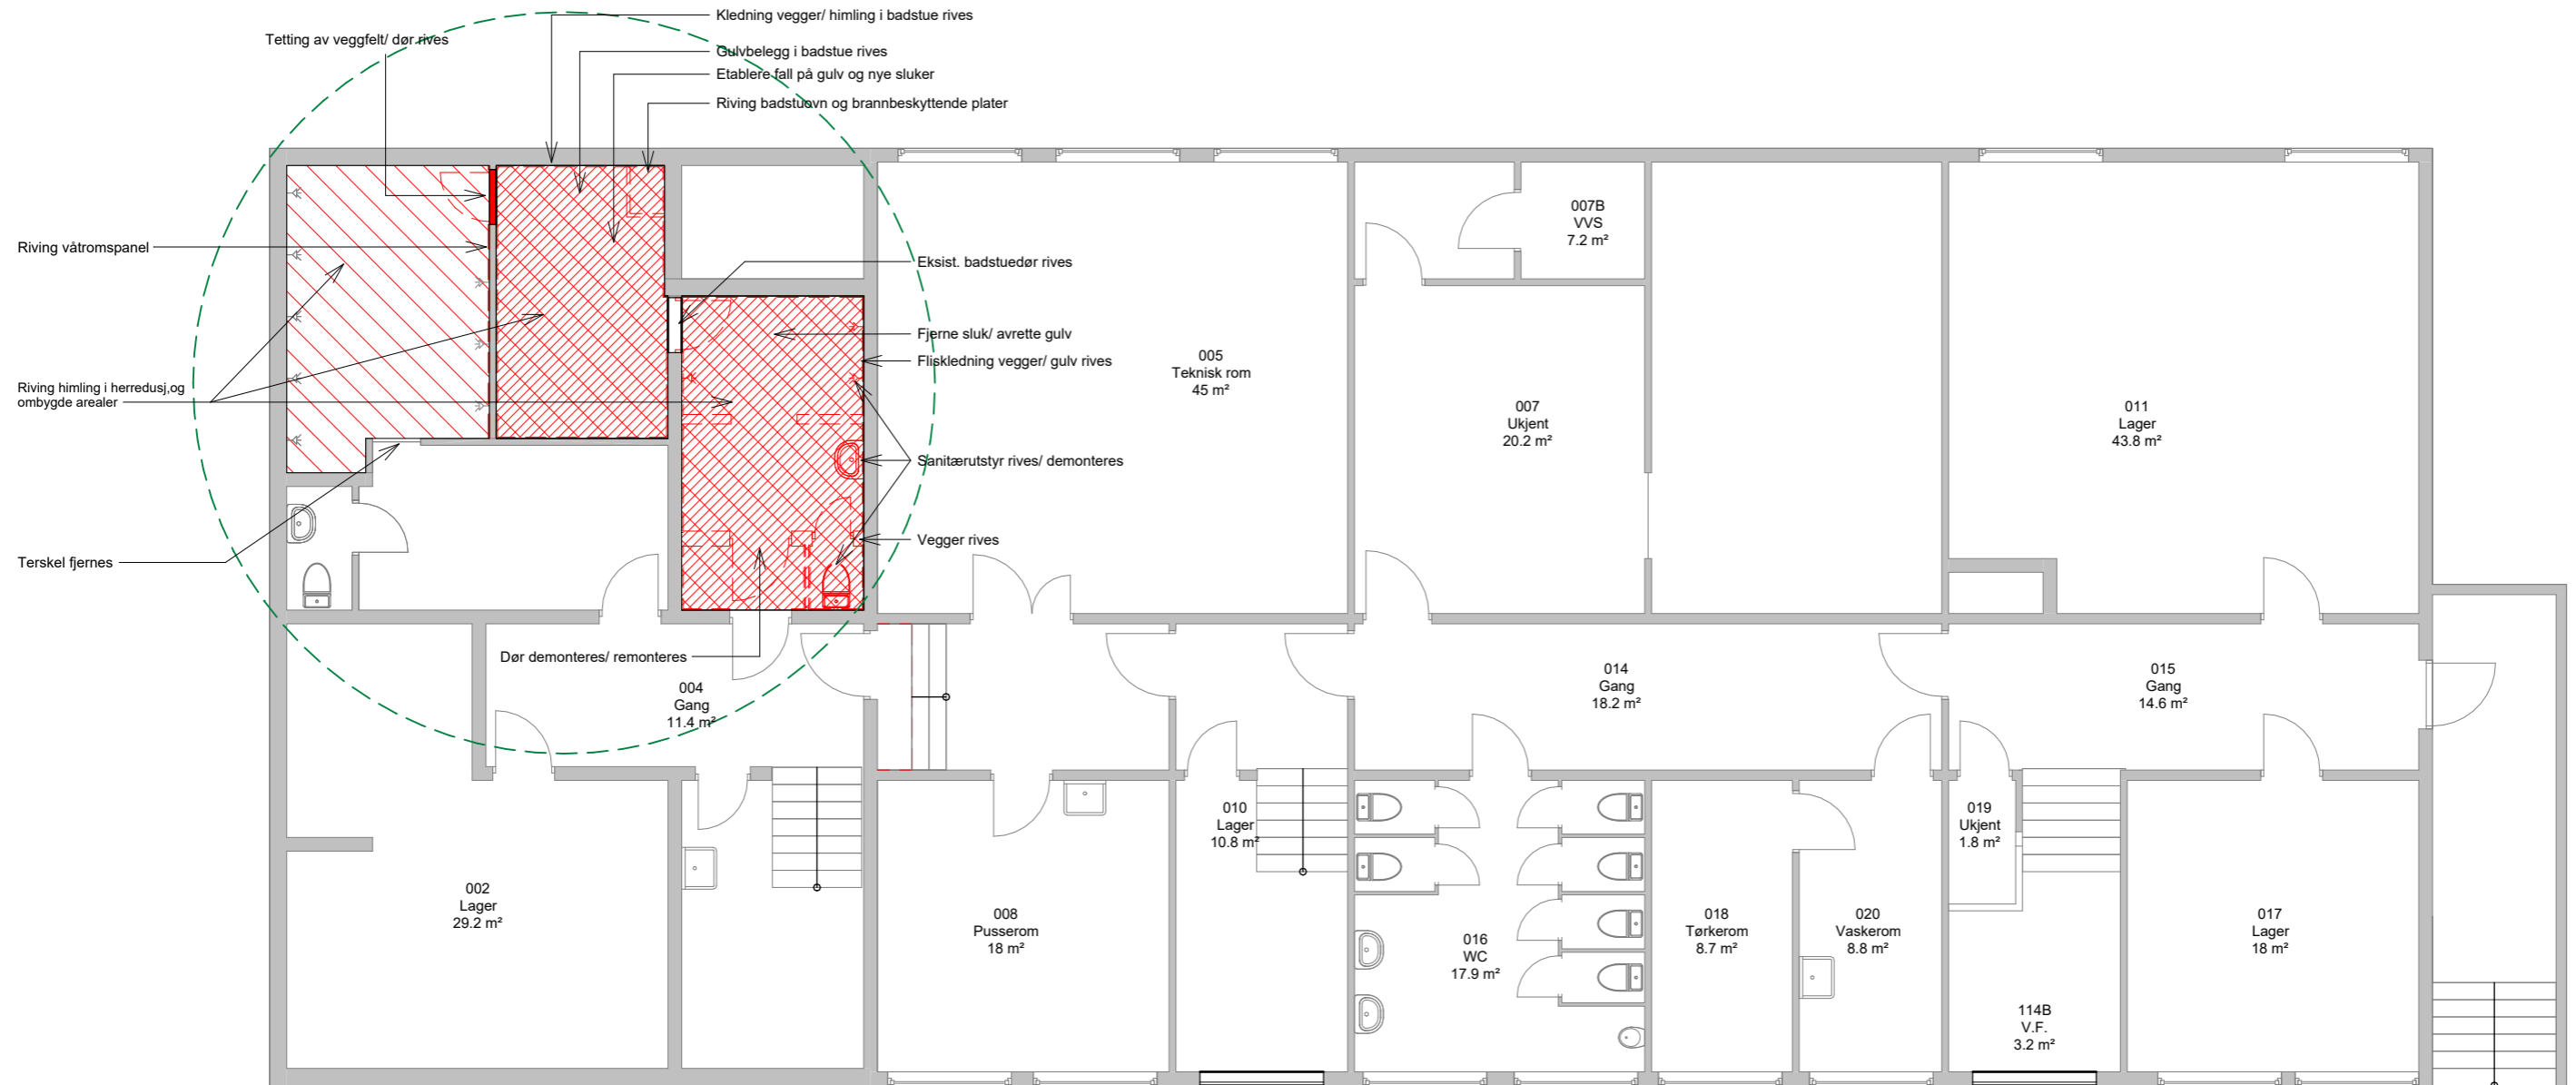

Rev.	Dato	Beskrivelse	Utarbeidet	Fagkontroll	Godkjent
F01	2023-03-16	For anskaffelse	Irja	Espjoh	
Dette dokumentet er utarbeidet av Norconsult AS som del av det oppdraget som fremgår nedenfor. Opphavsretten tilhører Norconsult AS. Dokumentet må bare benyttes til det formål som oppdragsavtalen beskriver, og må ikke kopieres eller gjøres tilgjengelig på annen måte eller i større utstrekning enn formålet tilsier.					Målestokk (gjelder A3)
FORSVARSBYGG					1 : 100
2023006826_R01017_Kaserne Kirkenes Rehabiliteringsarbeider Plan U Rivingsplan					
Norconsult		Oppdragsnummer 52300459	Tegningsnummer A-20-U1-02	Revisjon F01	