


Opsjon
Ombygging
damegarderobe

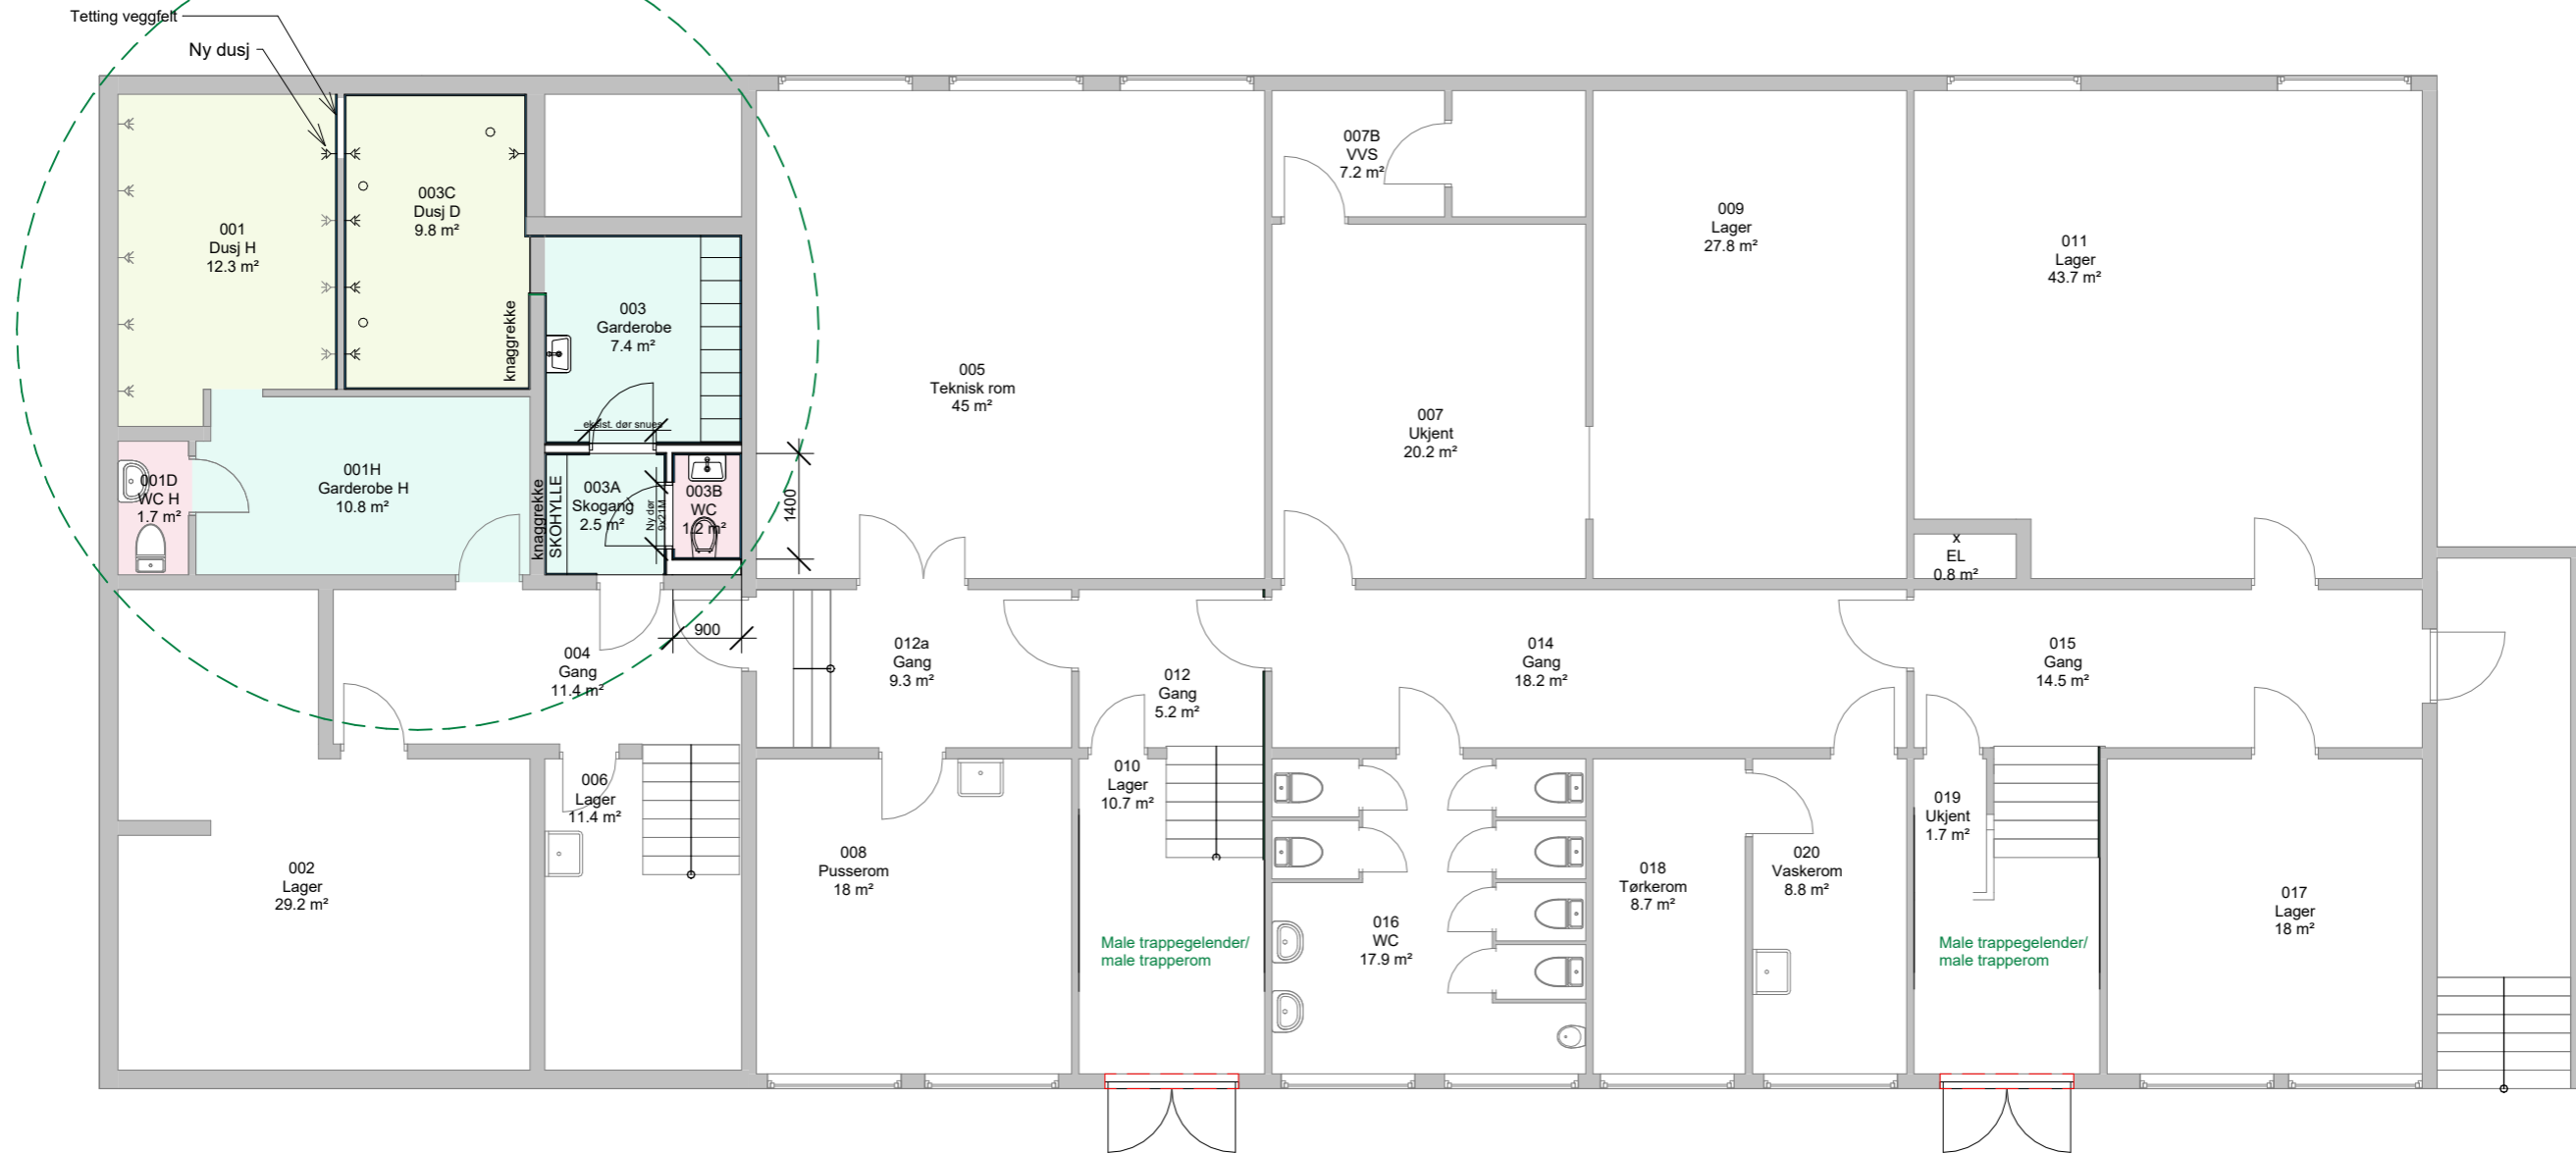

Veggtypeskjema	
Type	Areal
Baderomsplater	87.1 m ²
IV01 98 mm isolert trestender	5 m ²
IV02 73 mm isolert trestender	2.1 m ²
IV03 Uisolert trestender	2.4 m ²

Veggtypeskjema	
Type	Areal
Maling	790.1 m ²
Maling trapperom	178.5 m ²
Oppbrett vinyl	2.8 m ²

Gulvarealer	
Type	Areal
Våtromsbelegg	21.7 m ²

Mengde ny himling		
Plan	Type	Areal
Plan U	Systemhimling 600x600	11.3 m ²
Plan U	Systemhimling 600x600 Hygiene	22.2 m ²
		33.5 m ²
Plan 01	Malt himling	237.8 m ²
Plan 02	Malt himling	238.9 m ²

Rev.	Dato	Beskrivelse	Utarbeidet	Fagkontroll	Godkjent
F01	2023-03-16	For anskaffelse	Irjha	Espjoh	RuBed

Dette dokumentet er utarbeidet av Norconsult AS som del av det oppdraget som fremgår nedenfor. Opphavsretten tilhører Norconsult AS. Dokumentet må bare benyttes til det formål som oppdragsavtalen beskriver, og må ikke kopieres eller gjøres tilgjengelig på annen måte eller i større utstrekning enn formålet tilsier.

FORSVARSBYGG Målestokk (gjelder A3)
1 : 100

2023006826_R01017_Kaserne Kirkenes Rehabiliteringsarbeider
Plan U Ny planløsning Garderobe

	Oppdragsnummer	Tegningsnummer	Revisjon
	52300459	A-20-U1-03	F01