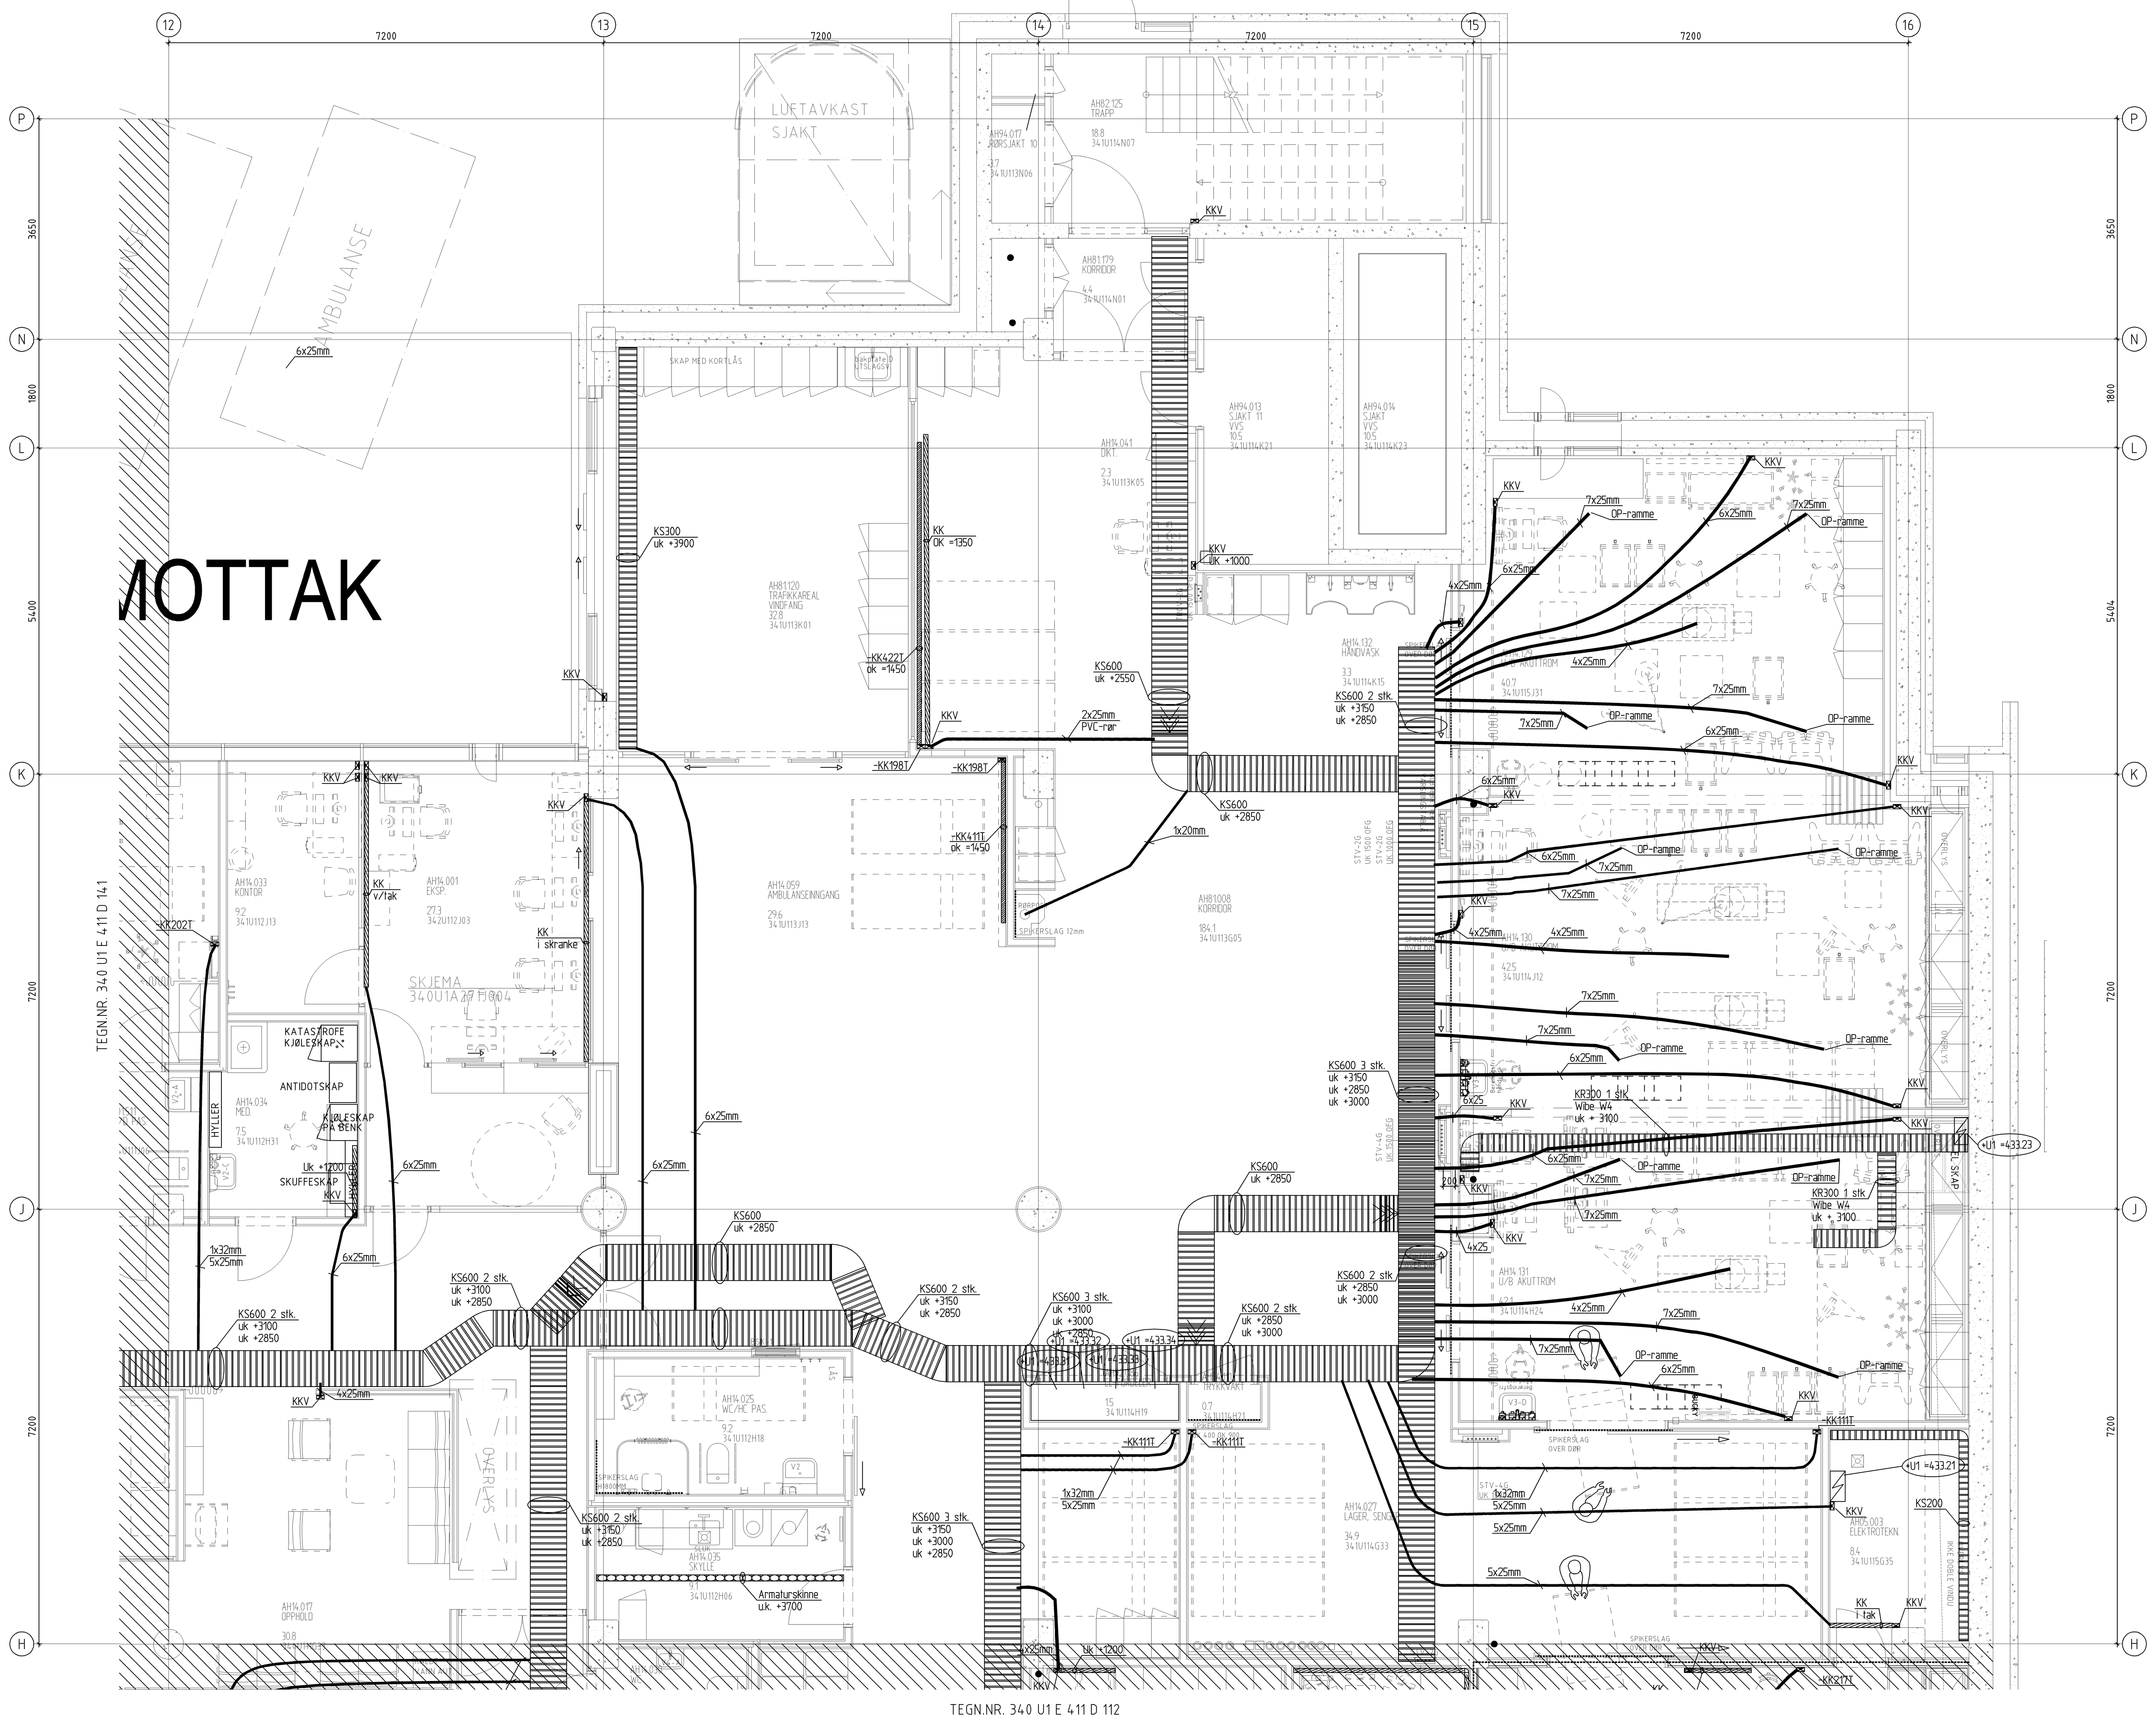

MERKNADER

Angitte høyder over ferdig gulv cote +13.00

FORENKLET SYMBOLOVERSIKT
(Komplett symboloversikt elektro, se dok. 020 00 E 04 SP 002)

FORKORTELSER

- KK = Kabelkanal
- KKV = Kabelkanal vertikal
- KKVi = Kabelkanal vertikal innfelt
- KR = Kabelrenne
- KS = Kabelstige
- KSV = Kabelstige vertikal

HENVISNINGER

REV.	DATO	KONTR.	RETTELSEN GJELDER
AB–D	16.08.10	ASk	Som bygget
AA–D	20.11.09	ASk	Som bygget.
09–B	02.04.09	ASk	Ny gasskanal (EA253)
08–B	16.12.08	ASk	Føringsveier bildediagnostikk, fordeling +U1 =433.23 flyttet.
07–B	25.09.08	ASk	Hold på 05.003 opphevet, KKV for uttak.
06–B	13.06.08	ASk	Korr. nr. sengeromskanal
05–B	16.05.08	ASk	Hold opphevet, kanal justert til innredning
04–B	28.11.07	ASk	Arbeidstegning 2. runde
03–O	22.01.07	ASk	Tegning for tverrfaglig kontroll. 2. runde.

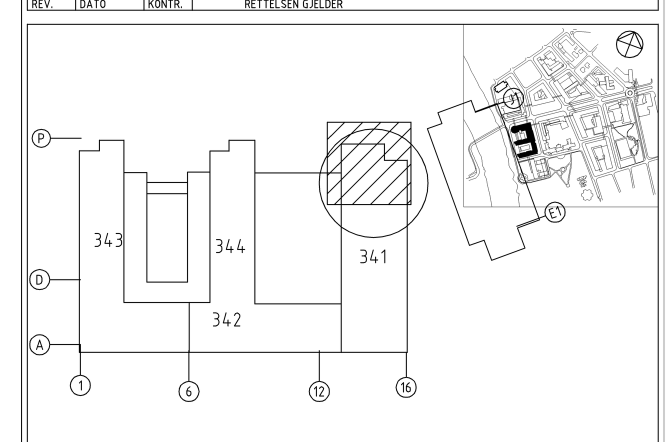

DENNE TEGNING ER BASERT PÅ FØLGENDE GJELDENDE ARKITEKTGRUNNLAG:
☐ PLANTEGNING DATERT: DD.MM.ÅÅ ☐ MODELLFIL DATERT: DD.MM.ÅÅ ☐ ANDRE DATERT: DD.MM.ÅÅ

PROSJEKT FOR NYTT UNIVERSITETSSYKEHUS I TRONDHEIM

PROSJEKTADMINISTRASJON: Helsebygg Midt-Norge

HELSEFORETAK: HELSE MIDT-NORGE

BESØKSADRESSE: PROF. BROCHS GT. 6
HELSEBYGG MIDT-NORGE 7488 TRONDHEIM
TEL: 73.86.20.00 FAX : 73.86.20.01

KONTRAKTSPARTNER: TEAM ST.OLAV
TEAM ST OLAV ANS, PB 5707 MAJORSTUEN, N-0306 OSLO

UNDERKONSULENT:

PROSJEKT: AKUTTEN OG HJERTE-LUNGE-SENTERET

BYGNINGSAVSNITT: 341 AKUTTEN

PLAN 1. UNDERETASJE, AKSE H-P/12-16

FØRINGSVEIER

FASE:	MÅLESTOKK:	TEGNING NR.:	REV.
DRIFT	1:50	340 U1 E 411 D 111 (PROSJEKT / ETG / DISIPLIN / BYGN. DEL / TYPE TEGN / LØPE NR.)	AB-D

DAT019.05.06 TEGN: EMF KONTR.: ASK PROSJ. NR.: 115073