AREALOVERSIKT:	
Inn/utgangsareal	25,2m²
Salgsareal	138,9m²
Lagerareal	77,7m²
Skrive-/Pauserom	18,8m²
Gard.	6,0m²
Gard.	6,0m²
Wc	1,5m²
RWc/Dusj	7,3m²
B.K.	4,7m²
NETTOAREAL:	286,0m²
BRUTTOAREAL:	307,8m²

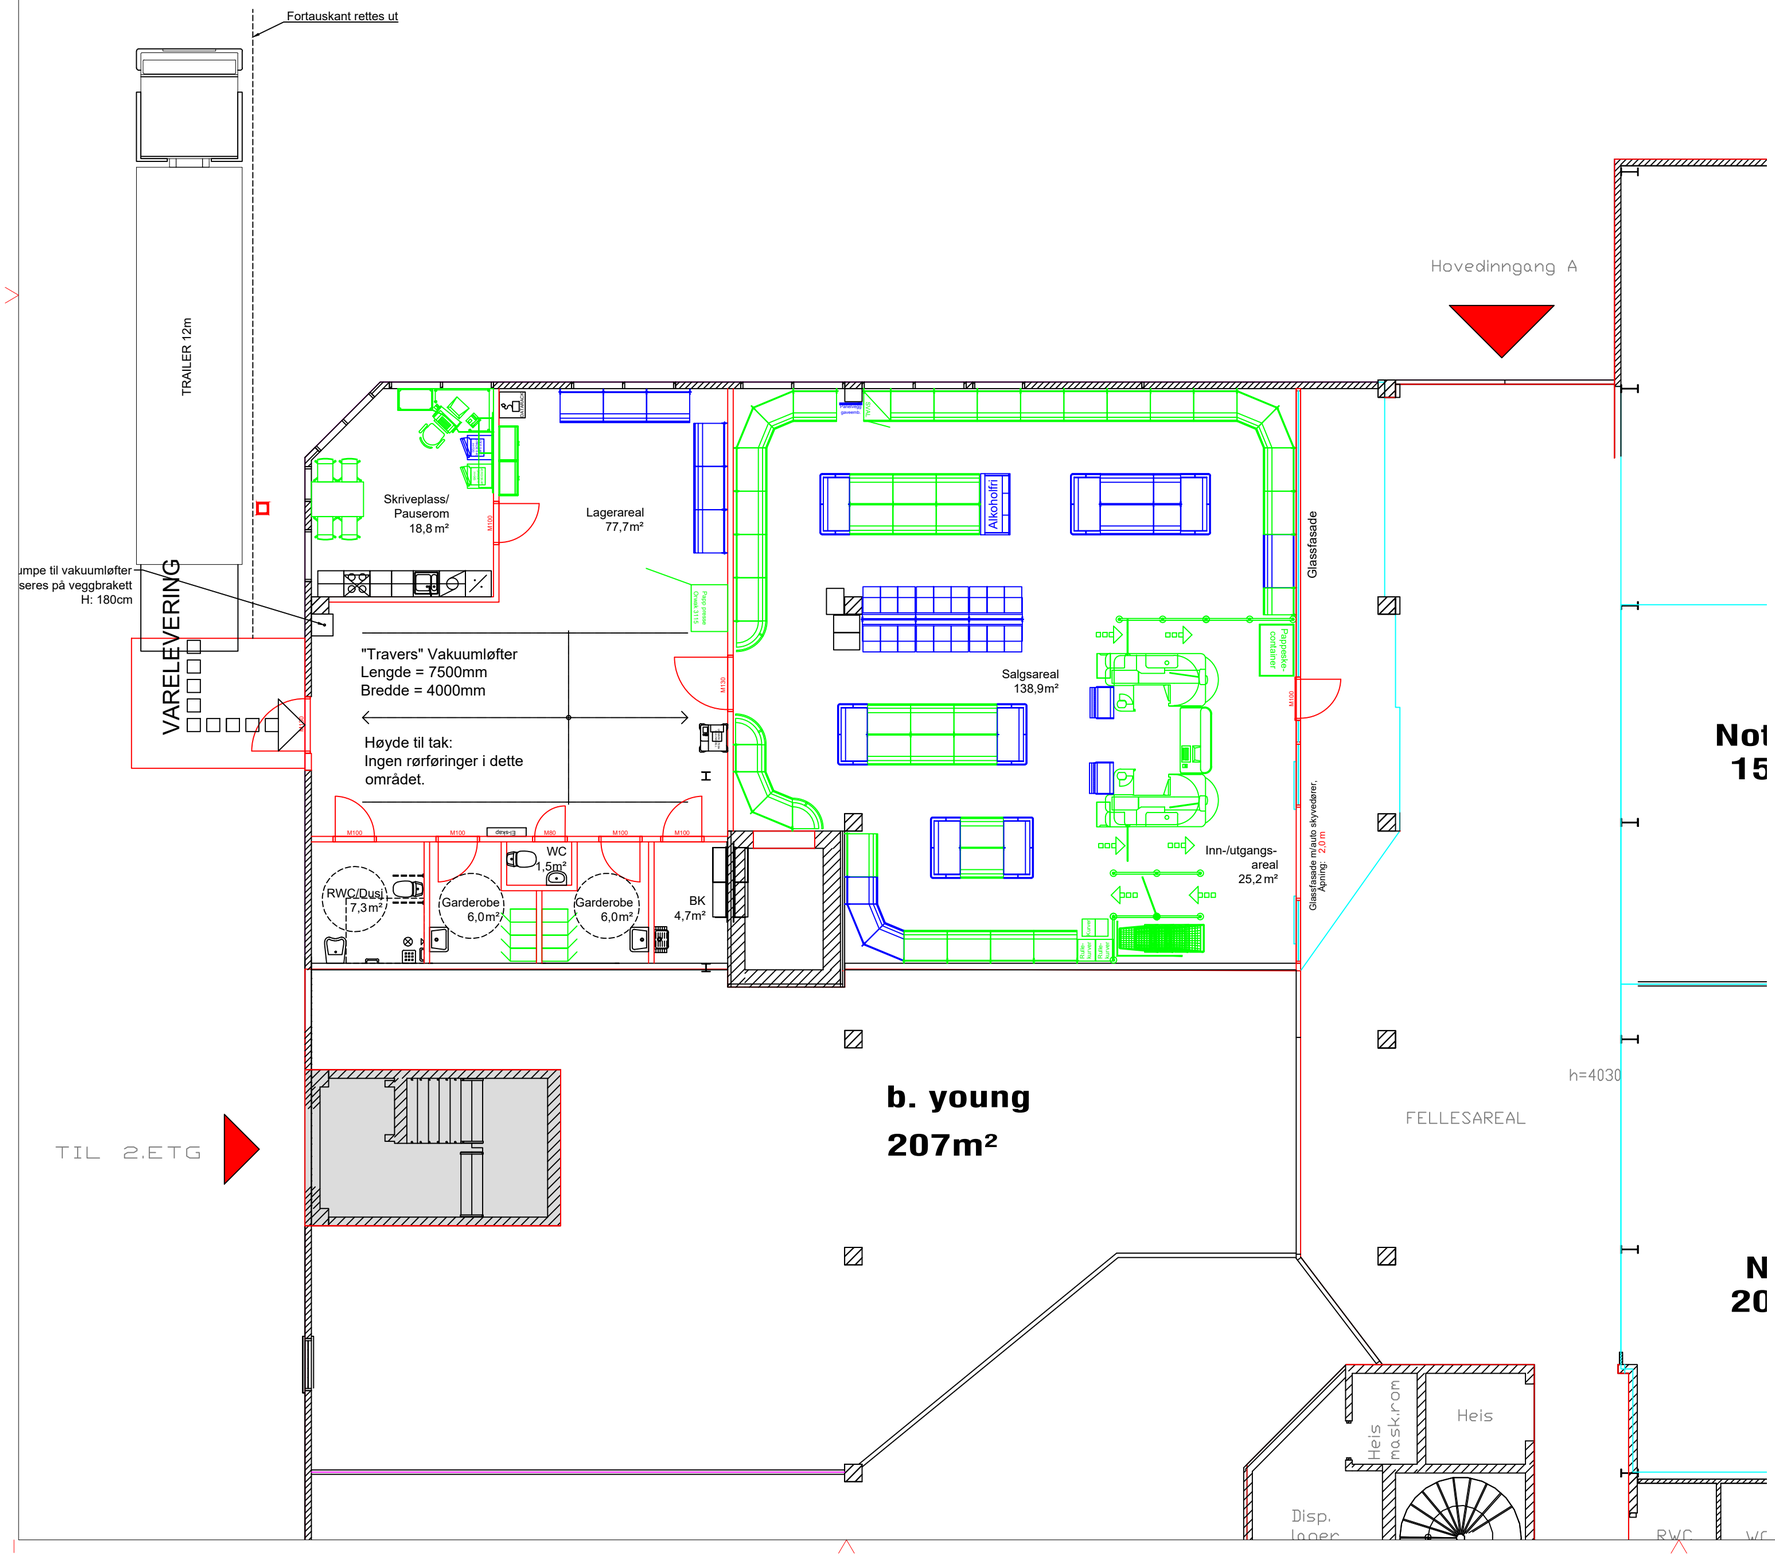

REV. INDEX	ANT.	ENDRINGEN GJELDER	SIGN	DATO
G		As built	GATR	23.05.22
F		Div. endringer lager og B.K. Rev. interiør- og elplan	GATR	25.11.21
E		Byttet til rette ender, innt. stikk til belysning i vegginnredn.	GATR	15.11.21
D		Div. småtilpasninger UU, inntegnet dep.safe	GATR	12.10.21
C		Flyttet lagerdør, inntegnet søyle v/varelevering	GATR	14.12.20
B		Rev. planløsning	GATR	07.12.20
A		Opprettet	GATR	08.05.20

Tegn.nr:
KATEGORI 3

Konstr./Tegnet	Godkjent av
GATR	PESO
Tegnet dato	Godkjent dato
23.05.22	23.05.22

VINMONOPOLET
Dronning Eufemias gate 11, 0150 Oslo
Pb. 6953 St. Olavsplass, 0130 Oslo

Erstatning for:	Erstattet av:

KATEGORI 3

Målestokk	Ark størrelse
1:100	A2

Plan beskrivelse
INTERIØRPLAN