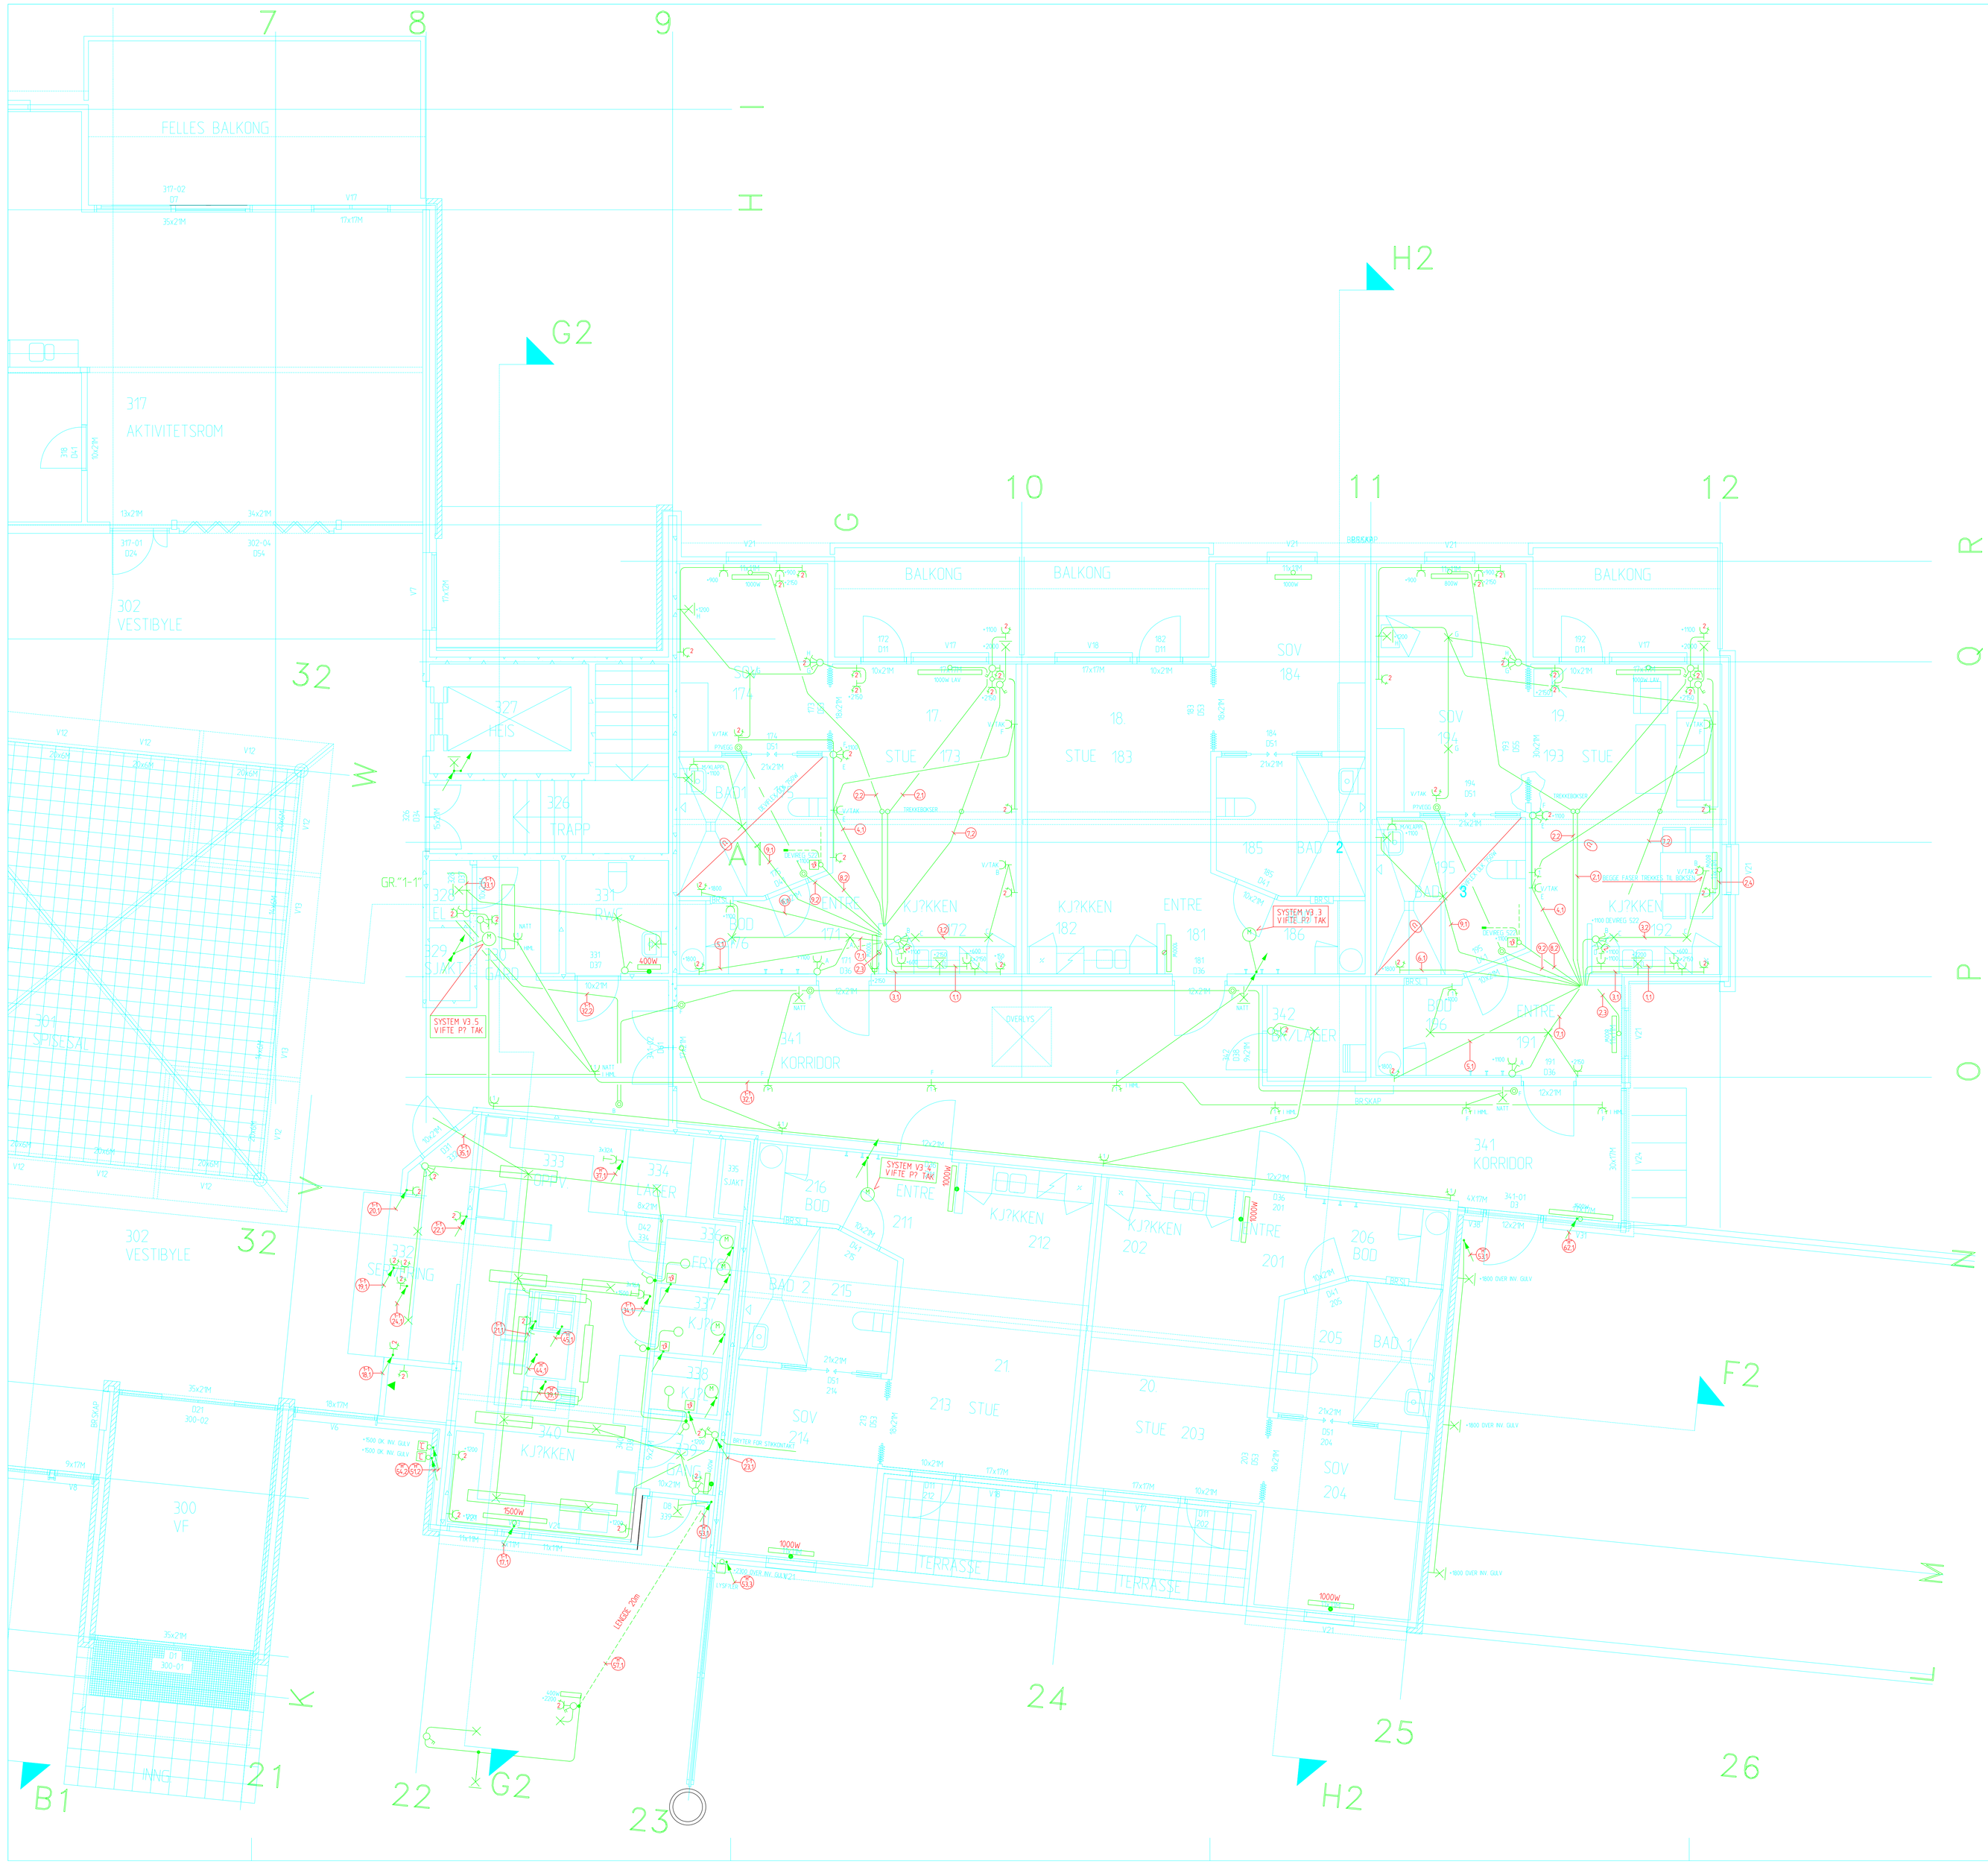

Tegning nummer	Indeks
412	E
ARK.TEGN. 266-112	–

Indeks	Endr.nr	Forandringer	Dato	Sign.	Godkj.
E		AJOURF?RT	09.01.97	MB	
D		FLYTTET STIKKONTAKTER I KJ?KKEN	15.12.95	J.A.P.	
C		ENDRET LYS I KORRIDOR I.H.H.T. ARKITEKTPLAN	24.10.95	J.A.P.	
B		FLYTTET LYSBRYTERE VED KORRIDORD?R	19.09.95	J.A.P.	
A		FLYTTET STIKKONTAKTER FOR V.V.B. I LEILIGHETER	22.05.95	J.A.P.	
–	–	KONTRAKTSTEGNING	20.01.95	J.A.P.	–
ARBEIDSTEGNING			–	–	–
ANBUDSTEGNING			23.12.94	J.A.P.	–

BO- OG SERVICESENTER
LILLE KJONERUD, OTTESTAD

Dato	Tegn.	Kontr.
23.12.94	J.A.P.	–
Godkjent		Kontr. nr
–		–

ELKRAFTINSTALLASJONER
PLAN 1. ETASJE, DEL 2

Målestokk: 1 : 50
Oppdragsnr.: 93 153

IBR-elprosjekt a.s
ELVERUM TLF. 62 41 46 00 – HAMAR TLF. 62 53 59 50
Ringsaker ingeniørbyrå a.s.t

Tegning nummer	Indeks
412	E

D	TYPE BADEROM, KORR. STORK/?KKEN	24.10.95
C	DIV. REVISJONER	18.10.95
B	DIV. REVISJONER	26.08.95
A	REV. VINDUSPARTIER VED INNG.,BETONGVEGG,LECAVEGG	30.06.95

BO-OG SERVICESENTER
LILLE KJONERUD

PLAN 1.ETG – DEL 2

M?L: 1:50 DATO 14.02.94 SIGN: E? TEGN.NR. 266 112

ARKITEKTSTUDIO HAMAR
TORGGATEN 42, 2300 HAMAR TLF. 62 53 22 77