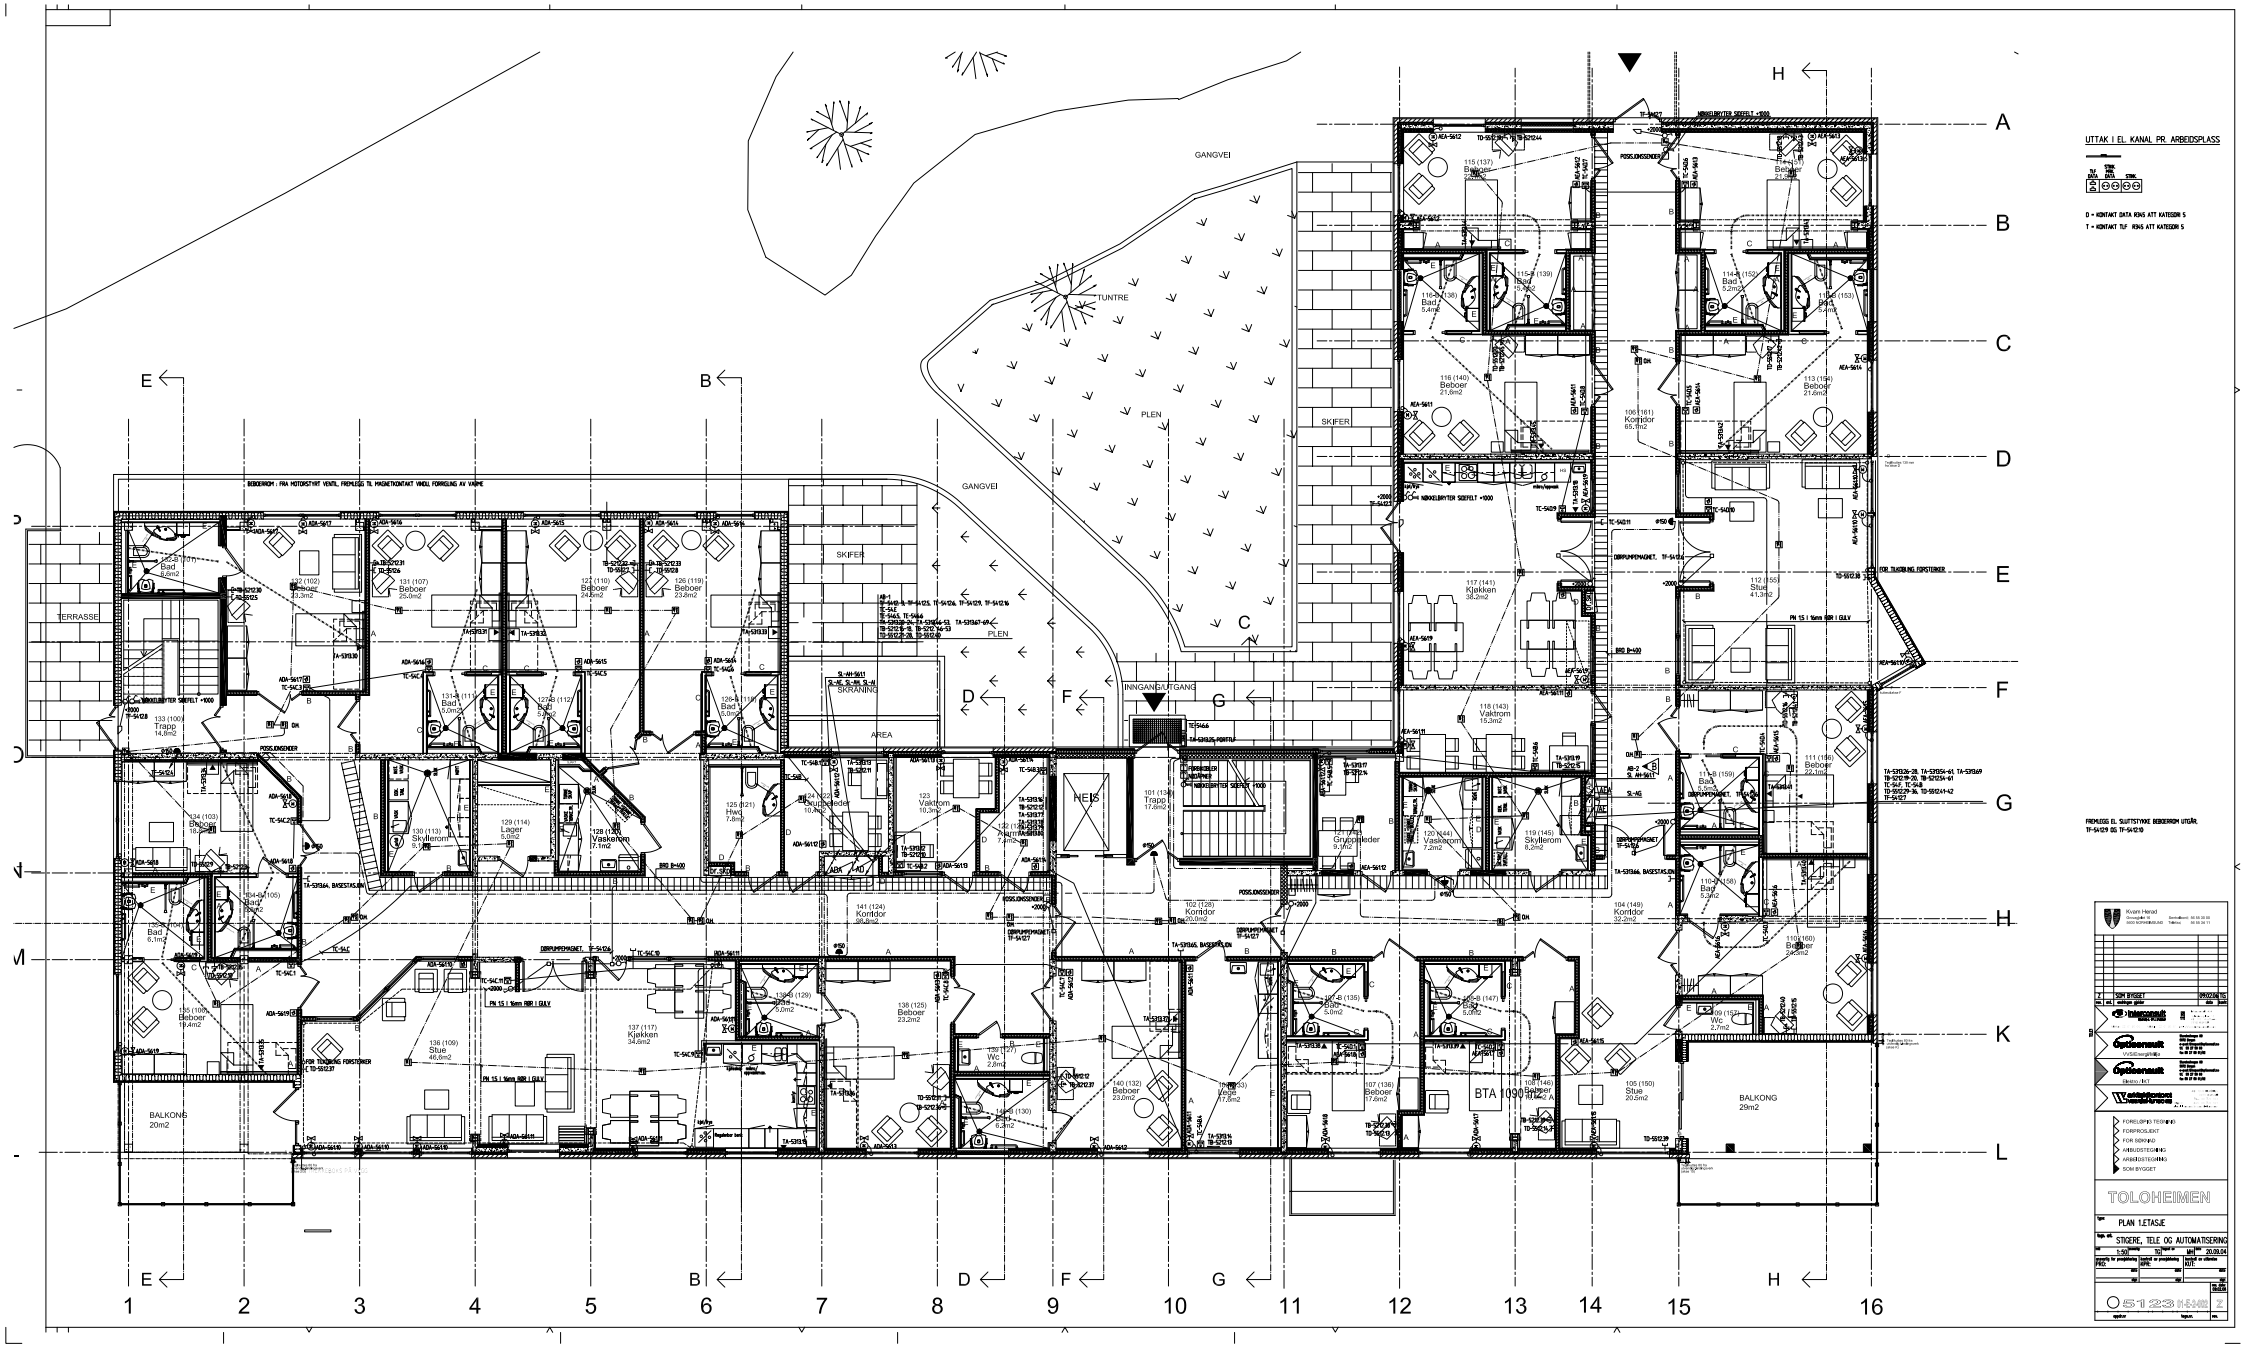
UTTAK I EL. KANAL PR. ARBEIDSPLASS
D = KONTAKT DATA RING ATT KATEGORI 5
T = KONTAKT TLF. RING ATT KATEGORI 5
TERRASSE
GANGVEI
SKIFER
PLEN
TUNTRE
INNGANG/UTGANG
TRAPPEROM
HEIS
BALKONG 20m2
BALKONG 29m2
BTA 1090
TOLOHEIMEN
PLAN 1.ETASJE
STIGERE, TELE OG AUTOMATISERING
Kvam Herad
Optensvik
Optensvik
FORELØPIG TEGNING
FORPROSJEKT
FOR MØNING
ARBEIDSTEGNING
ARBEIDSTEGNING
SOM BYGGET
A
B
C
D
E
F
G
H
K
L
M
N
1
2
3
4
5
6
7
8
9
10
11
12
13
14
15
16