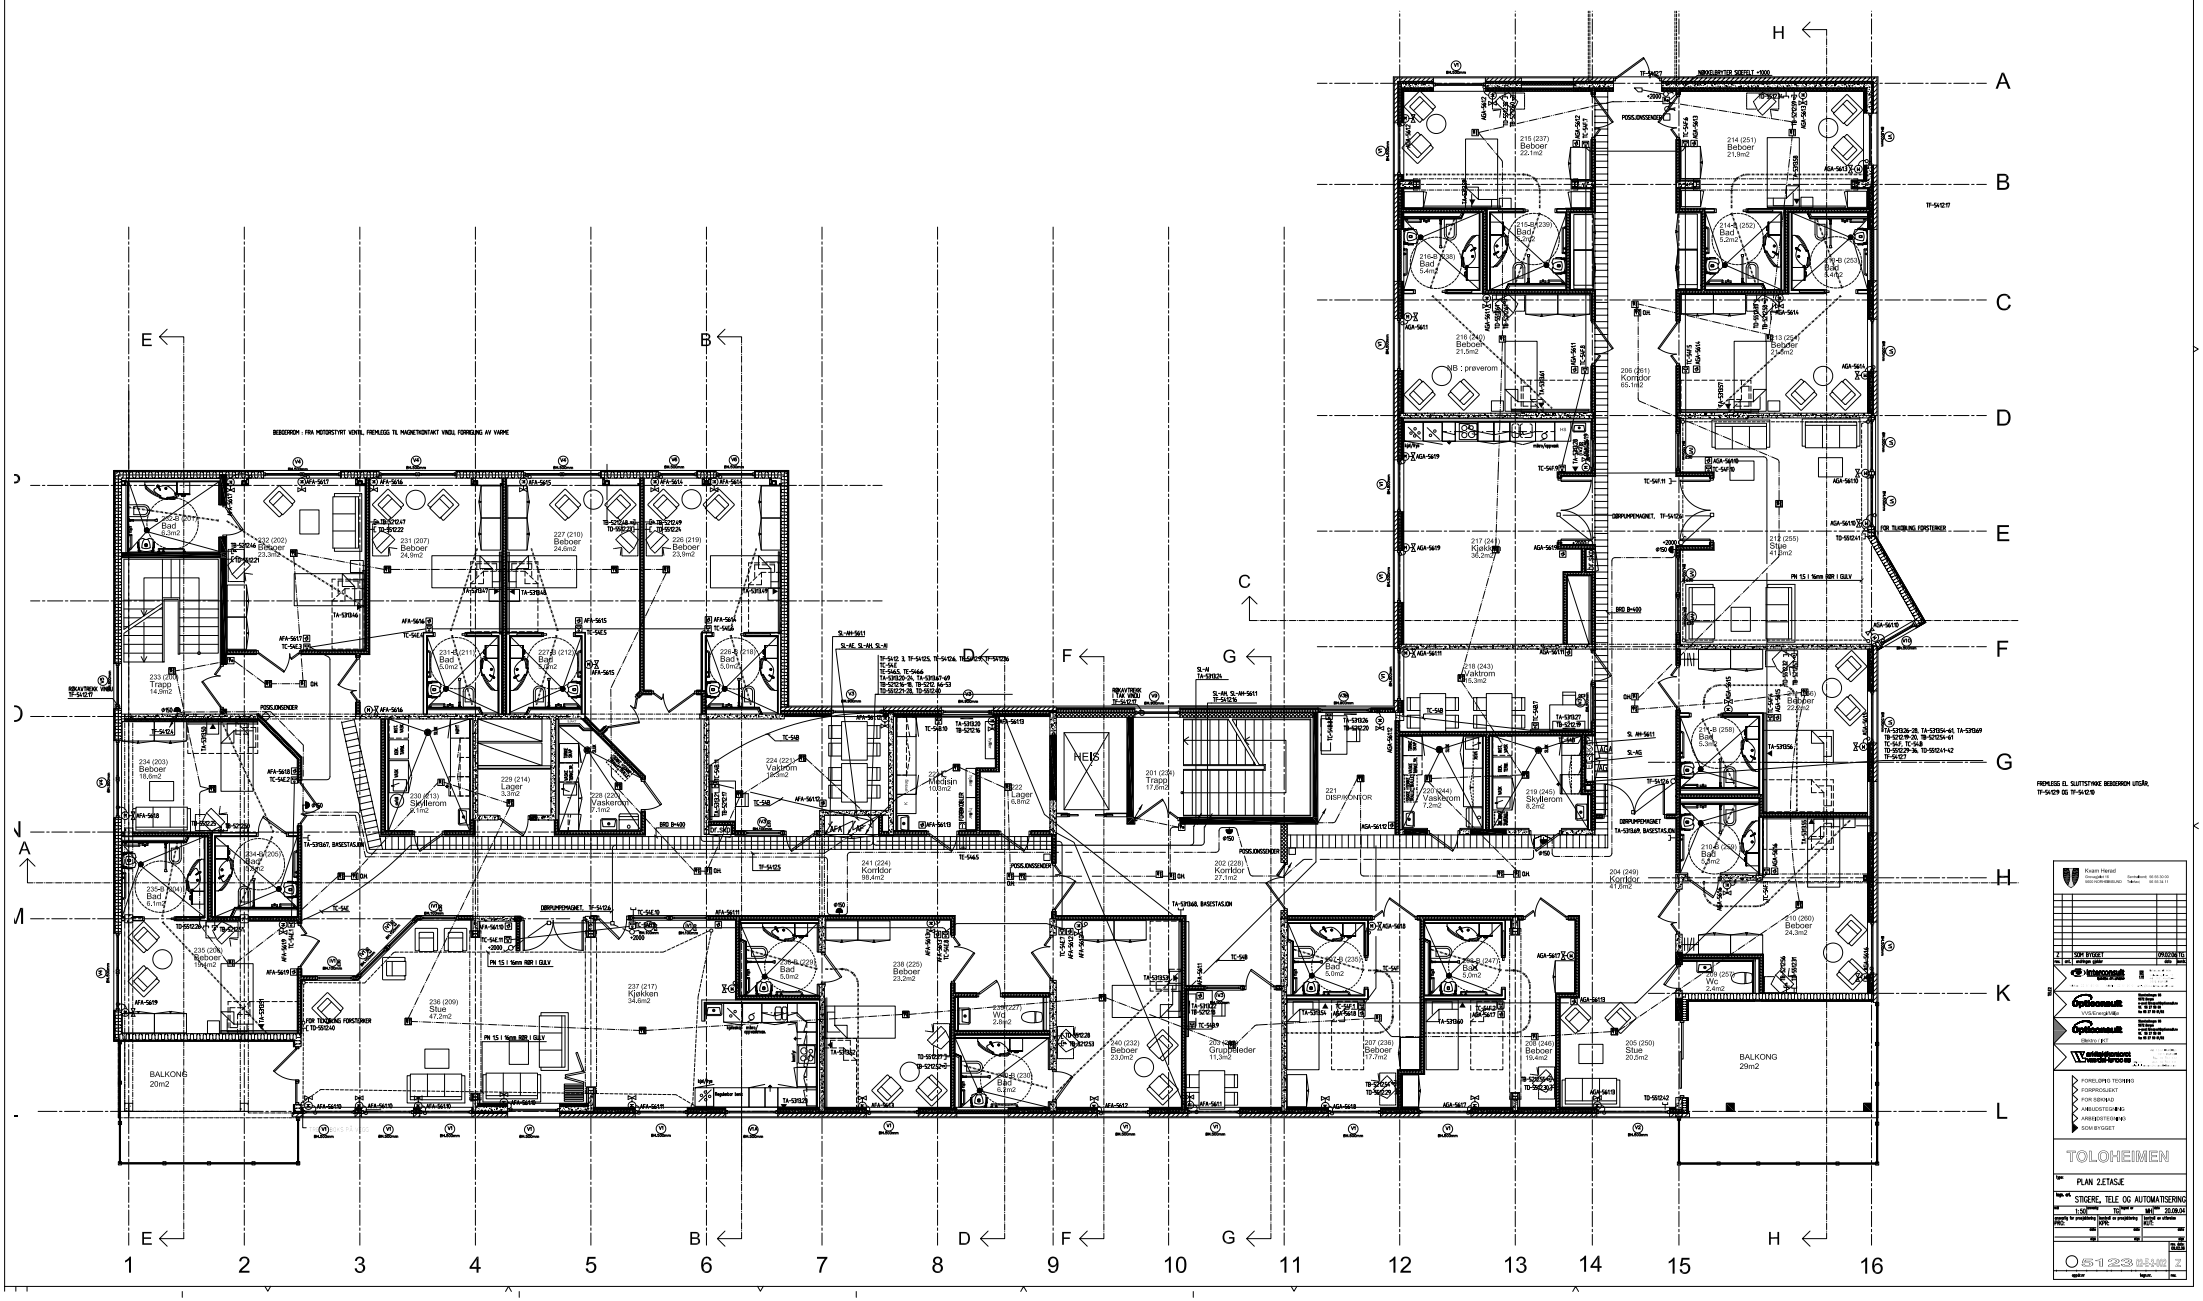

BEBOERROM : FRA MOTORSTYRT VENTIL, FREMLEGG TIL MAGNETKONTAKT VINDU FORRIGLING AV VARME
FREMLEGG EL. SLUTTSTYKKE BEBOERROM UTGÅR, TF-541219 OG TF-541210
BALKONG 20m2
BALKONG 29m2
HEIS
NB : prøverom
FOR TILGIBLING FORSTERKER
Kvam Herad
Grimsgata 18
0653 KVAMSGRUSSUND
Sentralbord: 66 55 50 50
Telefax: 66 55 54 11
Z SOM BYGGET 09.02.06 TG
Vintercontrol
Opticonsult
VVS-Energi-Miljø
Opticonsult
Elektro / IKT
Landskapsarkitekt
FORELØPIG TEGNING
FORPROSJEKT
FOR SØKNAD
ANBUDSTEGNING
ARBEIDSTEGNING
SOM BYGGET
TOLOHEIMEN
PLAN 2.ETASJE
STIGERE, TELE OG AUTOMATISERING
1:50
TG
MH
20.09.04
5123 HEIS
Z