

U. ETASJE TNR. 8 1 16	U. ETASJE TNR. 9 1 17	U. ETASJE TNR. 10 1 14	U. ETASJE TNR. 11 1 15
-----------------------------	-----------------------------	------------------------------	------------------------------


RETTET: 25-4-7548 ved bygning 1
 Skolebygning 1 og 2, 1958-59
 12-6-1568 Byggesaksnummer
 Byggesaksnummer 1 i tilføyelse med
 Elektriske planer
 31-7-68, fornyet i Skolebygning 1 og 2
 19-5-69, fornyet i Skolebygning 1
 12-6-68 ved LOM RETTET

LINDØMSTOLE U.T.
 BYGNINGSDALEN

PLAN AV UNDERETASJE
 KLASSEKONTORBYGGEN, ANS 1-11

Byarkitektkontoret i Bergen


MÅLSTOKK
 DATO
 OPPDRAG
 TEKN. NR.
 8

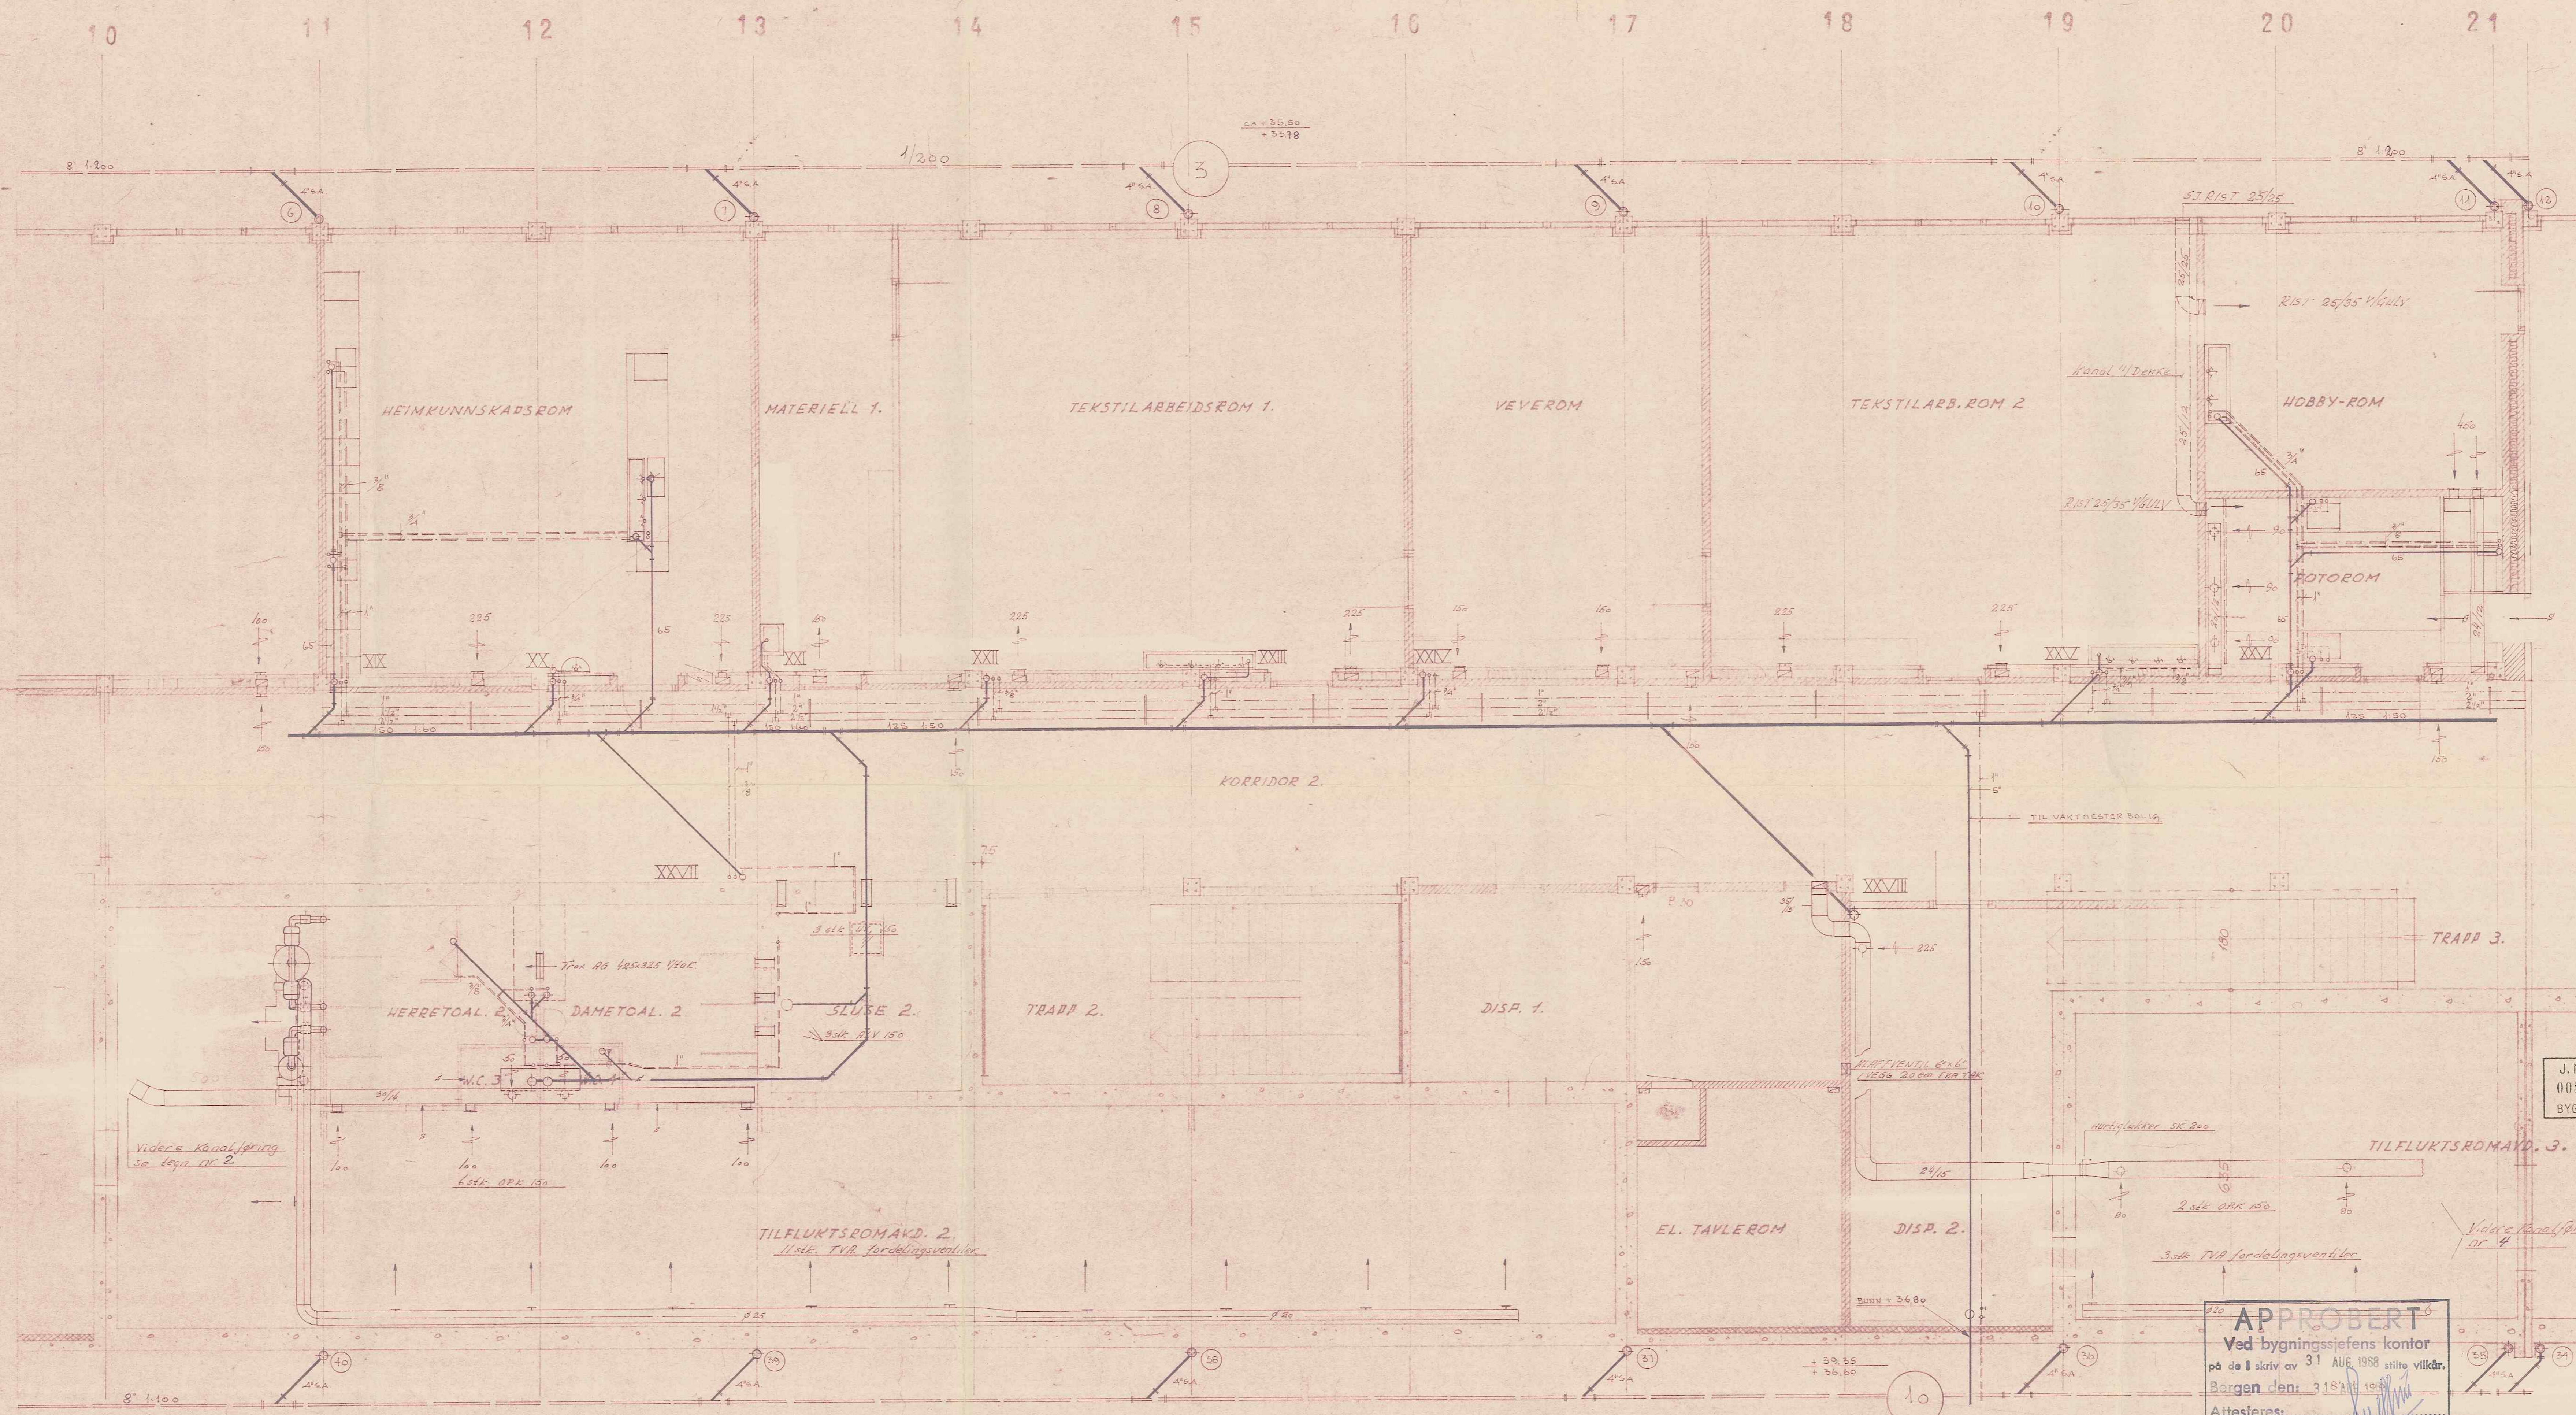

J.NR. MØTTAT
00855 126 48
BYGNINGSJEFFER

APPROBERT
Ved bygningsjefens kontor
på de I skrift av 31 AUG 1968 etter vilkår.
Bergen den: 31 AUG 1968
Attesteres:.....

UNGDSSKOLE ULL FILLINGDAL	MALESPRIS 1127
PLAN AV UNDERETASJE KLASSEBOMROMMEN, ÅRS 10-11	24/5-1968
SANTAR OG VÅRNEINGENØR	1048/3

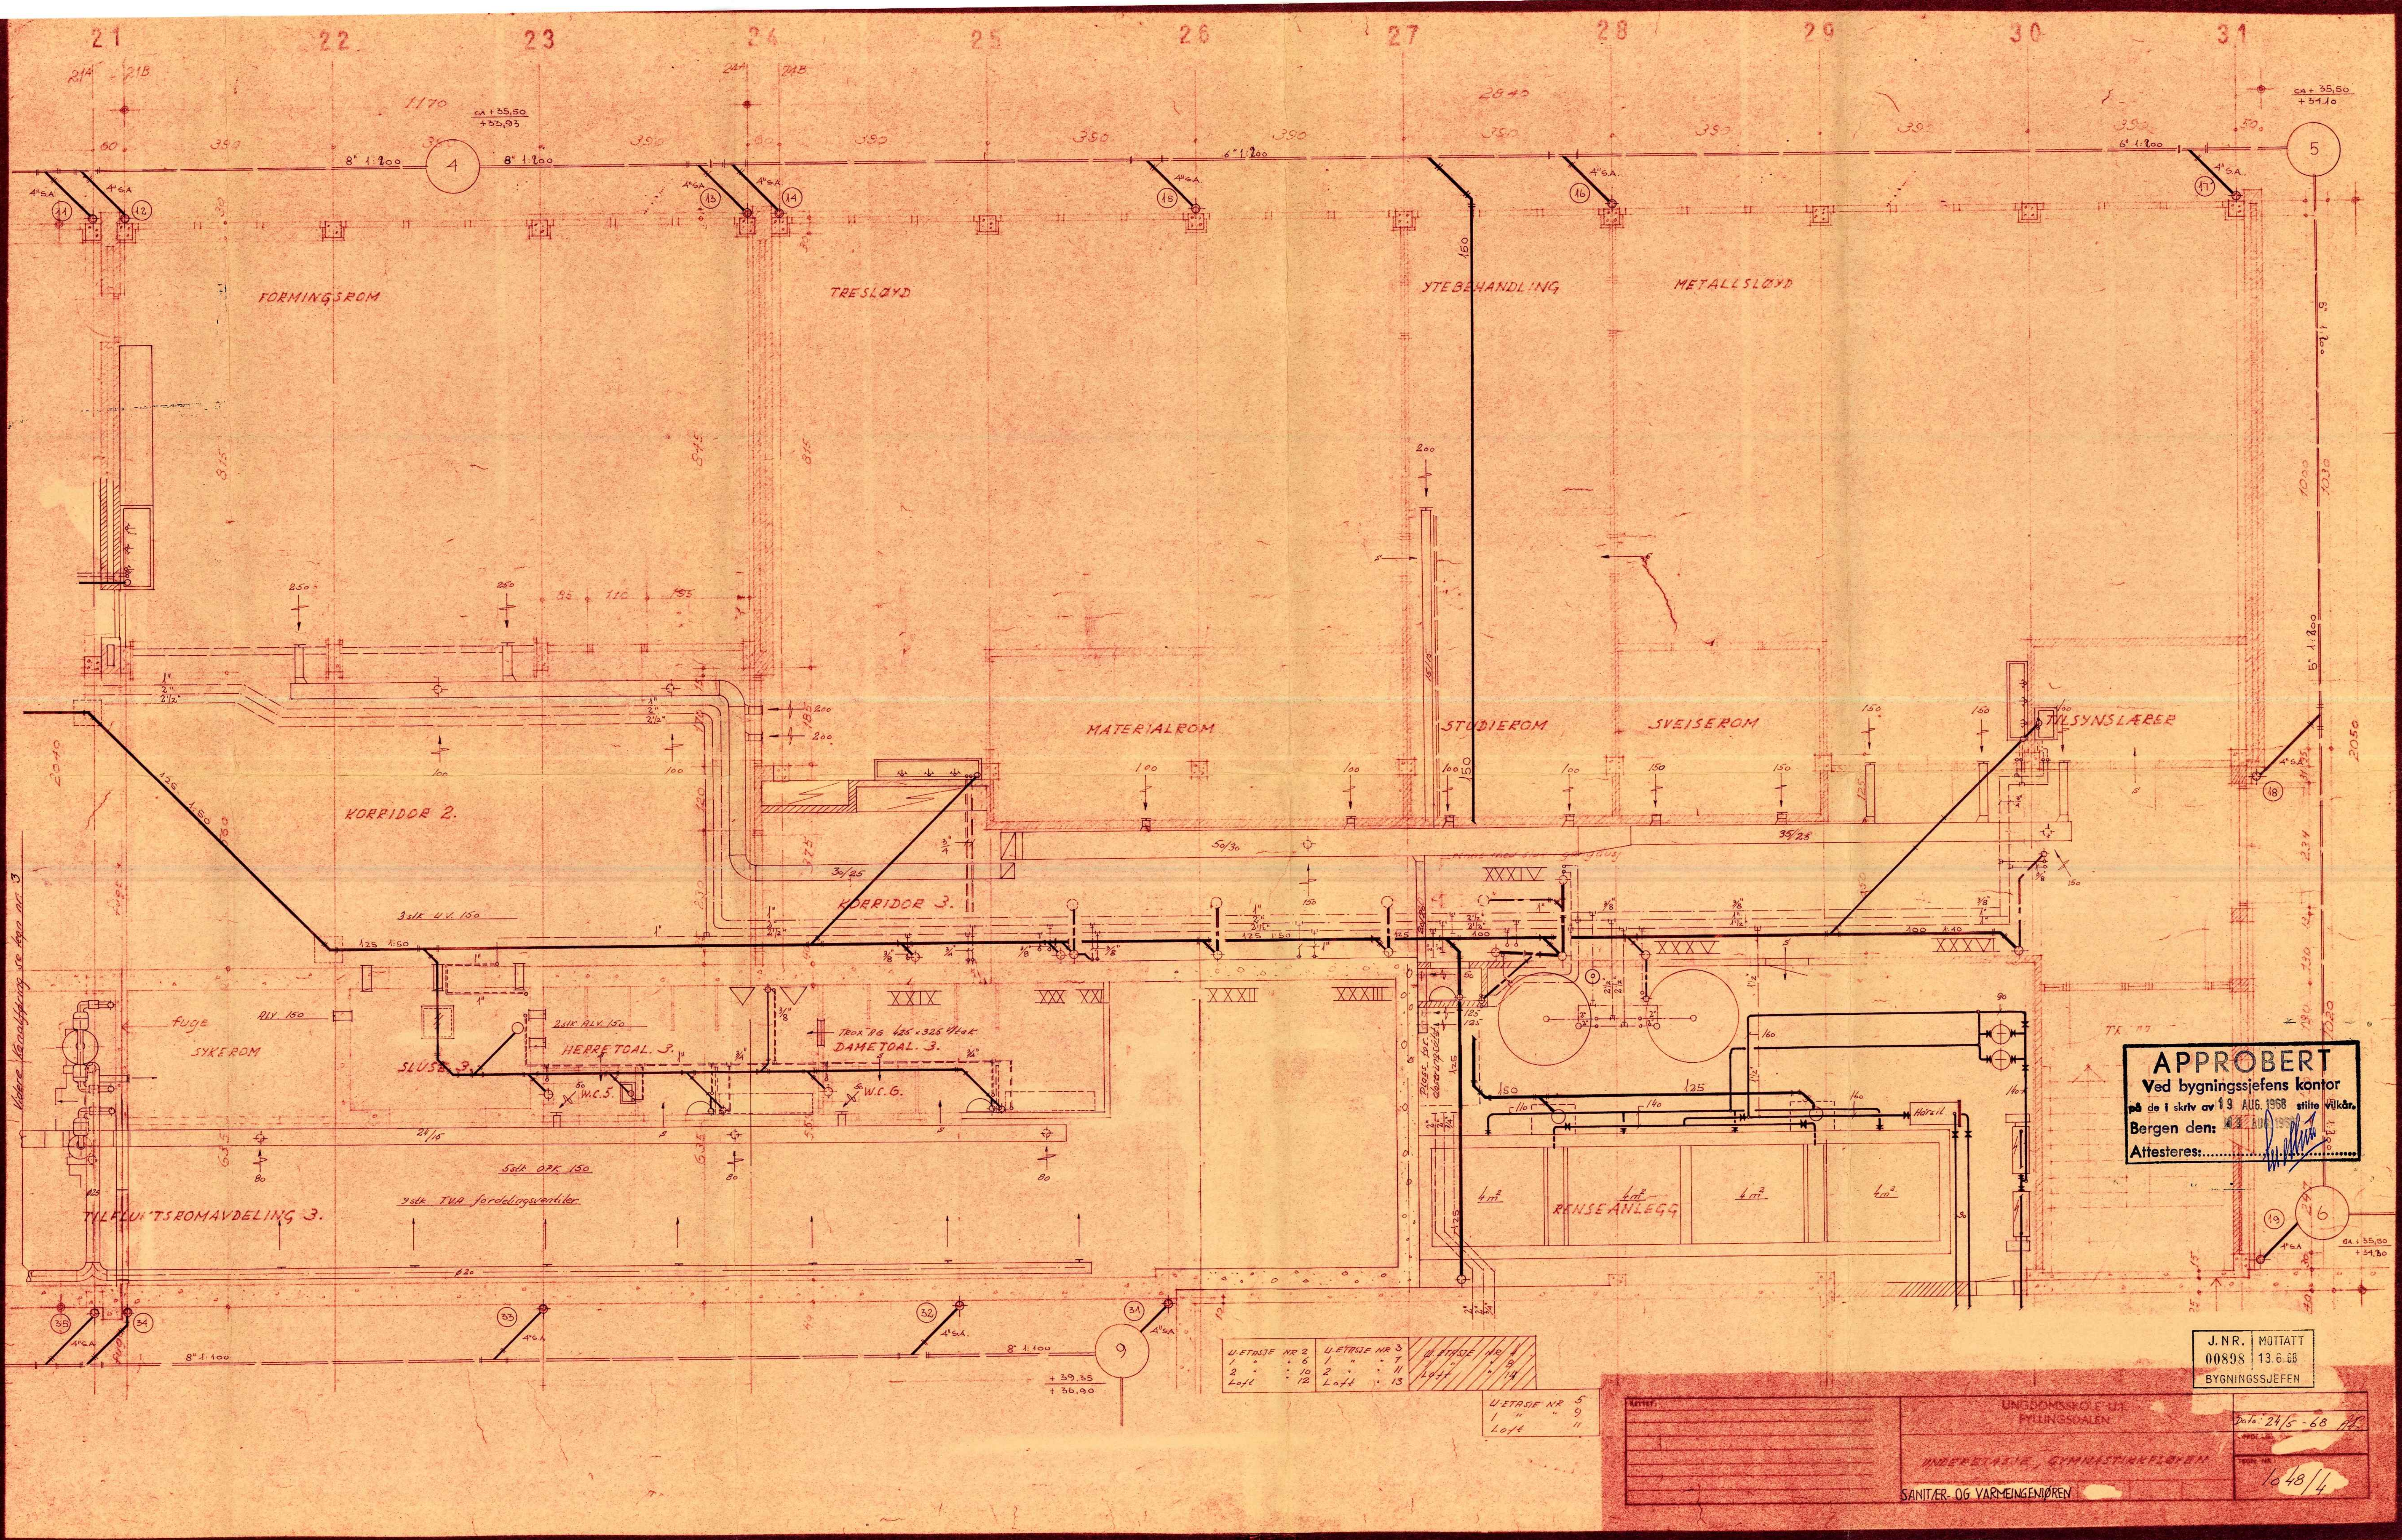

APPROBERT
 Ved bygningsjefens kontor
 på de i skrivt av 13 AUG. 1968 stillo Wilkén.
 Bergen den: _____
 Attesteres:.....

J. N. R. MOTTATT
 00898 13.6.68
 BYGNINGSJEFFEN

UETASJE NR 2	UETASJE NR 3	UETASJE NR 4
1 " 6	1 " 7	1 " 8
2 " 10	2 " 11	Loft " 14
Loft " 12	Loft " 13	Loft " 15

UETASJE NR 5
 1 " 9
 Loft " 11

BYGGER	UNGDOMSSKOLEN I LIT FYLINGSØLEN	Dato: 24/5-68
BYGGER	UNDERETASJE, GYMNASIETRYEN	BYGNINGSJEFFEN
SANTER- OG VARMENGENØREN		1048/4