



+40  
+35  
+30  
  
+45  
+40  
+35  
+30


Ortuvaan

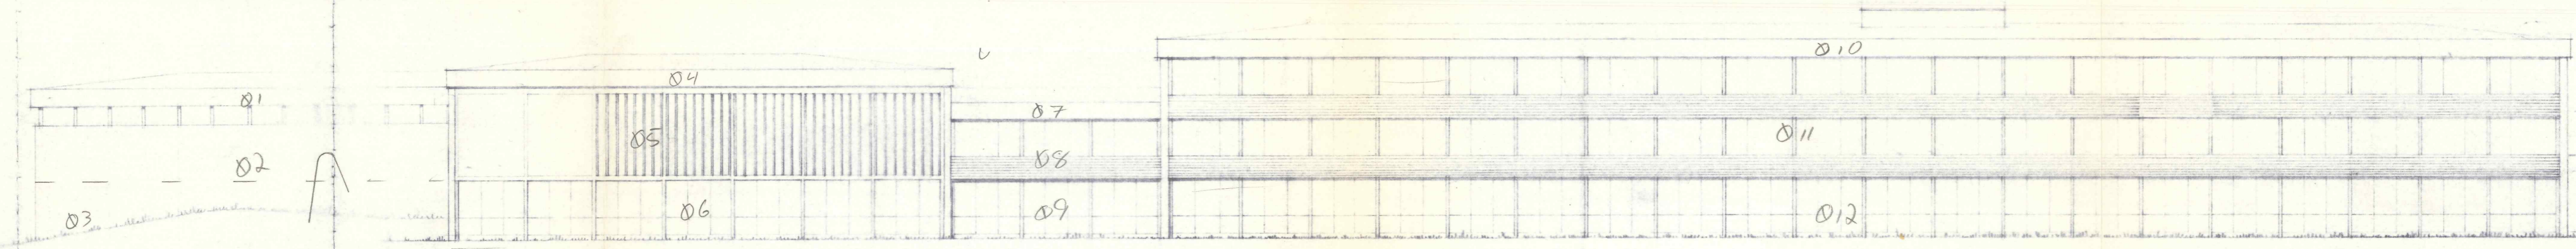

FASADE MOT ØST

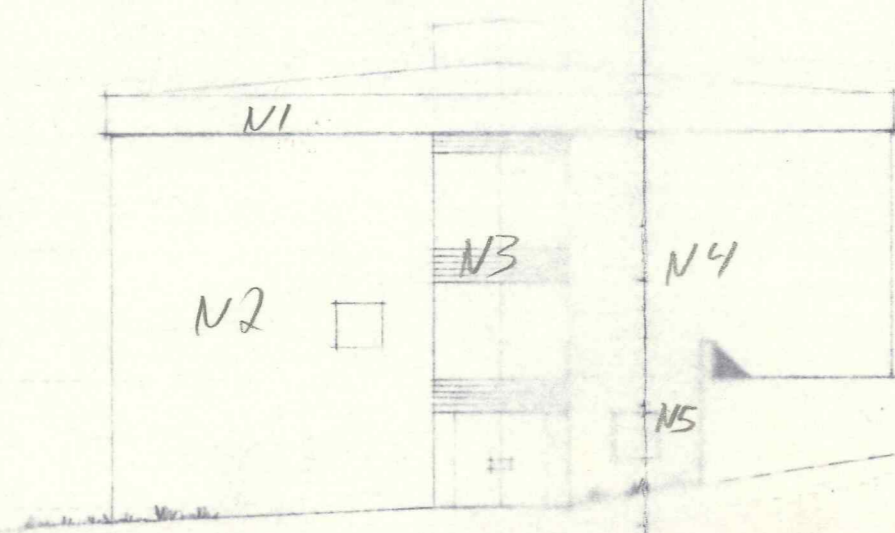

FASADE MOT NORD

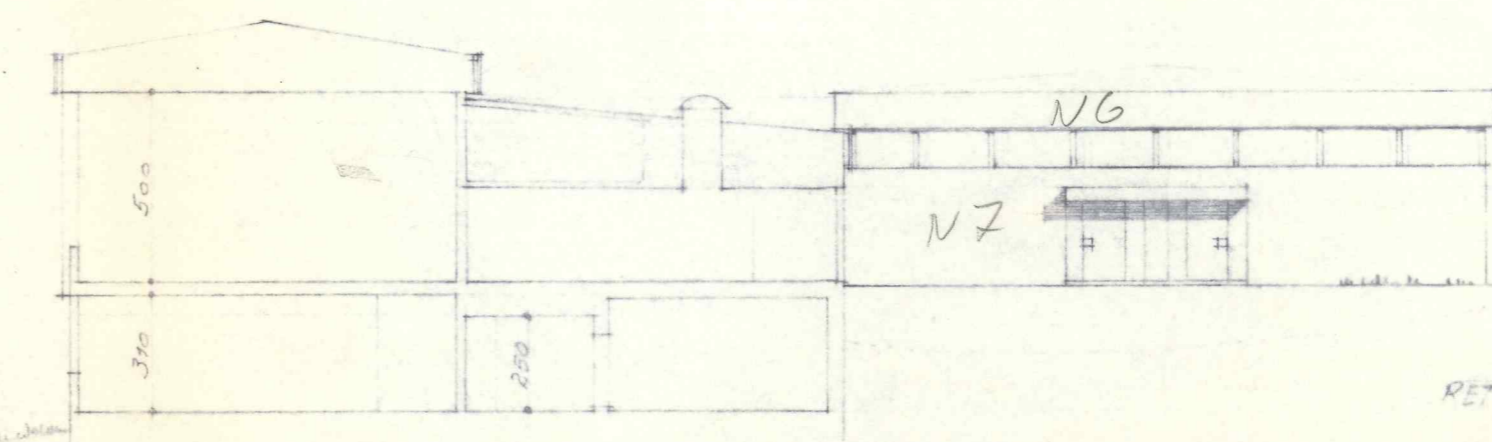

SNITT GJ. GYMNASIEKFLØY NORD-FASADE I BADERDELING

RETTEL 24-6-1968 7/1

Oppdrag nr. 2/67	UNGDOMSSKOLE U.I.
Tegning nr. 6	RADIONESET Fyllingsdalen
Målestokk 1:200	FASADER · SNITT
Dato: 15-2-1968	Arkitektfirmaet i Bergen
Revidert: 10-6-68	