
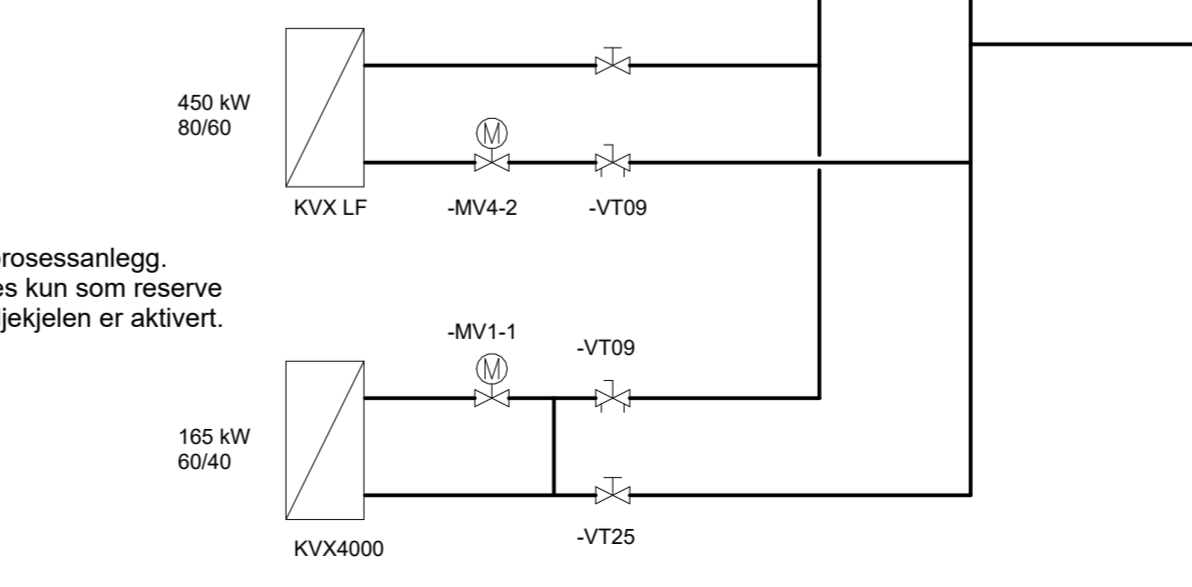
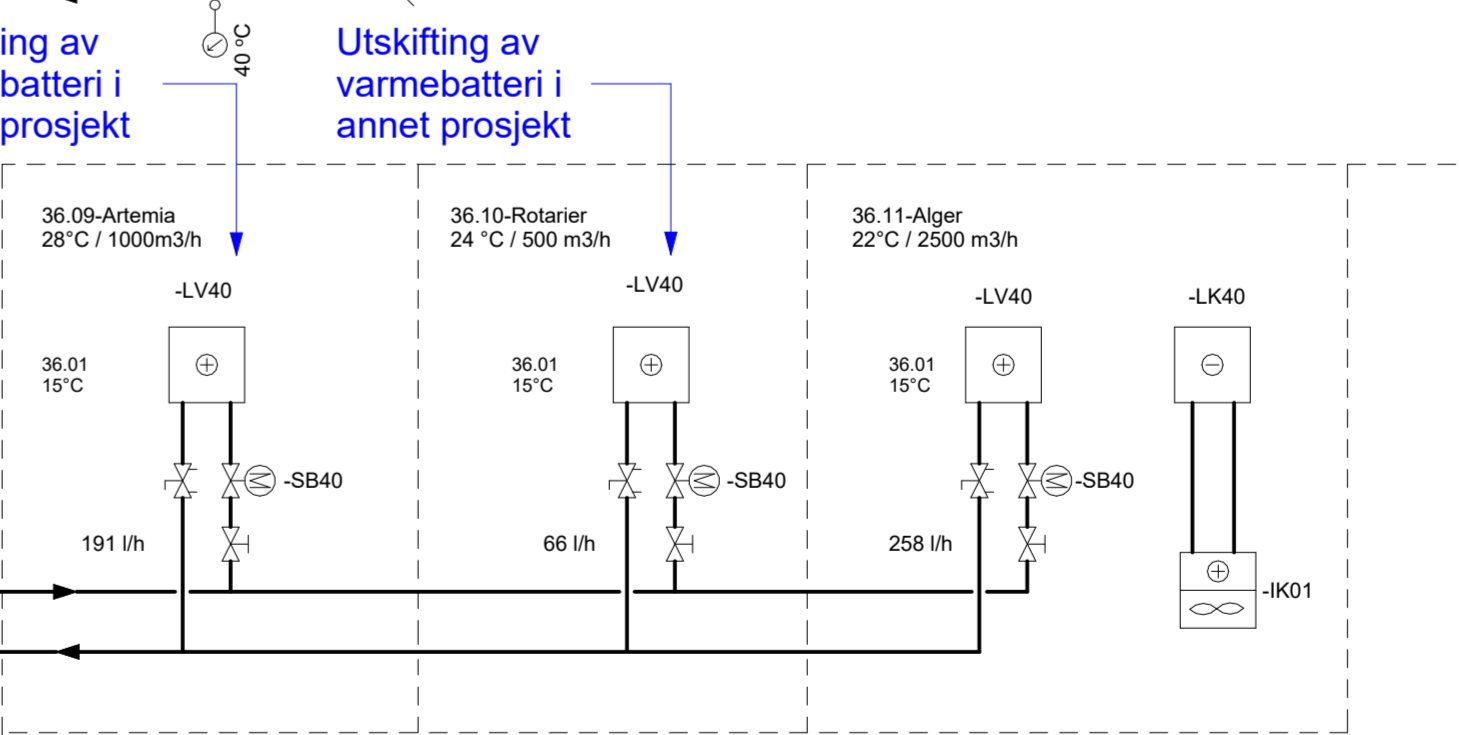
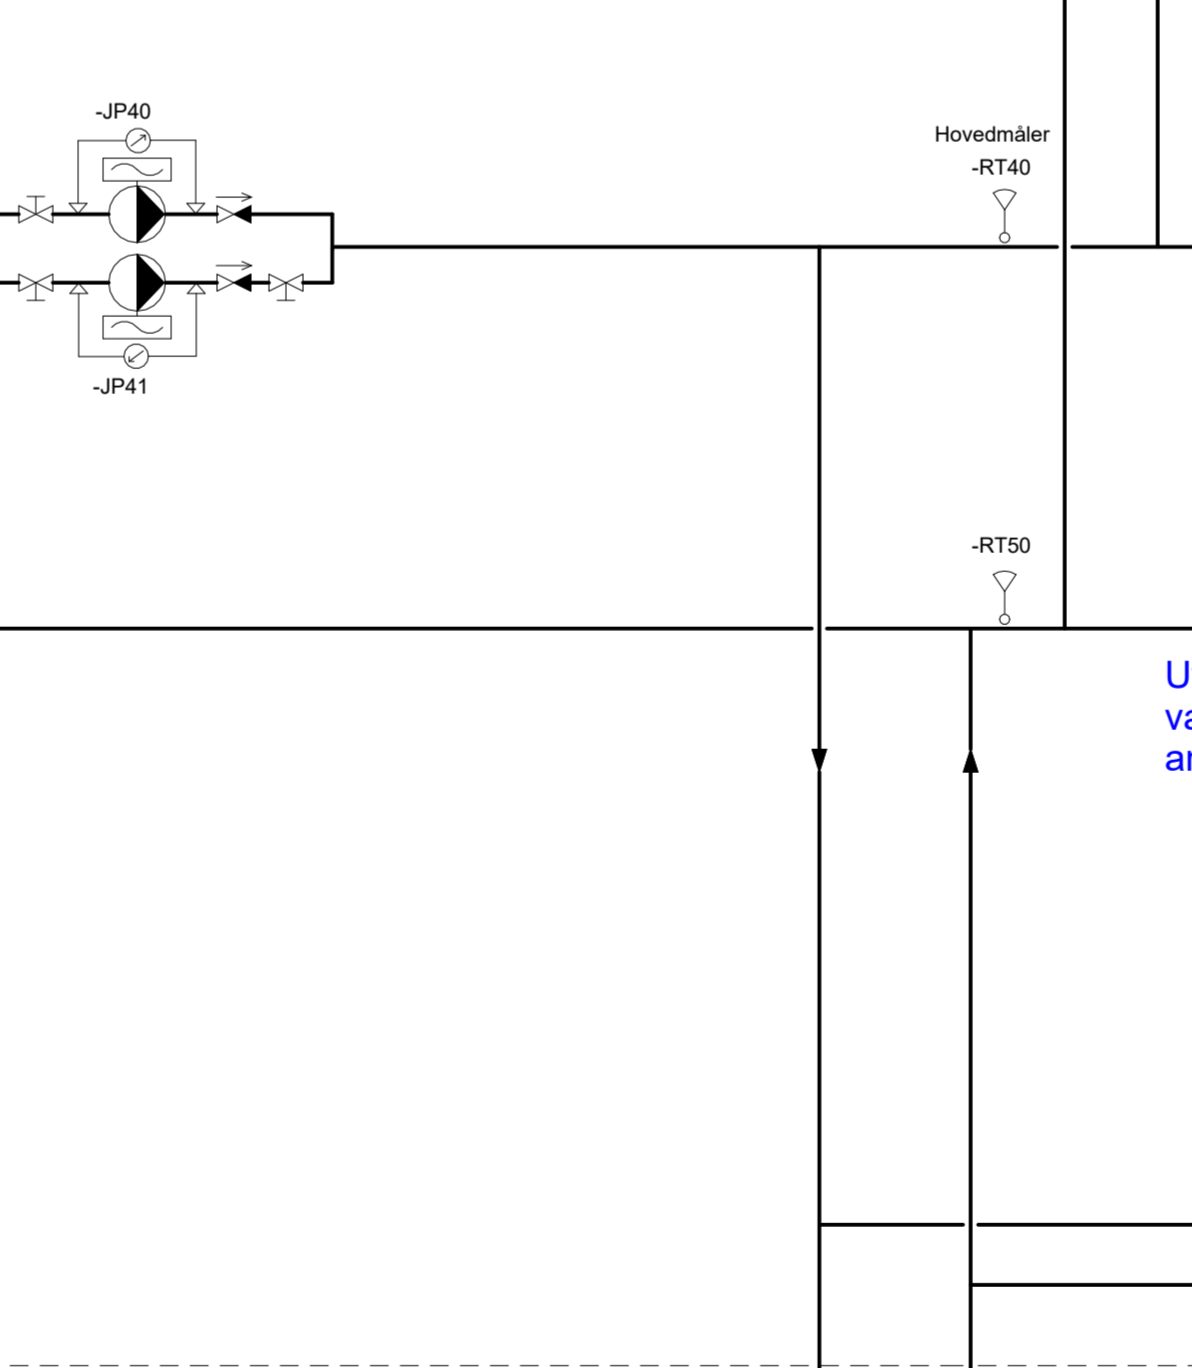
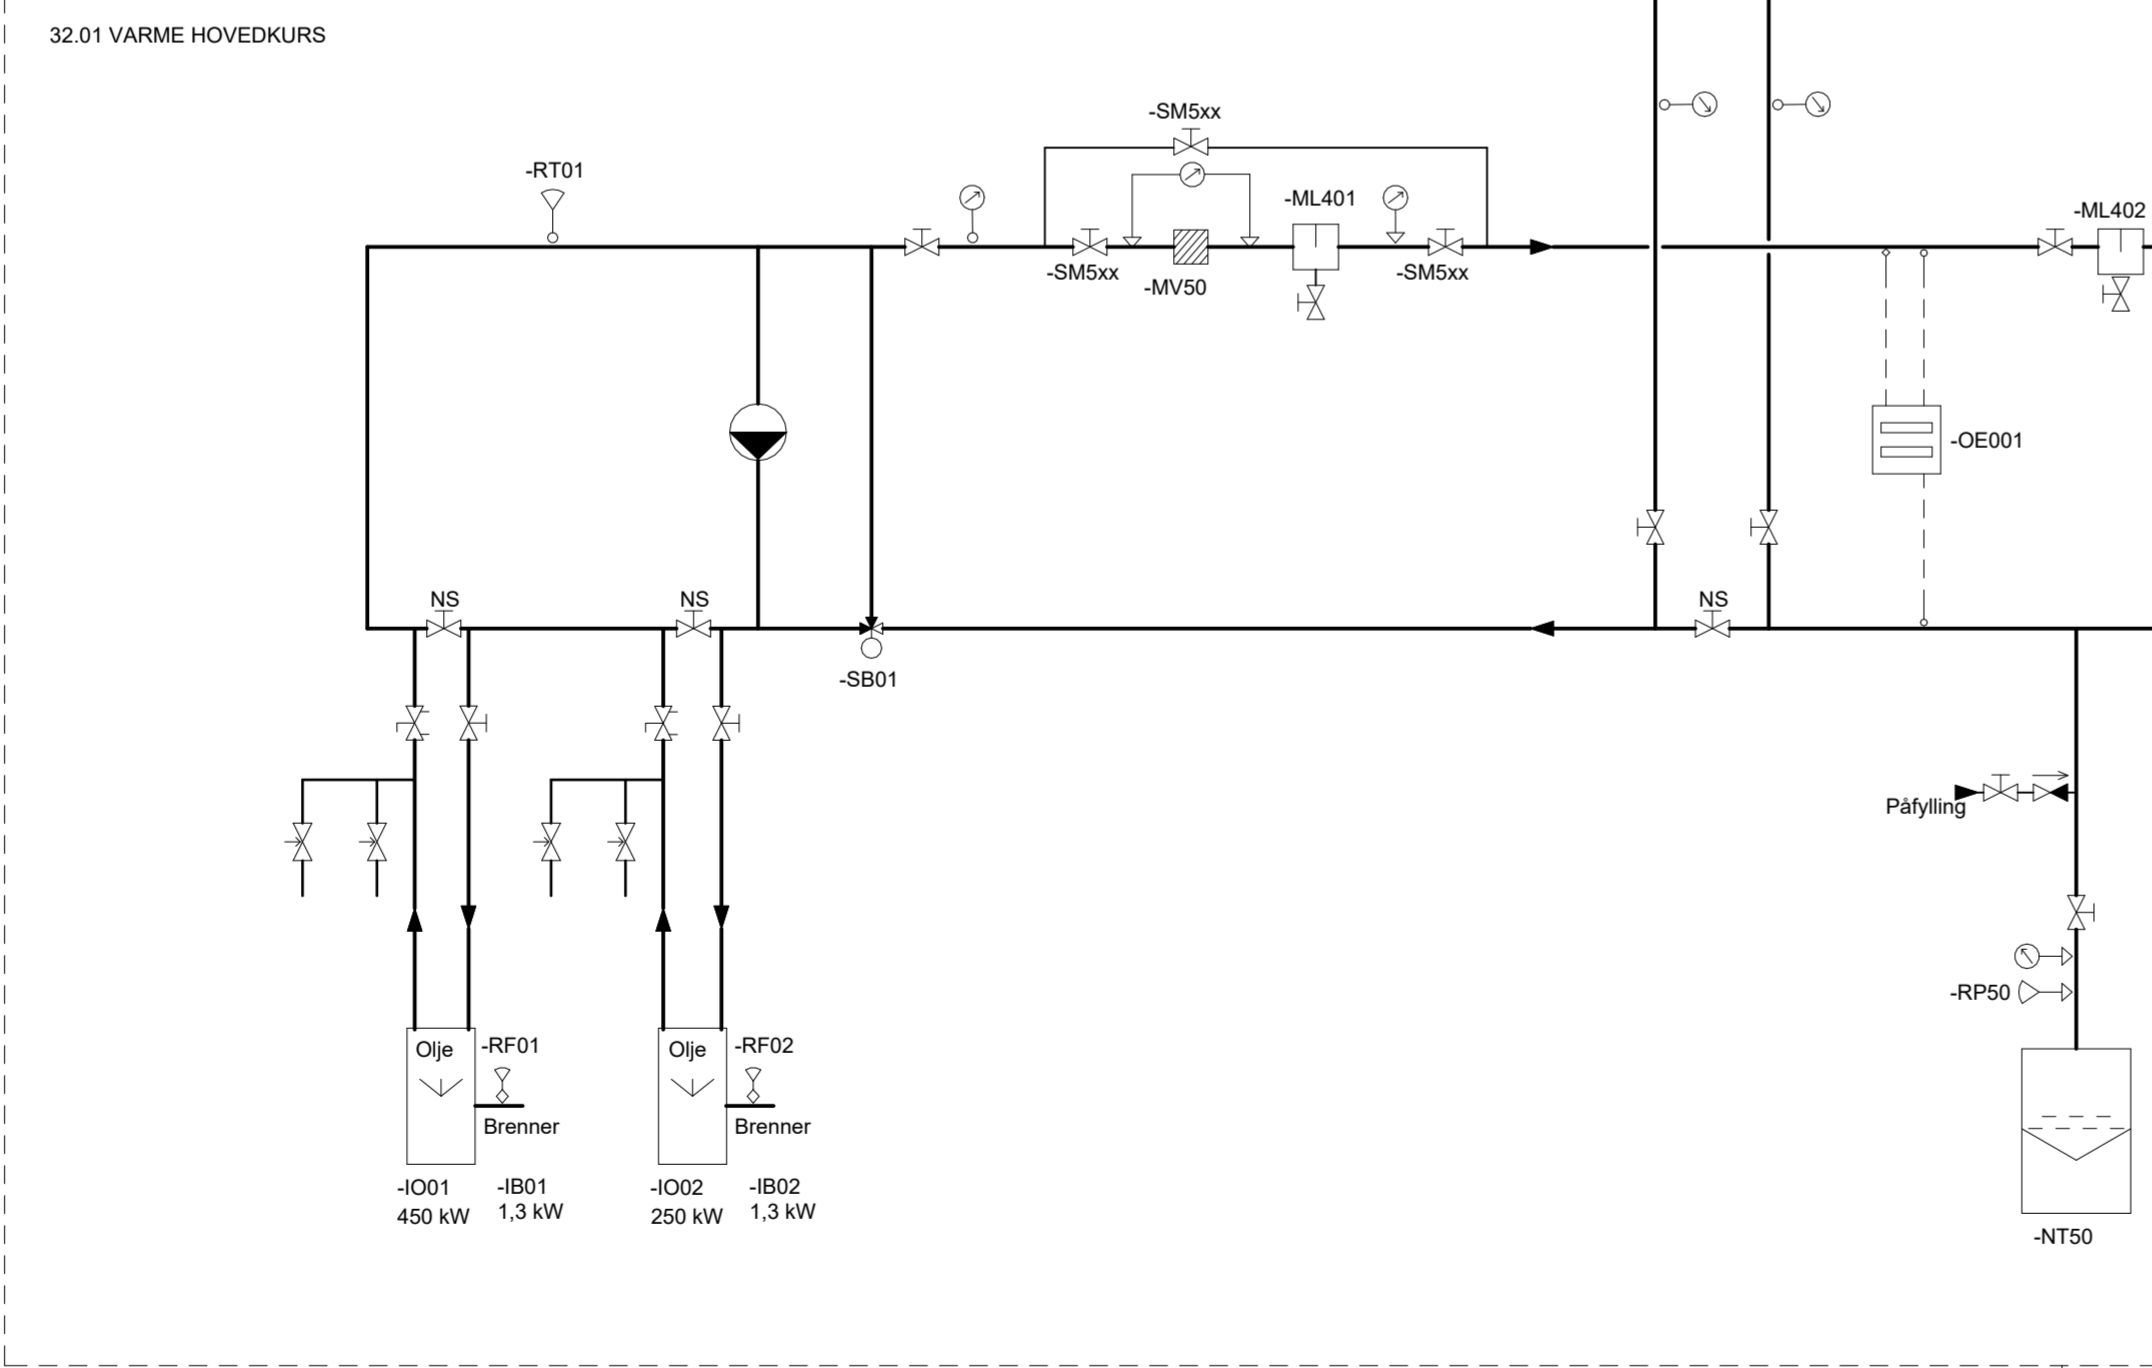
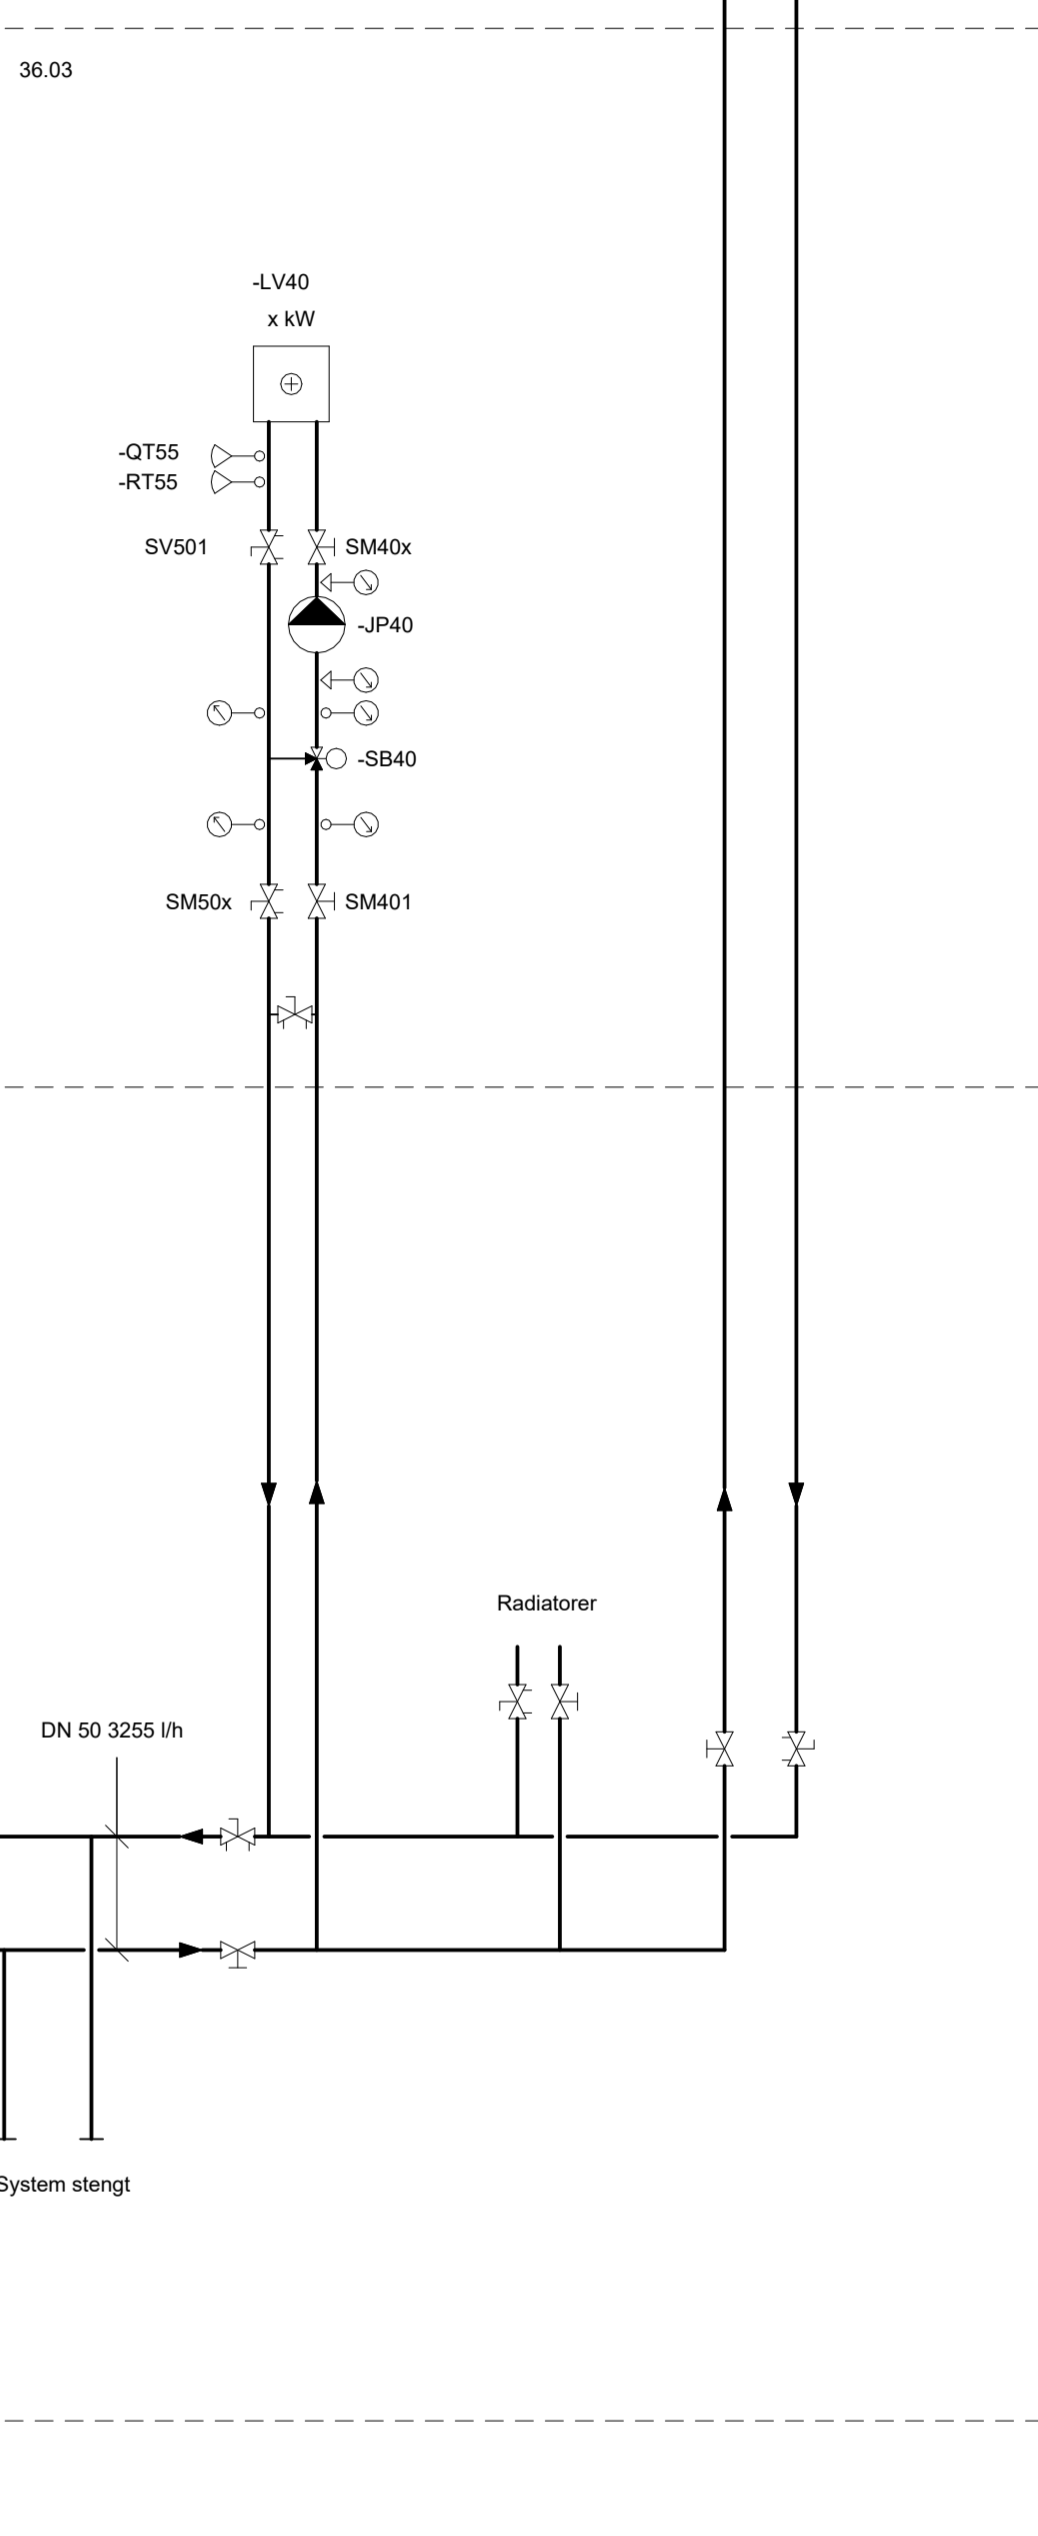
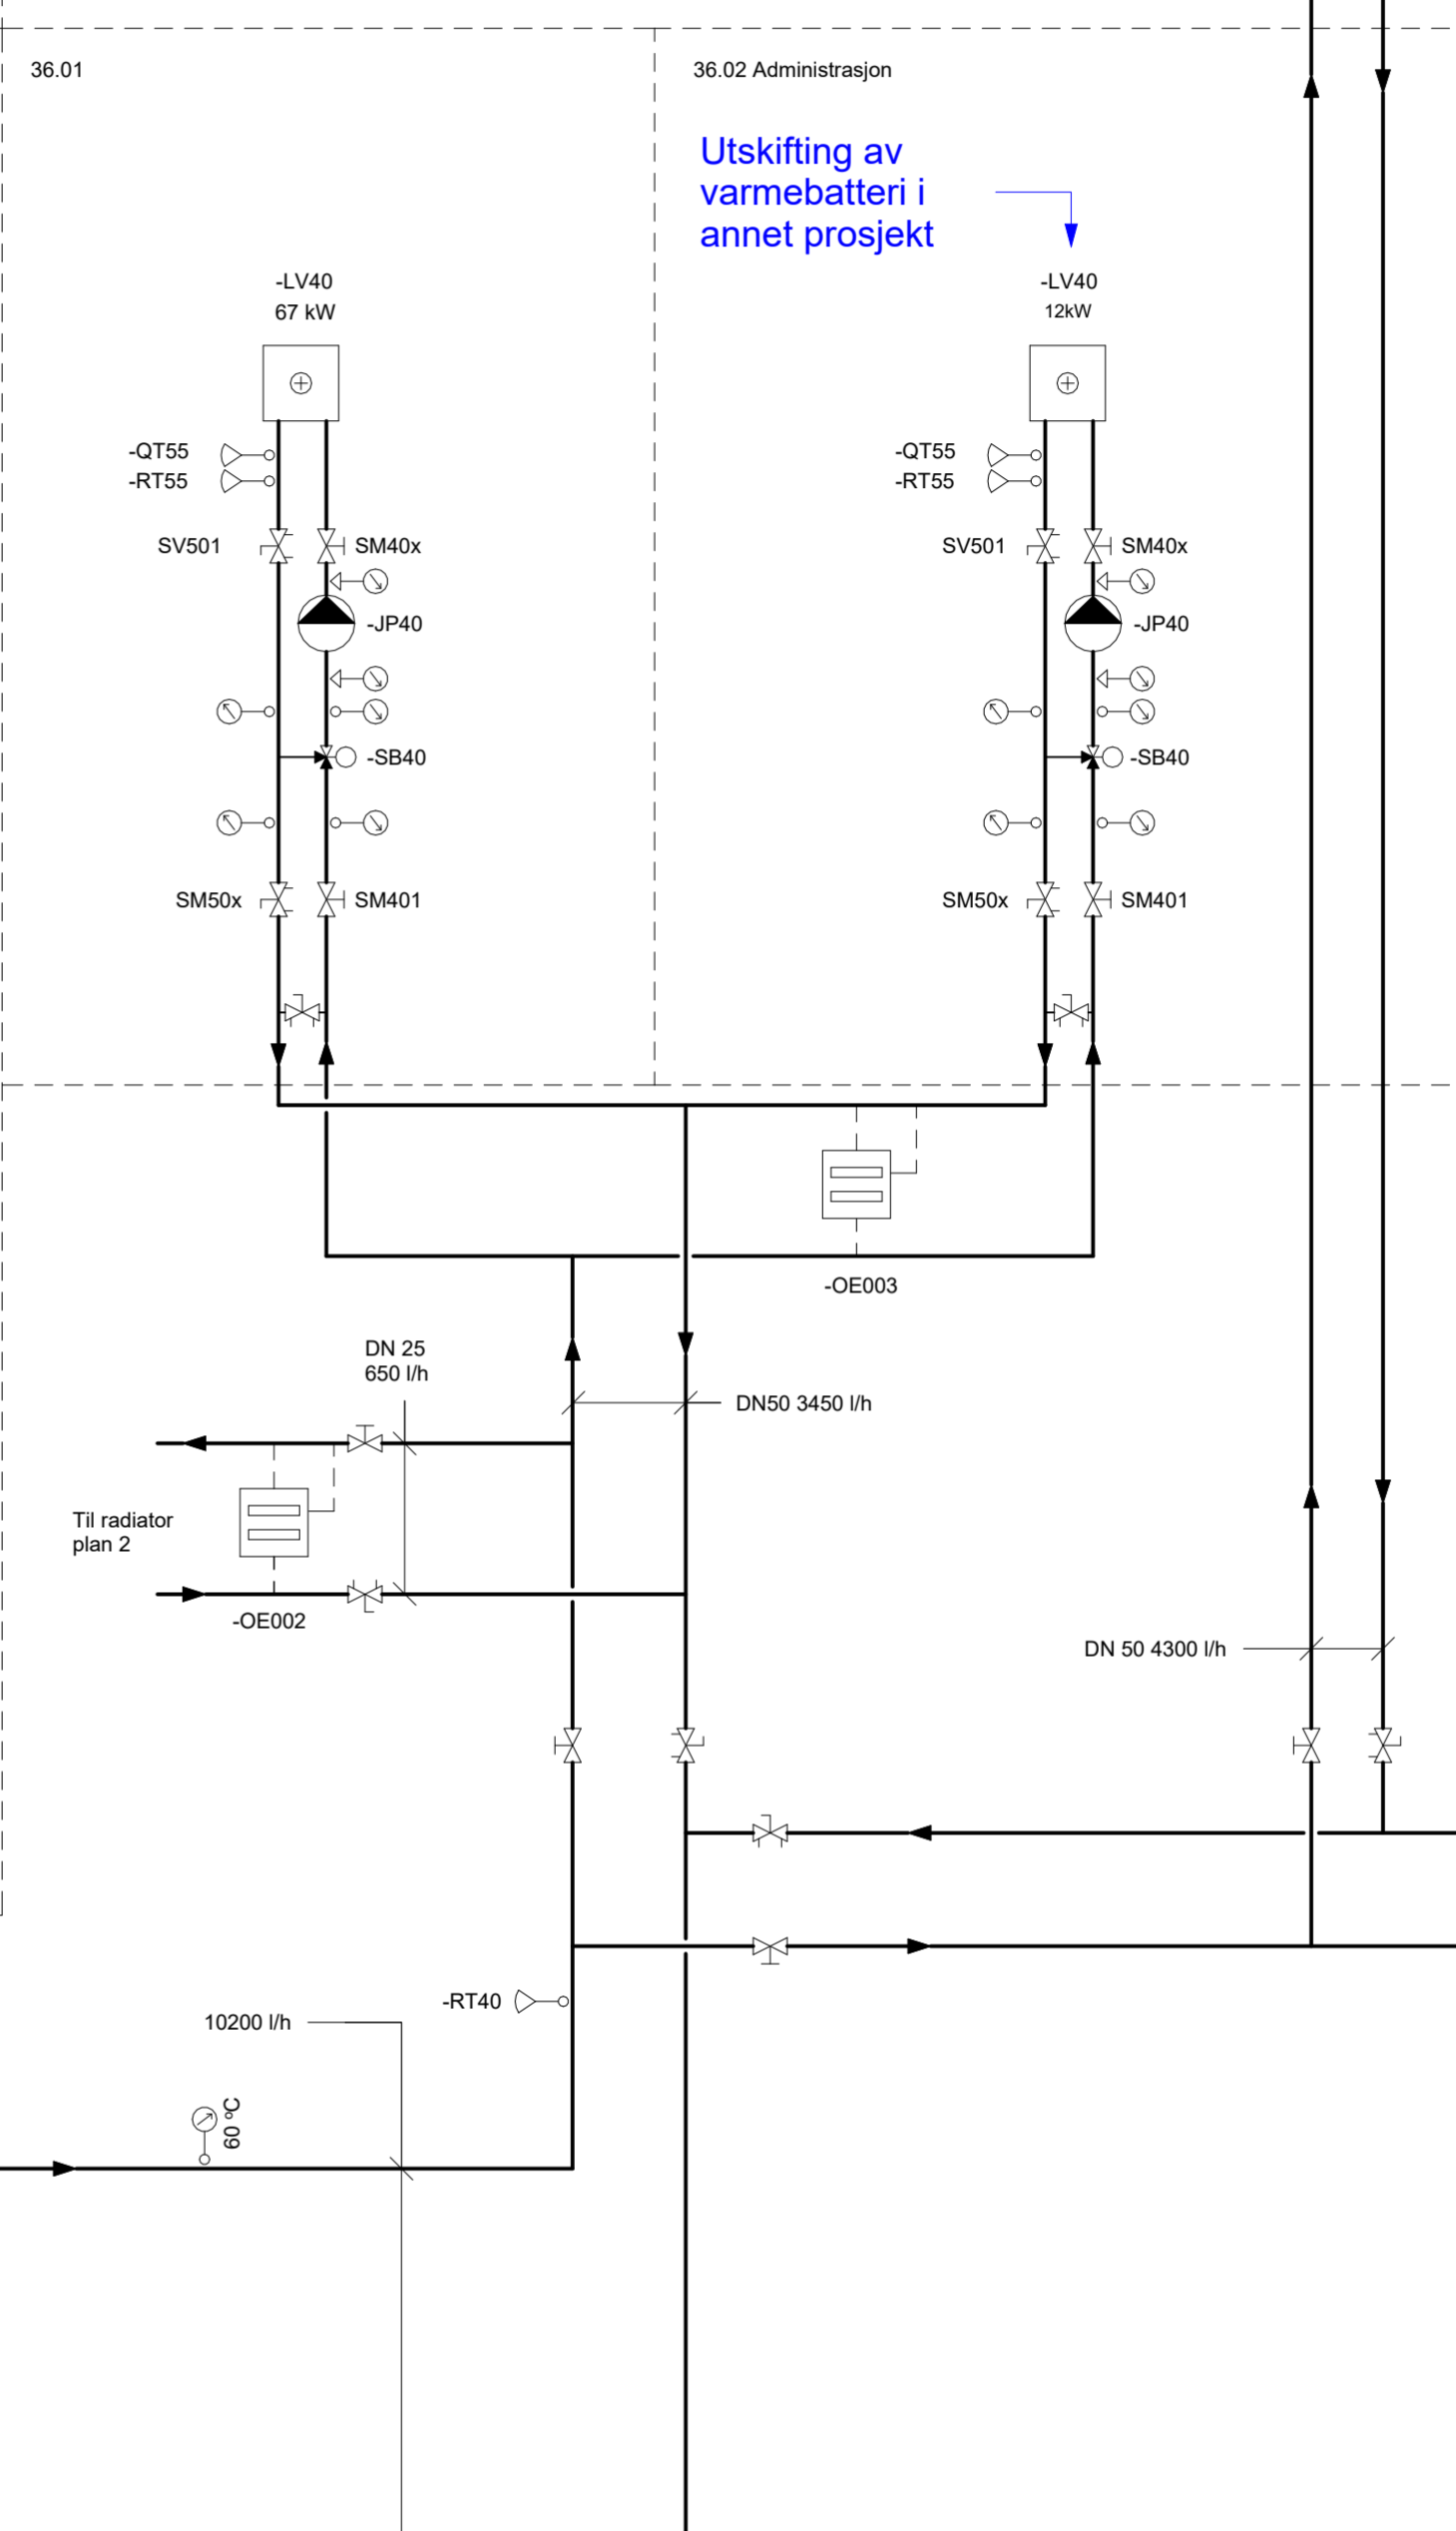
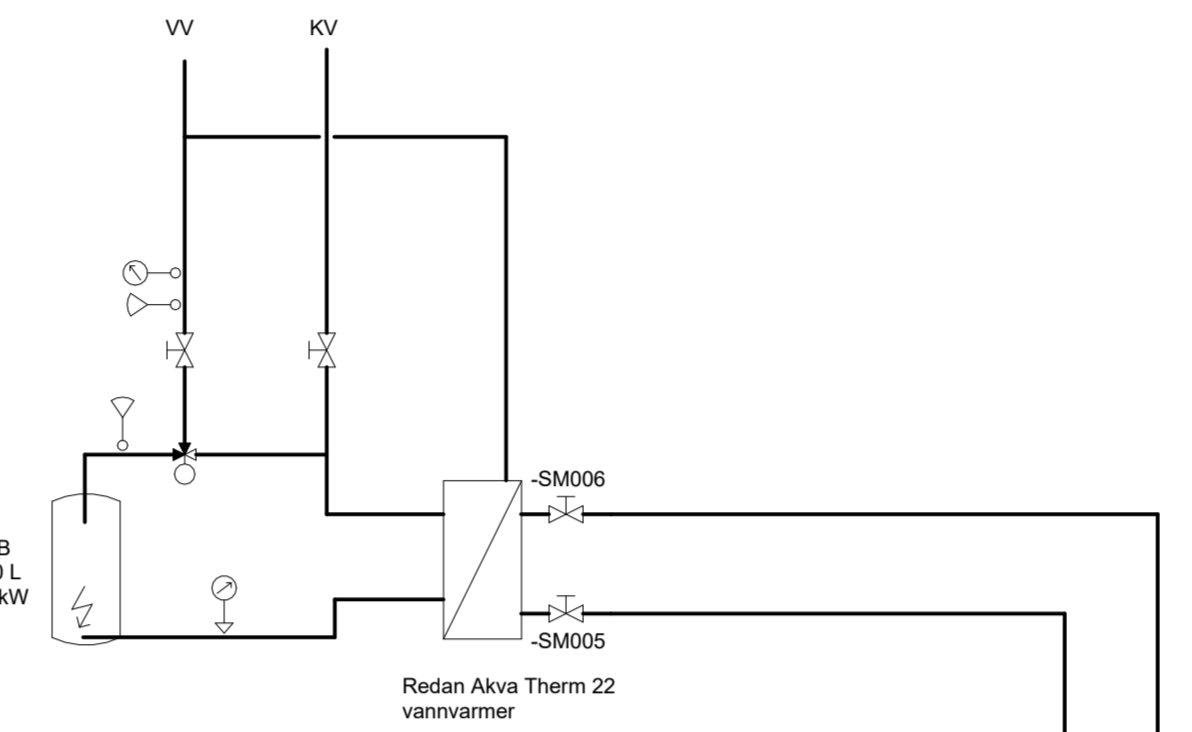


Utskifting og ombygging av varmepumpe  
Grensen for prosjekttiltaket er skyen

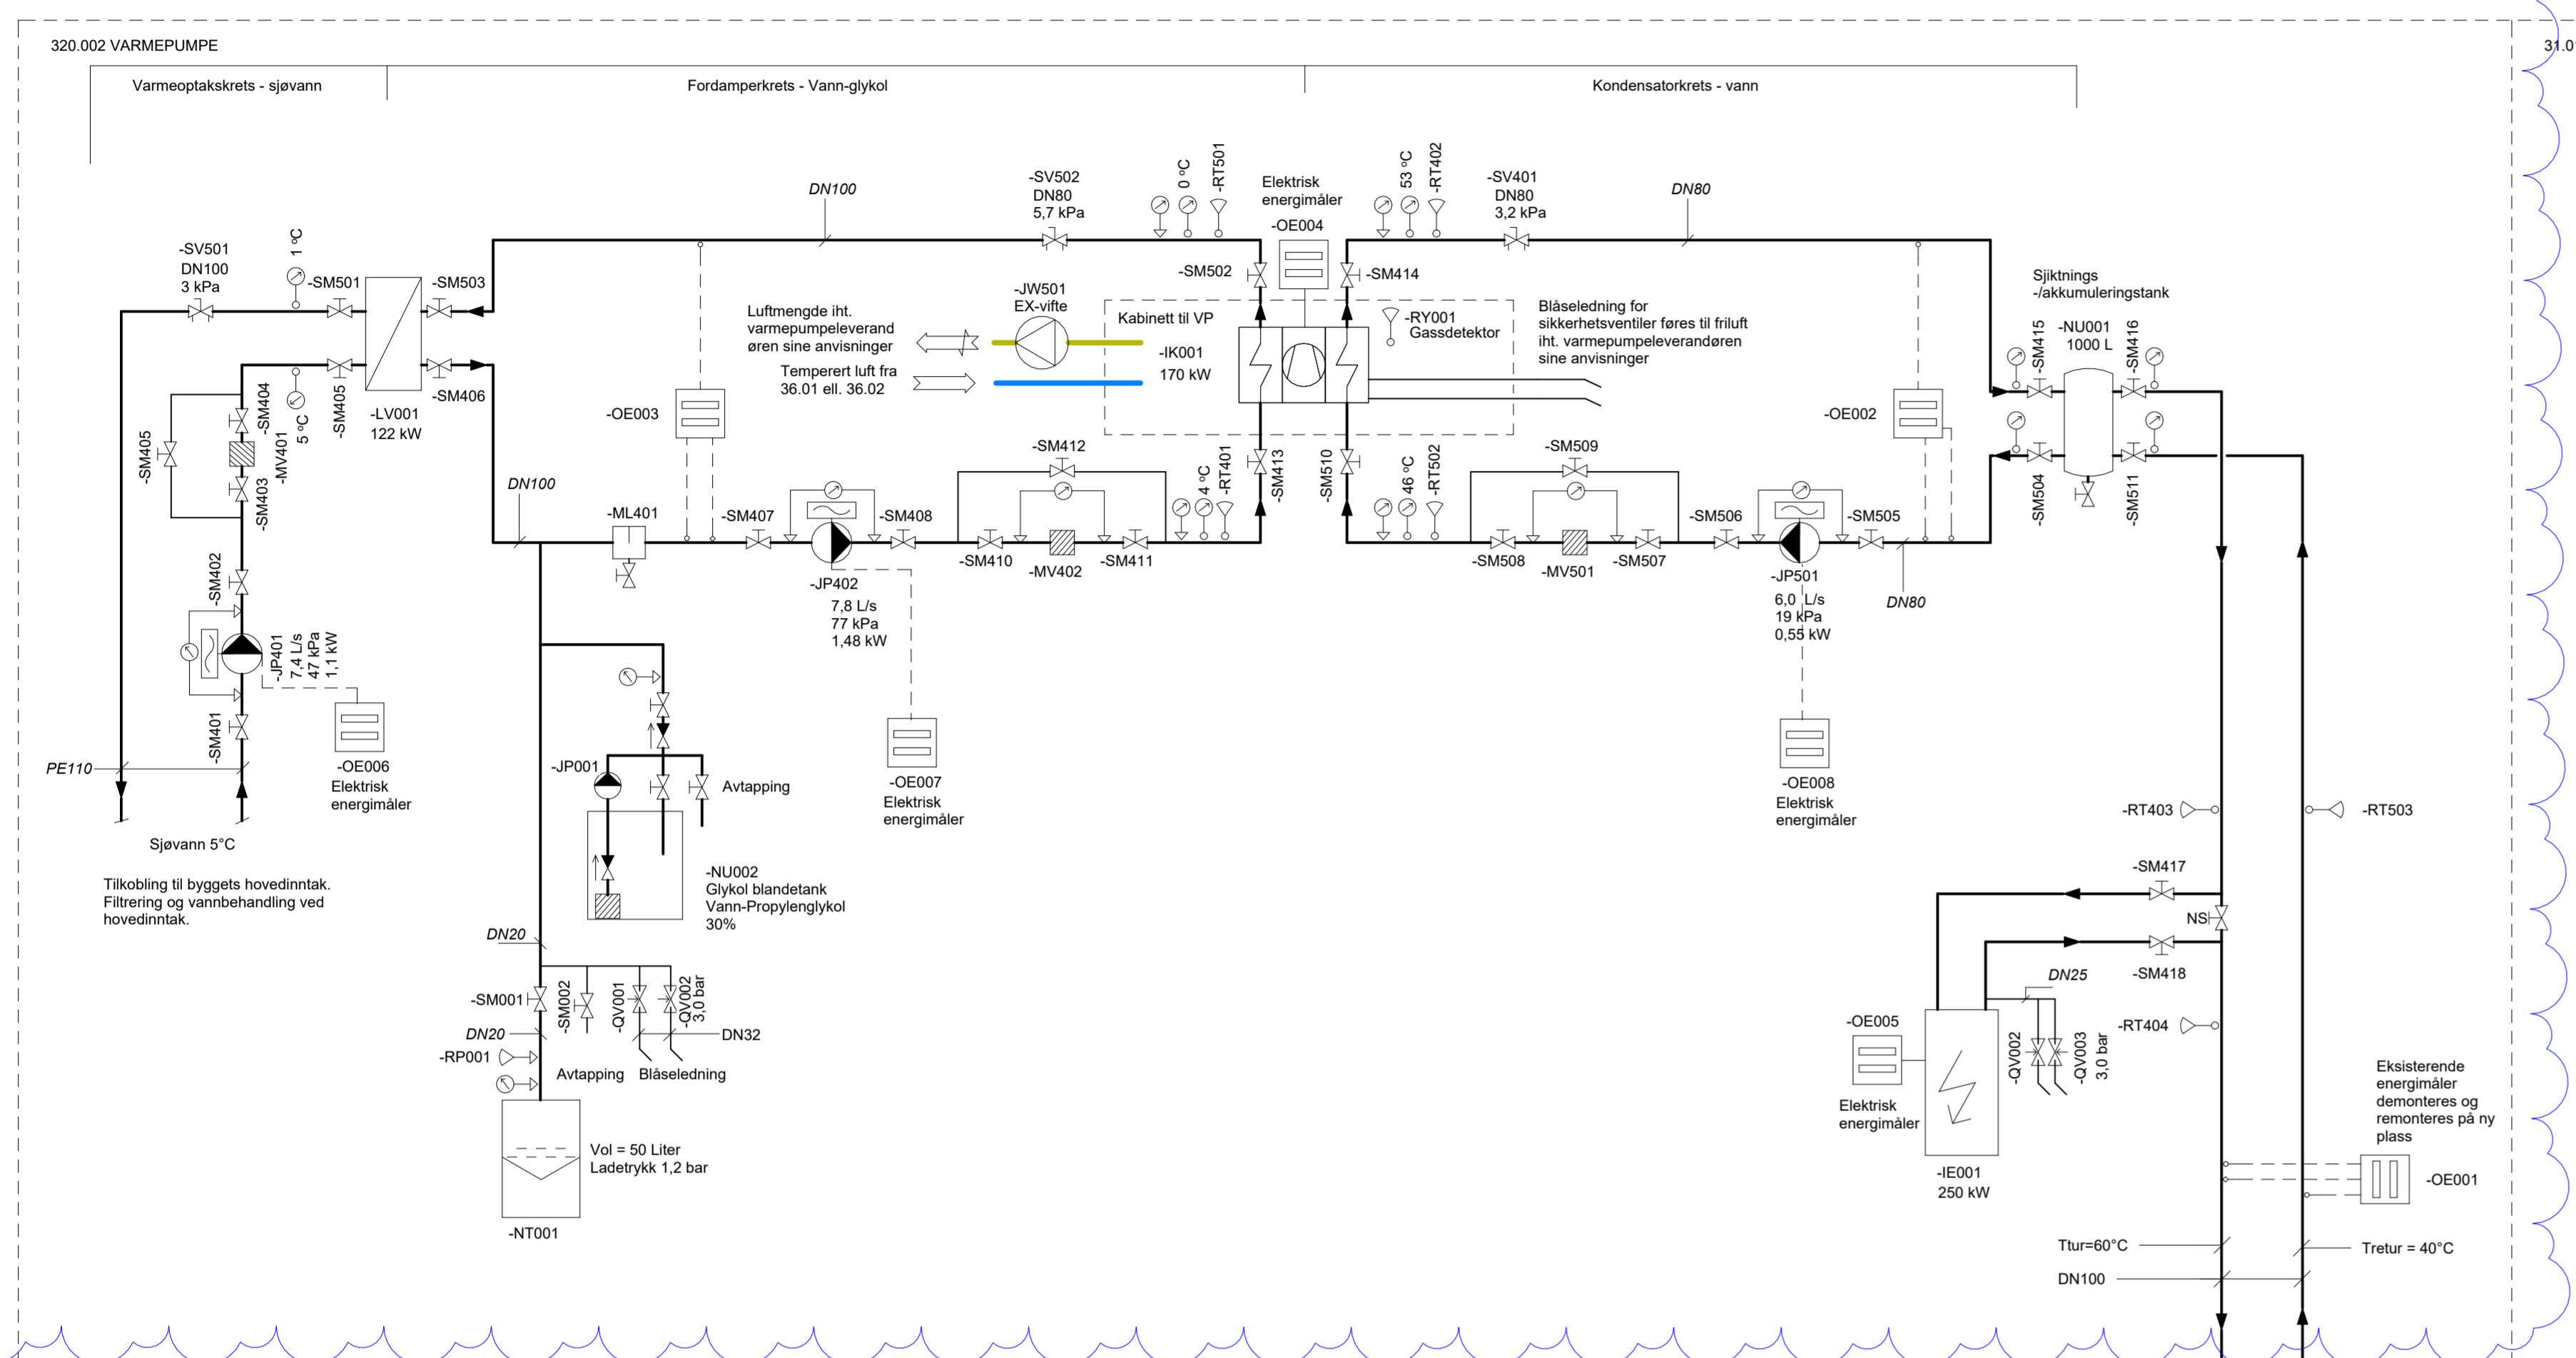

32.03

32.04