


LARS JØNSSON AS : KRONSTAD X

KARL B. HAUGE AS - TEKNISKE DATA TIL KJØKKEN				Strømart: 400 V										
Tegning 851-3 A, 14.03.2022				Alle tekniske data er oppgitt pr. enhet										
Pos	Ant	Beskrivelse	Leveres av	Kommentar :	Mål(Lengde x Dybde xHøyde)	kW	Fase	El tilkobling (Fast/Stikk)	Anbefalt høyde El. H i mm, retn.	Anbefalt høyde Avløp	KV	VV	Avløp	gass
1	1	Innleverings-/sorteringsbenk, rfr.stål	KBH	Toppshylle for oppvaskkurve	3100x1450x880						X	X	X	
1	1	Sorteringshylle og toppshylle for tomkurver	KBH		3100x680x1240									
1a	4	Avfallstativ på hjul	KBH		420x420x750									
1b	1	Bløtevogn for bestikk	KBH											
2	1	Forspylebasseng tilp.oppvaskmaskin høyre	KBH	Silkurv og kuleventil	1000x700x880						X	X	X	
2a		Forspyledusj for benkmontering. Med tut	RØRLEGGER								X	X		
3	1	Kombi oppvaskmaskin, WD-12S	KBH	Ved Eco Flow: kaldt vann	1295x815x1694/2355	15,0	3	Stikk	Pos.5:700 √	SLUK	Blander 55°C		BRUTT	
4	1	Avtrekkshette i rustfritt stål	VENTILASJON											
5	1	Tørkebenk tilp.oppvaskmaskin venstre	KBH	Modul underhylle	1600x700x900									
6	1	Håndvask/utslagsvask	RØRLEGGER							STD.	X	X	X	
7	1	Rangeringsvogn for 7 oppvaskkurver	KBH		570x500x1710									
8	1	Rangeringsstativ for rent, 4 tette hyller	KBH		1200x500x1800									
9	1	Lagervogn i aluminium, 4 tette hyller	KBH		1000x400x1800									
10	1	Lagervogn i aluminium, 4 tette hyller	KBH		1000x400x1800									
11	1	Kjølerom m/ split anlegg, utedel på tak	KBH		2200x2600x2400		1	Fast	2200	SLUK			X	CO2
		Rørstrekk max. 15 mtr.	KBH	ø: 75mm for gjennomføringer										
11b	1	Reoler i kjølerom	KBH		6040x400x1800									
12	1	Lagerhyller i aluminium, 4 tette hyller	KBH		1200x500x1800									
13	1	Fryseskap, lager	KBH		653x842x2040	0,4	1	Stikk	2200					R290
14	1	Håndvask	RØRLEGGER								X	X	X	
15	1	Avtrekkshette i rustfritt stål	VENTILASJON											
16	1	Kombidamper 10GN1/1, Giorik MovAir	KBH		907x752x1037	17,4	3	Stikk	17: 700 √	SLUK	X		BRUTT	
16a	1	Stativ med plass for 6GN1/1	KBH		830x570x700									
17	1	Avlastningsbenk i rustfritt stål, underhylle	KBH		350x700x900									
18	1	Kokebord med 4 induksjonssoner	KBH		800x800x900	14,0	3	Stikk	18: 600 √					
19	1	Arbeidsbenk med skuffeseksjon, modulhylle	KBH	Oppkant	2000x700x900									
20	1	Overskap, rfr.	KBH		1200x300x600									
21	1	Hjørne overskap, rfr.	KBH		600/600x300x600									
22	1	Overskap, rfr.	KBH		1600x300x600									
23	1	Arbeidsbenk med kum, nedsenket nivå rundt	KBH	Oppkant. Modulhylle	1600x700x900					STD.	X	X	X	
24	1	Kjølt arbeidsbenk, 4 dører + skuffe over motor	KBH		2130x700x900	1,3	1	Stikk	Tak/Gulv					R290
25	1	Trillebord, 2 hyller	KBH		800x500x930									
26	1	Bonamat kaffetrakter, 1x10ltr., veggmontert, L	KBH		645x570x840	6,1	3	Stikk	Under vindu		X			
	1	Bonamat vogn for kaffebeholder	KBH	Bonamat, 10S	610x700x850									
27	1	Arbeidsbenk med kum, nedsenket nivå rundt	KBH	Oppkant. Modulhylle	2500x700x900					STD.	X	X	X	
28	1	Benkeplate over åpent skap med midthylle	KBH		700x700x900									
29	1	Varmeri, vannbad med varmeskap under	KBH		1500x700x900/1350	5,2	3	Stikk	På diskfront	SLUK?		X	X	
29a	1	Pustebeskyttelse	KBH		1500x350x350									
30	1	Tallerkendispenservogn med varme, 2 rør	KBH	ø:130-250mm tallerken	350x645x900	1,5	1	Stikk	På diskfront					

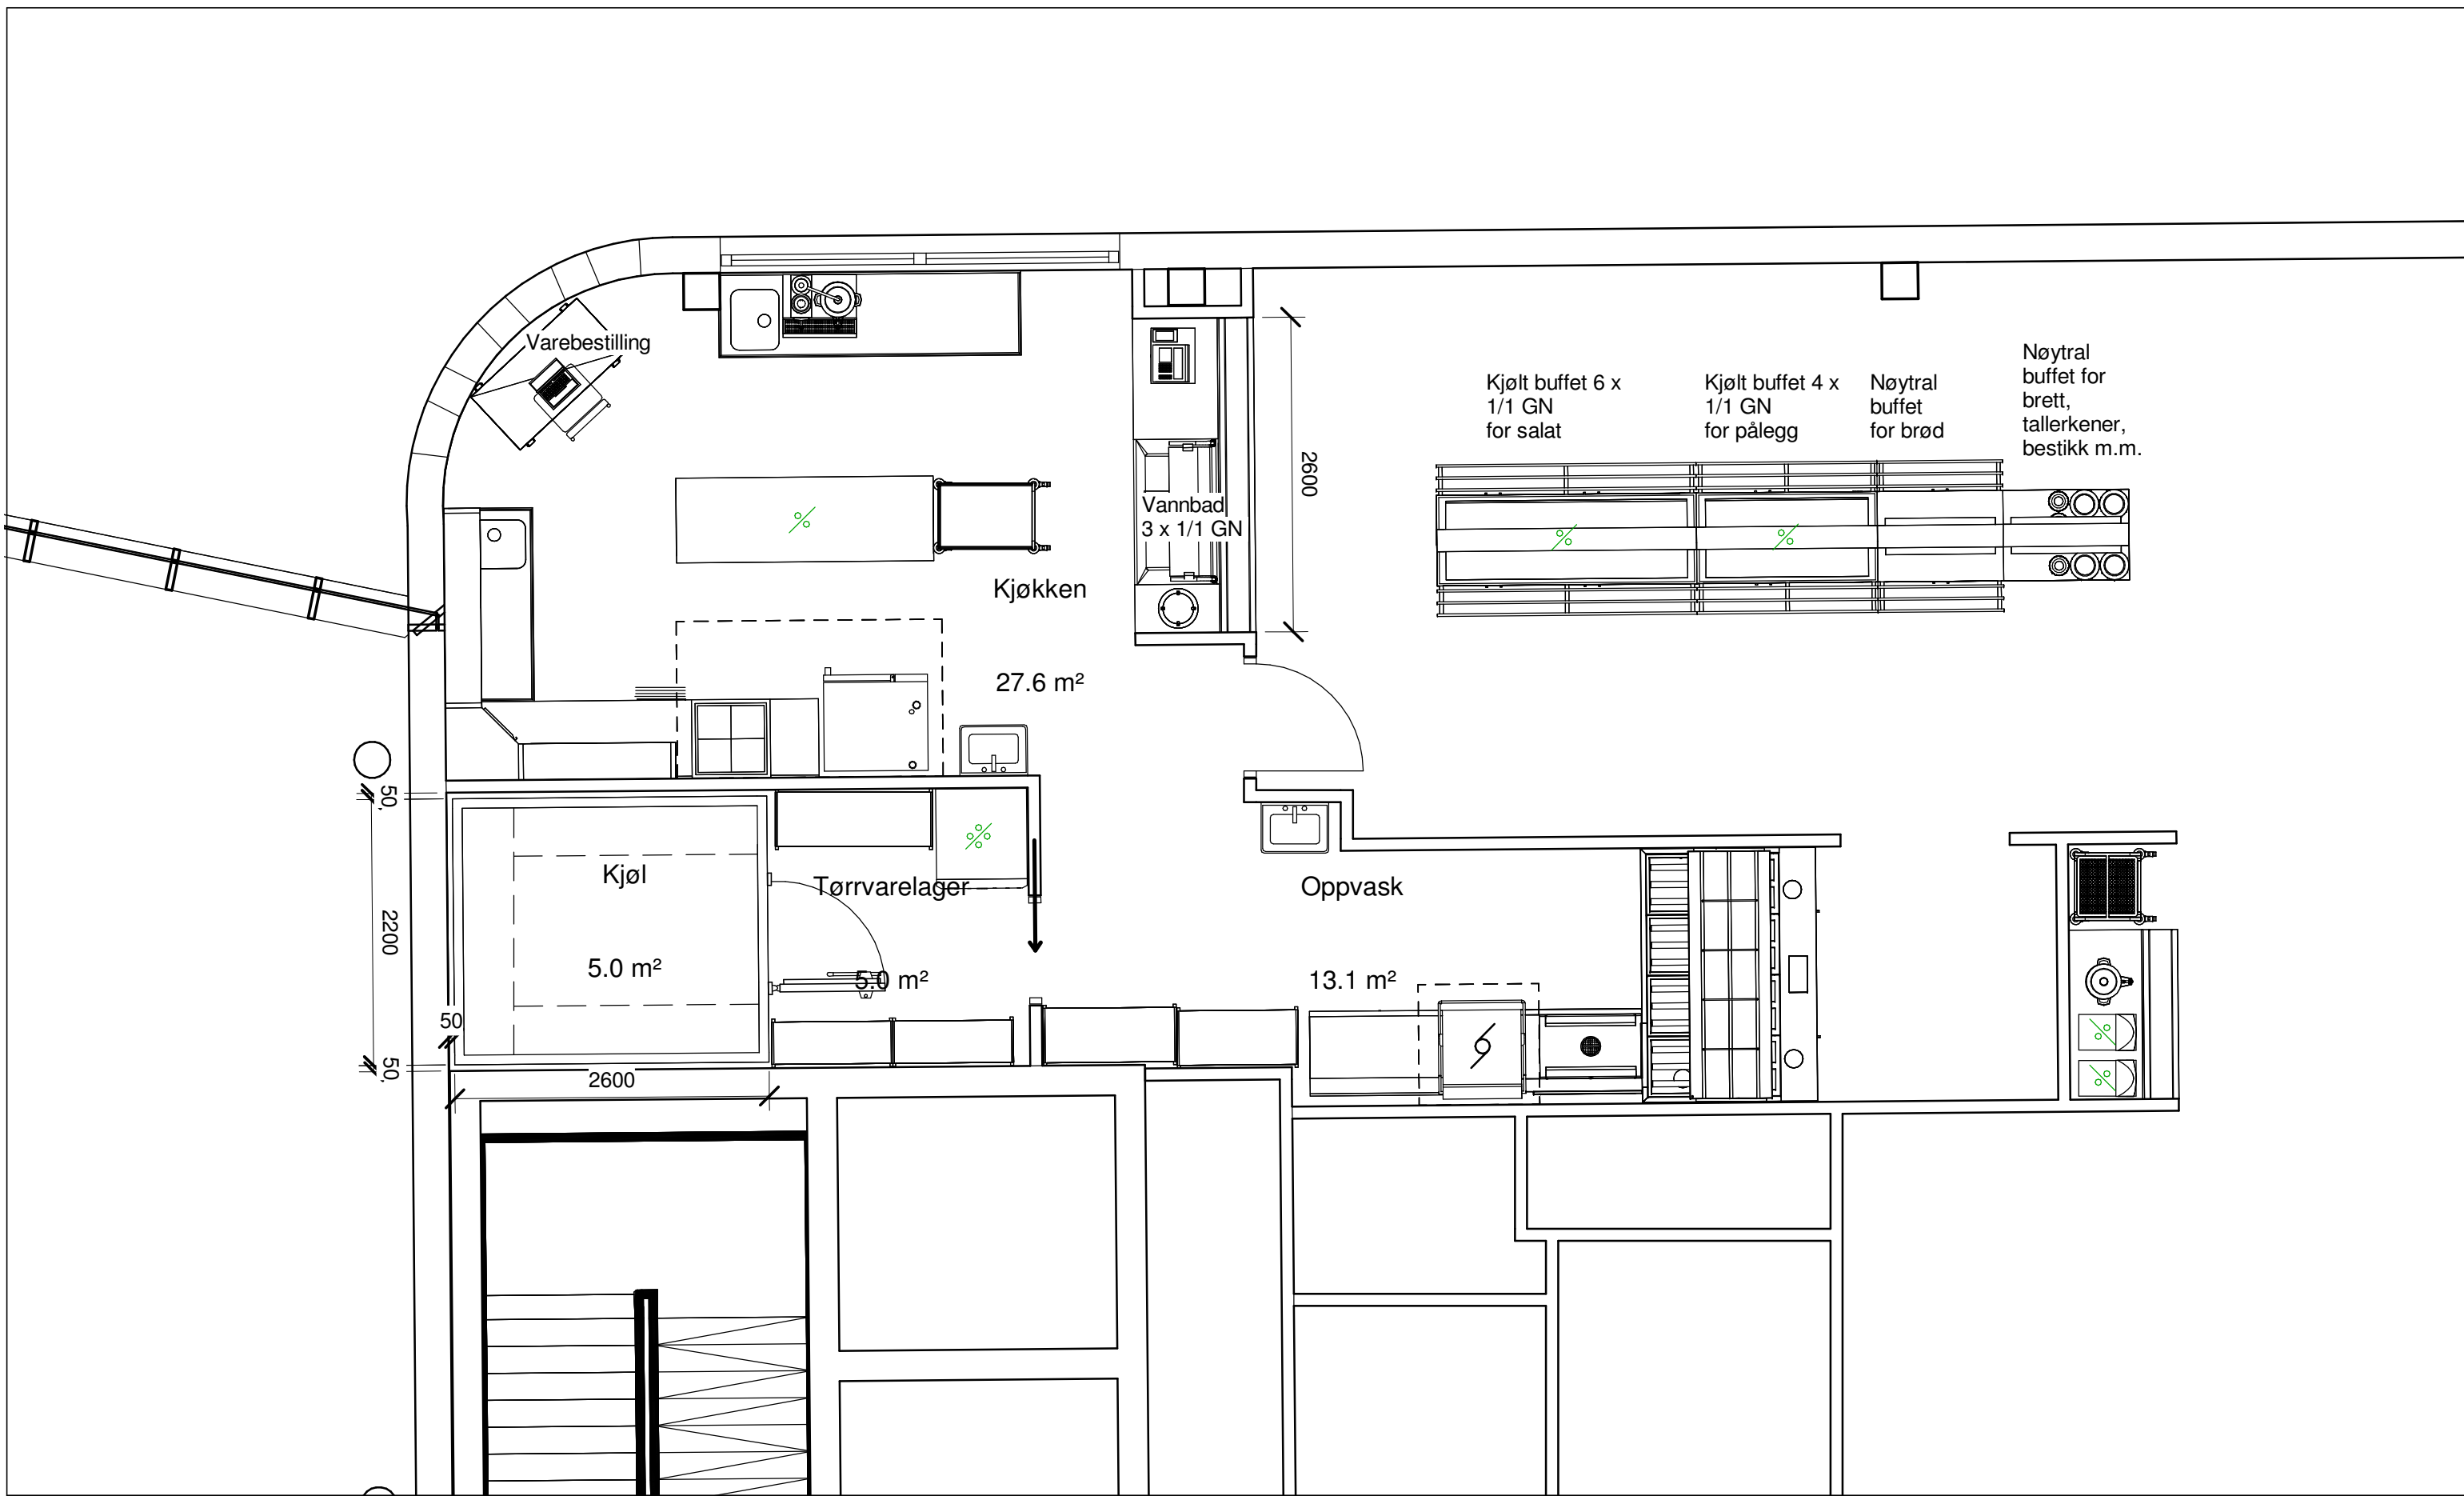


KARL B HAUGE AS
 Unnelandsvegen 258, 5268 Haukeland
 Tlf: 55925950
 E-mail: post@kbhauge.no
 www.kbhauge.no


Denne tegning tilhører Karl B Hauge AS, og kan ikke overlates eller brukes uten vårt samtykke.

No.	Description	Date

Kronstad X

Plan kantine 2 etg. eks. bygg			
Prosjekt nr.	851	Tegn nr.	01
Dato	05.11.2021	Rev.	
Tegn.	BRH	Mål	1 : 50
Kontr.			

BJØRNSONS GATE

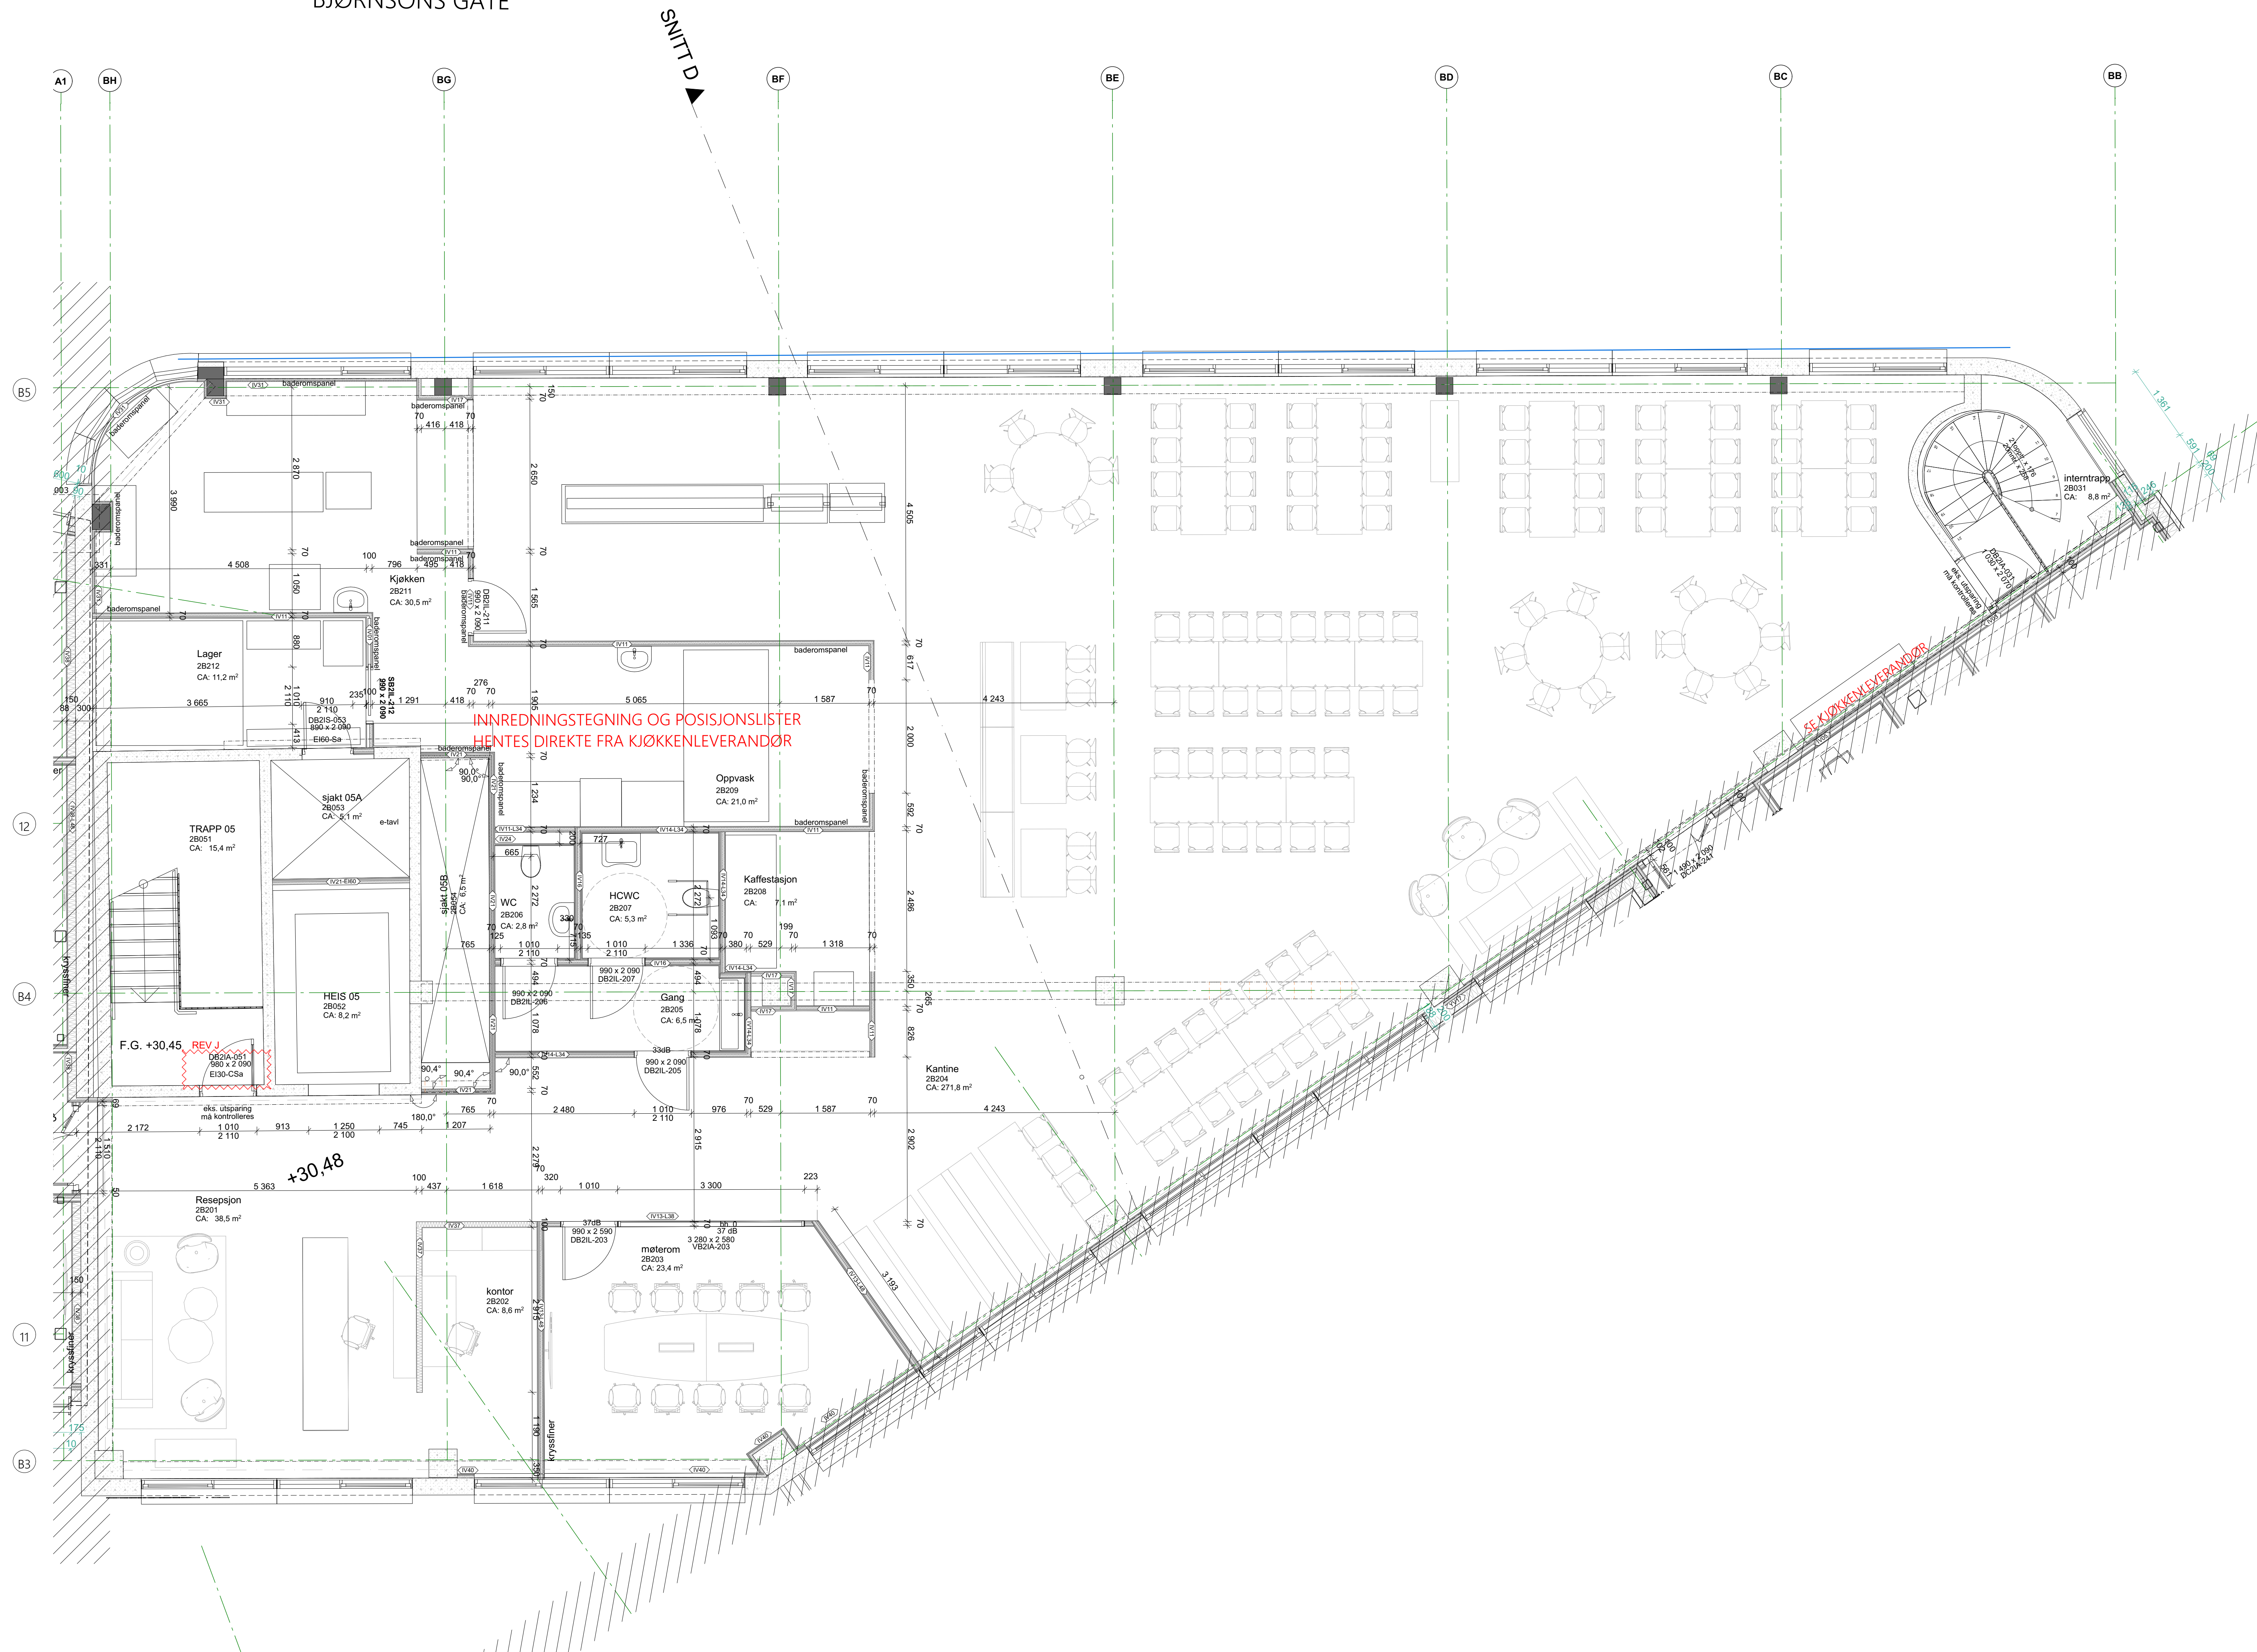


INNREDNINGSTEGNING OG POSISJONSLISTER
HENTES DIREKTE FRA KJØKKENLEVERANDØR

For detaljert utforming av trappensomene se egen skyema.

For plassering av betong og stål bærende elementer se RB tegning.


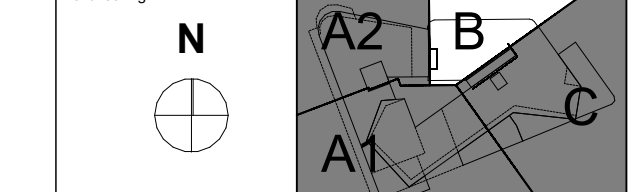

- Prosjektansvarlig:
- ark: Arkitektgruppen Cubus AS
 - kb: Konstruksjonsteknikk AS
 - ec: Bi Elektro AS
 - kv: GK innklima/Vestheim
 - Lark: Arkitektgruppen Cubus AS

Prosjektansvarlig:
Arkitektgruppen Cubus AS
Leivikflaten 11
5179 Godvik
Bjæresgt. 29
5052 Bergen

Tilsvarende:	DN
Lars Jønsson AS	LE
Leivikflaten 11	
5179 Godvik	
Prosjekt:	121190
Kronstad X	
Bjæresgt. 29	
5052 Bergen	
Dato:	08.11.2022
Skala:	1:50 (A0)
Tegning:	002-A-200-20-003
Plan 2 B	
Form:	J

