


Tängenvegen 30, STANGE
 Plan 2. etg.
 Mål: 1:50 Tegner: K.S.
 Dato: 3/3-2023

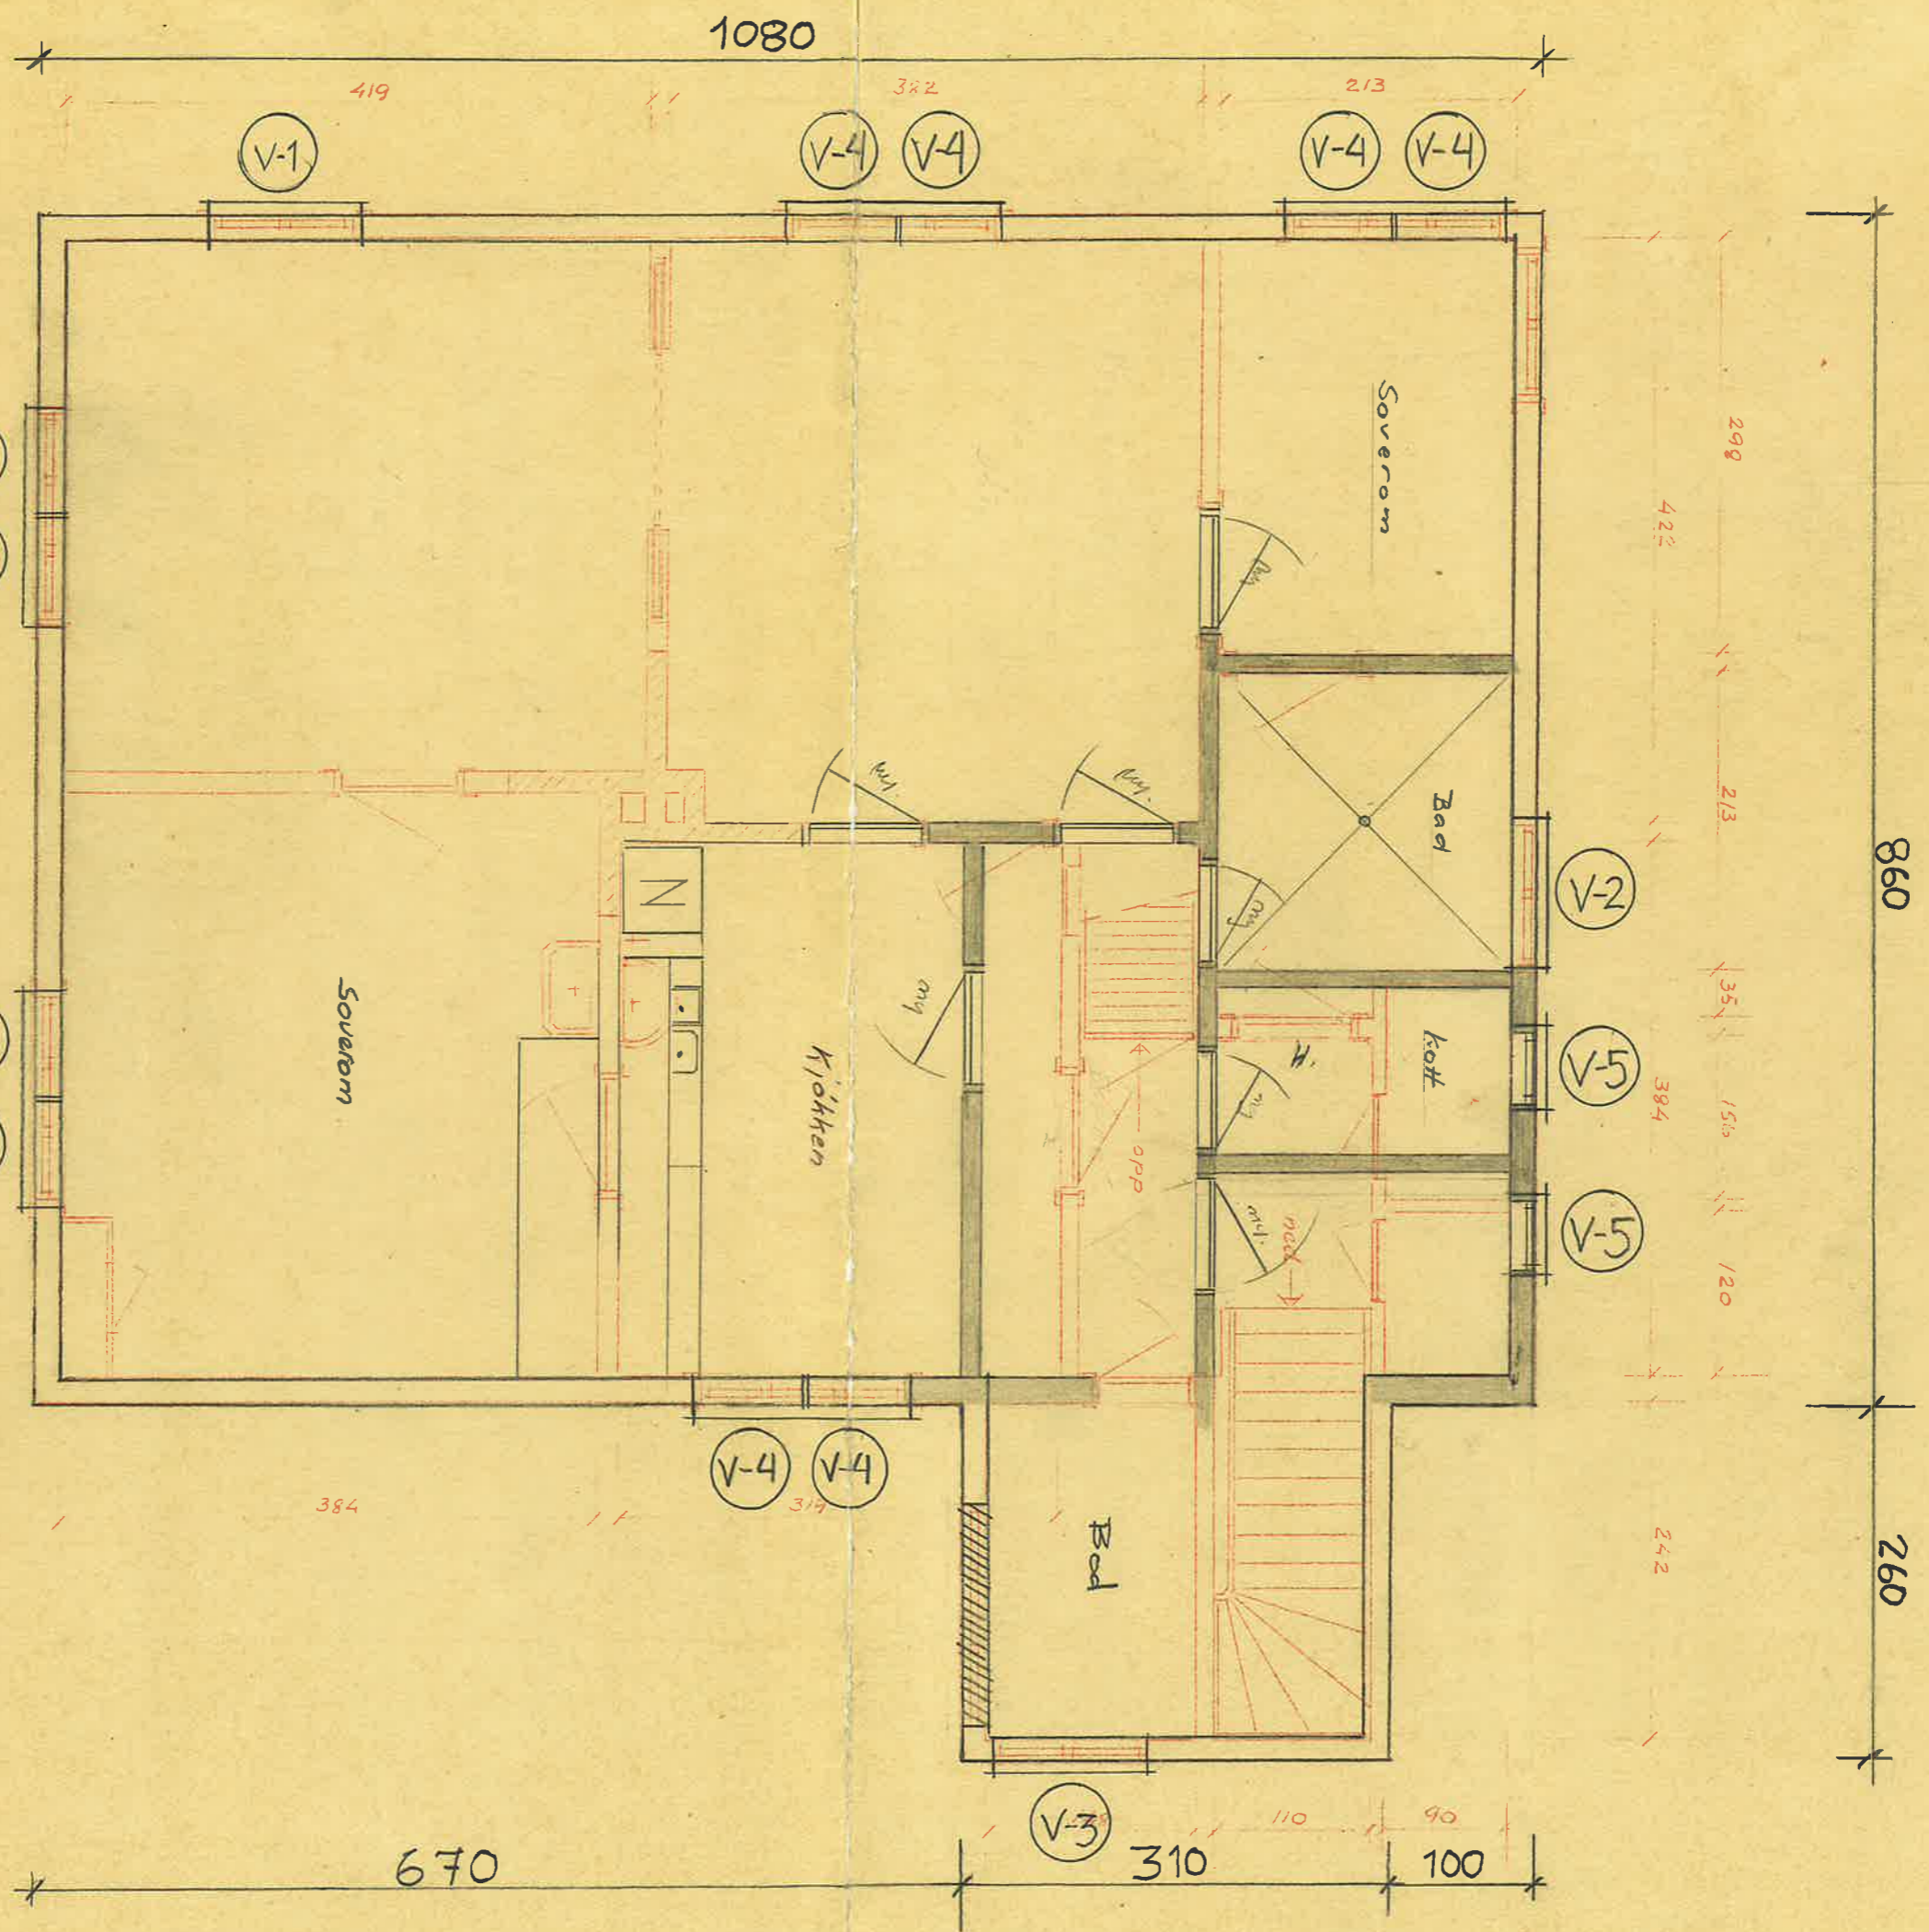

Tomteplan for "Heimdal" over lot, bnr. 9.
 Plan av 2. etg.
 Målestokk = 1:50
 Stange, den 21/1-89.

7/5