



Vedlegg 8.5 Riggområde

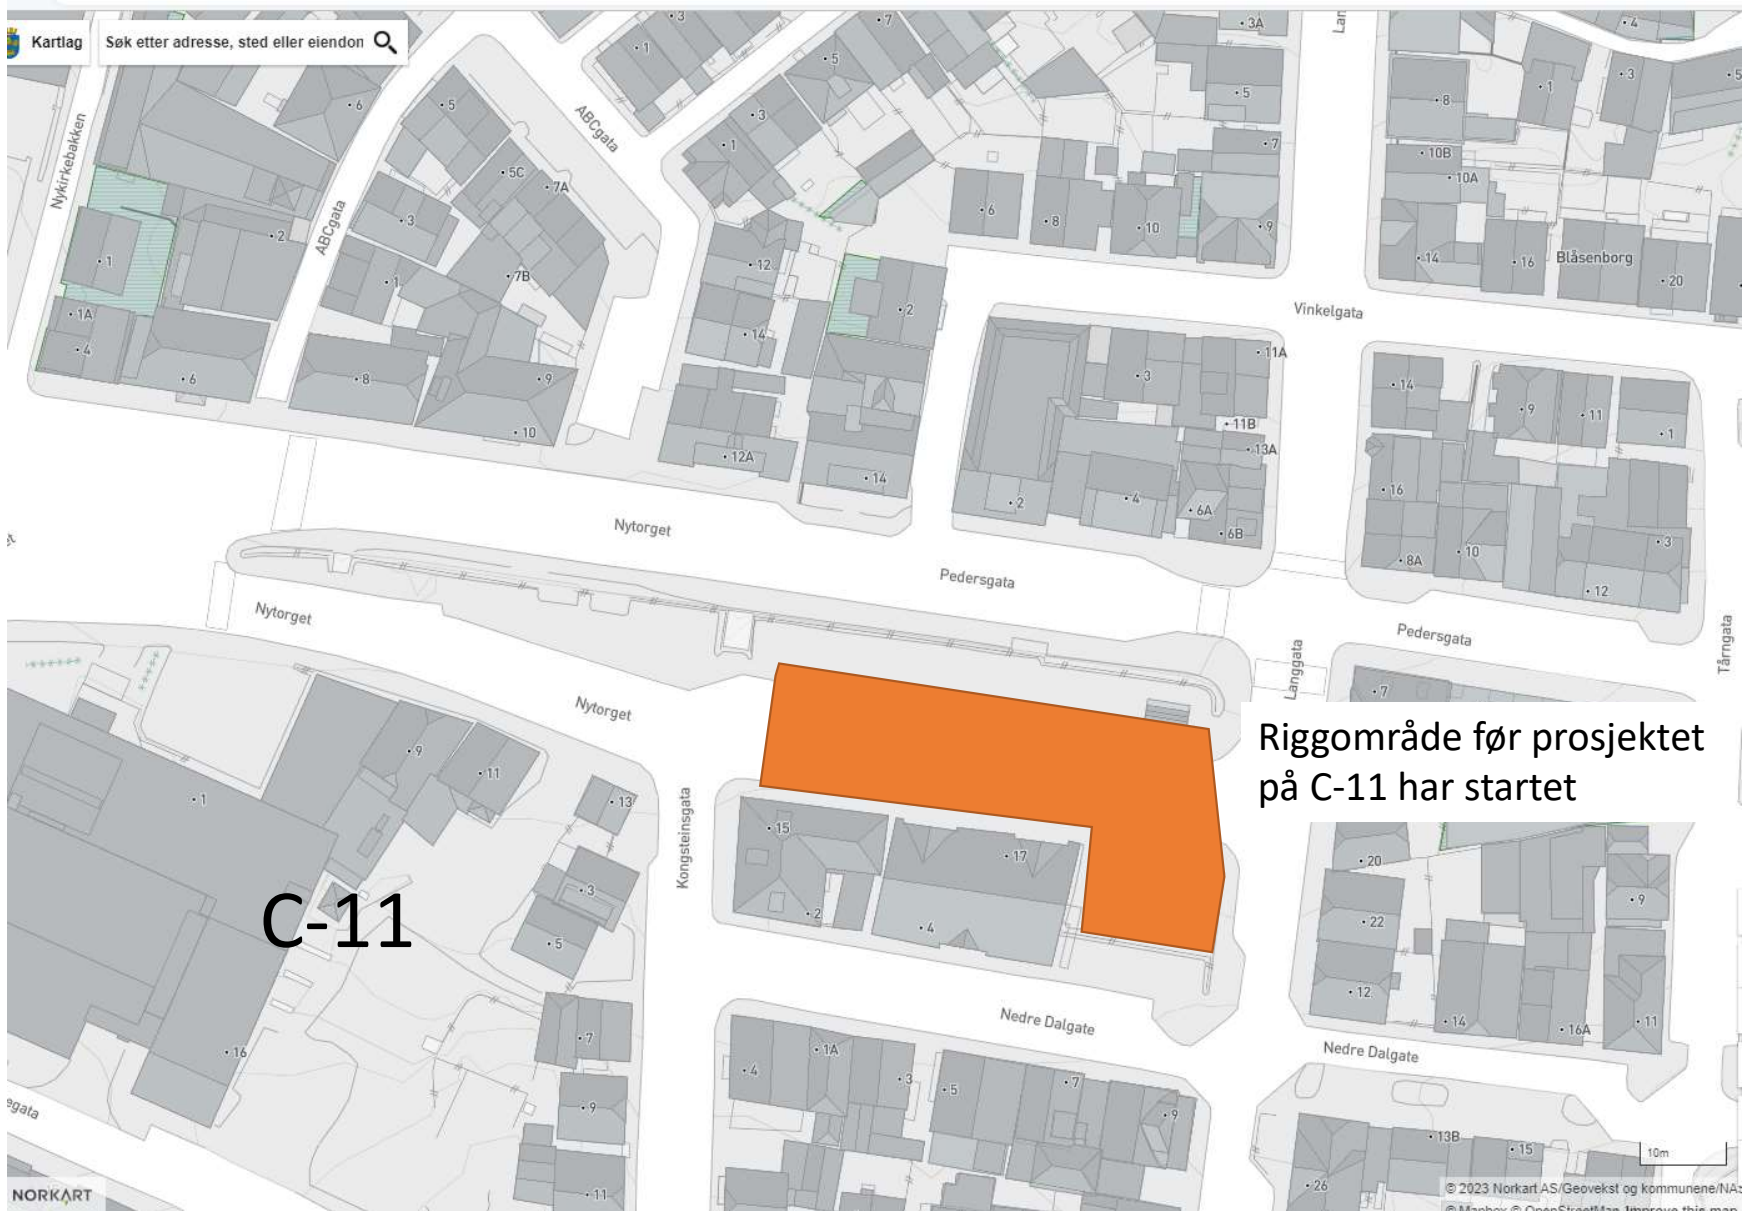

Riggområde før prosjektet på C-11 har startet

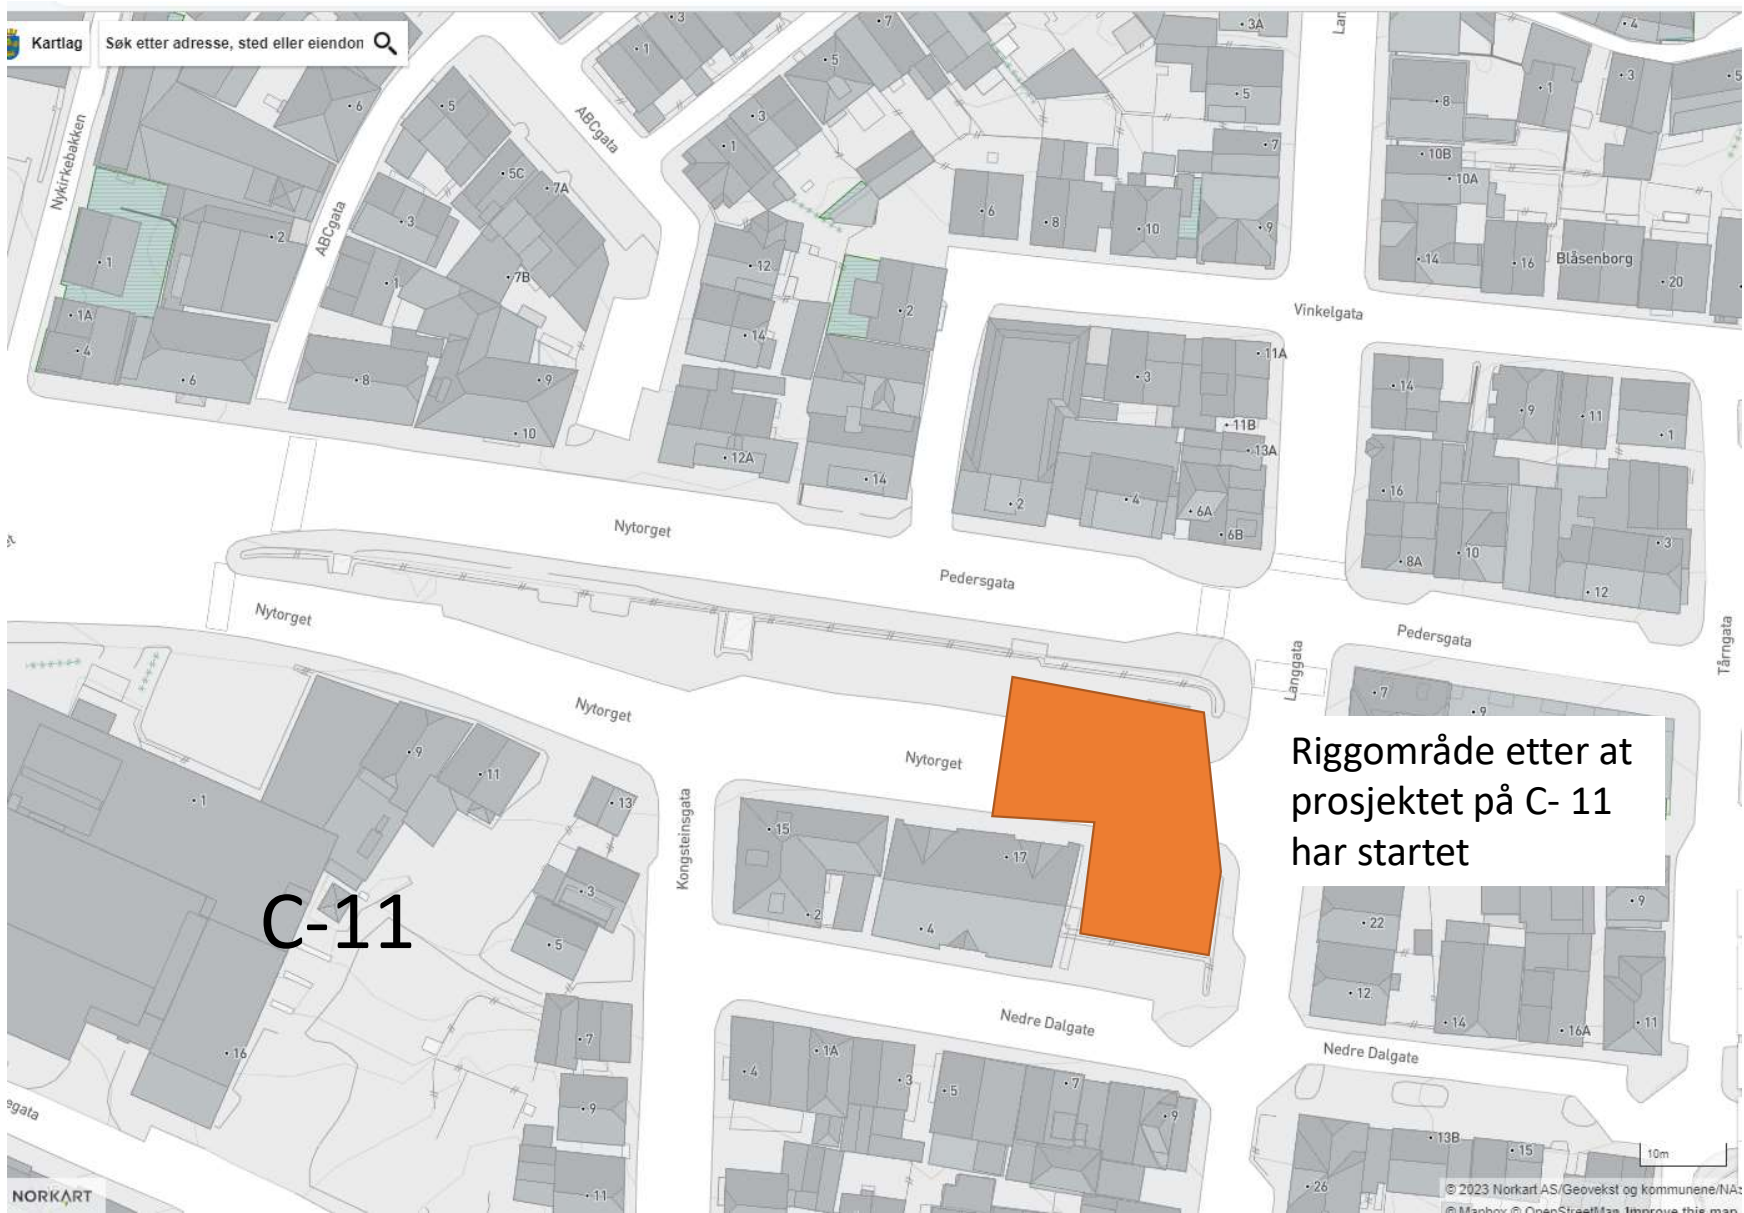

C-11

Riggområde etter at prosjektet på C- 11 har startet