

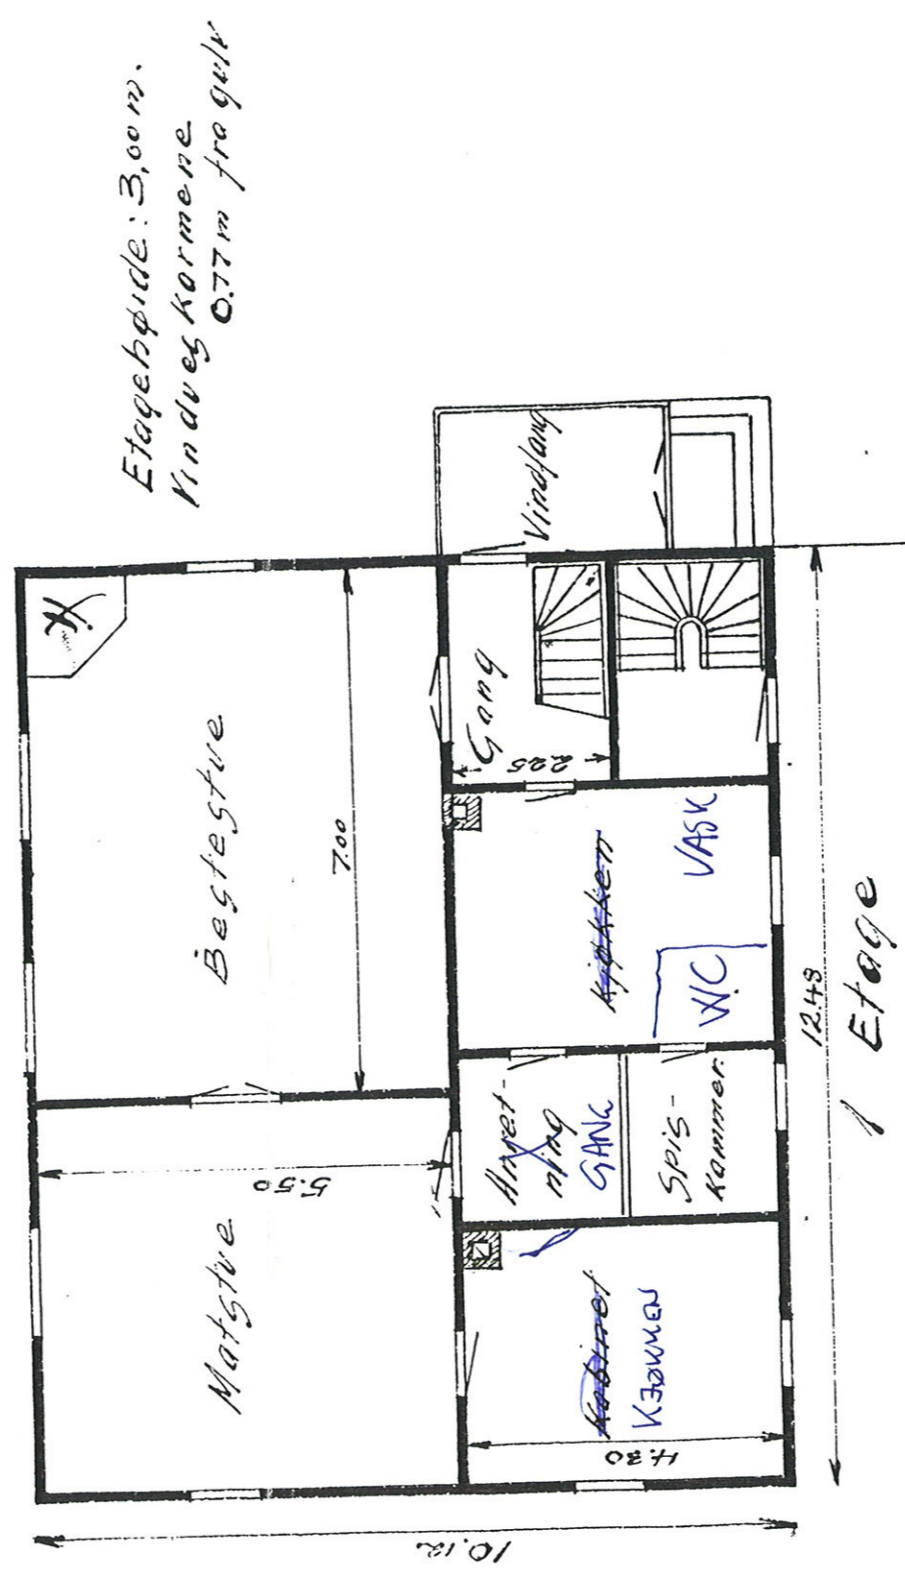


84
 Forsøkslederens Bolig
 på Forsøksgården Holt
 pr Tromsø

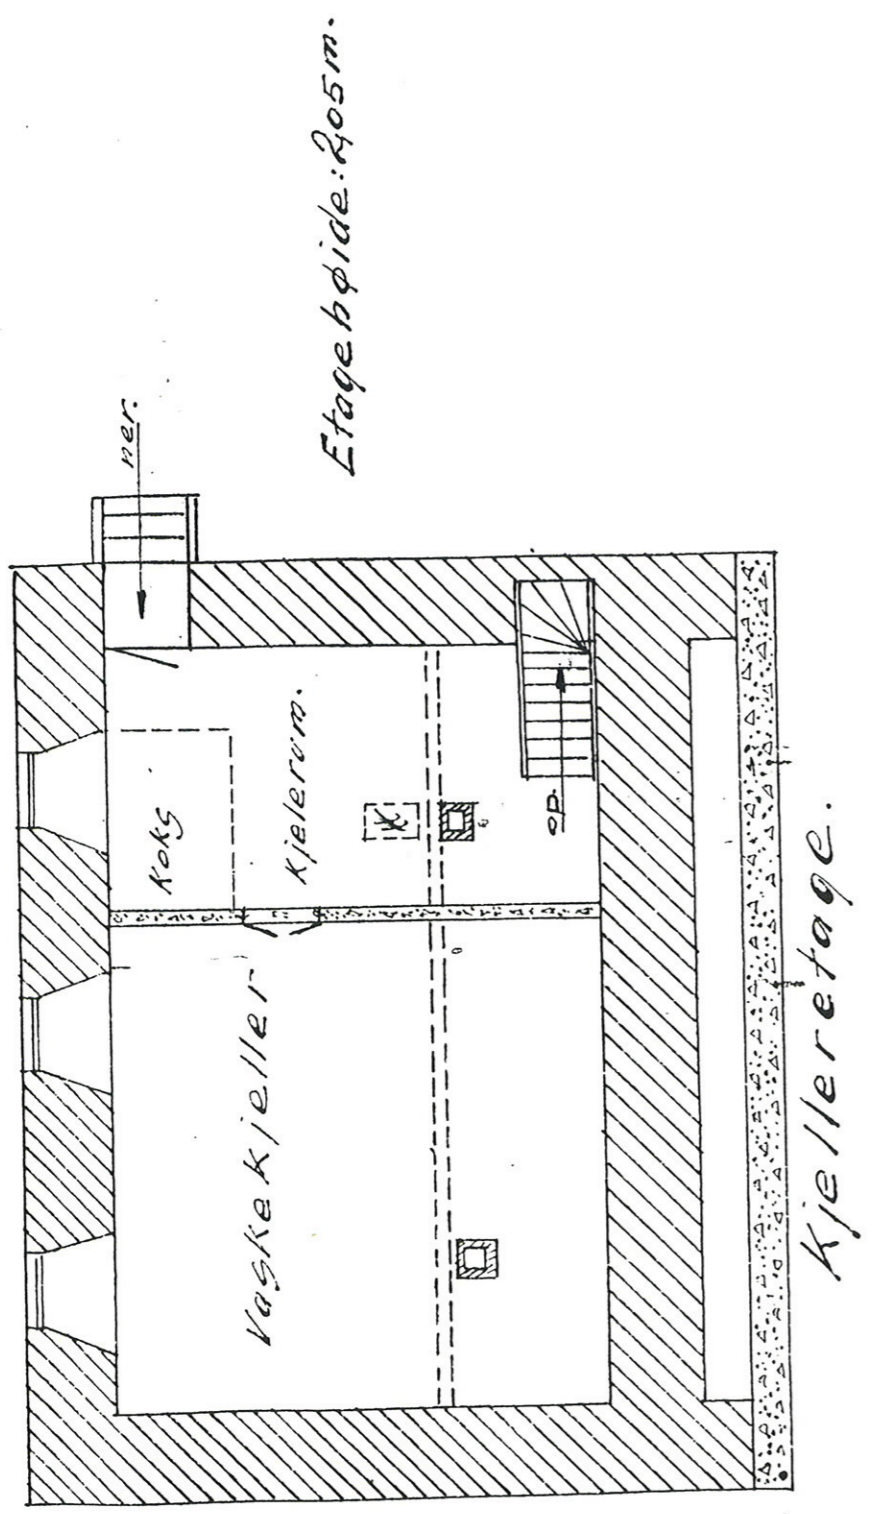

Etagebøide: 3,00m.
 Vindveskormene
 0.77m fra gulv

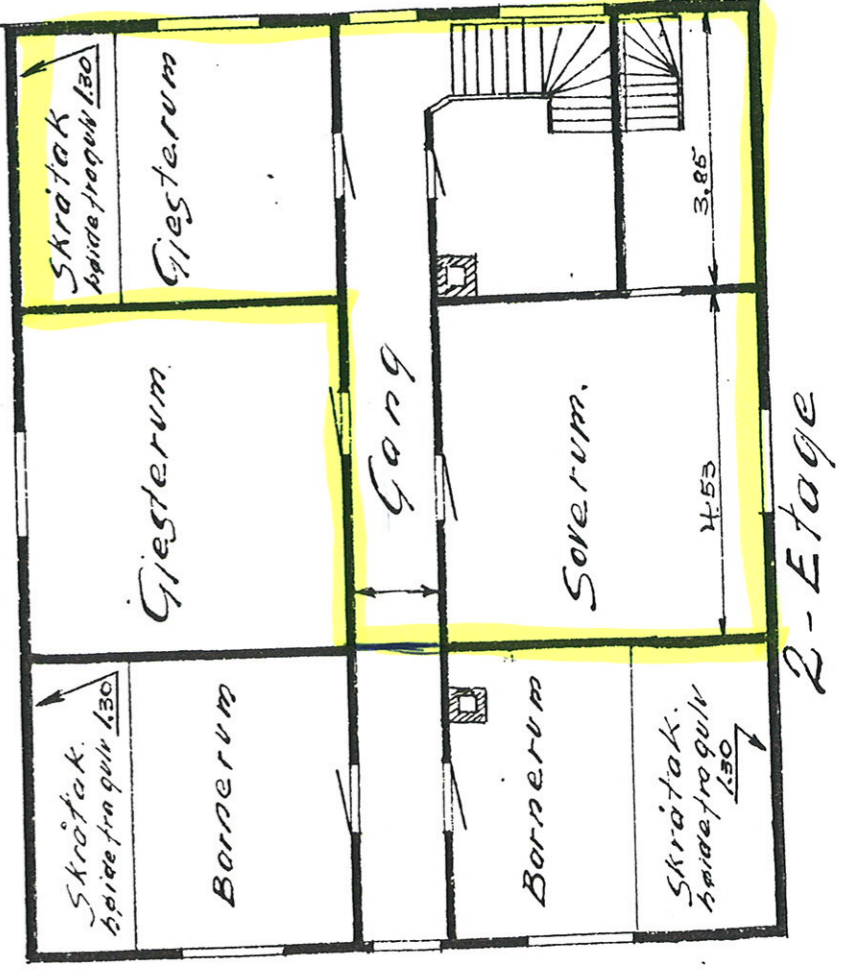

Etagebøide: 2,72m.
 Vindveskormene: 0.66m.
 fra gulv.

Målestokk 1:100
 Alle mål i meter.

5
 HOVEDHUSET