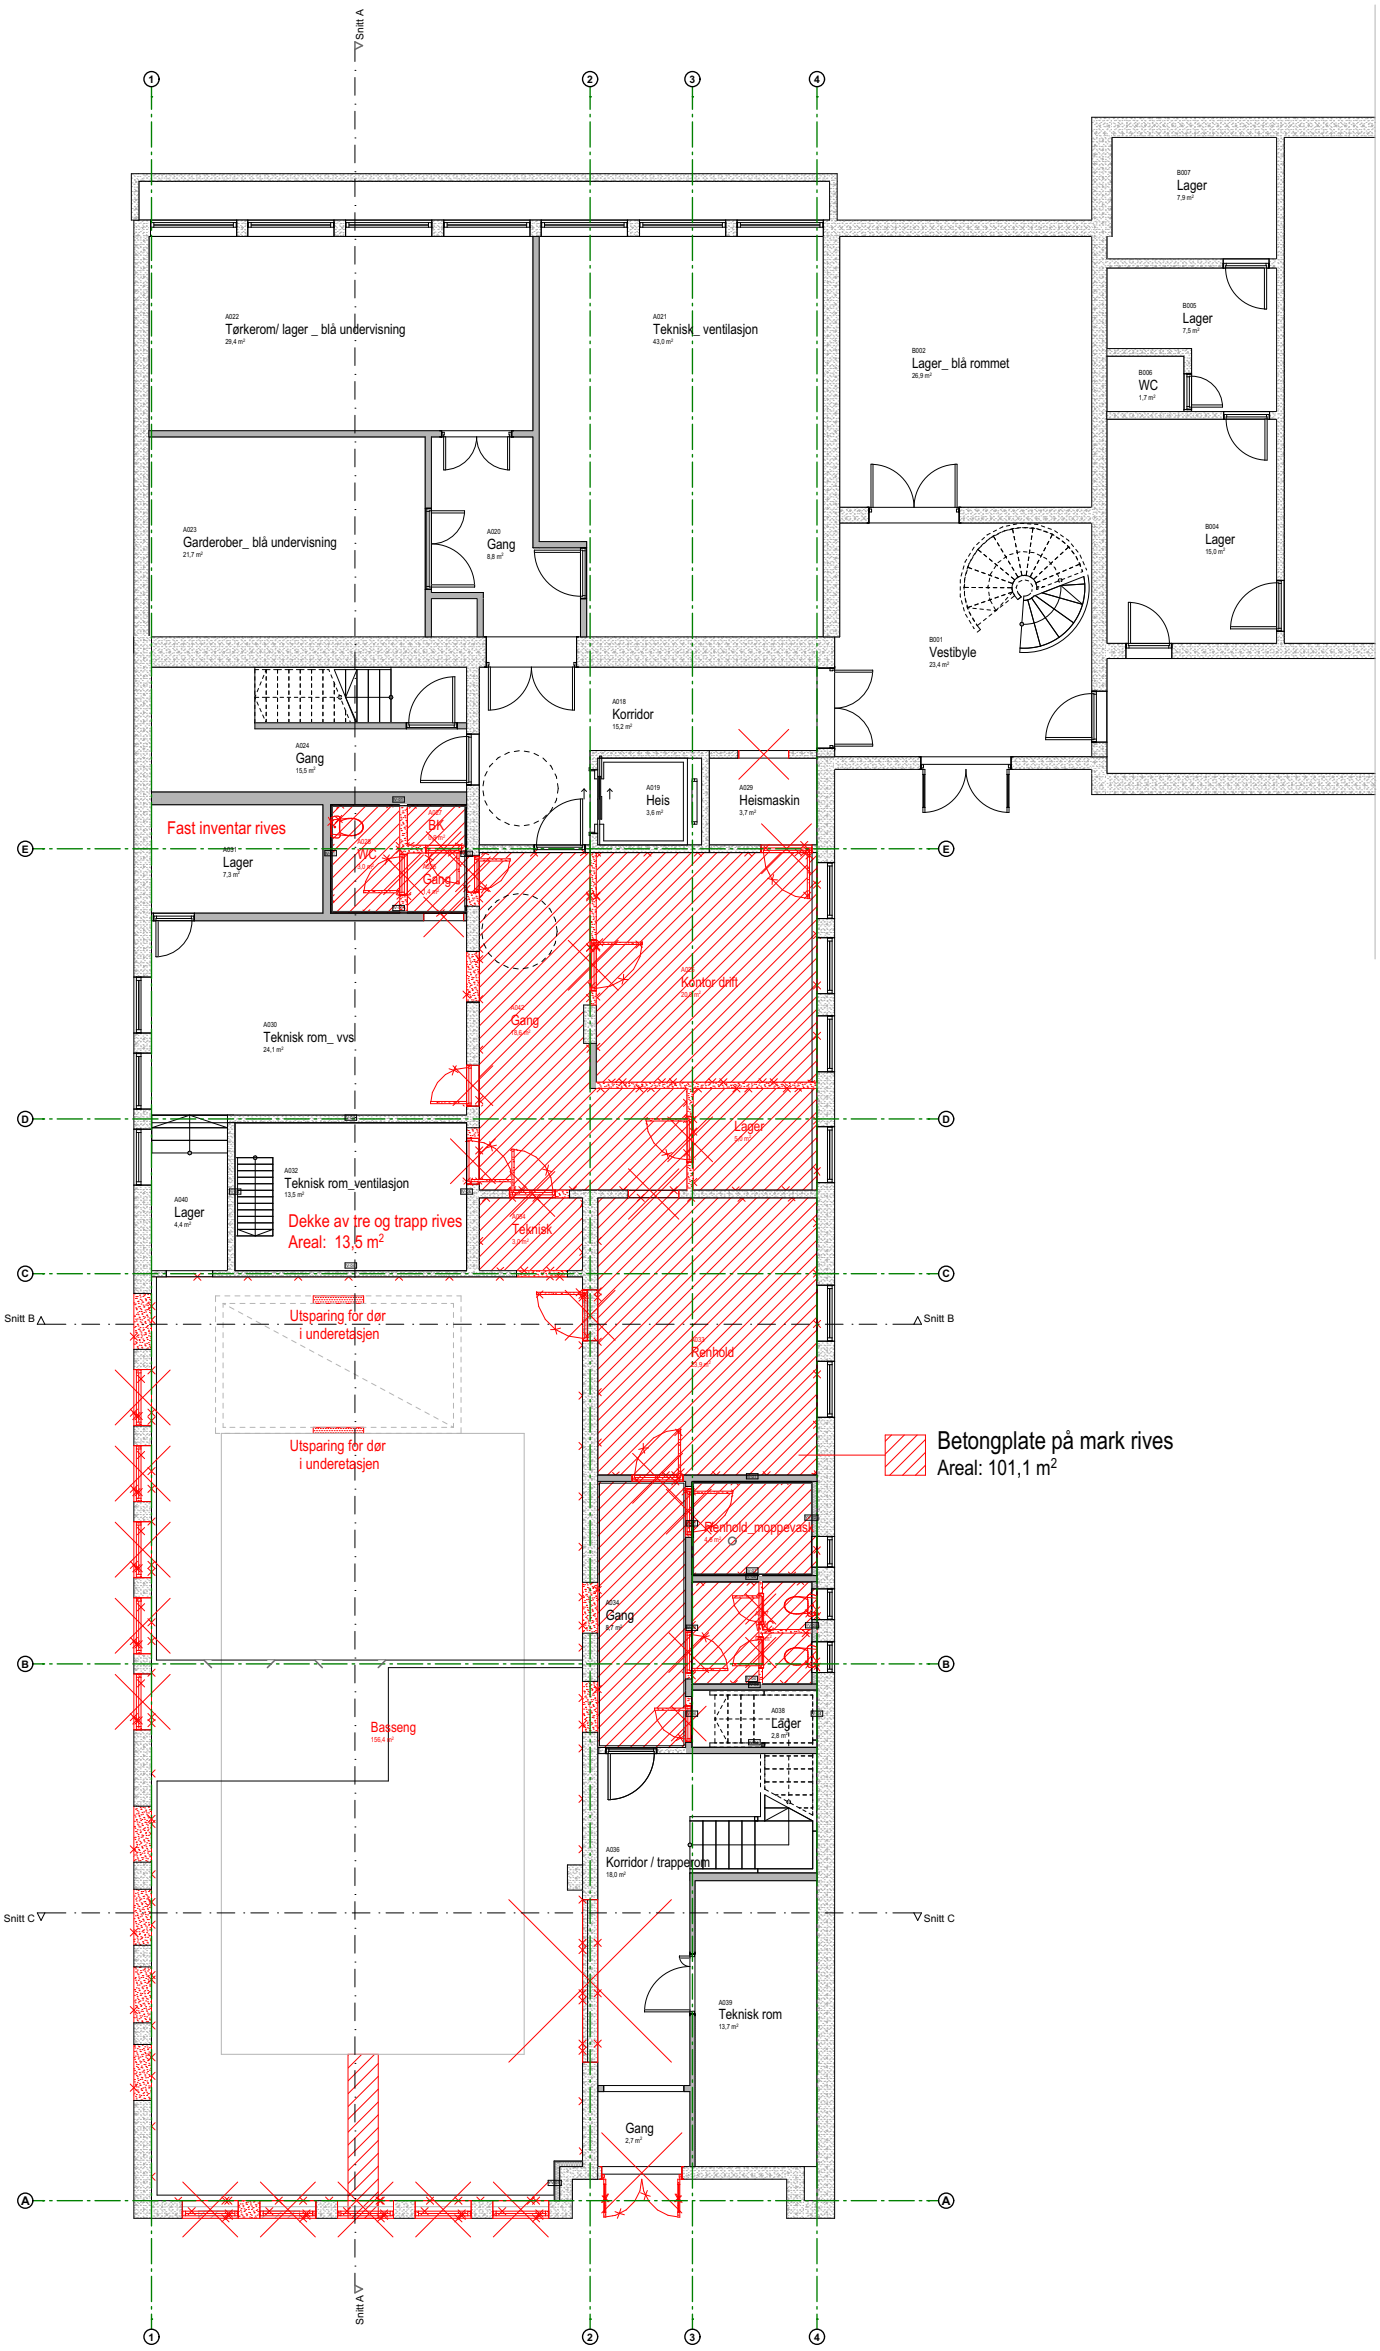

Prosjekt:
Kleiva_ adm.bygg Aqva
13/16

Oppdragsgiver:
Nordland Fylkeskommune
Tiltakerveien19 Byen 0000

Tegning:
Plan 1. etasje_ riveplan

asplan viak

Fase:
Skisse

Oppdragsnr.:	Koordinatsystem:	Høydedatum:	Målestokk:	Tegn. nr.:	Rev.:
638978-01	XXX Sone XX	YYYYYY	1:150 (A3)	AP-2	
Dato opprettet: 27.03.2023	Tegn: wh / Kontr: rap	Godkj: xx		Fag Type Etg / Løpenr	

fil:\ubeegenskaper:Oppdrag=638978-01;Dokumentnavn=AP-2;Tittel=Plan 1. etasje_ riveplan;Revisjon= ;Revisjonsdato= ;Revisjonskommentar= ;Målestokk=1:150#