



SITUASJONSKART




Eiendom:	Gnr: 0	Bnr: 0	Fnr: 0	Snr: 0
	Adresse:			
Hj.haver/Fester:				

**ØYER
KOMMUNE**

Dato: 30/5-2023 Sign:

Målestokk
1:1000

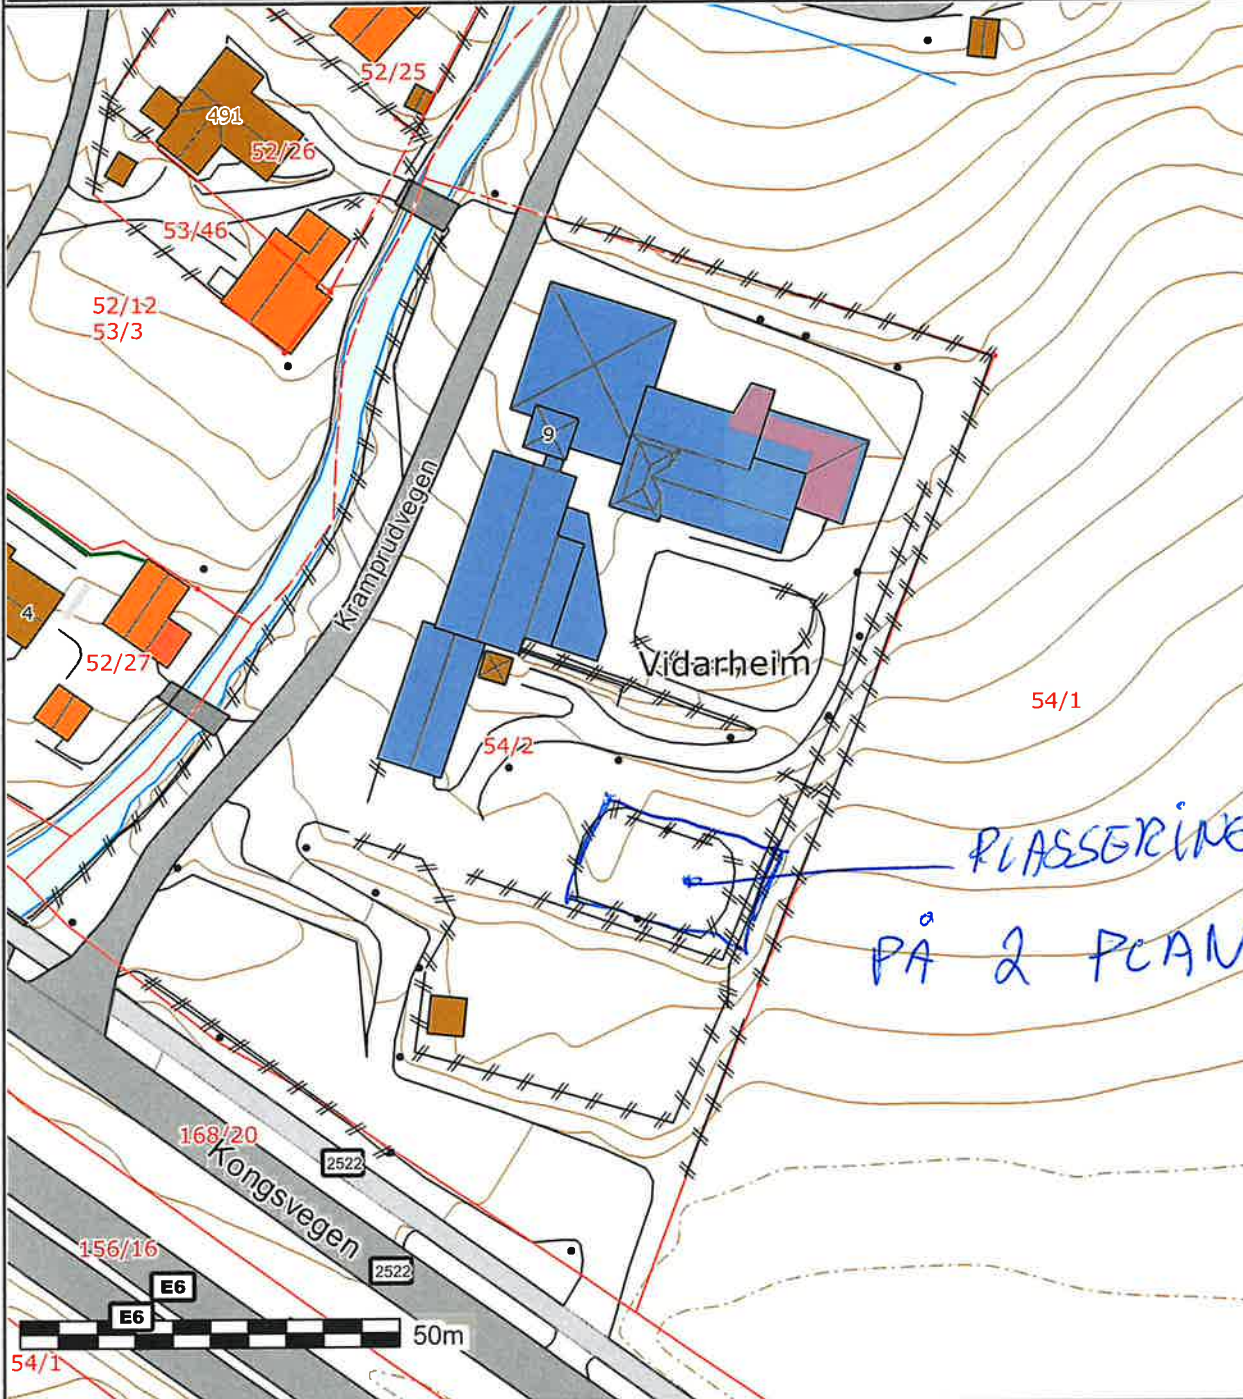

PLASSERING RIGG
PÅ 2 PLAN

Det tas forbehold om at det kan forekomme feil på kartet, bla. gjelder dette eiendomsgrenser, ledninger/kabler, kummer m.m. som i forbindelse med prosjektering/anleggsarbeid må undersøkes nærmere.