


## Oversikt over plassering av nye brønner og prøvepunkter




Figur 1 Hoved arbeidsområder BØF 1 (brannstasjon) og BØF 2



Figur 2 Brønn (sirkel) og prøvepunkt plasseringer (gule punkter) ved brannstasjonen

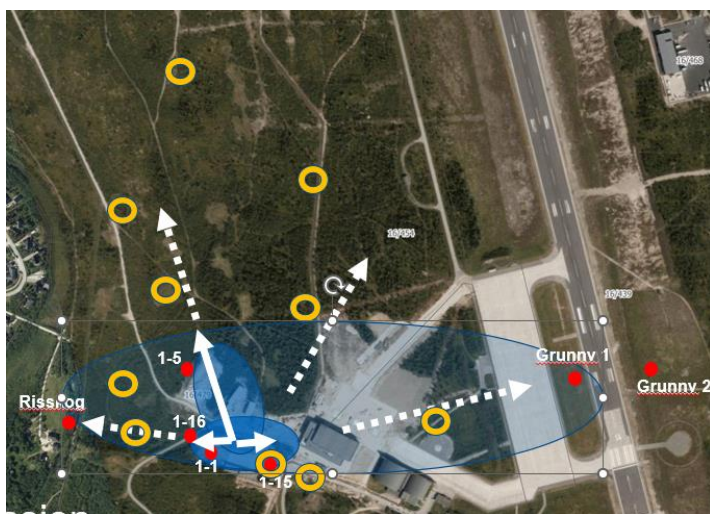


Figur 3 plassering av brønner i nærheten av brannstasjonen

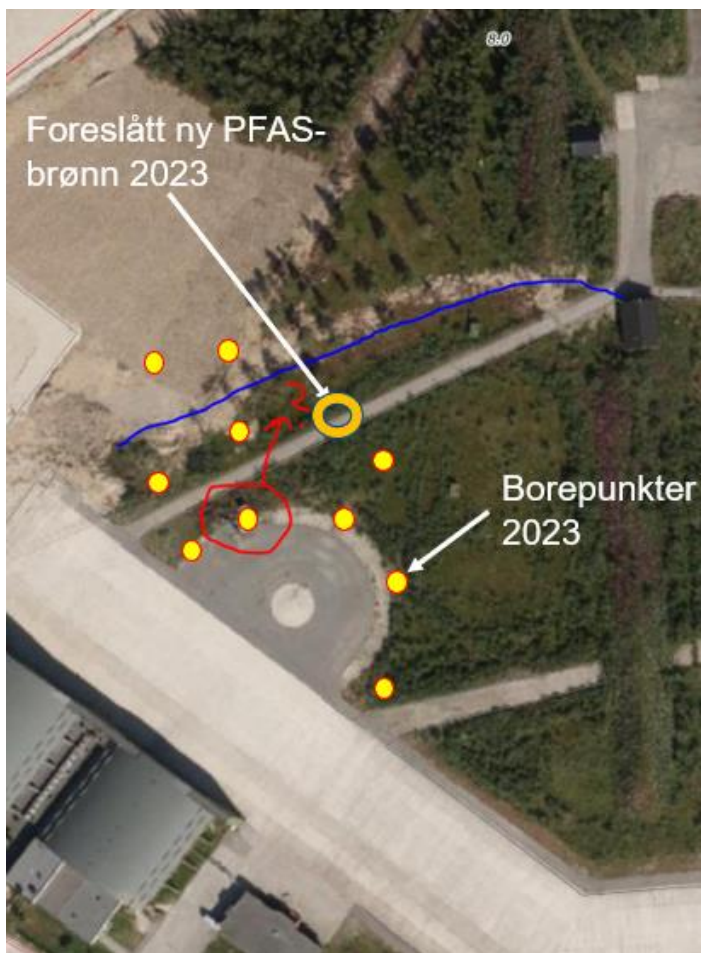

Figur 4 plassering av PFAS brønn (sirkel) samt prøvetakingspunkter (gule punkter) for oljeforurensning området øst for brannstasjonen



Figur 5 BØF 2, plassering av brønner (sirkel) og prøvetakingspunkter (gule punkter)

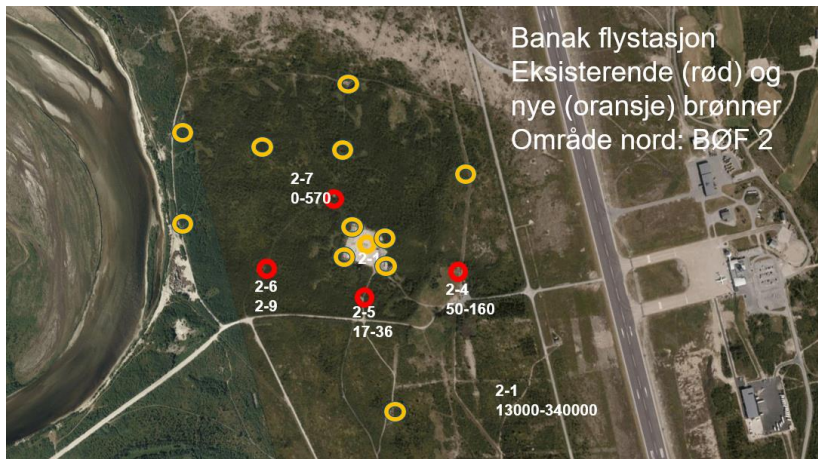

Figur 6 plassering av brønner i nærheten av BØF 2