

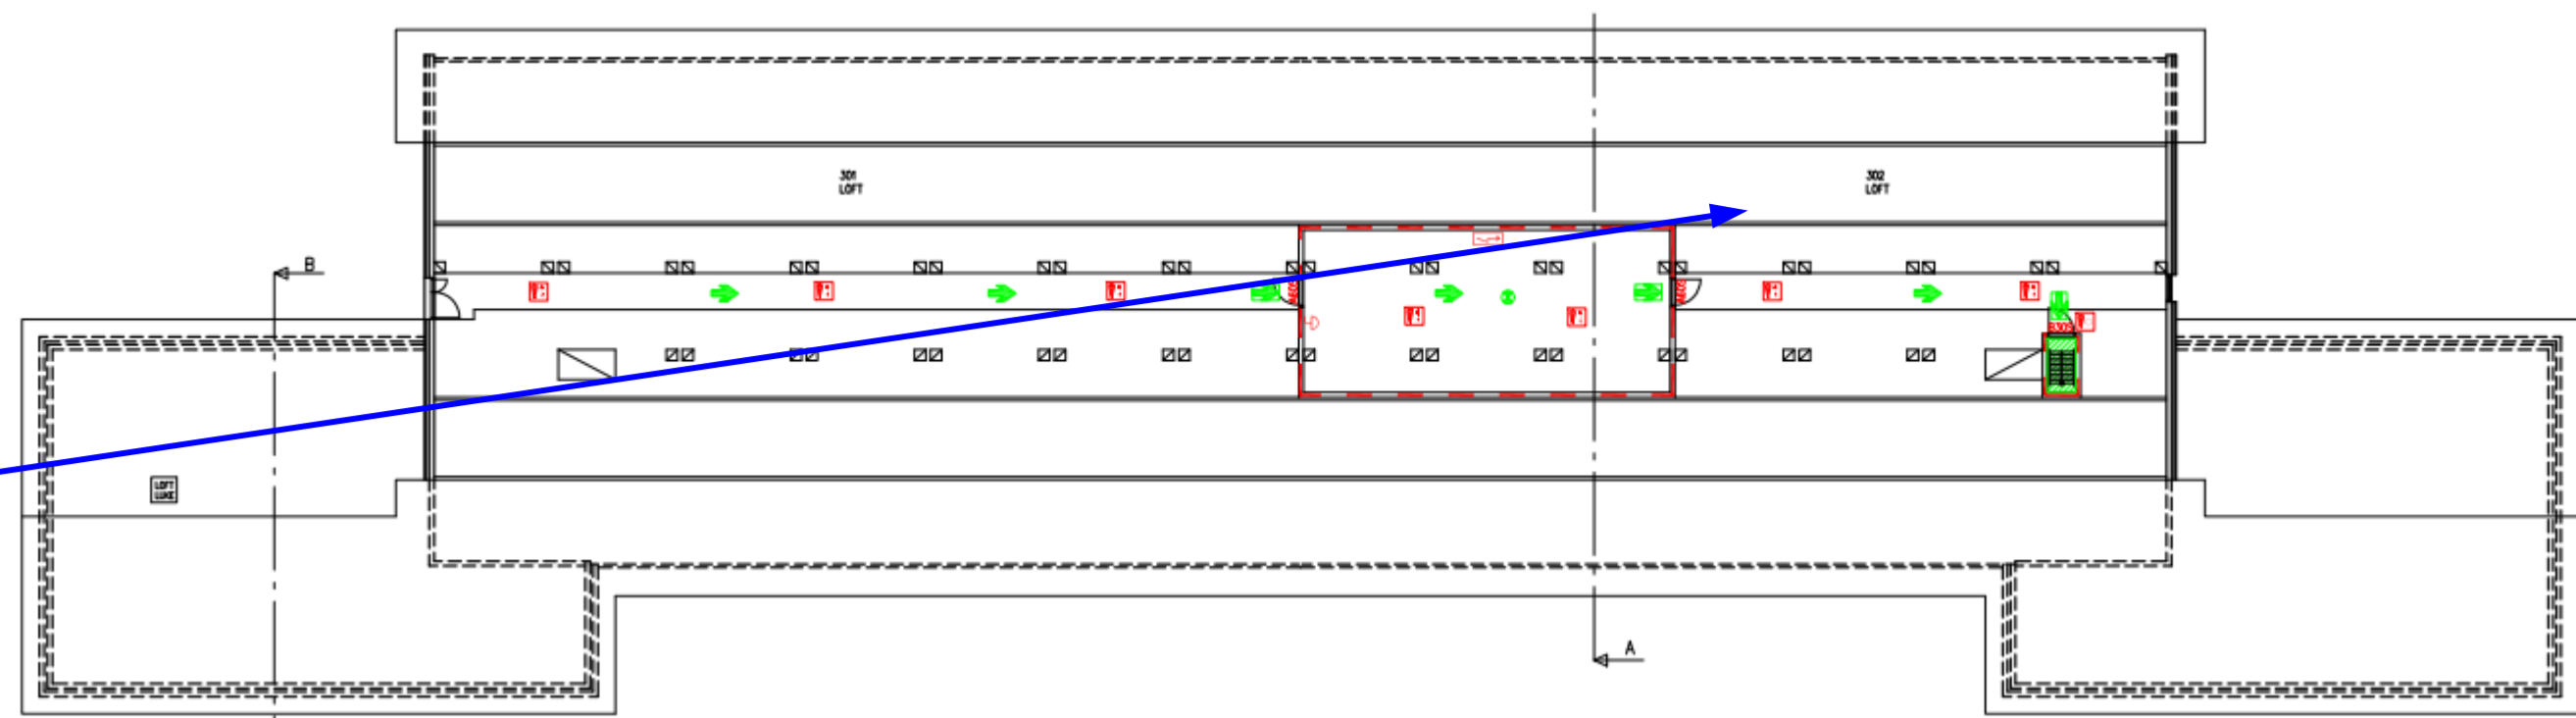
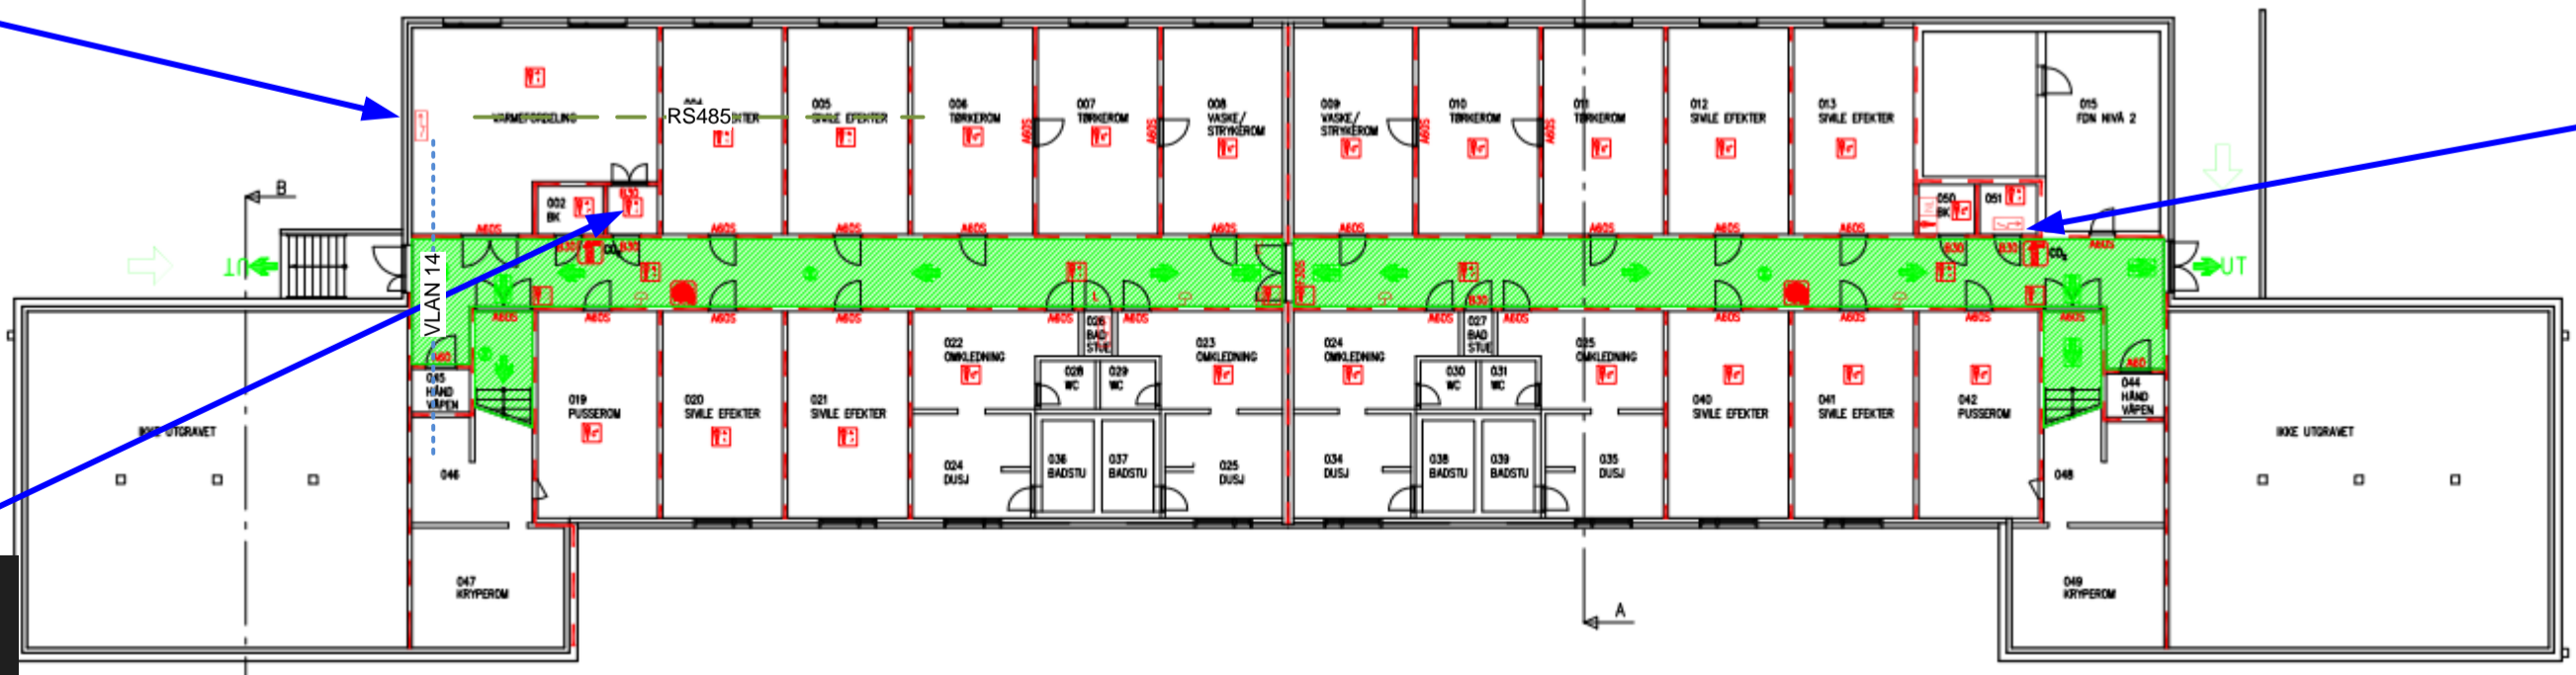
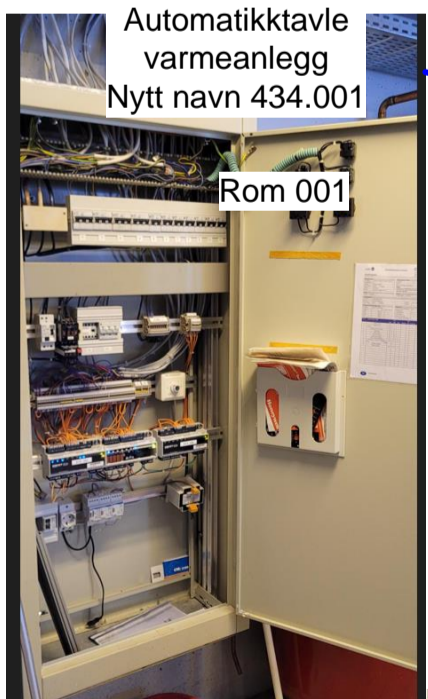
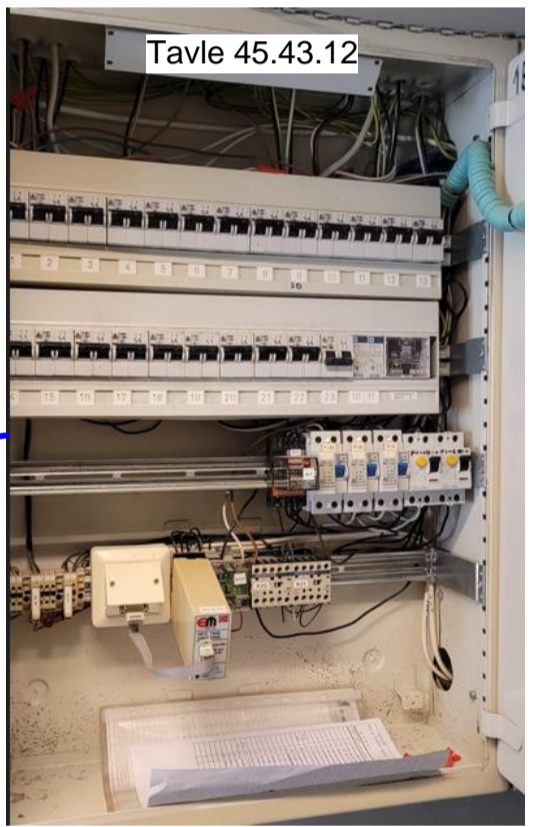



Ny tavle leveres med nytt navn 434.301

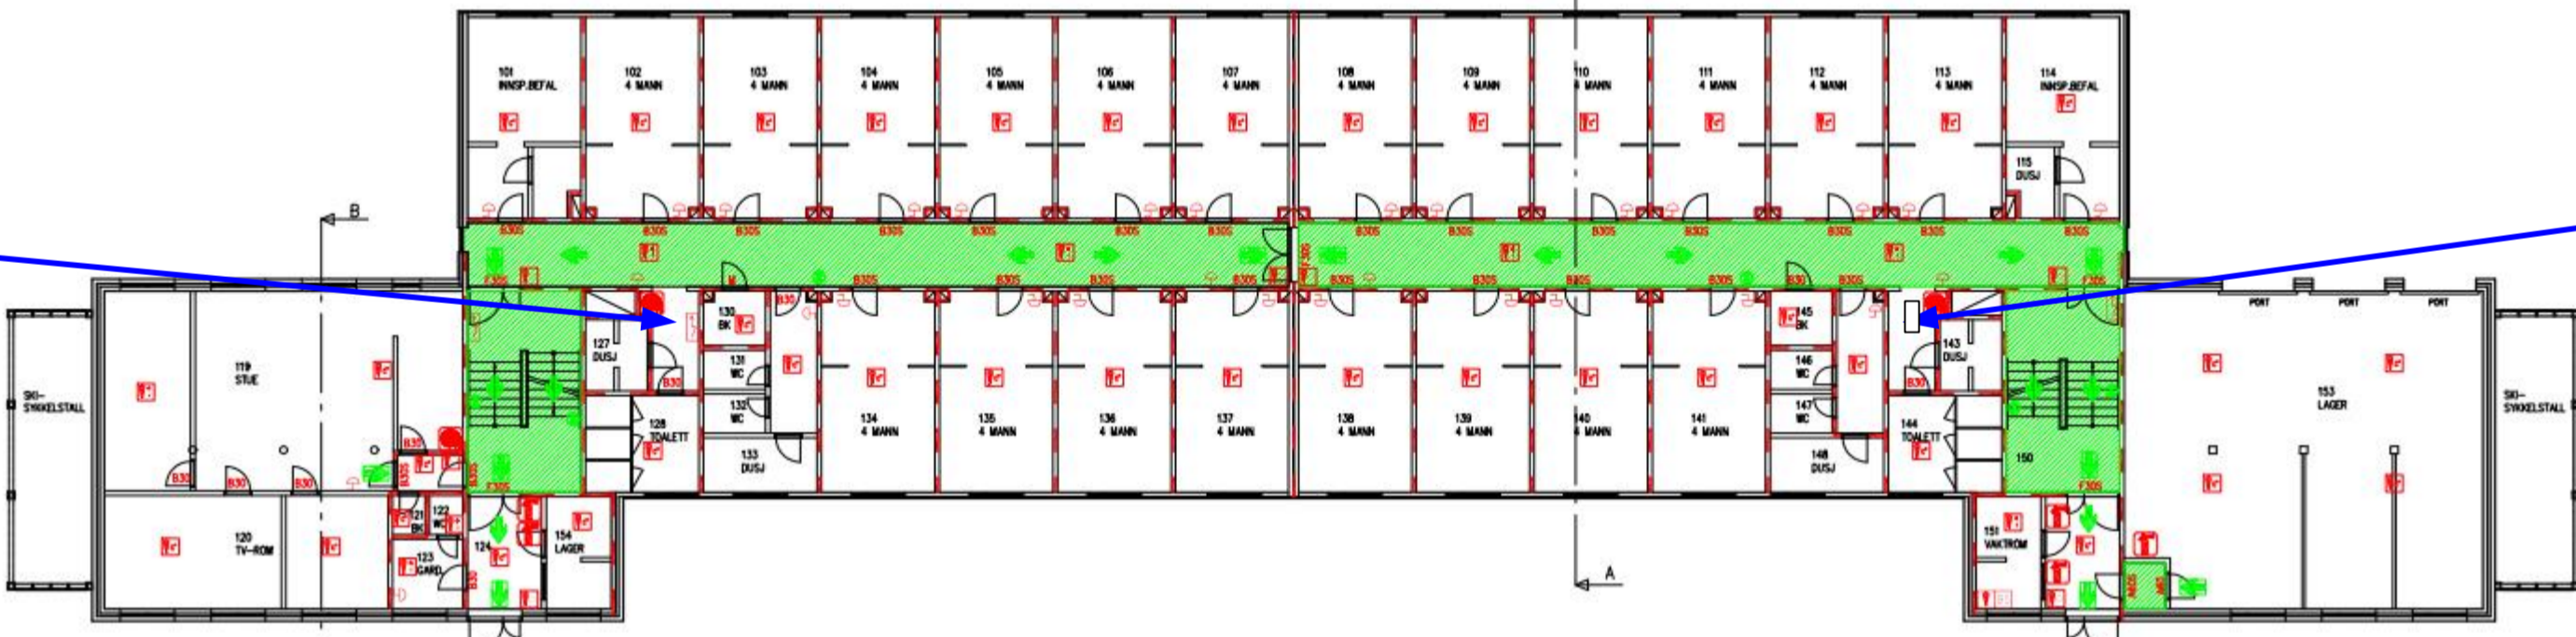

**IKT 215**

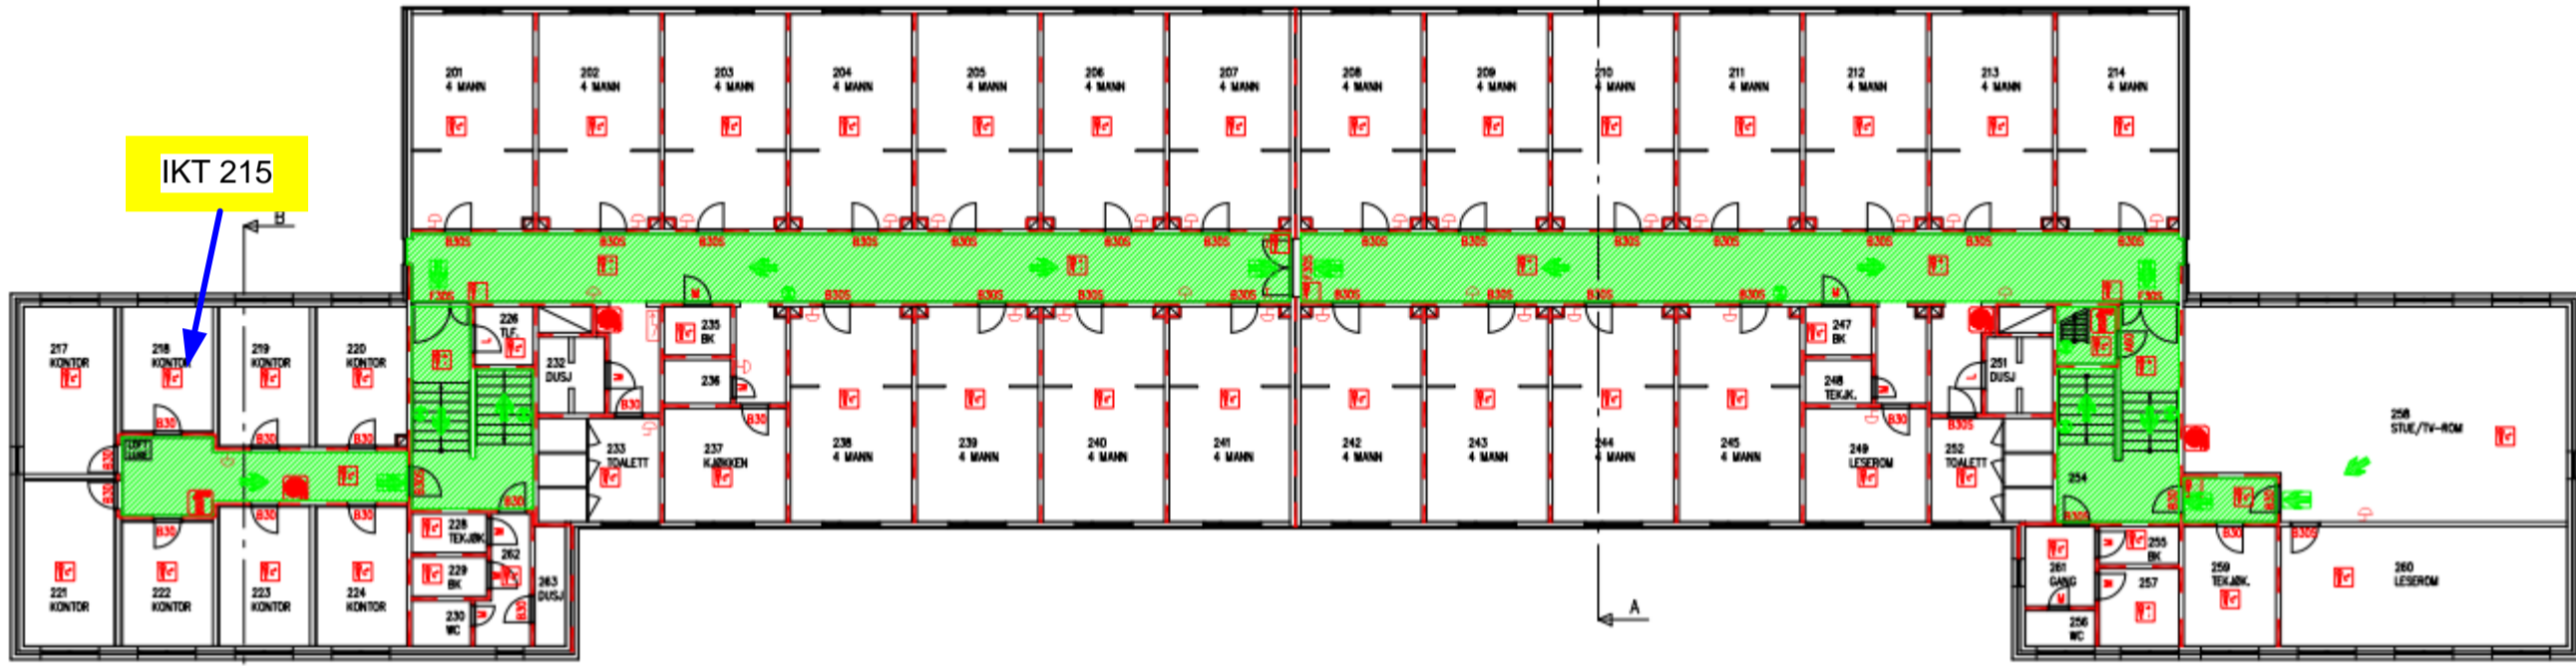

**Rom 003 45.42.02**

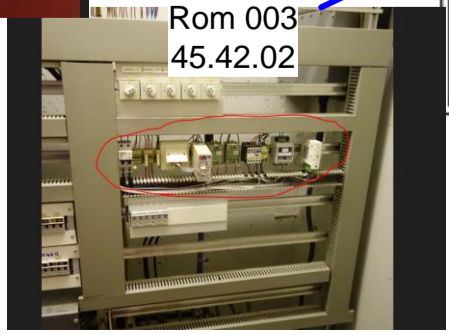


--- VLAN 14 - CAT6 ---  
 --- RS485 ---

Revisjoner:

Rev	Dato	Utført av	Beskrivelse
1			
0	27.04.23	LKR	Opprettelse

ANLEGG: Jøstadmoen  
 TEKNISKT TITTEL: INV 0045 Rehab Automatikk  
 DATO: 27.04.23 TEGN. NR.: REV: 0

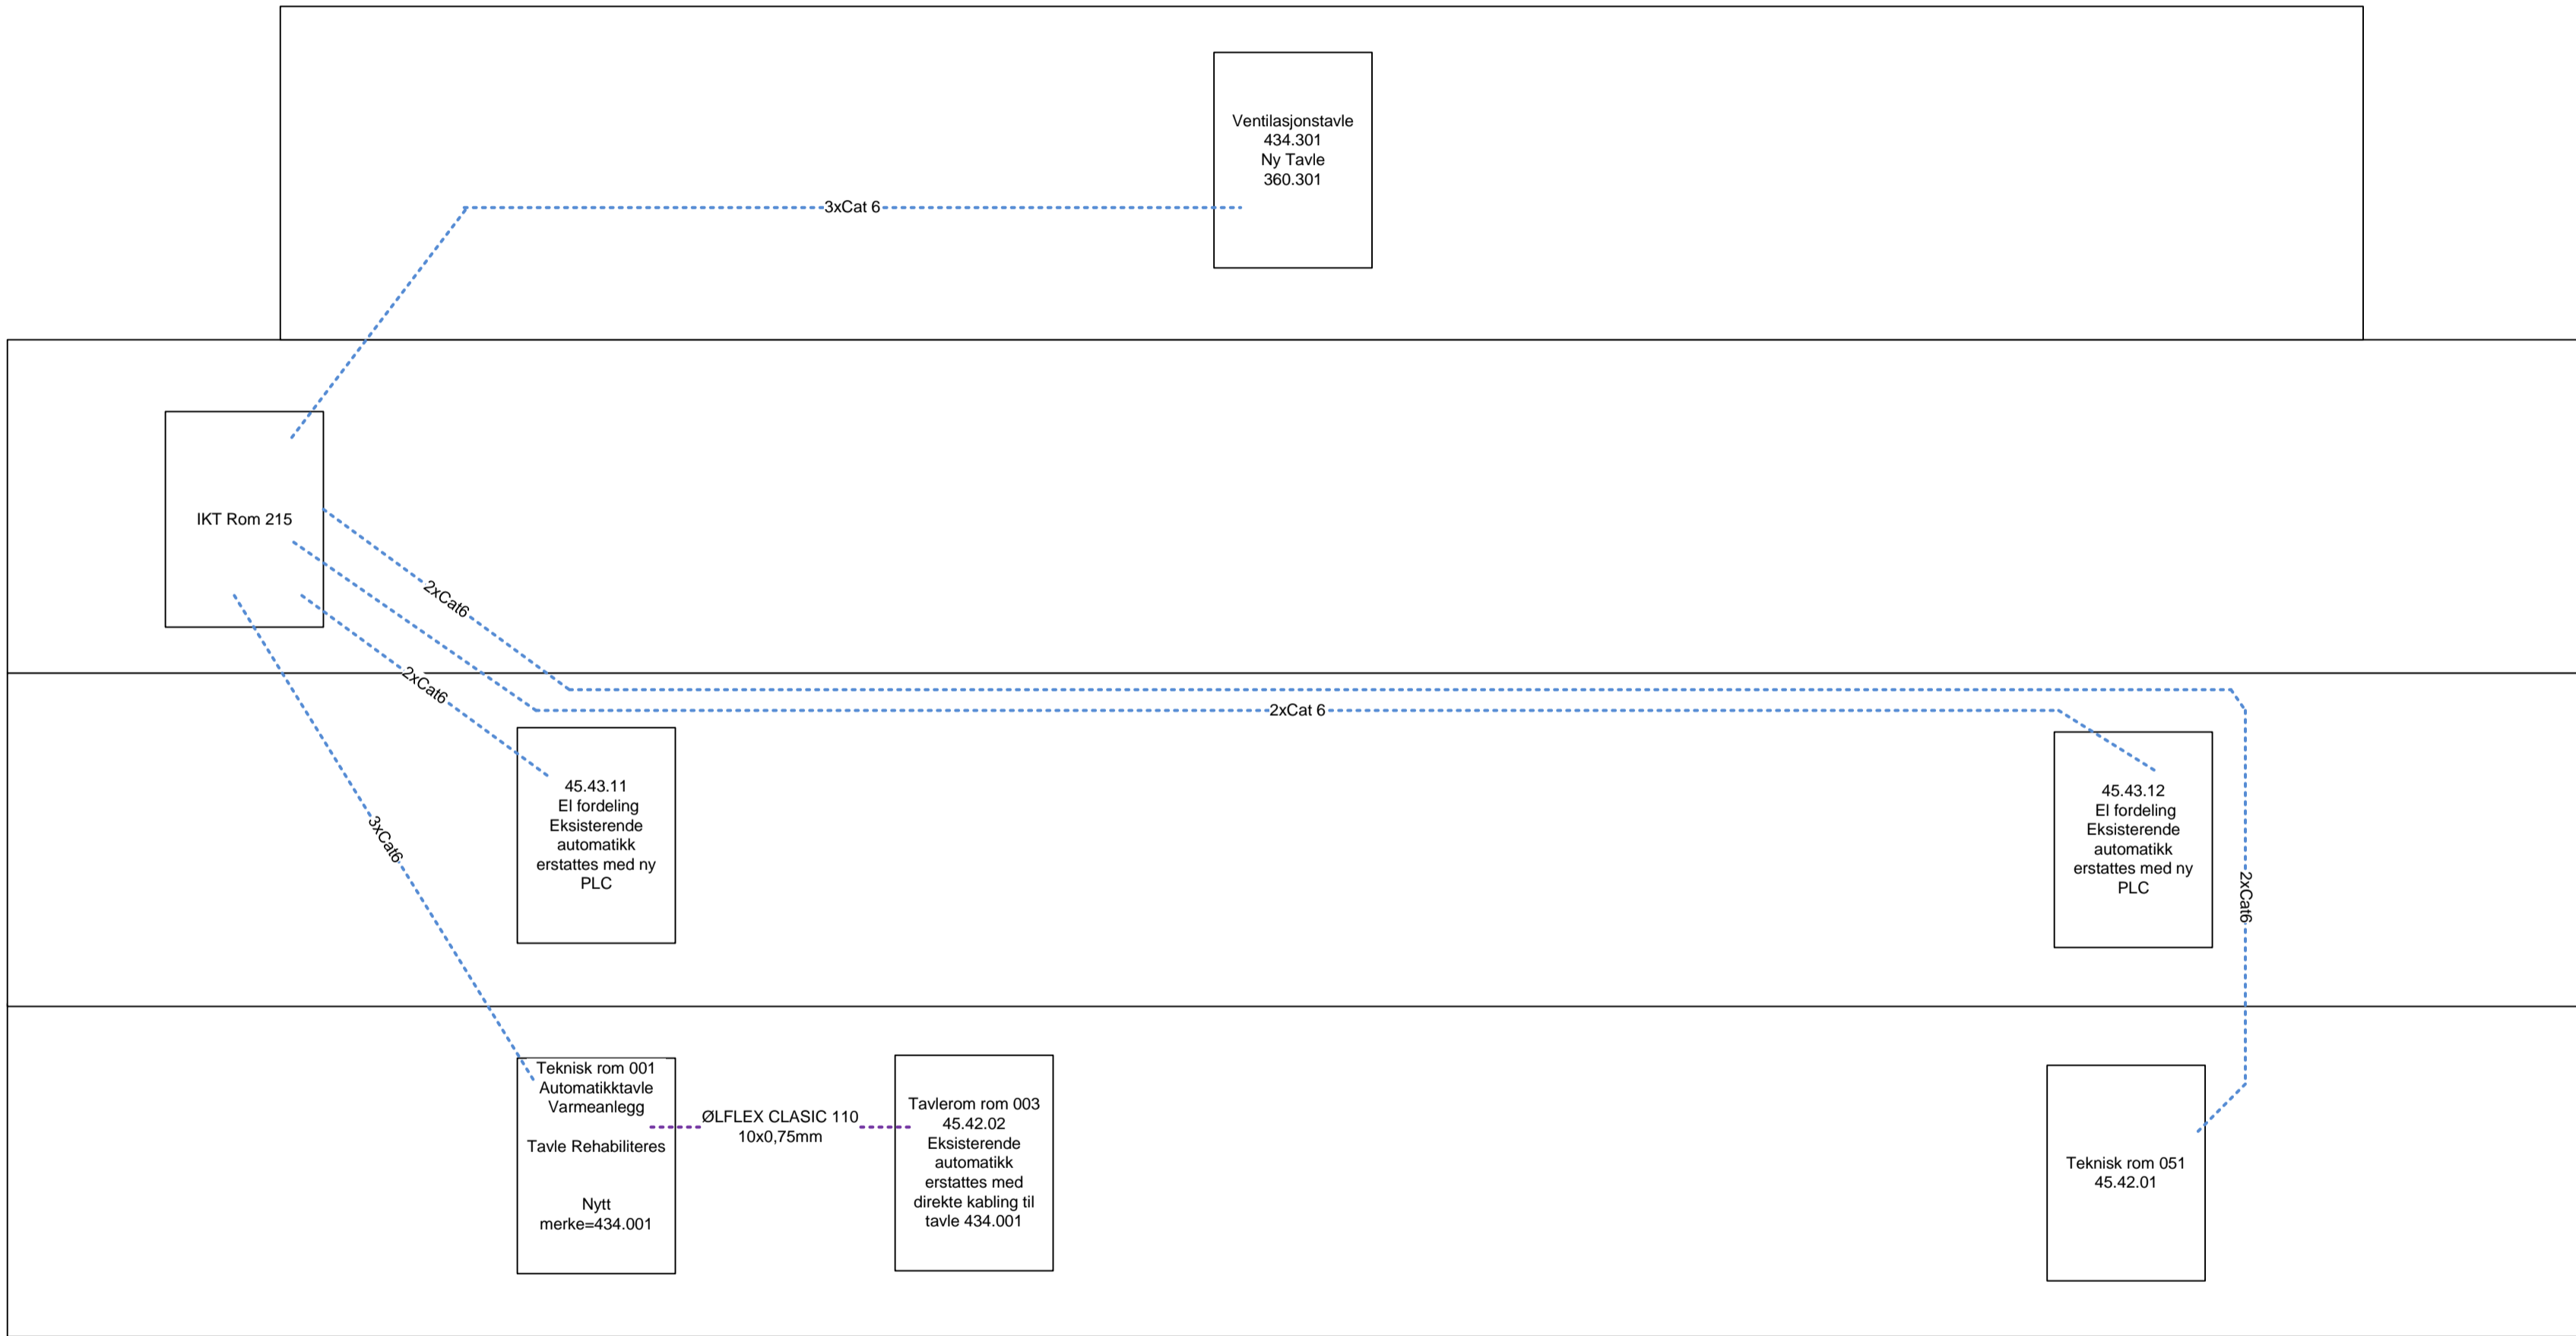

Revisjoner:			
1	-	-	-
0	27.04.23	LKR	Opprettelse

ANLEGG:  
**Jøstadmoen**

TEGNINGS TITTEL:  
**INV 0045 Rehab Automatikk**

DATE	TEGN. NR.	REV.
27.04.23		0