


REV	DATE	BESKRIVELSE	TEGN	KONT	DRUK
B. 01	28.10.19	SOV BYGGET	ASL	OSL	OSL
B. 02	16.12.19	ENDR PÅ FLYTTET MEDTRÅBANK	RAAL	KSAL	OSL
B. 03	07.11.19	JUST RT HØRINGS	RAAL	KSAL	OSL
B. 04	24.09.19	TESTING PÅSTYRKEMÅLER	RAAL	KSAL	OSL
B. 06	23.01.19	TRYKSTEVNINGSPÅLE	LB	RAAL	OSL
B. 07	23.01.19	ARBEJDSSTØN LUFTRÆKKNING	SMD	KSAL	OSL
B. 08	24.04.19	ARBEJDSSTØN LUFTRÆKKNING	SMD	KSAL	OSL
B. 09	18.02.19	ARBEJDSSTØN LUFTRÆKKNING	SMD	KSAL	OSL
B. 10	18.02.19	ARBEJDSSTØN LUFTRÆKKNING	SMD	KSAL	OSL

FAS: DETALJPROSJEKT  
 FAG TYPE: FLYD ETO LNR: FAS. REV.  
**V 360P - K0 - 04 - 201 Y.01**

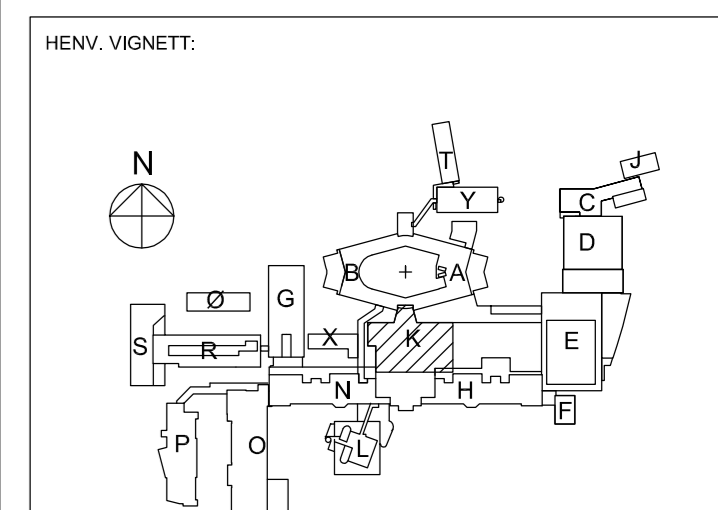

**NORLANDSSYKEHUSET BODØ  
 SOMATIKK**



PROSJEKTLEDER:  
 RATO ARKITEKTER AS, DRAMMENVEIEN 130 C1, 0227 OSLO  
 RÅDGIVER:  
 COWI AS, OTTO NELSENS VEI 12, 7414 TRONDHEIM  
 LÅNER:  
 RATO ARKITEKTER AS v/ BJØRREK & LINCHEN AS

**COWI**

PROSJEKT NR.: 128559  
 TILSTAT.

FLØY K - DEL 1  
 PLAN 04 E.T.G.  
 LUFTRÆKKNING OG RØRPOST

MÅL: 1:50  
 FAG TYPE: FLYD ETO LNR: FAS. REV.  
**V 360P - K0 - 04 - 201 Y.01**  
 DATO: 28.10.19