



L: 216 m
 BR: 6 m

Frigården

Julanstroa

433 m

Djupdale

* I tillegg på 1:
 Vei til pumpehus 90 m²
 Vei 216 m 1296 m²

Areal pr prioritetst Kategori:

1:	18905 m ²
2:	14896 m ²
3:	4982 m ²

FORSVARSBYGG


Brøyttekat
 171412 FRIGÅRD
 Sjøstrand Kommune
 Region midt



Grundkart
 Norge digitalt
 Innlag
 20.06.2022

0 40 12000
 Meter

Brøytekart Frigård

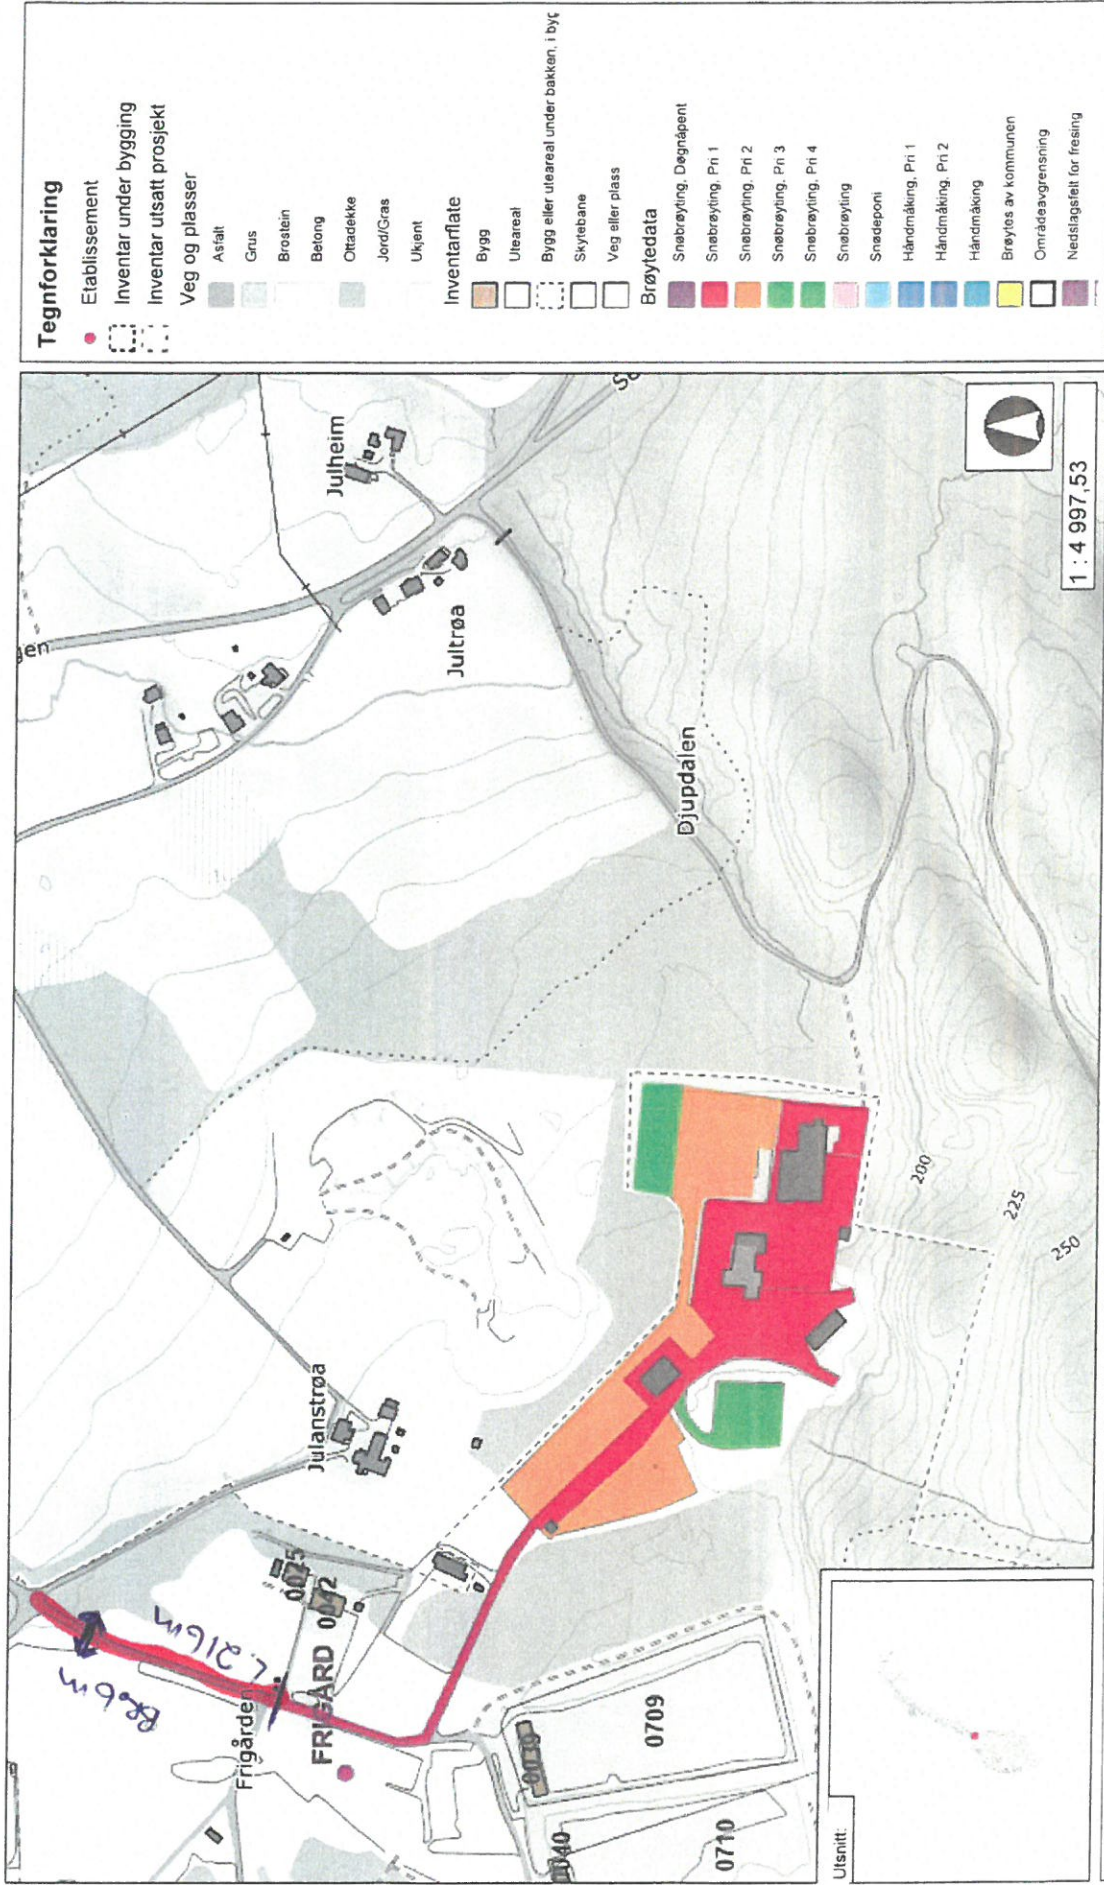

Tegnforklaring

- Etablisement
- Inventar under bygging
- Inventar utsatt prosjekt
- Veg og plasser

- Asfalt
- Grus
- Brostein
- Betong
- Ottadekte
- Jord/Gras
- Ukjent

Inventarflate

- Bygg
- Utleareal
- Bygg eller utleareal under bakken, i byt
- Skytebane
- Veg eller plass

Brøyteedata

- Snøbrøyting, Døgnåpent
- Snøbrøyting, Pri 1
- Snøbrøyting, Pri 2
- Snøbrøyting, Pri 3
- Snøbrøyting, Pri 4
- Snøbrøyting
- Snødeponi
- Håndmåking, Pri 1
- Håndmåking, Pri 2
- Håndmåking
- Breytes av kommunen
- Områdeavgrensning
- Nedslagsfelt for frysing

Merknad: