


Y. 01	28.04.16	ISO BYGGET	ALD	OSL	OSL
B. 04	16.08.15	VANN/AVLØP PLANENE	L5	KSAL	OSL
B. 05	27.08.15	RADIATOR FLYTTE	L5	KSAL	OSL
B. 06	19.09.15	SVV. INDRINGER	L5	KSAL	OSL
B. 07	18.03.16	INDRINGER MED RÅNNEKJELLER - SVV. INDR.	L5	KSAL	OSL
B. 08	23.03.16	GULVVAPE - SVV. INDRINGER	L5	KSAL	OSL
B. 09	23.03.16	ARBEIDSTEDING	L5	KSAL	OSL
A. 02	26.04.11	ANNESTEDING	L5	PER	OSL
A. 04	16.05.11	ANNESTEDING - BYGGEREKONTROLL	L5	KSAL	OSL
REV	DATE	BESKRIVELSE	TEGN	KONT	DRUK

FASE: DETALJPROSJEKT
 FAG TYPE: FLYD ETO LNR: FAS. REV.
V 300P - K0 - 04 - 201 Y.01

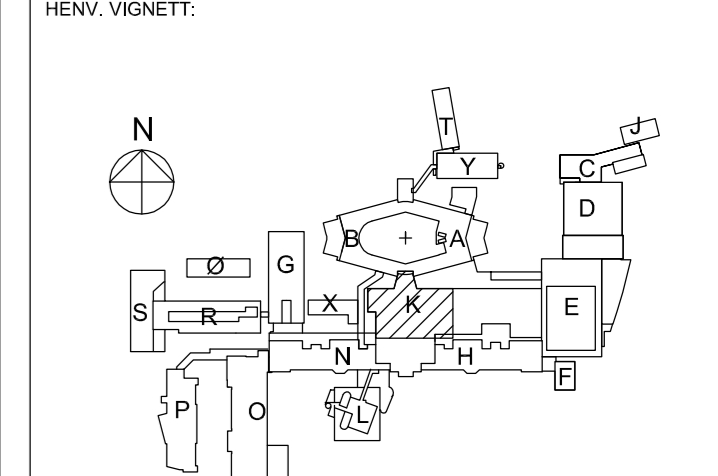

NORLANDSSYKEHUSET BØDØ SOMATIKK

PROSJEKTERENDE:
 RÅTTO ARCHITECTER AS, DRAMMENVEIEN 130 CL, 0277 OSLO
 RÅTTO ARCHITECTER AS, OTTO NIELSENS VEI 12, 7414 TRONDHEIM
 RÅTTO ARCHITECTER AS v/ BJØRREK & LINCHEN AS

COWI
 PROSJEKT NR.: 128559
 PLAN 04 ETG.
 RØRTEKNIKK

MÅL: 1 : 50
 FAG TYPE: FLYD ETO LNR: FAS. REV.
V 300P - K0 - 04 - 201 Y.01
 DATO: 28.10.09