


- - Oppgradering brannvegg
- Oppgradering av himling slik at den oppnår riktig brannklasse

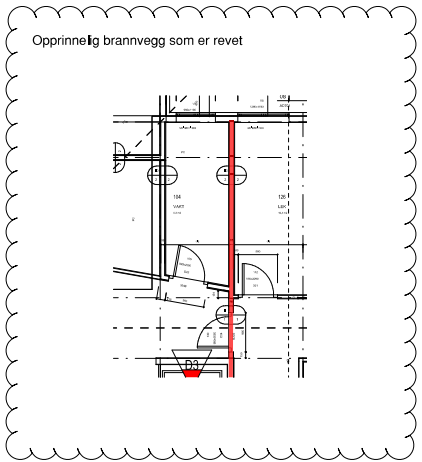

AS BUILT-TEGNING		13932 SOLLIA BARNEHEJM 8450 SORTLAND Prosjektnr. 11479 Grunnplan 1:51896	
STATSBYGG		Utarbeidet av	RB
Tegning		Utskrift av	RB
Endring brann		Fig. 1	Rev. 1