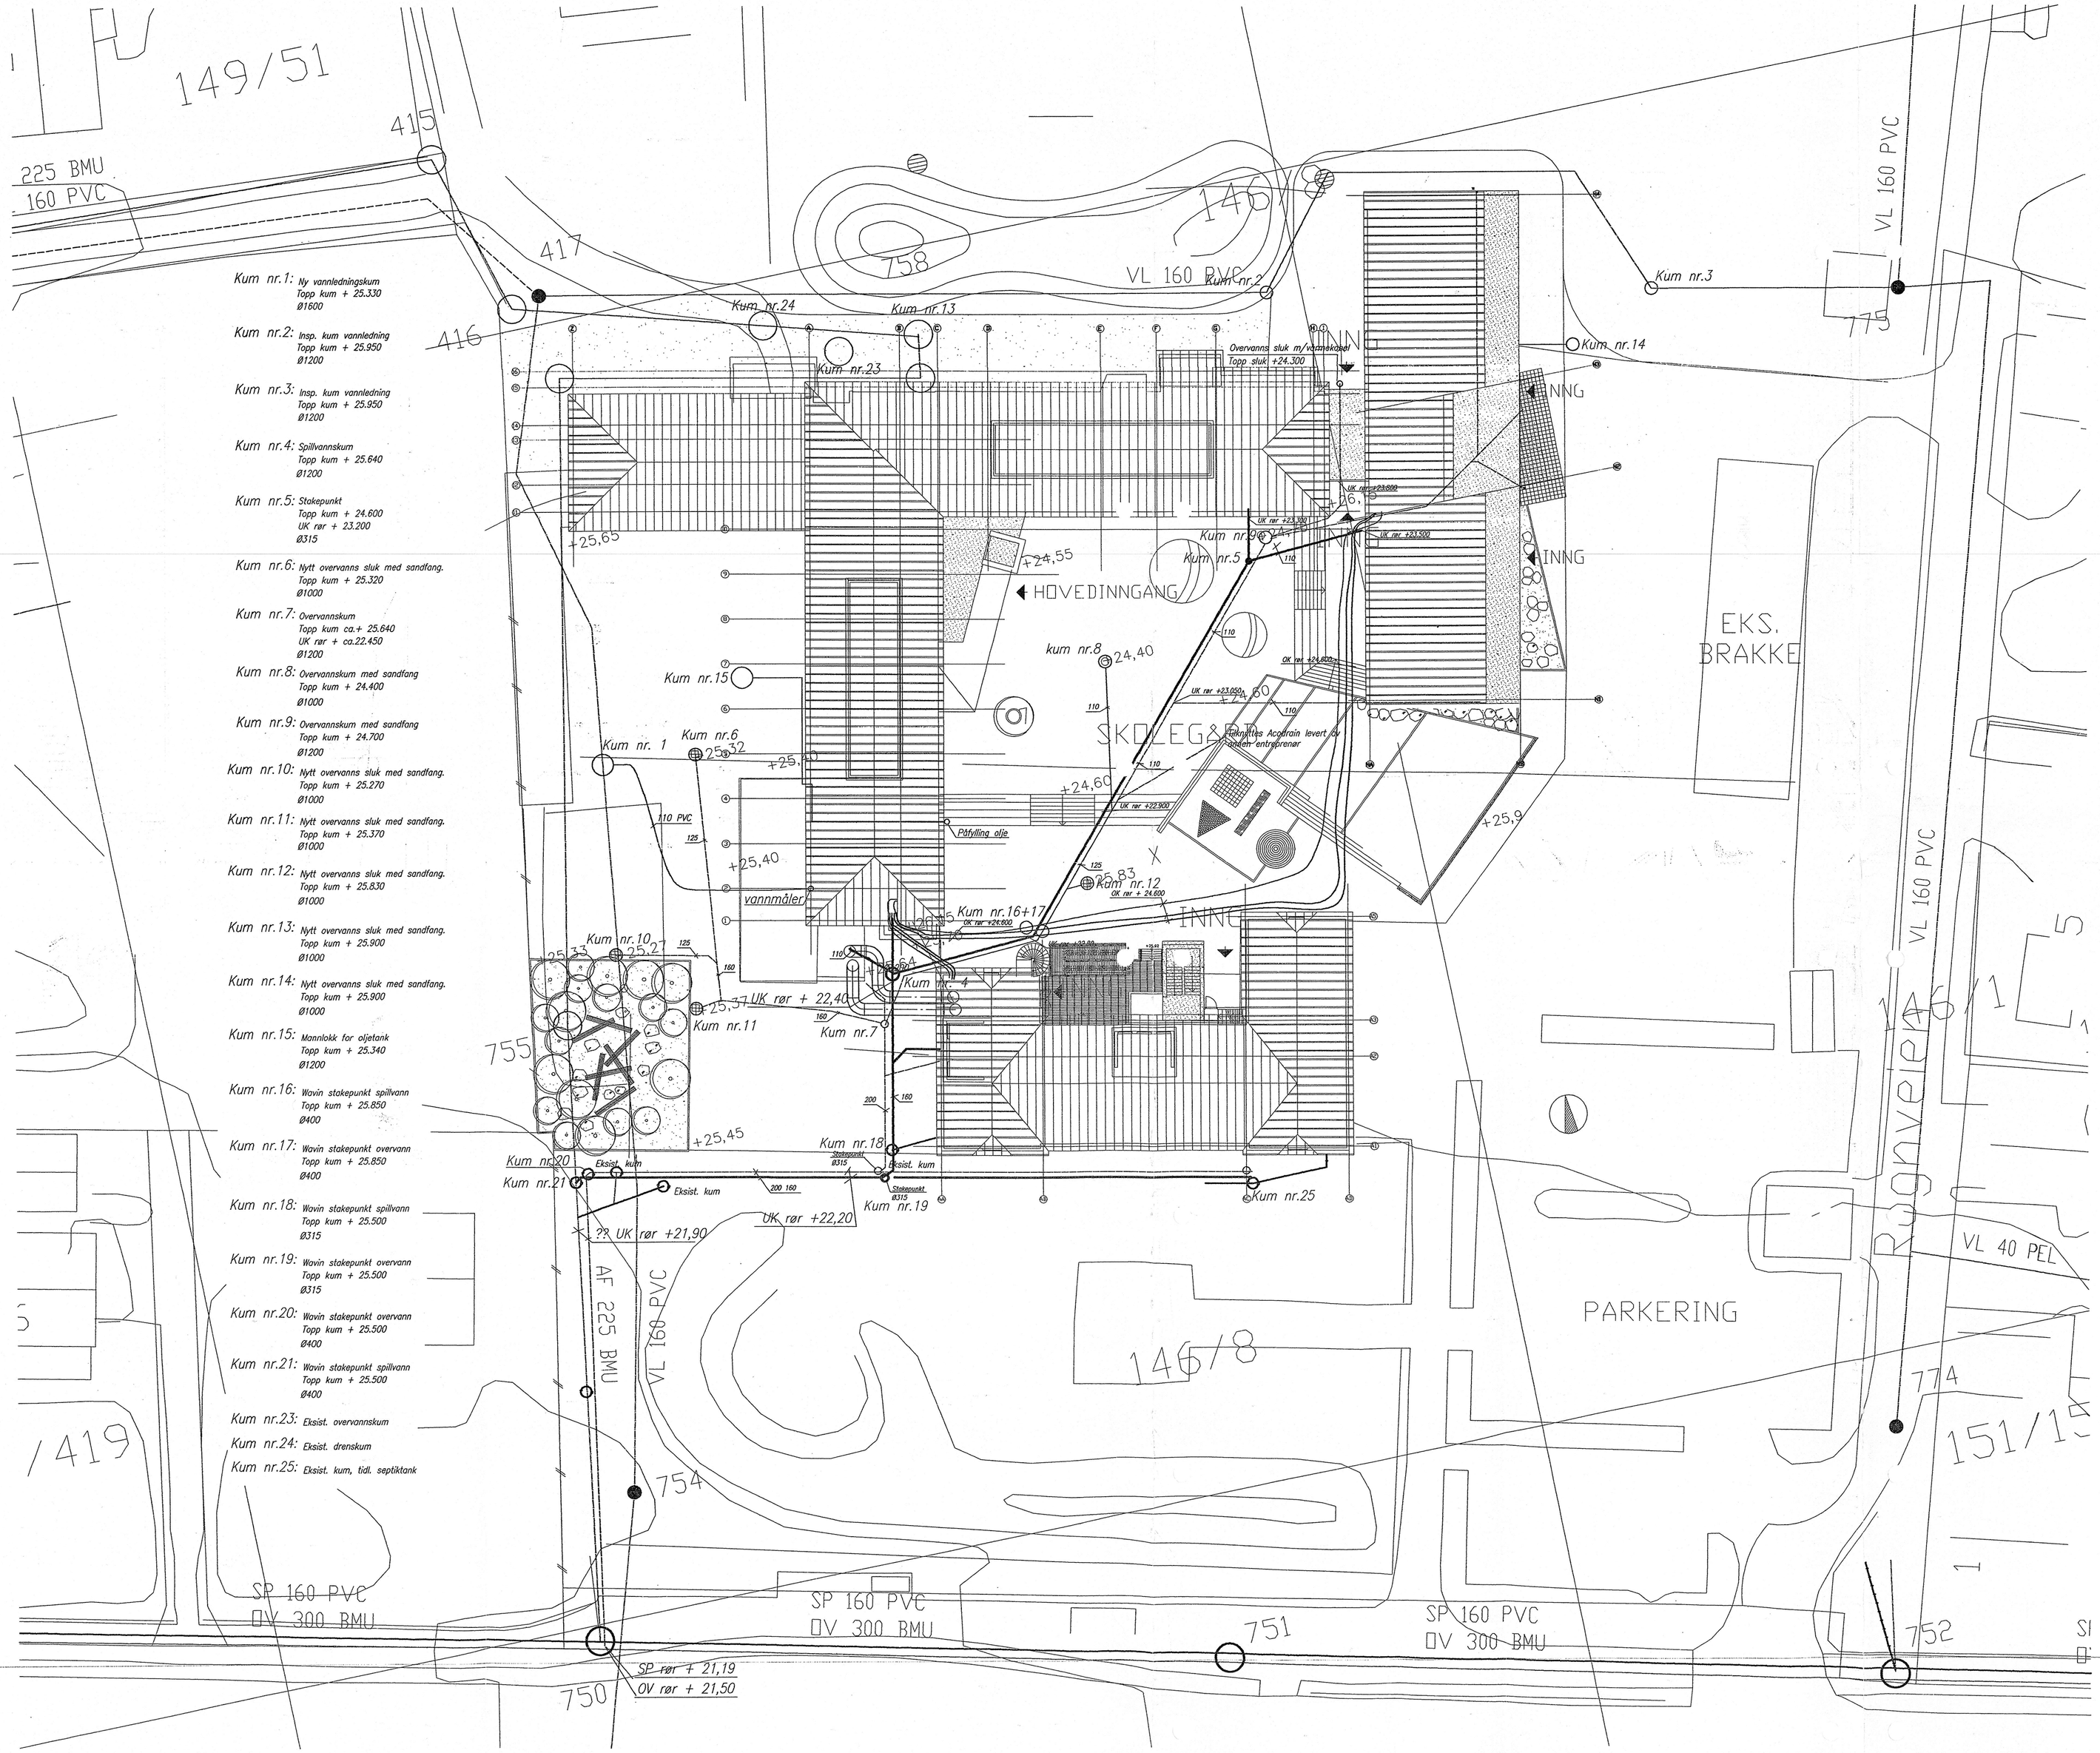

NDEX	DATO	REVISJON	SIGN	KTRL
03	14.12.04	Som bygget	ALQ	JEP
02	29.08.02	Ny vanninnlegg og påkoblingspkt. for SPV og OV	ALQ	JEP
01	10.08.02	ARBEIDSTEGNING	ALQ	JEP
00	15.04.02	ANBUDSTEGNING	ALQ	JEP

REVISJONER

TEGNNR. V-001 REVISJON 03

7501 PRESTERØD BARNESKOLE

UTOMHUSPLAN

PROSJEKT/TITTEL/VIGNETT

FASE	DETALJPROSJEKT
TYPE	SOM BYGGET
MÅL	1:250 (A1)
DATO	25.04.02
SIGN.	ALQ
FILN.	V-001
KTRL.	RMÅ

A SPIR ARKITEKTER AS
MØLLEGT. 8
3111 TØNSBERG
tlf. 33 38 18 80
fax 33 38 18 81
e-post post@spir.no

B CHRISTIANSEN OG ROBERG AS
ØVRE LANGGT. 71
3110 TØNSBERG
tlf. 33 31 41 63
fax 33 31 24 61

E AC ENGINEERING AS
POSTBOKS 1291
3205 SANDEFJORD
tlf. 33 42 85 85
fax 33 42 85 86
e-post roy@ace.no

V ERICHSEN & HORGEN AS
LYNGBAKKVEGEN 5
3736 SKIEN
tlf. 35 58 85 00
fax 35 58 85 25
e-post jep@erichsen-horgen.no

RIV Erichsen & Horgen A/S
Rådgivende ingeniører VVS-Klima-Kulde-Energi