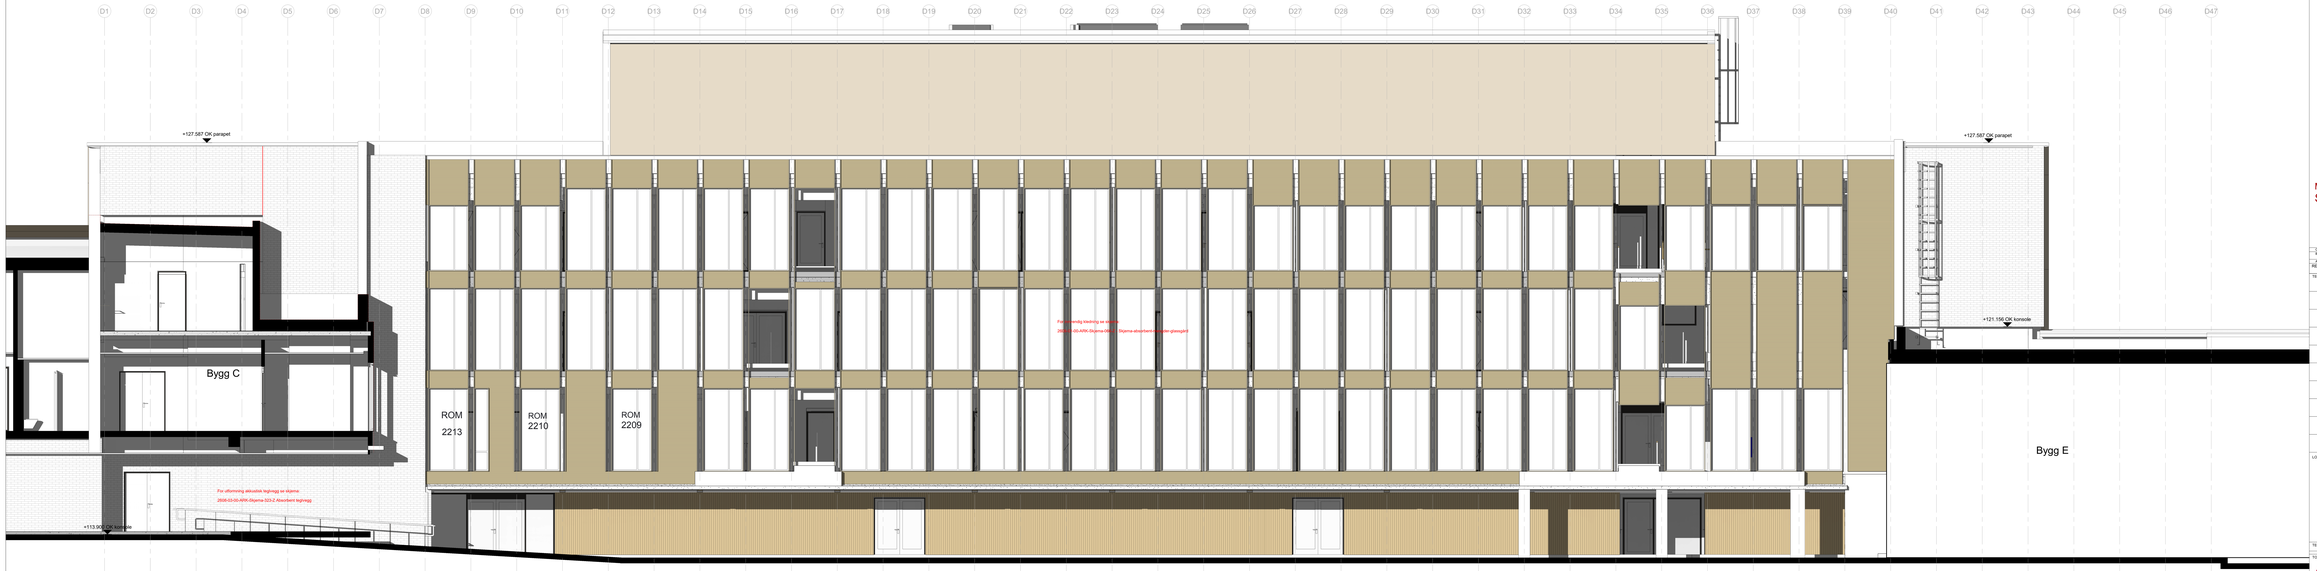

MERKNADER:

Markering solavskjerming
SOL DESIGN INT.ARK.MNIL 25.08.23

REV.	BESKRIVELSE	UTFØRENDE	KONTROLL PROSJEKTERENDE	DATO
B	Revisjon 2 som bygget	RLS	PB	20.04.2023
A	Fasade omlegging B-D og endringer vest/fasade over gjestegård omlegg	PB	PB	16.02.2023
	Endringer			
C	Endringer med takterrasser i vest bygg C og mot gjesteegg i vest er fjernet	MIJ		12.05.2023

TEGNINGSPRODUSENT:
- ■ ARK
- ☐ RIB
- ☐ RIBR
- ☐ RIE
- ☐ RIV
- ☐ RIAKU
- ☐ LARK
- ☐ IARK
- ☐ FDV
- ☐ ANNET

KONTAKTINFORMASJON:
TRM Arkitekter AS +47 55 55 75 10
hlm +47 55 55 04 00

LOKALISERINGSFIGUR:

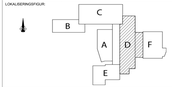

TEGNING: 2608-04-00-ARK-Fasade-402-Z C


LAB

PROSJEKTNUMMER:	MODELL/FIL:	SIGNATUR:	DATO:
401		MIJ	31/03/21

PROSJEKTFASE: Arbeidstegning | TILBUDSTEGNING: ☐ | ARBEIDSTEGNING: ☐ | AS-BUILT: ■

TEGNING: Fasade Bygg D vest

PROSJEKT: Landåssvingen 15

BERGEN KOMMUNE
Finans, Eiendom og Eierskap
Etat for Utbygging

REV. BK: | SIGN. BK:
MN.: 1 : 50
BYGGNR. BK: 01 | VER.:
EIENDOMNR. BK: 2608