

Bygg E fasade vest Kassettype EV


60 - EV - Fasade Kasset og profiler

Type	Kasset bredde	Kasset høyde
EV-A1	795	2780
EV-A1: 8		
EV-A2	795	3220
EV-A2: 5		
EV-A3	795	1600
EV-A3: 8		
EV-B1	795	1900
EV-B1: 4		
EV-C1	600	1980
EV-C1: 11		
EV-C2	795	1980
EV-C2: 3		
EV-C3	795	2130
EV-C3: 3		
EV-D1	600	800
EV-D1: 11		
EV-E2		1170
EV-E2: 12		
EV-G1	1200	
EV-G1: 14		
EV-G2	880	
EV-G2: 1		
EV-G3	80	
EV-G3: 1		
EV-H1		3280
EV-H1: 12		
Grand total:		93

Tegn forklaring


- E = Bygg
- S, V, N, Ø = Fasade
- A, B, C.. = Type
- 1, 2, 3, 4 = Løpenummer

Kasset typer

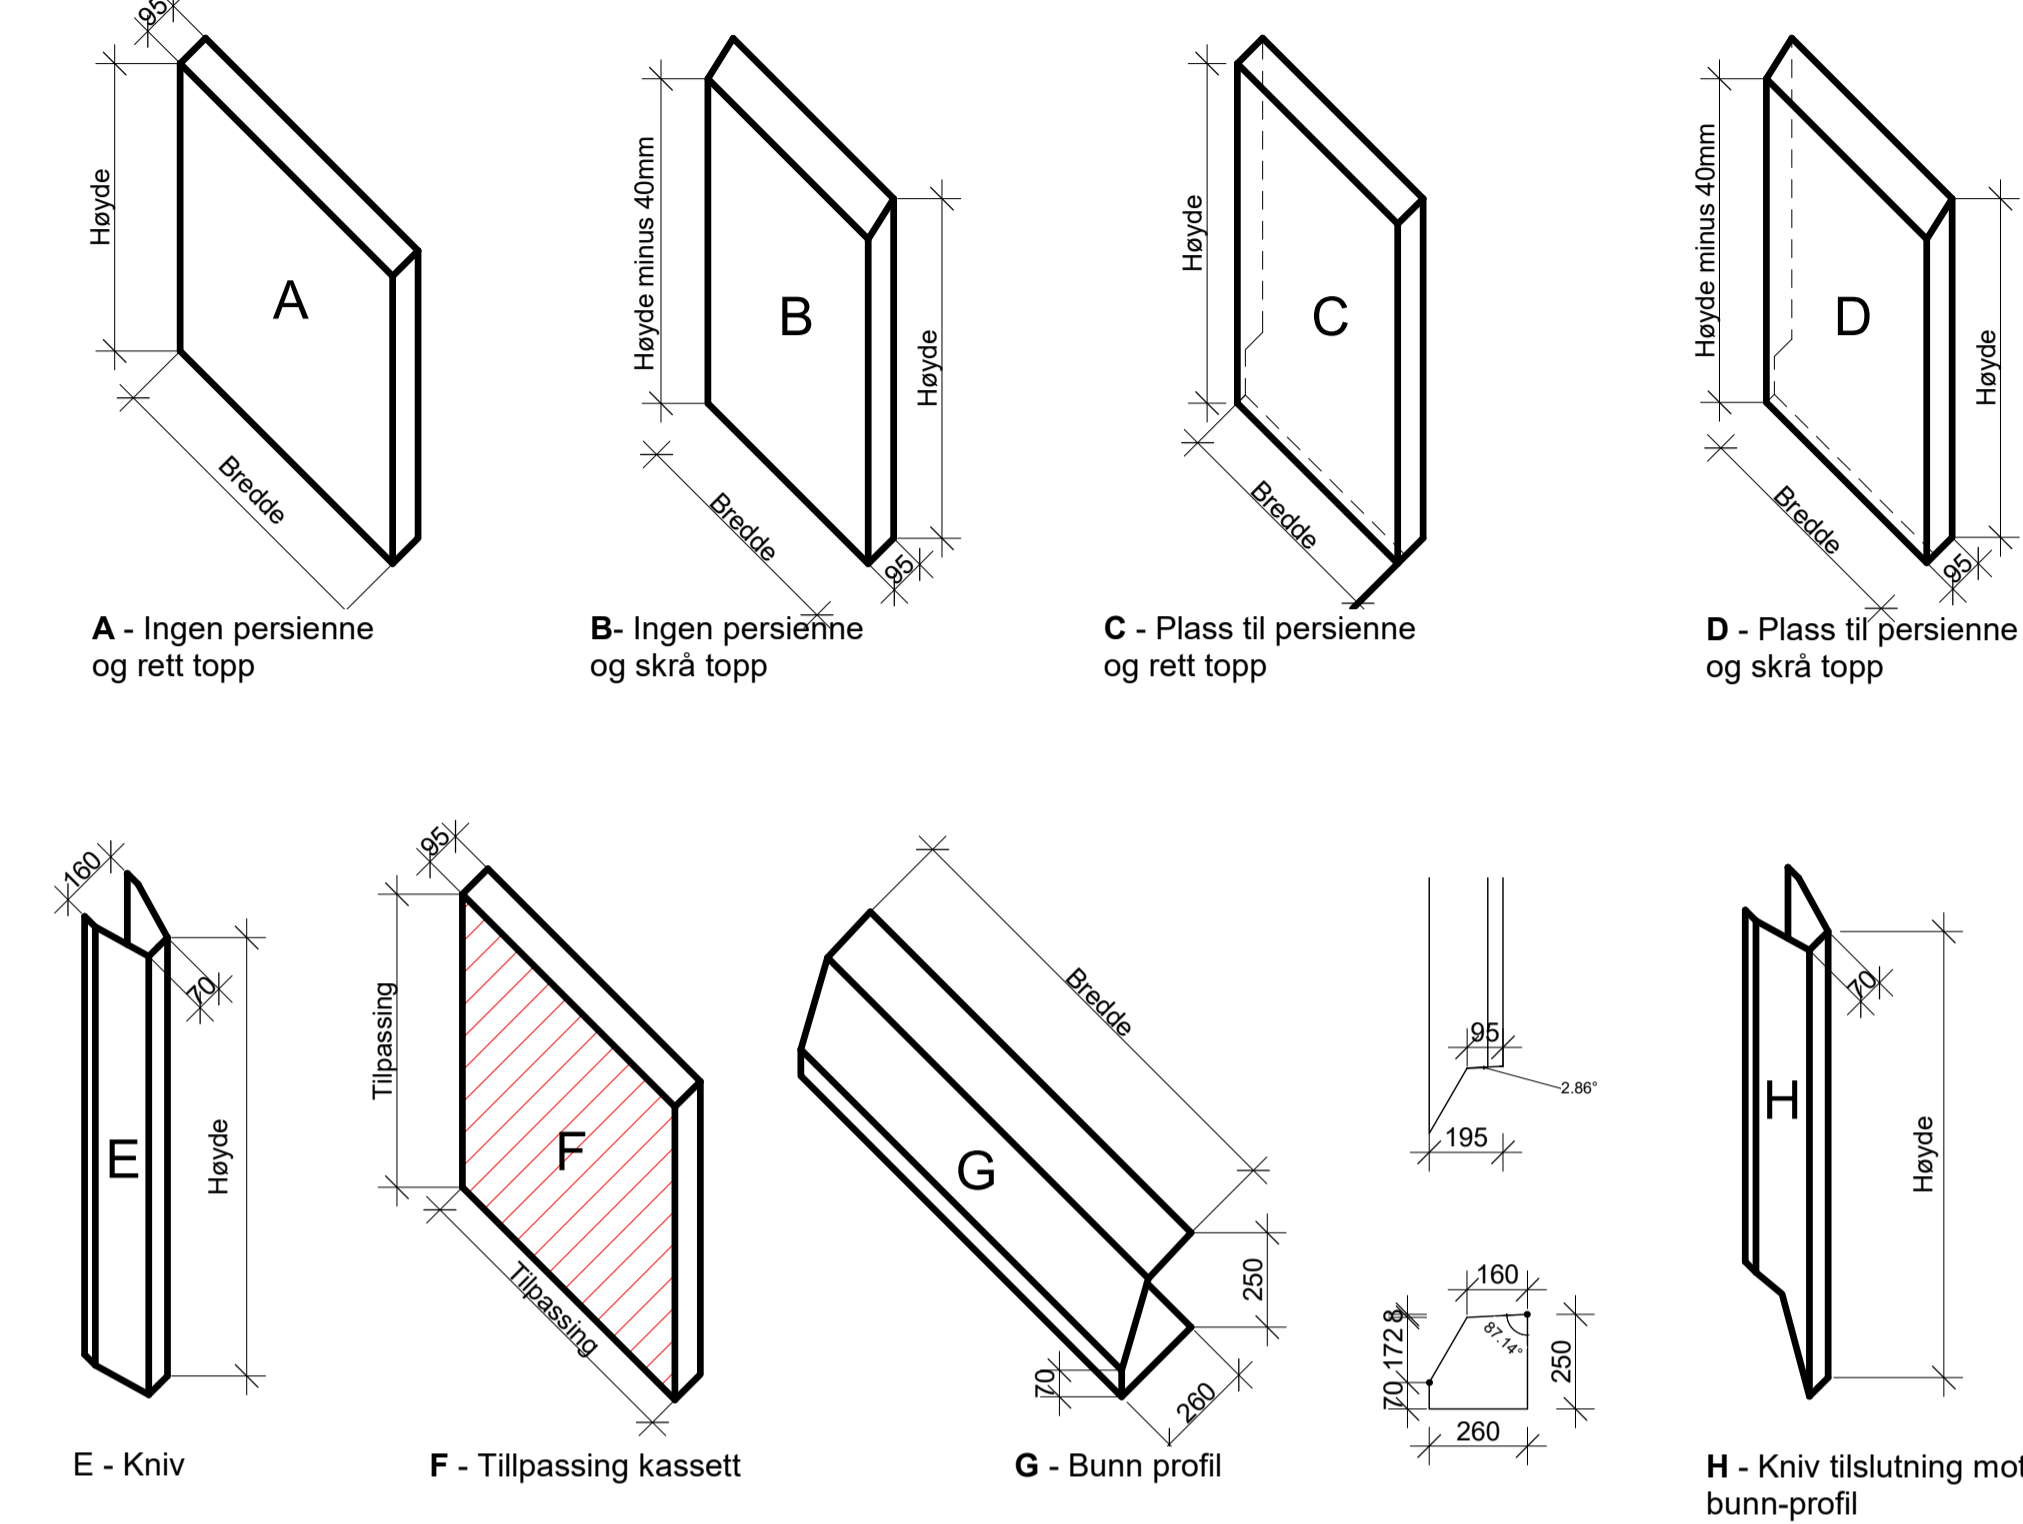

MERKNADER:

Markering av solskjerming
SOL DESIGN INT.ARK MNIL 25.08.2023

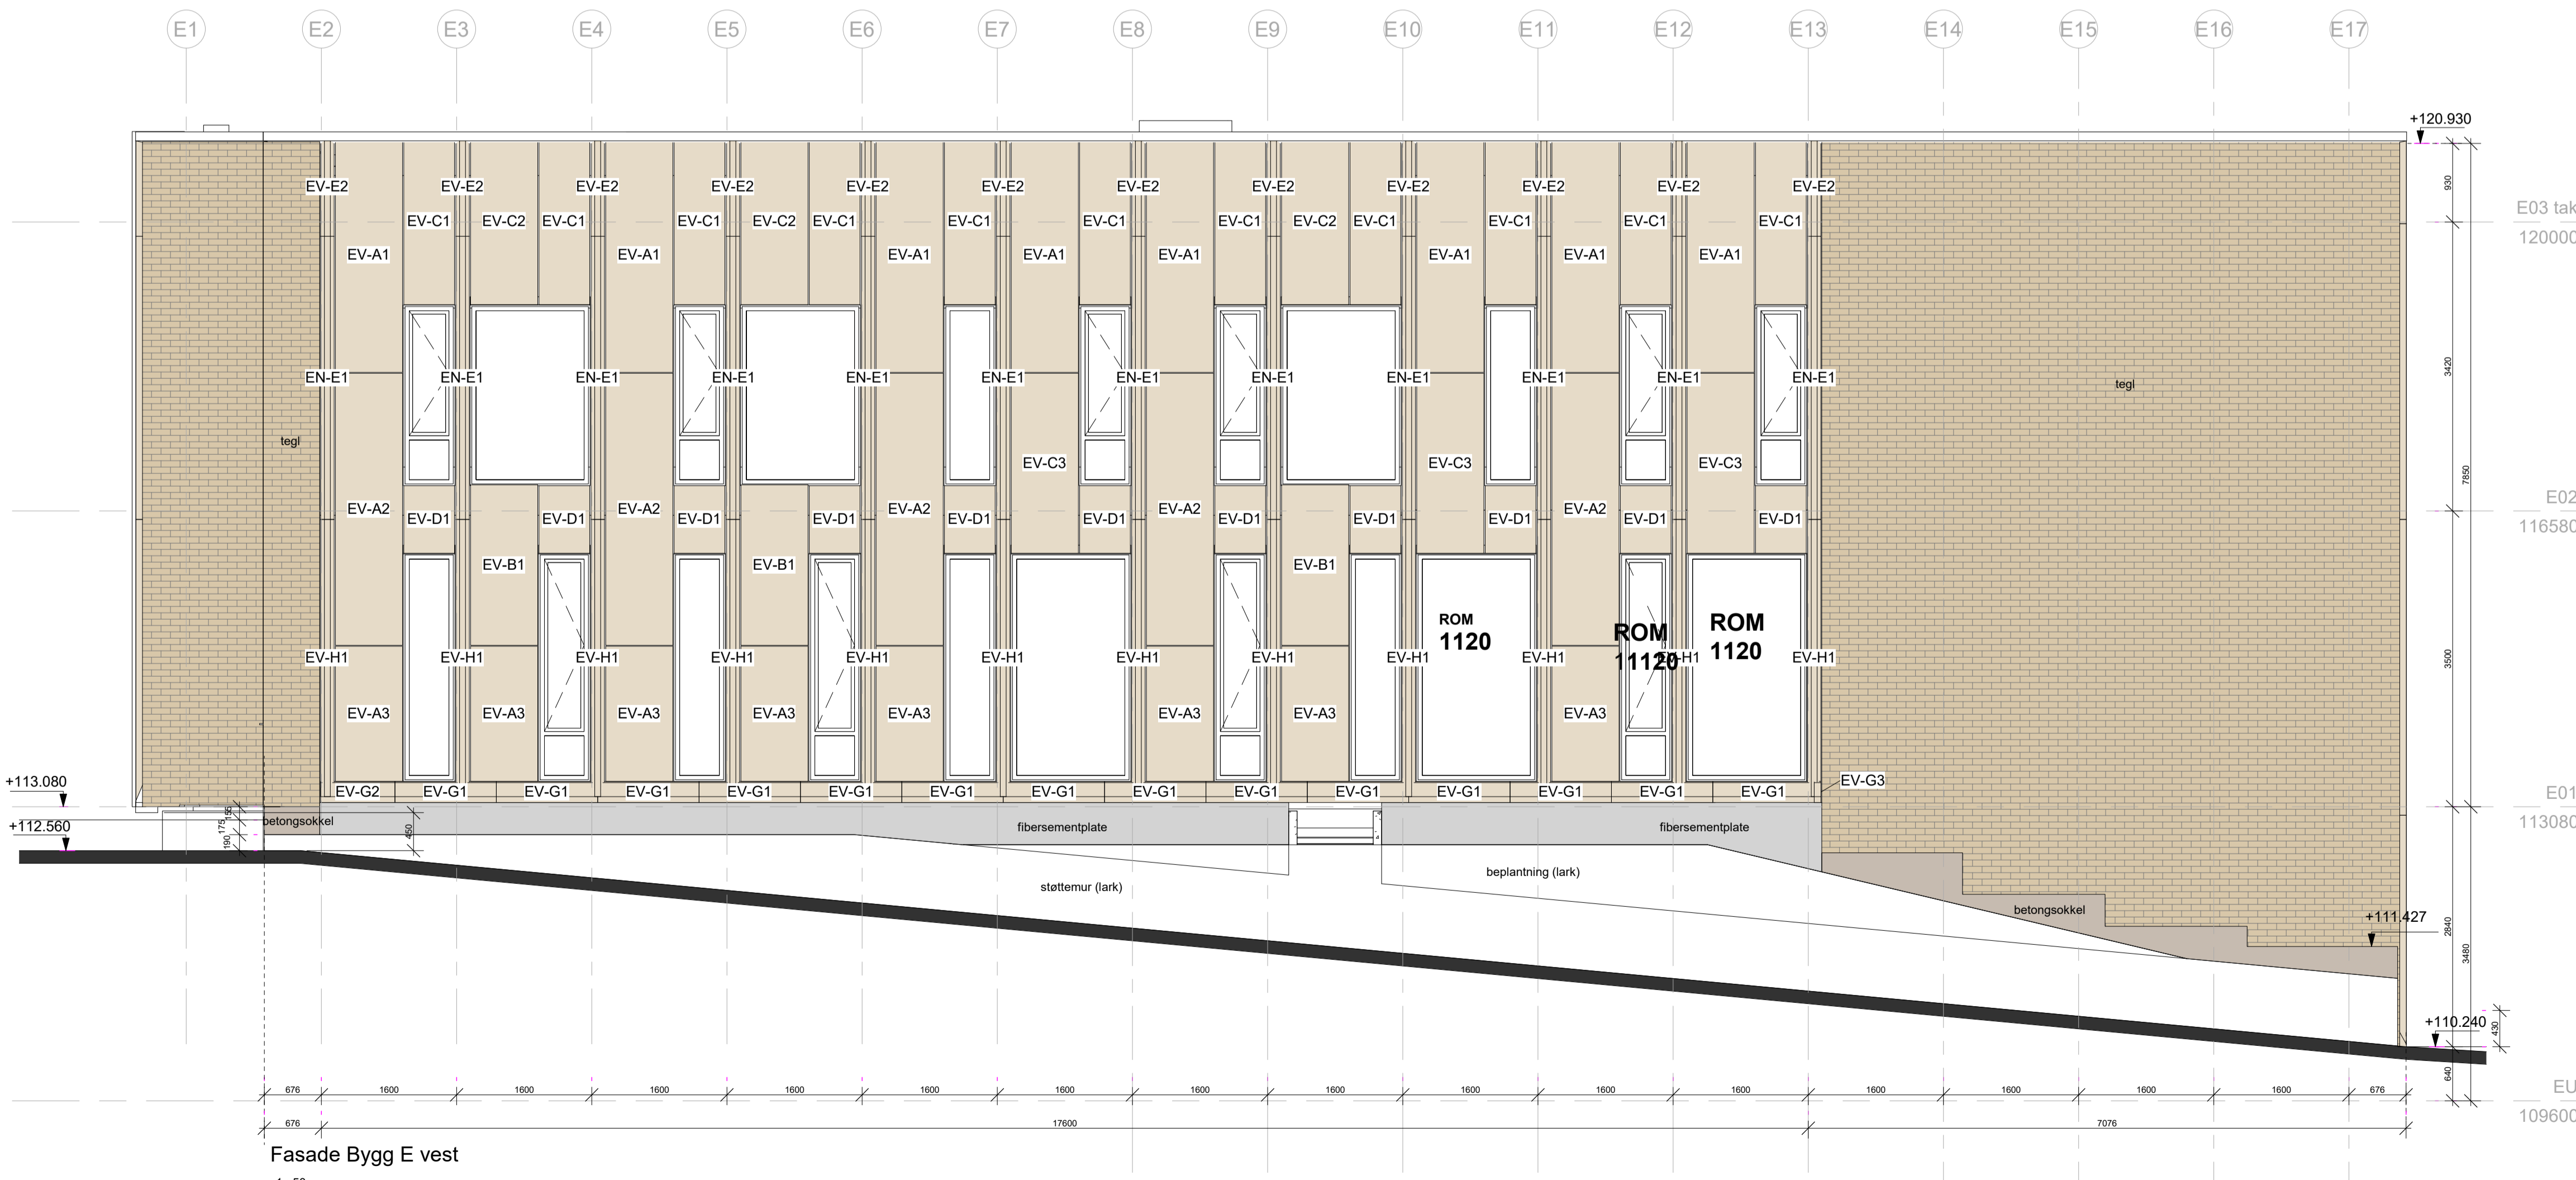


Fasade Bygg E vest
1:50

TEGNER: M.B.J.	PROSJEKTLEDER: P.S.	DATE: 08.03.2023
REVISOR: M.B.J.	UTFØRENDE: H.K.	DATE: 10.01.2022
REVISOR: H.K.	KONTROLL: P.H.N.	DATE: 20.09.2021
REVISOR: P.H.N.	KONTROLL: P.H.N.	DATE: 20.09.2021

TEGNER: ARK
KONTAKTINFORMASJON: 77A/51V +47 55 55 75 10 hlm +47 55 55 04 00

- RIB
- RIBR
- RIE
- RIV
- RIAKU
- LARK
- IARK
- FDV
- ANNET

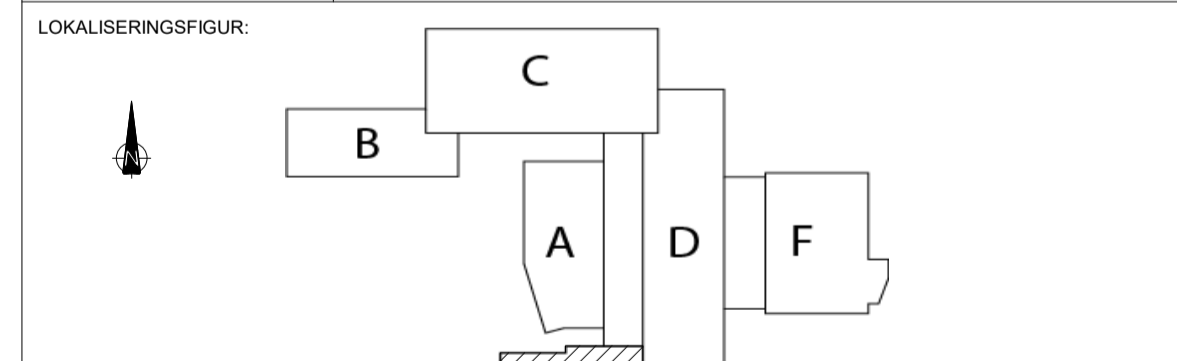

TEGNING: 2608-05-00-ARK-Fasade-502-Z



PROSJEKTNUMMER: 401	MODELLFIL:	SIGNATUR: M.B.J.	DATE: 22.12.2021
PROSJEKTFASE: Detaljprosjekt	TILBUDSTEGNING: <input type="checkbox"/>	ARBEIDSTEGNING: <input type="checkbox"/>	AS-BUILT: <input checked="" type="checkbox"/>

PROSJEKT: Landåssvingen 15	REV. BK:	SIGN. BK:
BERGEN KOMMUNE Finans, Eiendom og Eierskap Etat for Utbygging	MAI: As indicated	VER:
	BYGGER: BK	01
	EIENDOMS NR. BK	2608