VER.	INST. NR.	TEGNING NR.
B	2915	01

Fasade Bygg D nord

Kassettype DN

DN - Fasade kassett og profiler		
Type	**Kassett bredde**	**Kassett høyde**
DN-A1	795	3500
DN-A1: 2		
DN-A2	795	2800
DN-A2: 2		
DN-A3	795	3260
DN-A3: 1		
DN-A4	795	1040
DN-A4: 1		
DN-B1	795	2160
DN-B1: 2		
DN-B2	795	2190
DN-B2: 1		
DN-C1	600	2010
DN-C1: 6		
DN-C2	795	2010
DN-C2: 4		
DN-C3	795	2210
DN-C3: 2		
DN-C4	795	2680
DN-C4: 2		
DN-C5	795	3010
DN-C5: 1		
DN-D1	600	910
DN-D1: 4		
DN-D2	600	1400
DN-D2: 4		

DN - Fasade kassett og profiler		
Type	**Kassett bredde**	**Kassett høyde**
DN-D3	600	1380
DN-D3: 4		
DN-D4	795	1400
DN-D4: 1		
DN-E1		3490
DN-E1: 21		
DN-E2		1310
DN-E2: 7		
DN-M1	1200	
DN-M1: 8		
DN-M3	80	
DN-M3: 2		
DN-N1		2550
DN-N1: 7		
Grand total: 82		

Nomenklatur

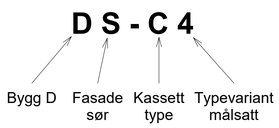

Kassett typer

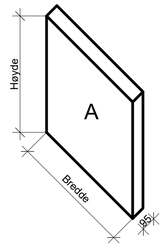

A - Ingen persienne og rett topp

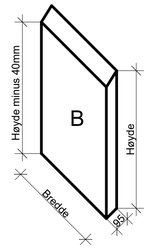

B- Ingen persienne og skrå topp

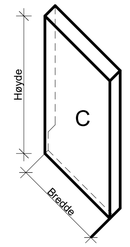

C - Plass til persienne og rett topp

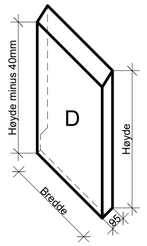

D - Plass til persienne og skrå topp

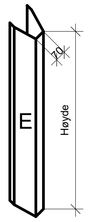

E - Kniv

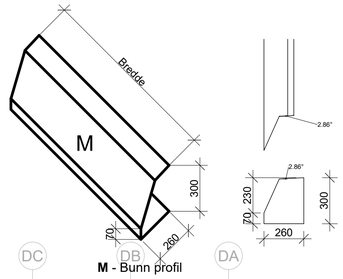

M - Bunn profil

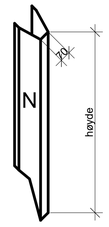

N - Kniv tilslutning mot bunn-profil

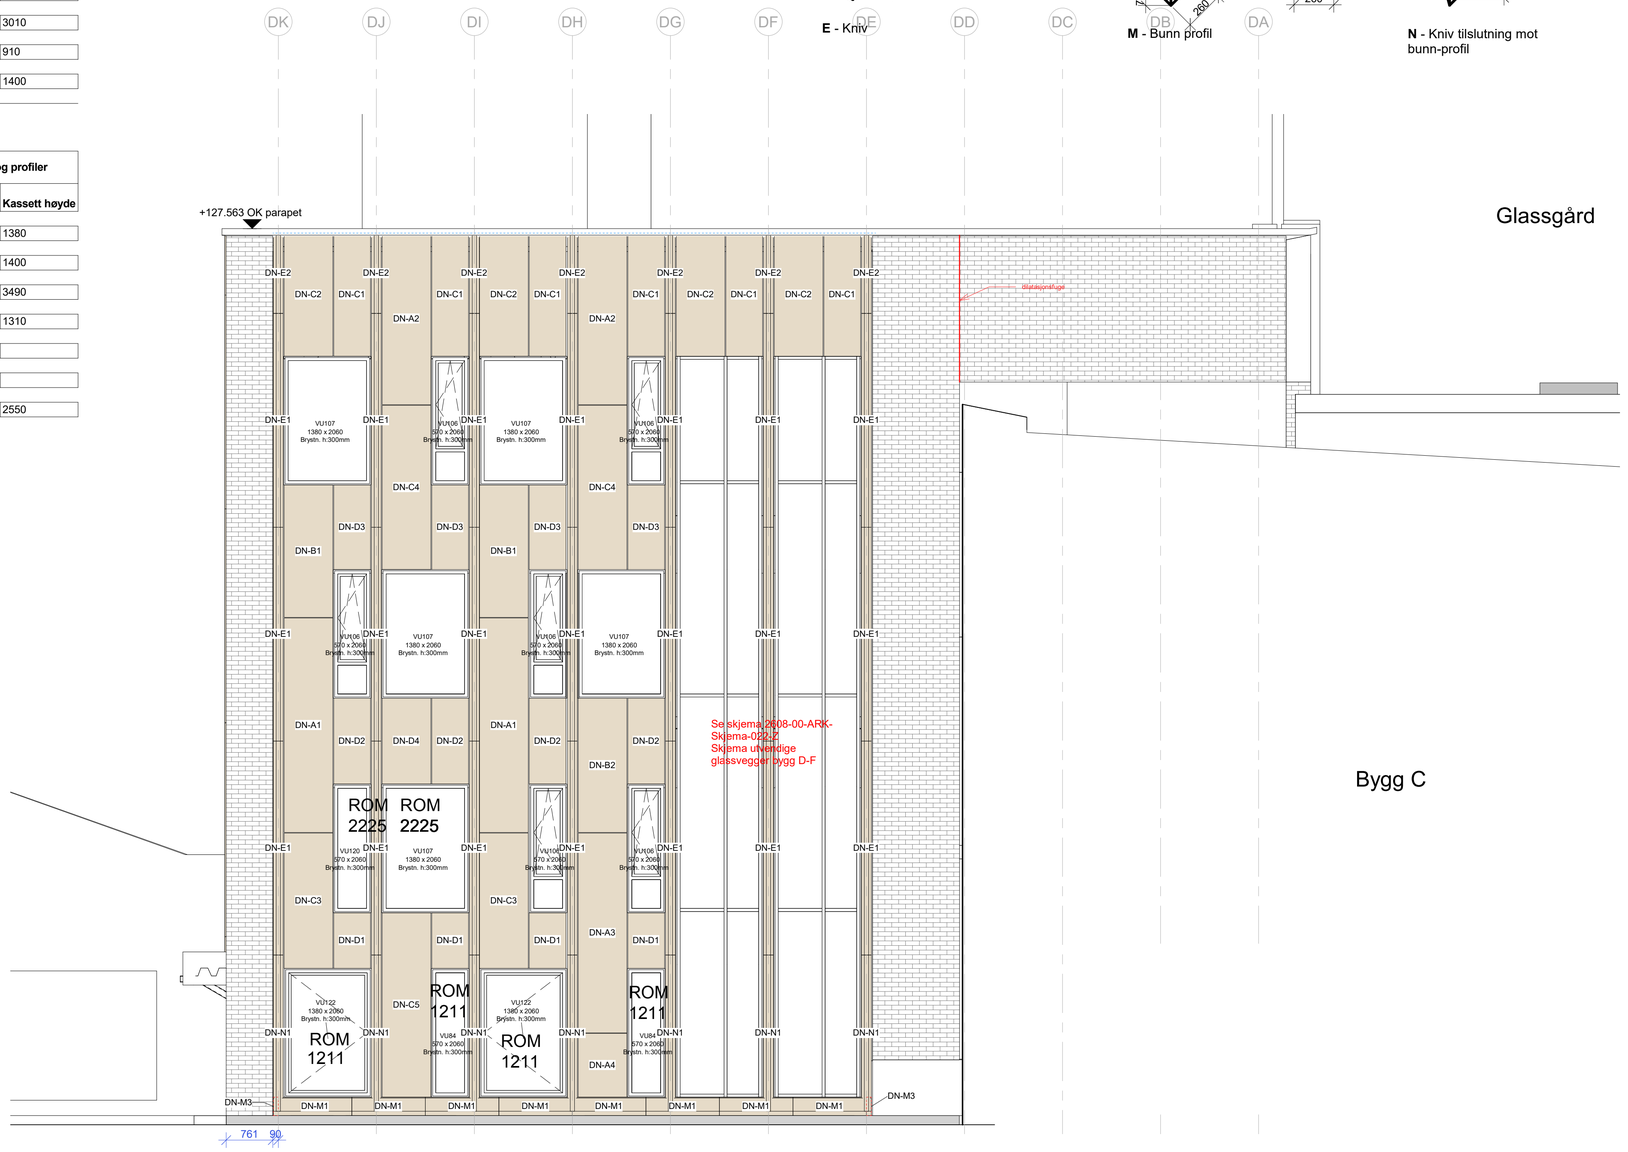

MERKNADER:

Markering solavskjerming og skjerming for innsyn.
SOL DESIGN INT.ARK MNIL 25.08.2023

REV:	GJELDER:	UTFØRENDE:	KONTROLL PROSJEKTERENDE:	Dato
B	Revisjon Z som bygget	MLS	PS	20.04.2023
A	bunnprofil fasade nord oppdatert	PS	PHN	20.05.2022

TEGNINGSPRODUSENT:
- [x] ARK
- [ ] RIB
- [ ] RIBR
- [ ] RIE
- [ ] RIV
- [ ] RIAKU
- [ ] LARK
- [ ] IARK
- [ ] FDV
- [ ] ANNET

ARK ARKITEKTER +47 55 75 10
KONTAKTINFORMASJON: hlm +47 55 55 04 00

LOKALISERINGSFIGUR:

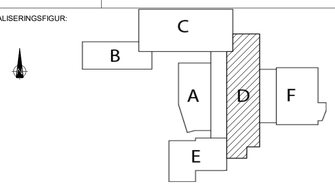

TEGNING: 2608-04-00-ARK-Fasade-401-Z B

KONSEPT	BYGGNR.	ETASJE	FAG	TYPE	NESTE	LØPENR	REV.

SAMSPILLSENTREPRENØR:

PROSJEKTNUMMER:	MODELLFIL:	SIGNATUR:	DATO:
401		PS	22.12.2021

PROSJEKTFASE: Arbeidstegning

TILBUDSTEGNING	ARBEIDSTEGNING	AS-BUILT
☐	☐	■

TEGNING: Fasade Bygg D nord

PROSJEKT: Landåssvingen 15

REV: BK. | SIGN. BK:

MÅL: As indicated

BYGGNR. BK. | VER:

REV: BK.

BERGEN KOMMUNE
Finans, Eiendom og Eierskap
Etat for Utbygging