

Areal Type

- Lærere Nygård skole
- Felles
- Undervisning Nygård skole
- Drift
- Kommunikasjon
- Kontor
- Semi
- Skjermet arbeidsplass
- Multirom
- Møterom
- Fast inventar
- GYM


MERKNADER:

MERKNADER:

- SOLAVSKJERMING
- GARDINER
- SOLAVSKJERMING OPSJON

REV.	REVISJON GJELDER:	UTFØRENDE:	KONTROLL:	COOKJENT:	DATE:
4	Oppdatering iht. usikketillegninger - Etopping av brukerenr. - lagt til møblering i bygg B				20.01.23
3	Oppdatering iht. usikketillegninger - Etopping av brukerenr.				27.12.22
2	Oppdatering iht. usikketillegninger - Etopping av brukerenr.				01.08.22
1	Oppdatering iht. usikketillegninger - Etopping av brukerenr.				21.06.22

TEGNINGSPRODUSENT:	KONTAKTINFORMASJON:
<input type="checkbox"/> ARK	
<input type="checkbox"/> RIB	
<input type="checkbox"/> RIBR	
<input type="checkbox"/> RIE	
<input type="checkbox"/> RIV	
<input type="checkbox"/> RIAKU	
<input type="checkbox"/> LARK	
<input checked="" type="checkbox"/> IARK	SOL DESIGN INTARK. MNIL STRANDGATEN 207 5004 BERGEN
<input type="checkbox"/> FDV	
<input type="checkbox"/> ANNET	

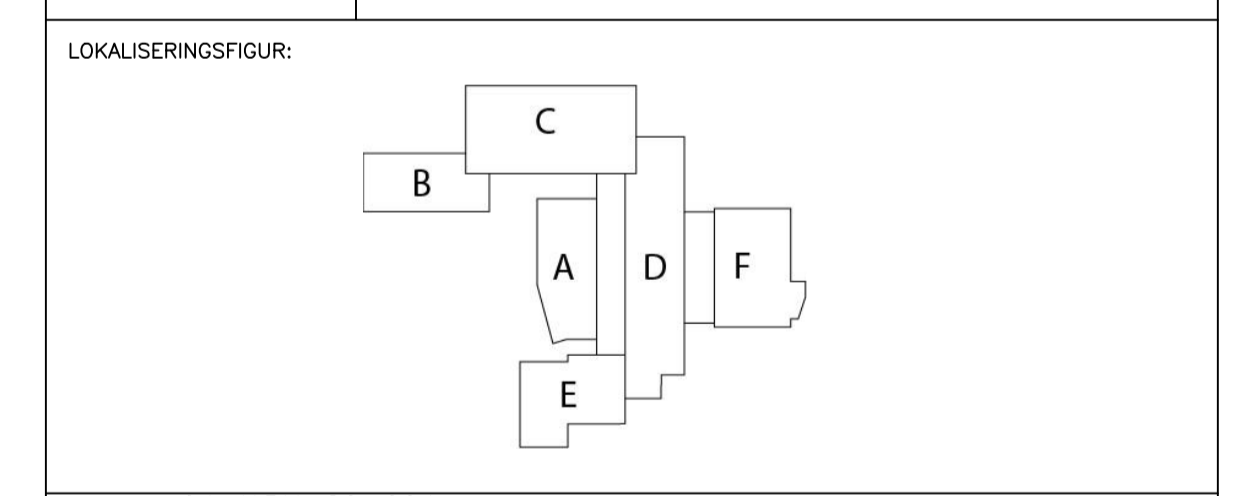

TEGNINGSNR: 04-IARK-20-004 2 IARK

SAMSPILLSENTPRENER:

PROSJEKTNR. 0219 MODELLFIL: SIGNATUR: S.SOL DATE: 12.05.22


PROSJEKTFASE: PROSJEKTFASE ARBEIDSTEGNING AS-BUILT

TEGNING: PLAN 02 - MØBLERINGSPLAN

PROSJEKT: LANDÅSSVINGEN 15 REV. BK. DATO SIGN. BK. SIGN.

MÅL 1:200 BYGNR. BK. VER: 4

EIENDOMS NR. BK.

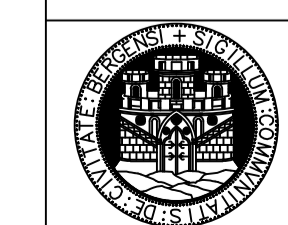

TILTAKSHVER: BERGEN KOMMUNE
 Finans, Eiendom og Eierskap
 Etat for Utbygging