Områder merket med oransje er der det skal rives.

Områder merket med blå pil skal etterisoleres innvendig

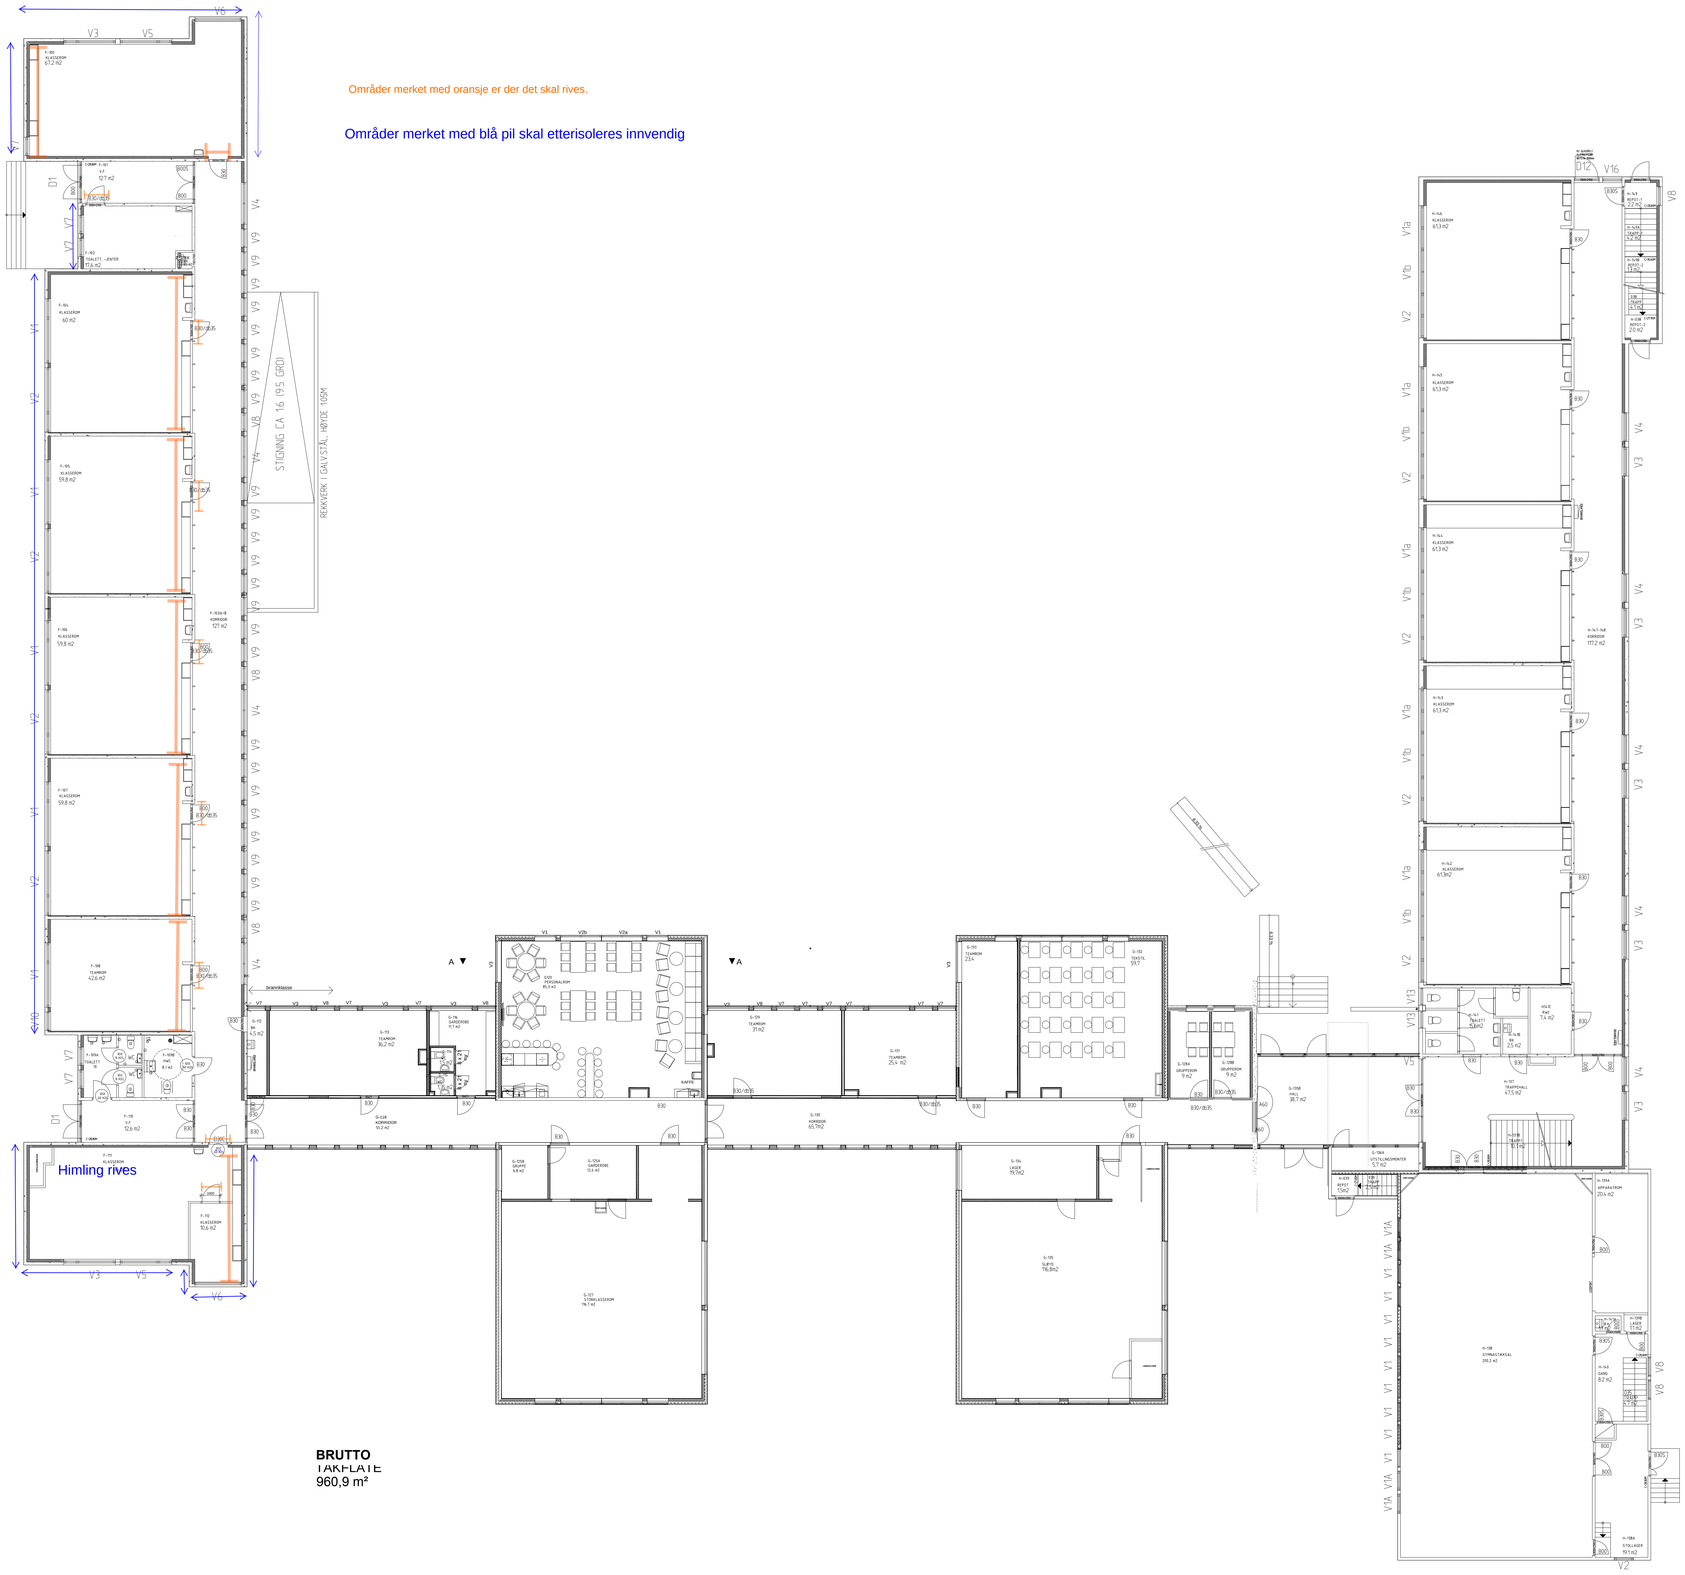

BRUTTOAREAL:

- DOKUMENTASJONSTEGNING
- BRANNVERNTEGNING
- ARBEIDSTEGNING
- ANBUDSTEGNING
- ANMELDELSESTEGNING
- FORELØPIG TEGNING

REV. INDEX	ANT.	ENDRINGEN GJELDER	SIGN	DATO

Tegningsnavn: PLAN 1 ETG

Prosjekt nr.:

Dato: 28.03.2015

Konstr./Tegnet: R.Vold

Kontrollert:

Sjøs nr.:

Milestolk:

B-E etat: Tomt/Adresse/Byggnavn: SALTVERN SKOLE FLØY F-G-H

B-E etat: Driftskontor arbeidsområde:

Utarbeidet av:

Konsulent: Prosjekt-/Tegningsnr.:

BODØ KOMMUNE
BODØ KOMMUNALE EIENDOMMER KF

Tegningsnr.: 102

Rev. index