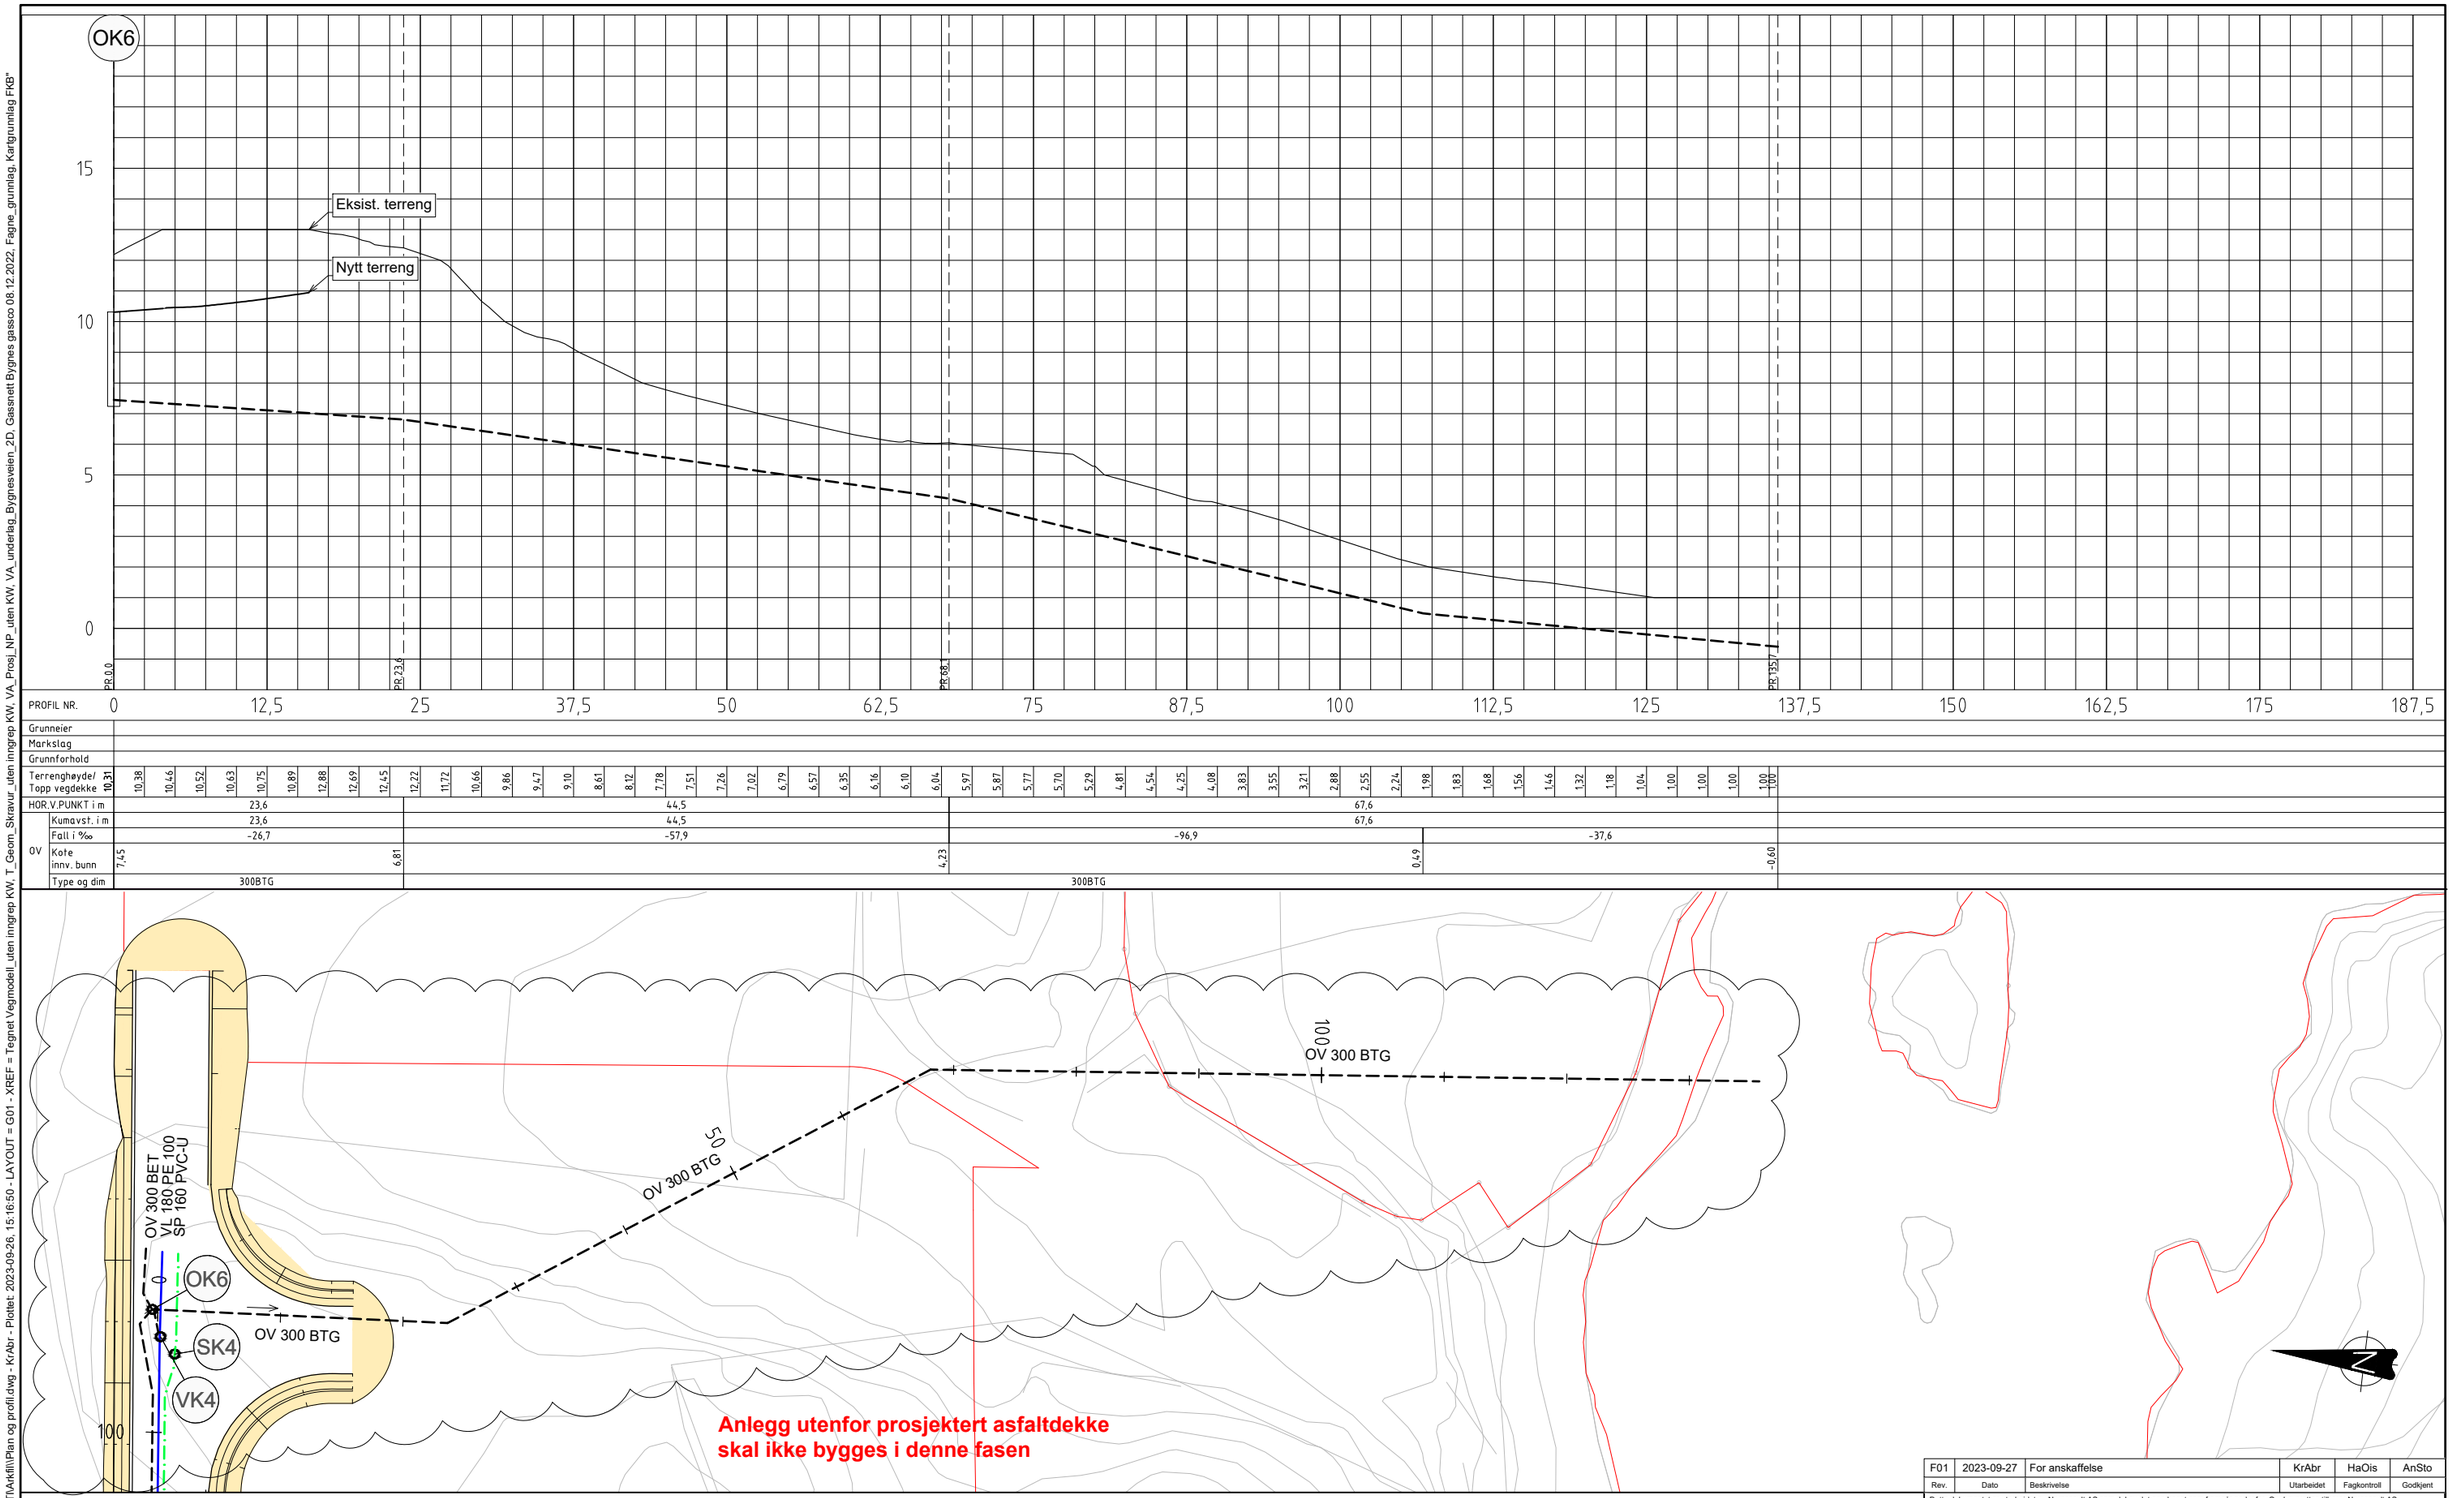

PROFIL NR.		0	12,5	25	37,5	50	62,5	75	87,5	100	112,5	125	137,5	150	162,5	175	187,5
Grunneier																	
Markslag																	
Grunnforhold																	
Terrenghøyde/ Topp vegdekke		10,31	10,38 10,46 10,52 10,63 10,75 10,89 12,88 12,69 12,45	12,22	11,72 10,66 9,86 9,47 9,10 8,61 8,12 7,78 7,51 7,26 7,02 6,79 6,57 6,35 6,16 6,10 6,04		5,97 5,87 5,77 5,70 5,29 4,81 4,54 4,25 4,08 3,83 3,55 3,21 2,88 2,55 2,24 1,98 1,83 1,68 1,56 1,46 1,32 1,18 1,04 1,00 1,00 1,00 1,00									
HOR.V.PUNKT i m			23,6		44,5		67,6										
OV	Kumavst. i m		23,6		44,5		67,6										
	Fall i ‰		-26,7		-57,9		-96,9			-37,6							
	Kote innv. bunn	7,45		6,81		4,23			0,49				-0,60				
	Type og dim		300BTG				300BTG										

TEGNFORKLARING

	Prosjektert	Eksisterende
Vannledning		
Spillvannsledning		
Pumpeledning spillvann		
Overvannsledning		
Sandfang med kuppelrist		

Teiggrense

MERKNADER

- Ledningsanlegg som avsluttes utenfor kum skal innmåles og tydelig merkes.
- Nytt anlegg/flytting av eksist. anlegg kan komme i konflikt med eksist. TI. Eksist. ledninger må avdekkes og innmåles i god tid før arbeidene igangsettes.
- Ledningsdimensjoner, materialer og SDR-klasser er bestemt av Karmøy kommune, og videre vurderinger er ikke gjort.

HENVISNINGER

Situasjonsplan elektro:	IN01
Detaljtegning VK4:	H12
Kumskisse SK4:	H14
Kumskisse OK6:	G14
Grøftesnitt:	G11, GH11

Rev.	Dato	Beskrivelse	Utarbeidet	Fagkontroll	Godkjent
F01	2023-09-27	For anskaffelse	KrAbr	HaOis	AnSto

Dette dokumentet er utarbeidet av Norconsult AS som del av det oppdraget som fremgår nedenfor. Opphavsretten tilhører Norconsult AS. Dokumentet må bare benyttes til det formål som oppdragsavtalen beskriver, og må ikke kopieres eller gjøres tilgjengelig på annen måte eller i større utstrekning enn formålet tilsier.

Karmøy kommune

Målestokk (gjelder A1): 1:250

Bygnes Biogass
Utslippsledning overvann
Plan og profil

Norconsult

Oppdragsnummer	Tegningsnummer	Revisjon
52204404	G01	F01

"X:\nor\oppdrag\Haugesund\522\04\52204404\BIM\VA_T\Arkfil\Plan og profil.dwg - KrAbr - Plottet: 2023-09-26, 15:16:50 - LAYOUT = G01 - XREF = Tegnet Vegmodell_uten inngrep KW, T_Geom_Skravur_uten inngrep KW, VA_Prosj_NP_uten KW, VA_underlag_Bygnesveien_2D, Gassnett Bygnes gassco 08.12.2022, Fagne_grunnlag, Kartgrunnlag FKB"