

Arbeidsplassareal 3. etasje:


Felles telefonrom

8-10 arbeidsplasser fordelt på to soner

Nytt toalett og garderobefasiliteter/ benk

2 Multirom (lite møterom)

Sosial sone m/ kaffestasjon, kjøkkenfasiliteter m/oppv., møte/ spise plass/ bibliotek

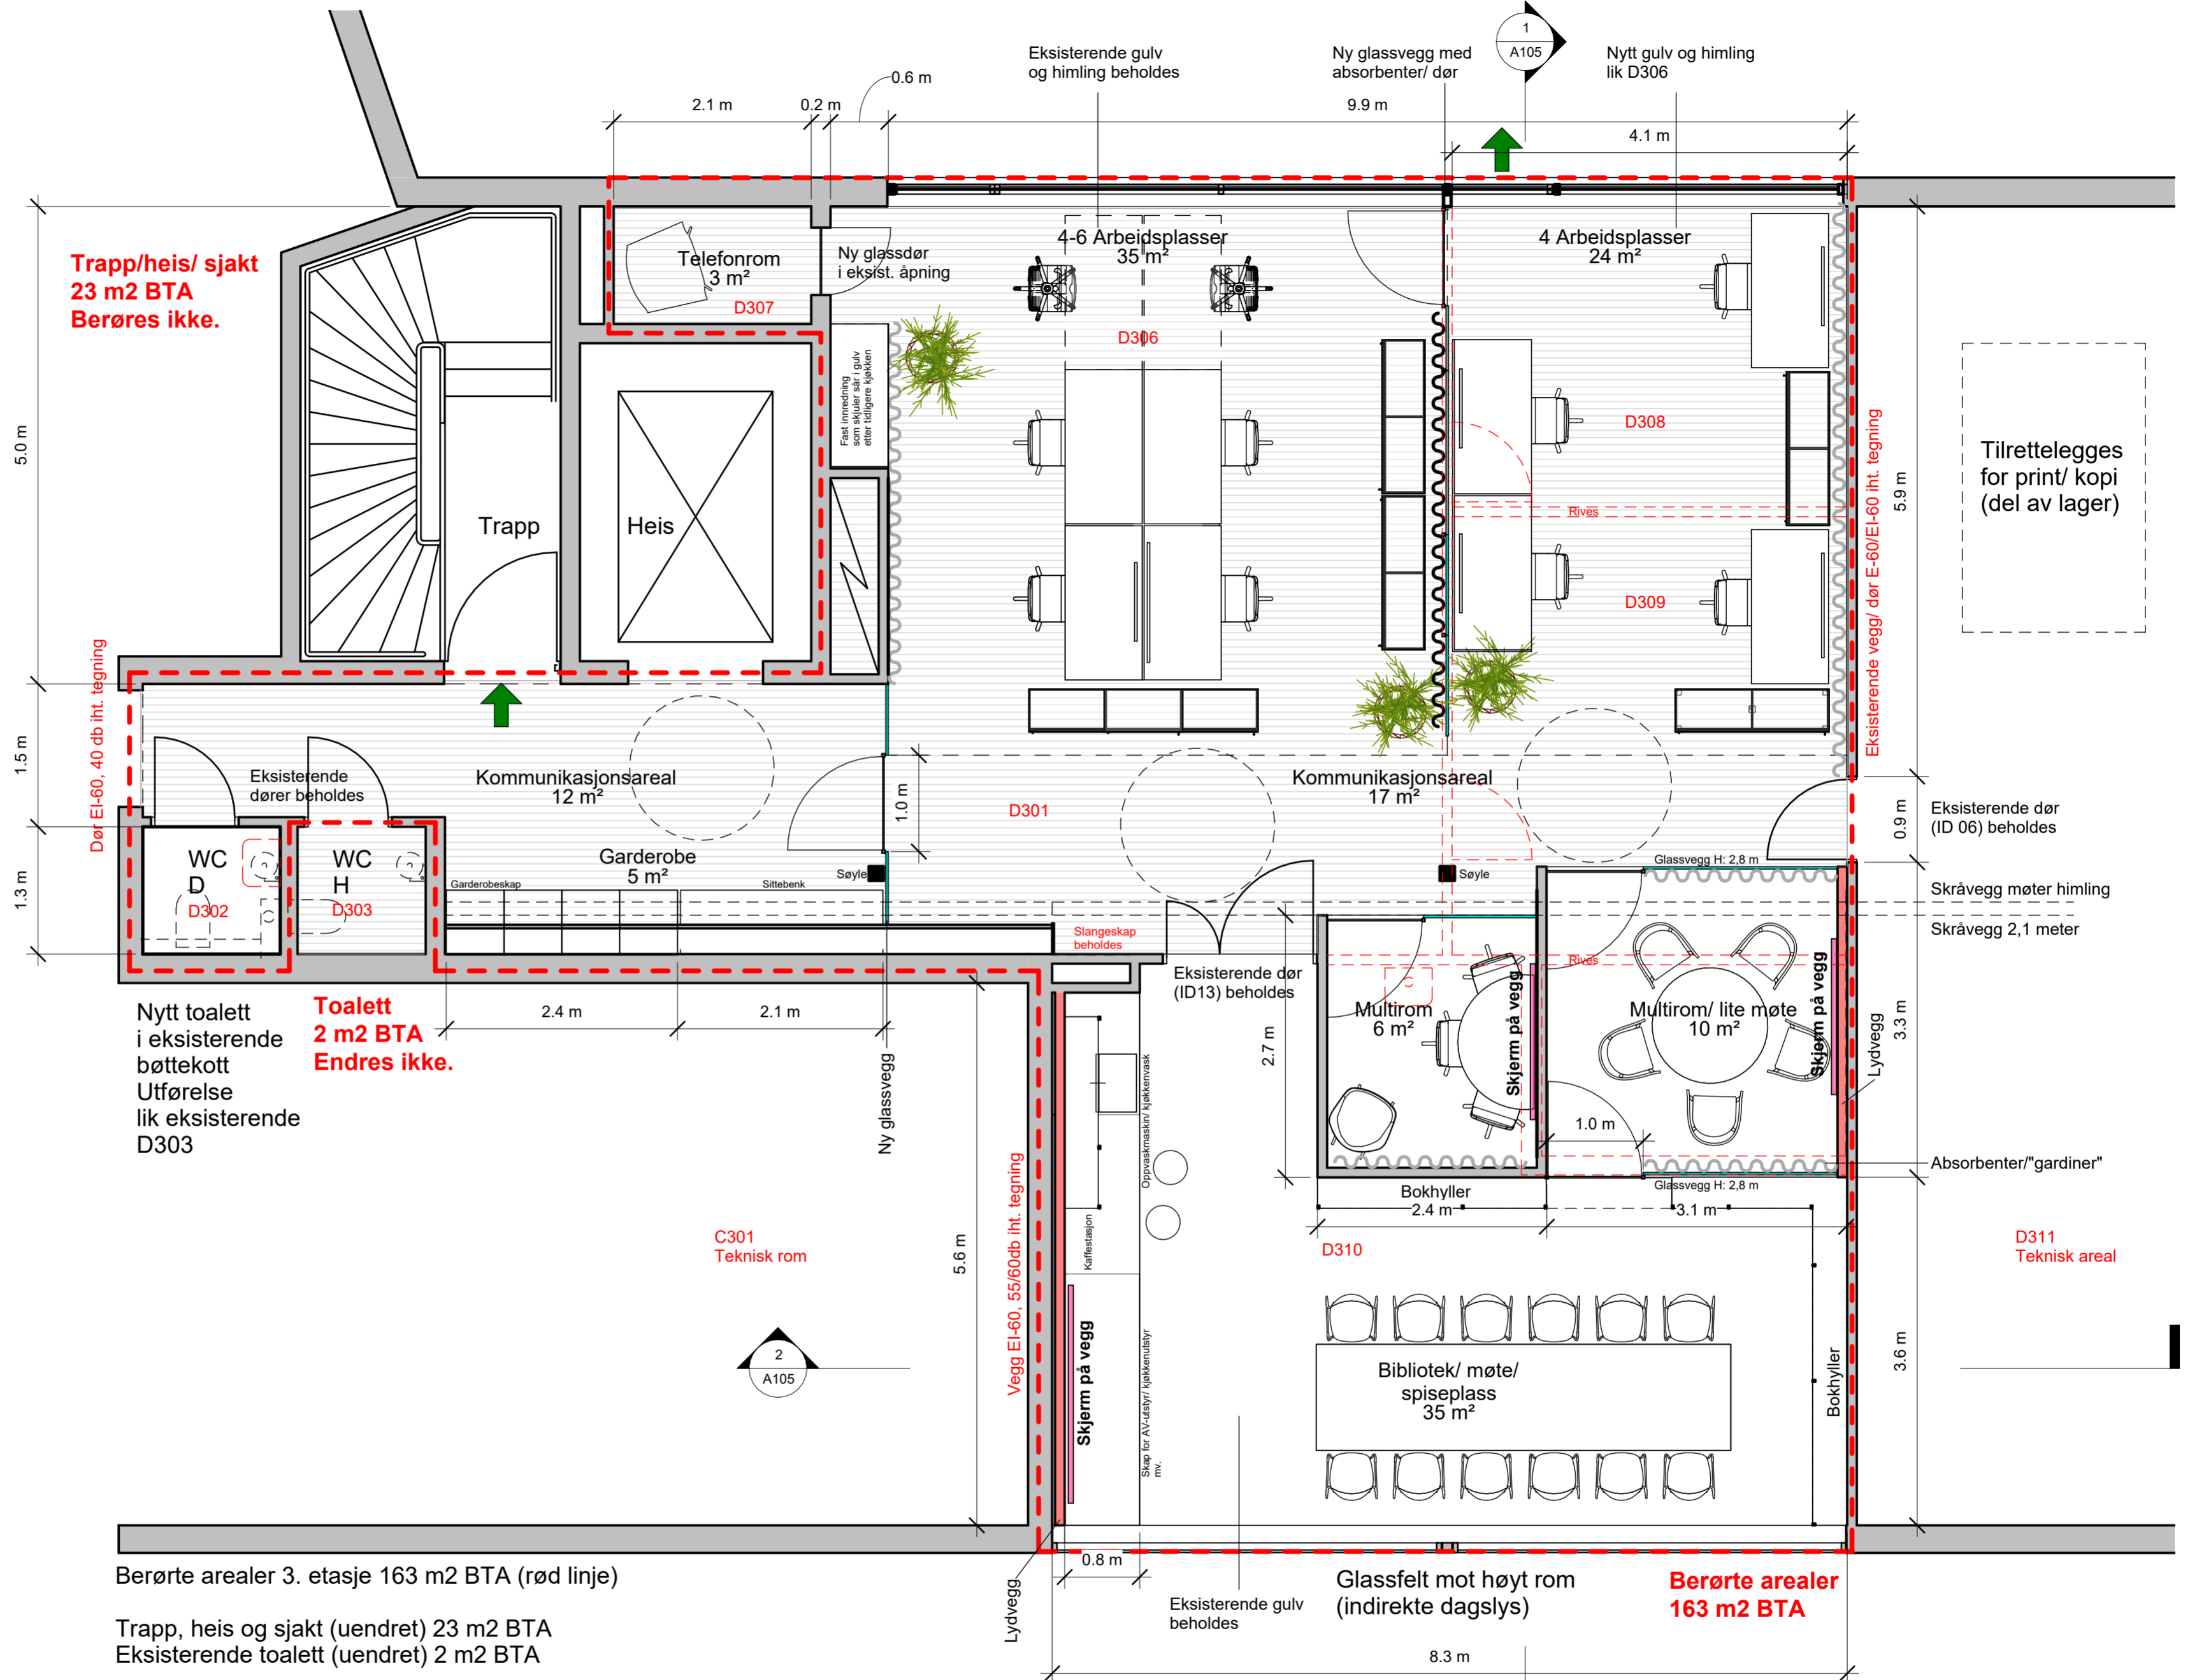

Berørte arealer 3. etasje 163 m2 BTA (rød linje)

Trapp, heis og sjakt (uendret) 23 m2 BTA  
Eksisterende toalett (uendret) 2 m2 BTA

**Samlet 188 m2 BTA**


Arealer i stort lager som benyttes til "kopirom" ikke medtatt

Glassfelt mot høyt rom (indirekte dagslys) **Berørte arealer 163 m2 BTA**

Åpent ned

Arbeidsplassareal  
1. etasje (opsjon 1):


2 kontorer ombygges til 3  
(2 x ca. 9 m<sup>2</sup>, 1 x 6 m<sup>2</sup>)

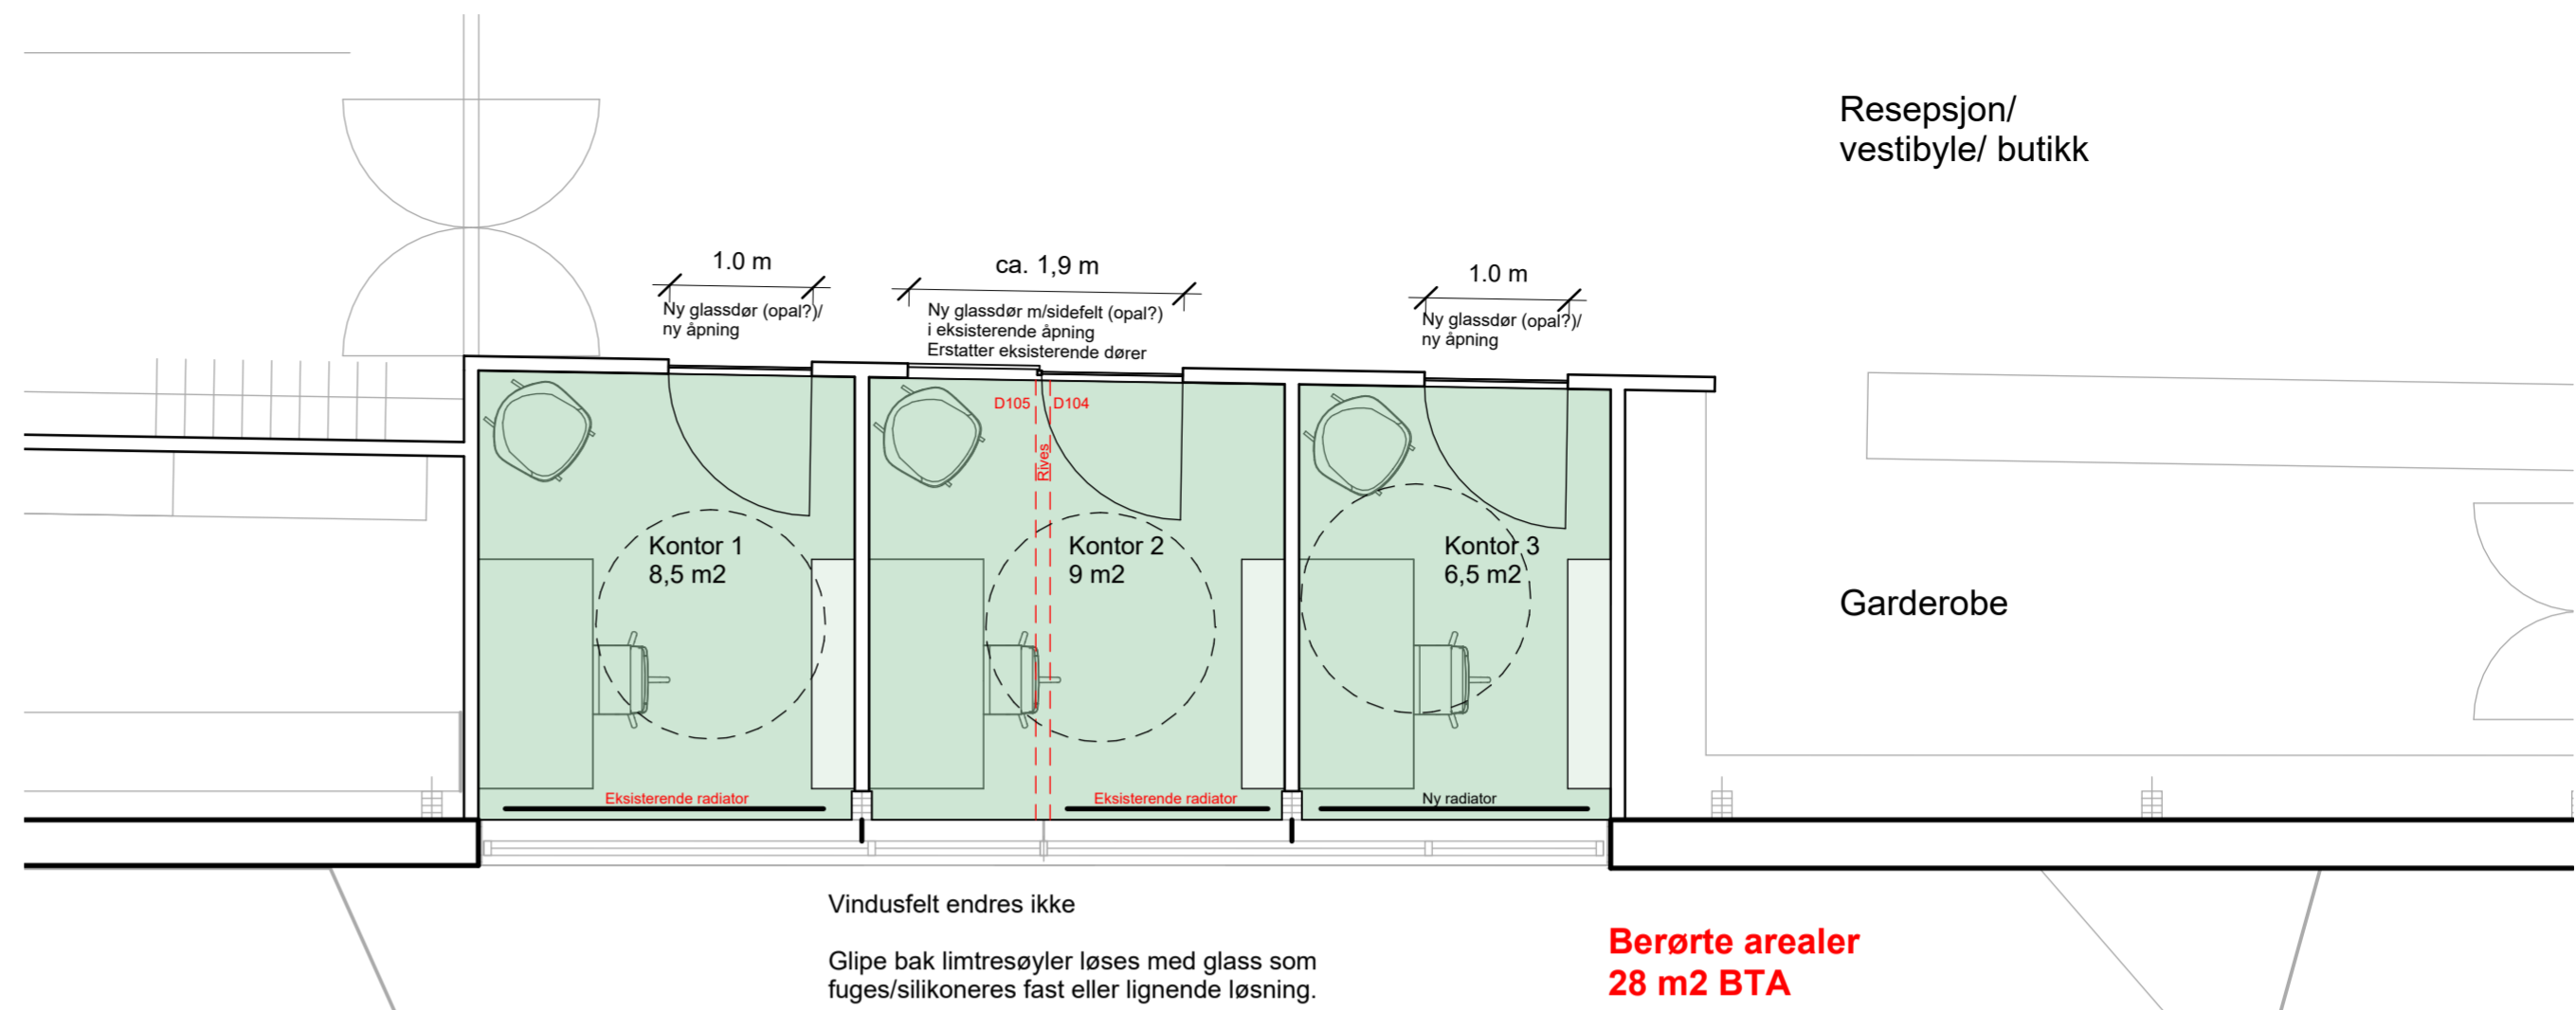


Arbeidsplassareal  
2. etasje (opsjon 2):

Felles telefonrom

2 kontorer ombygges  
til 1 arbeidsrom med  
4-5 arbeidsplasser

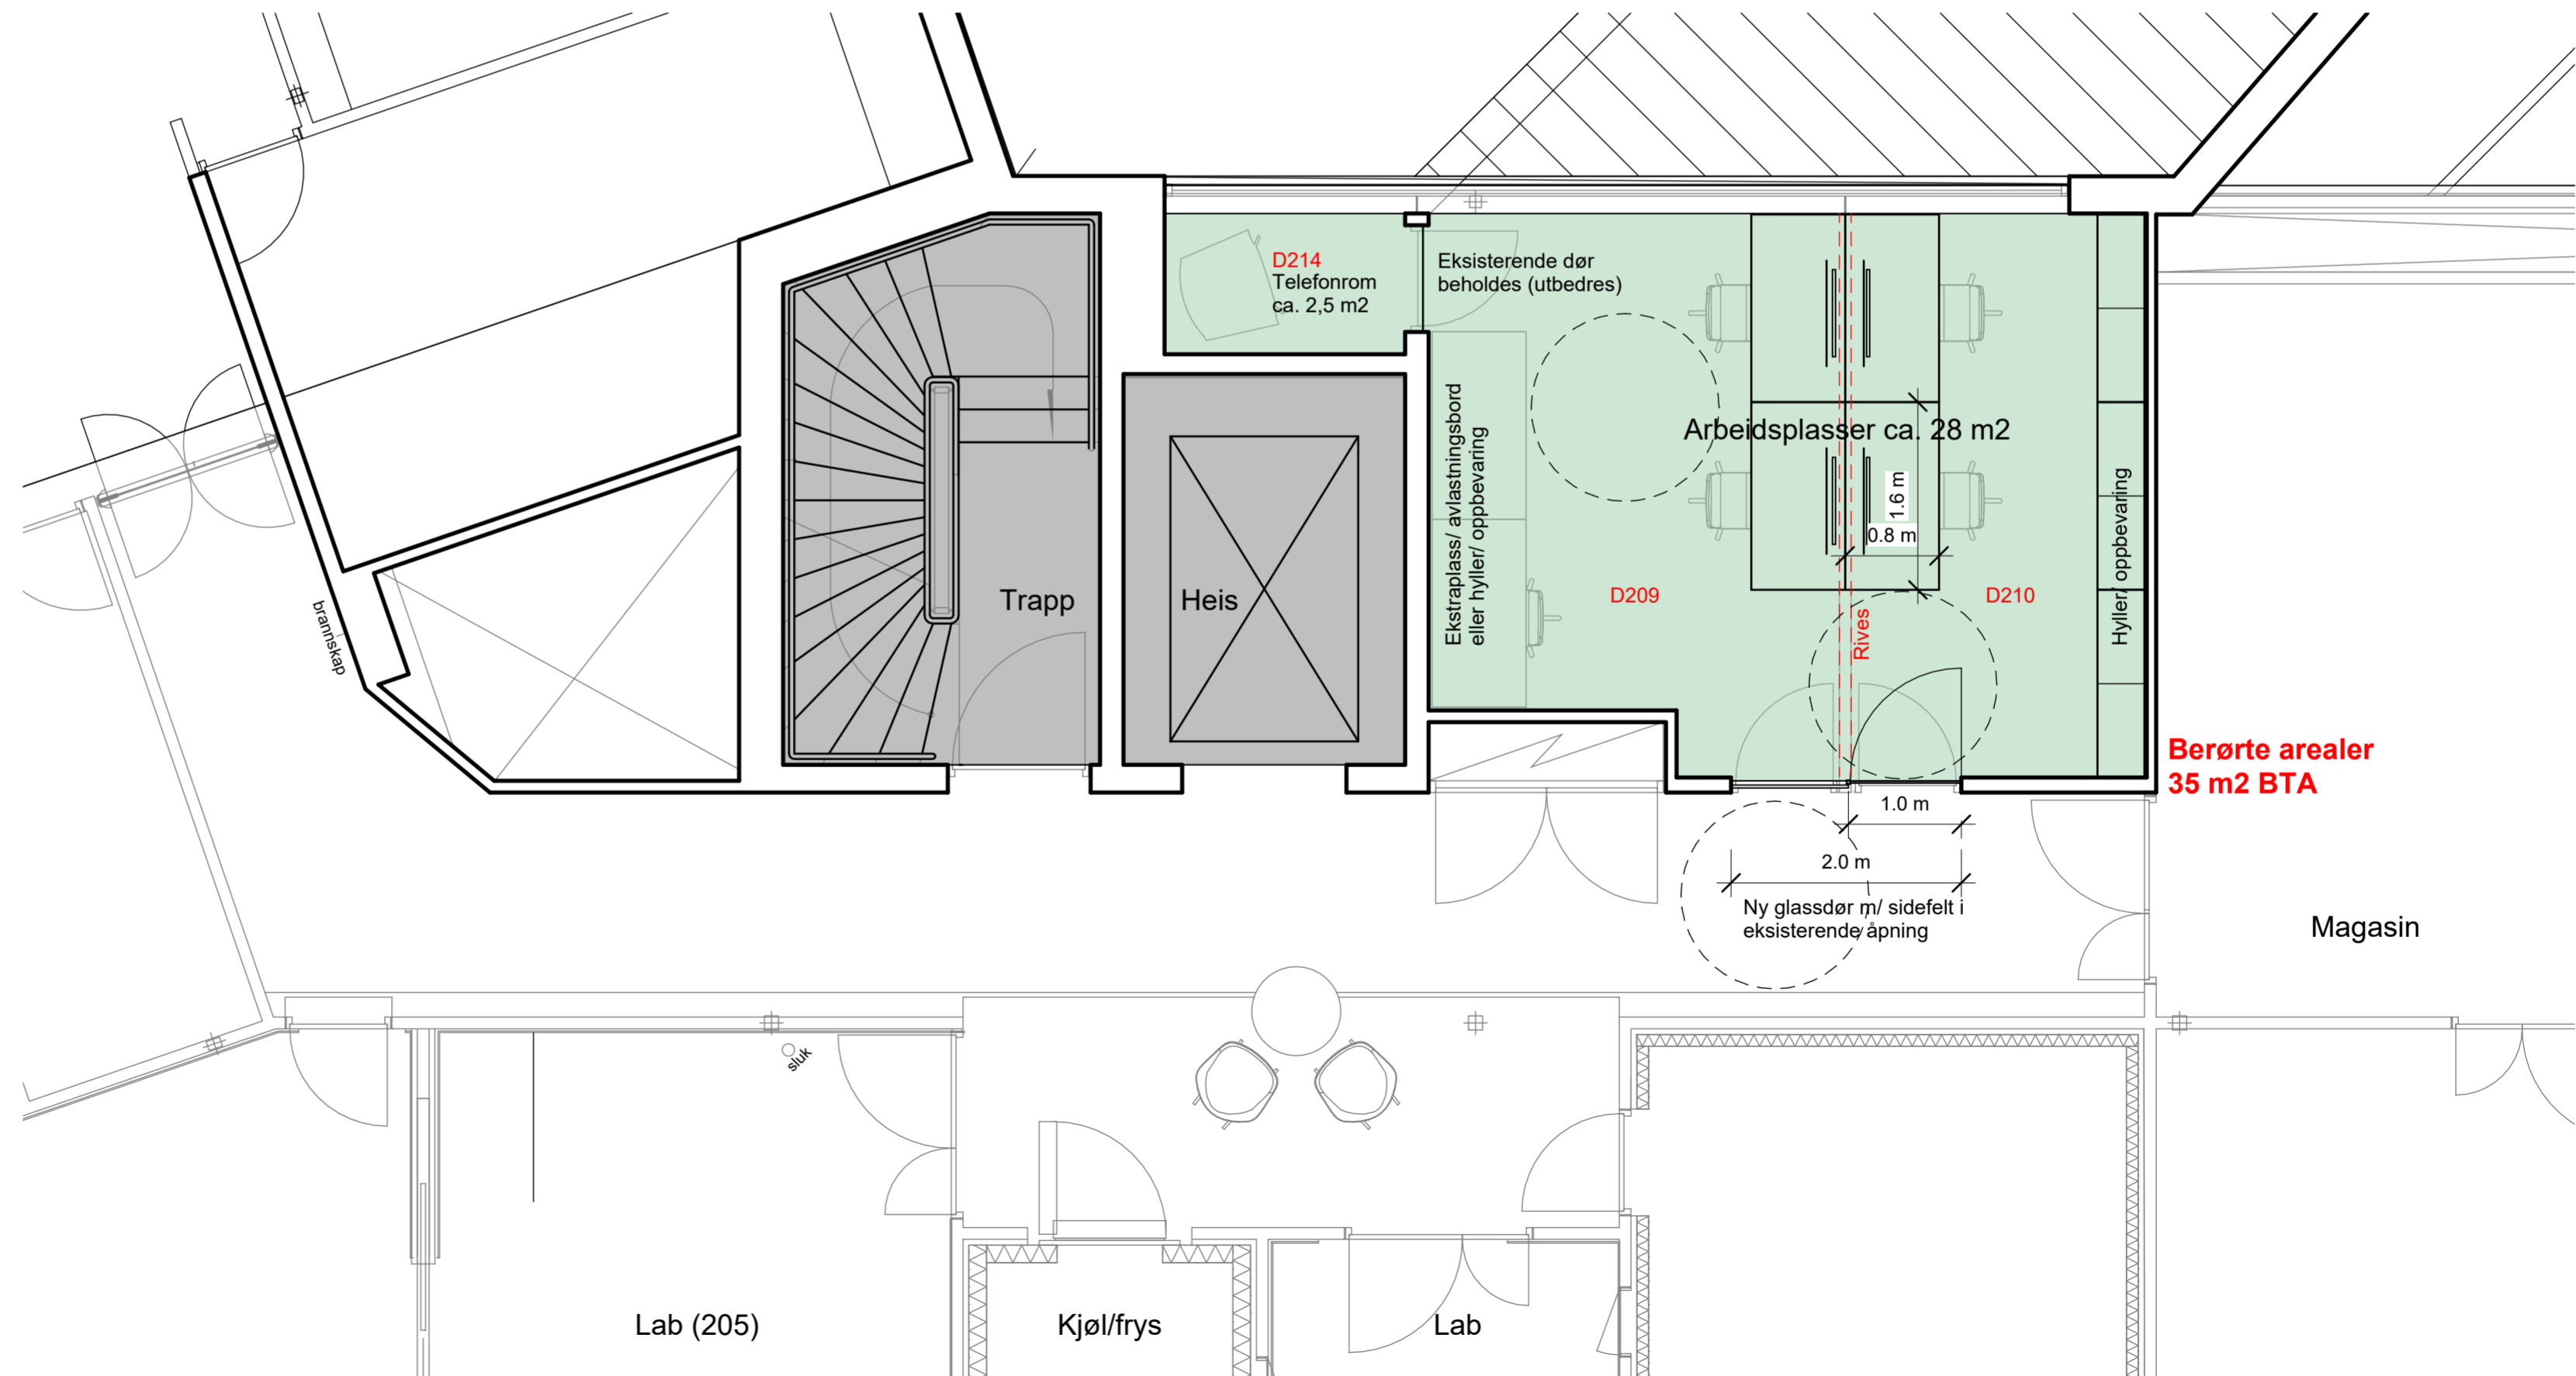

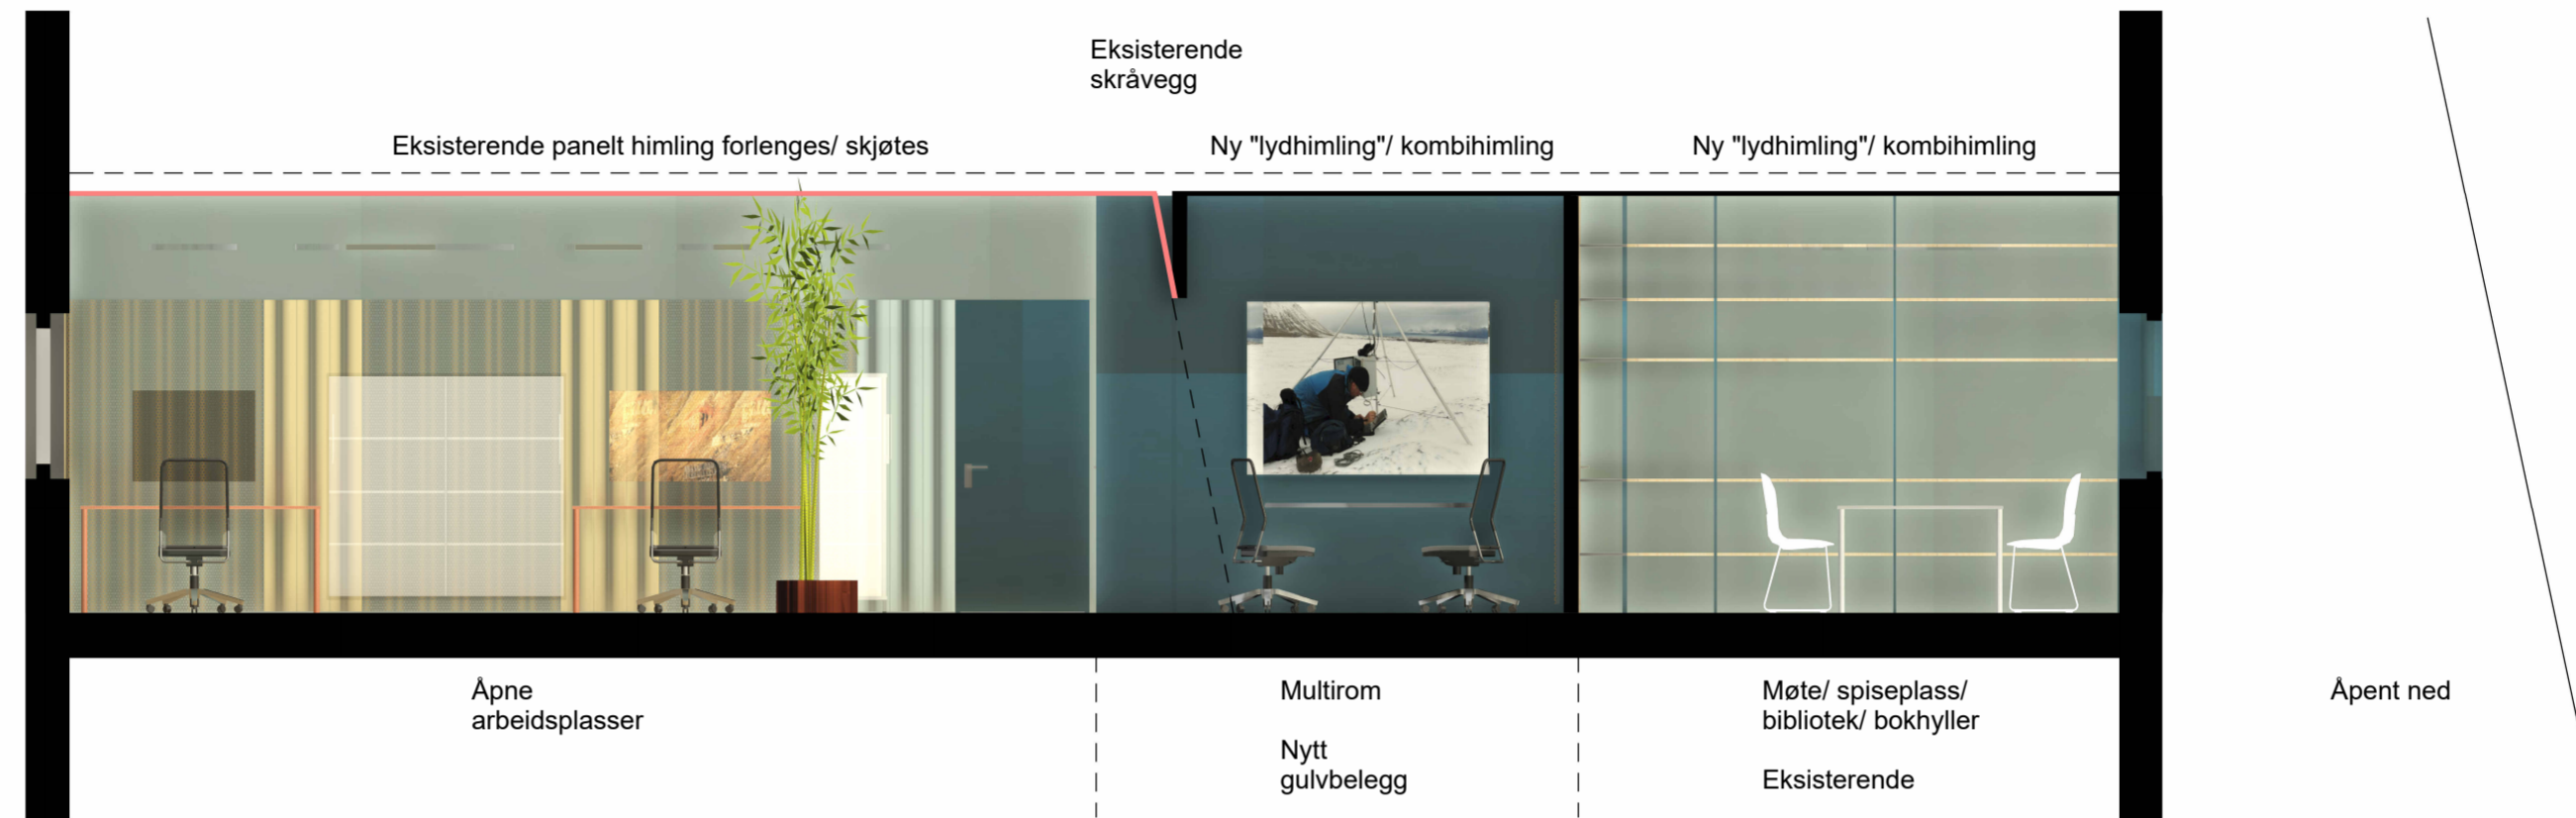

1 Snitt 1\_D308/D309/D310  
1 : 50



2 Snitt 2\_D310  
1 : 50