


Tegning over loftsrom og eksisterende direkte meldere brann

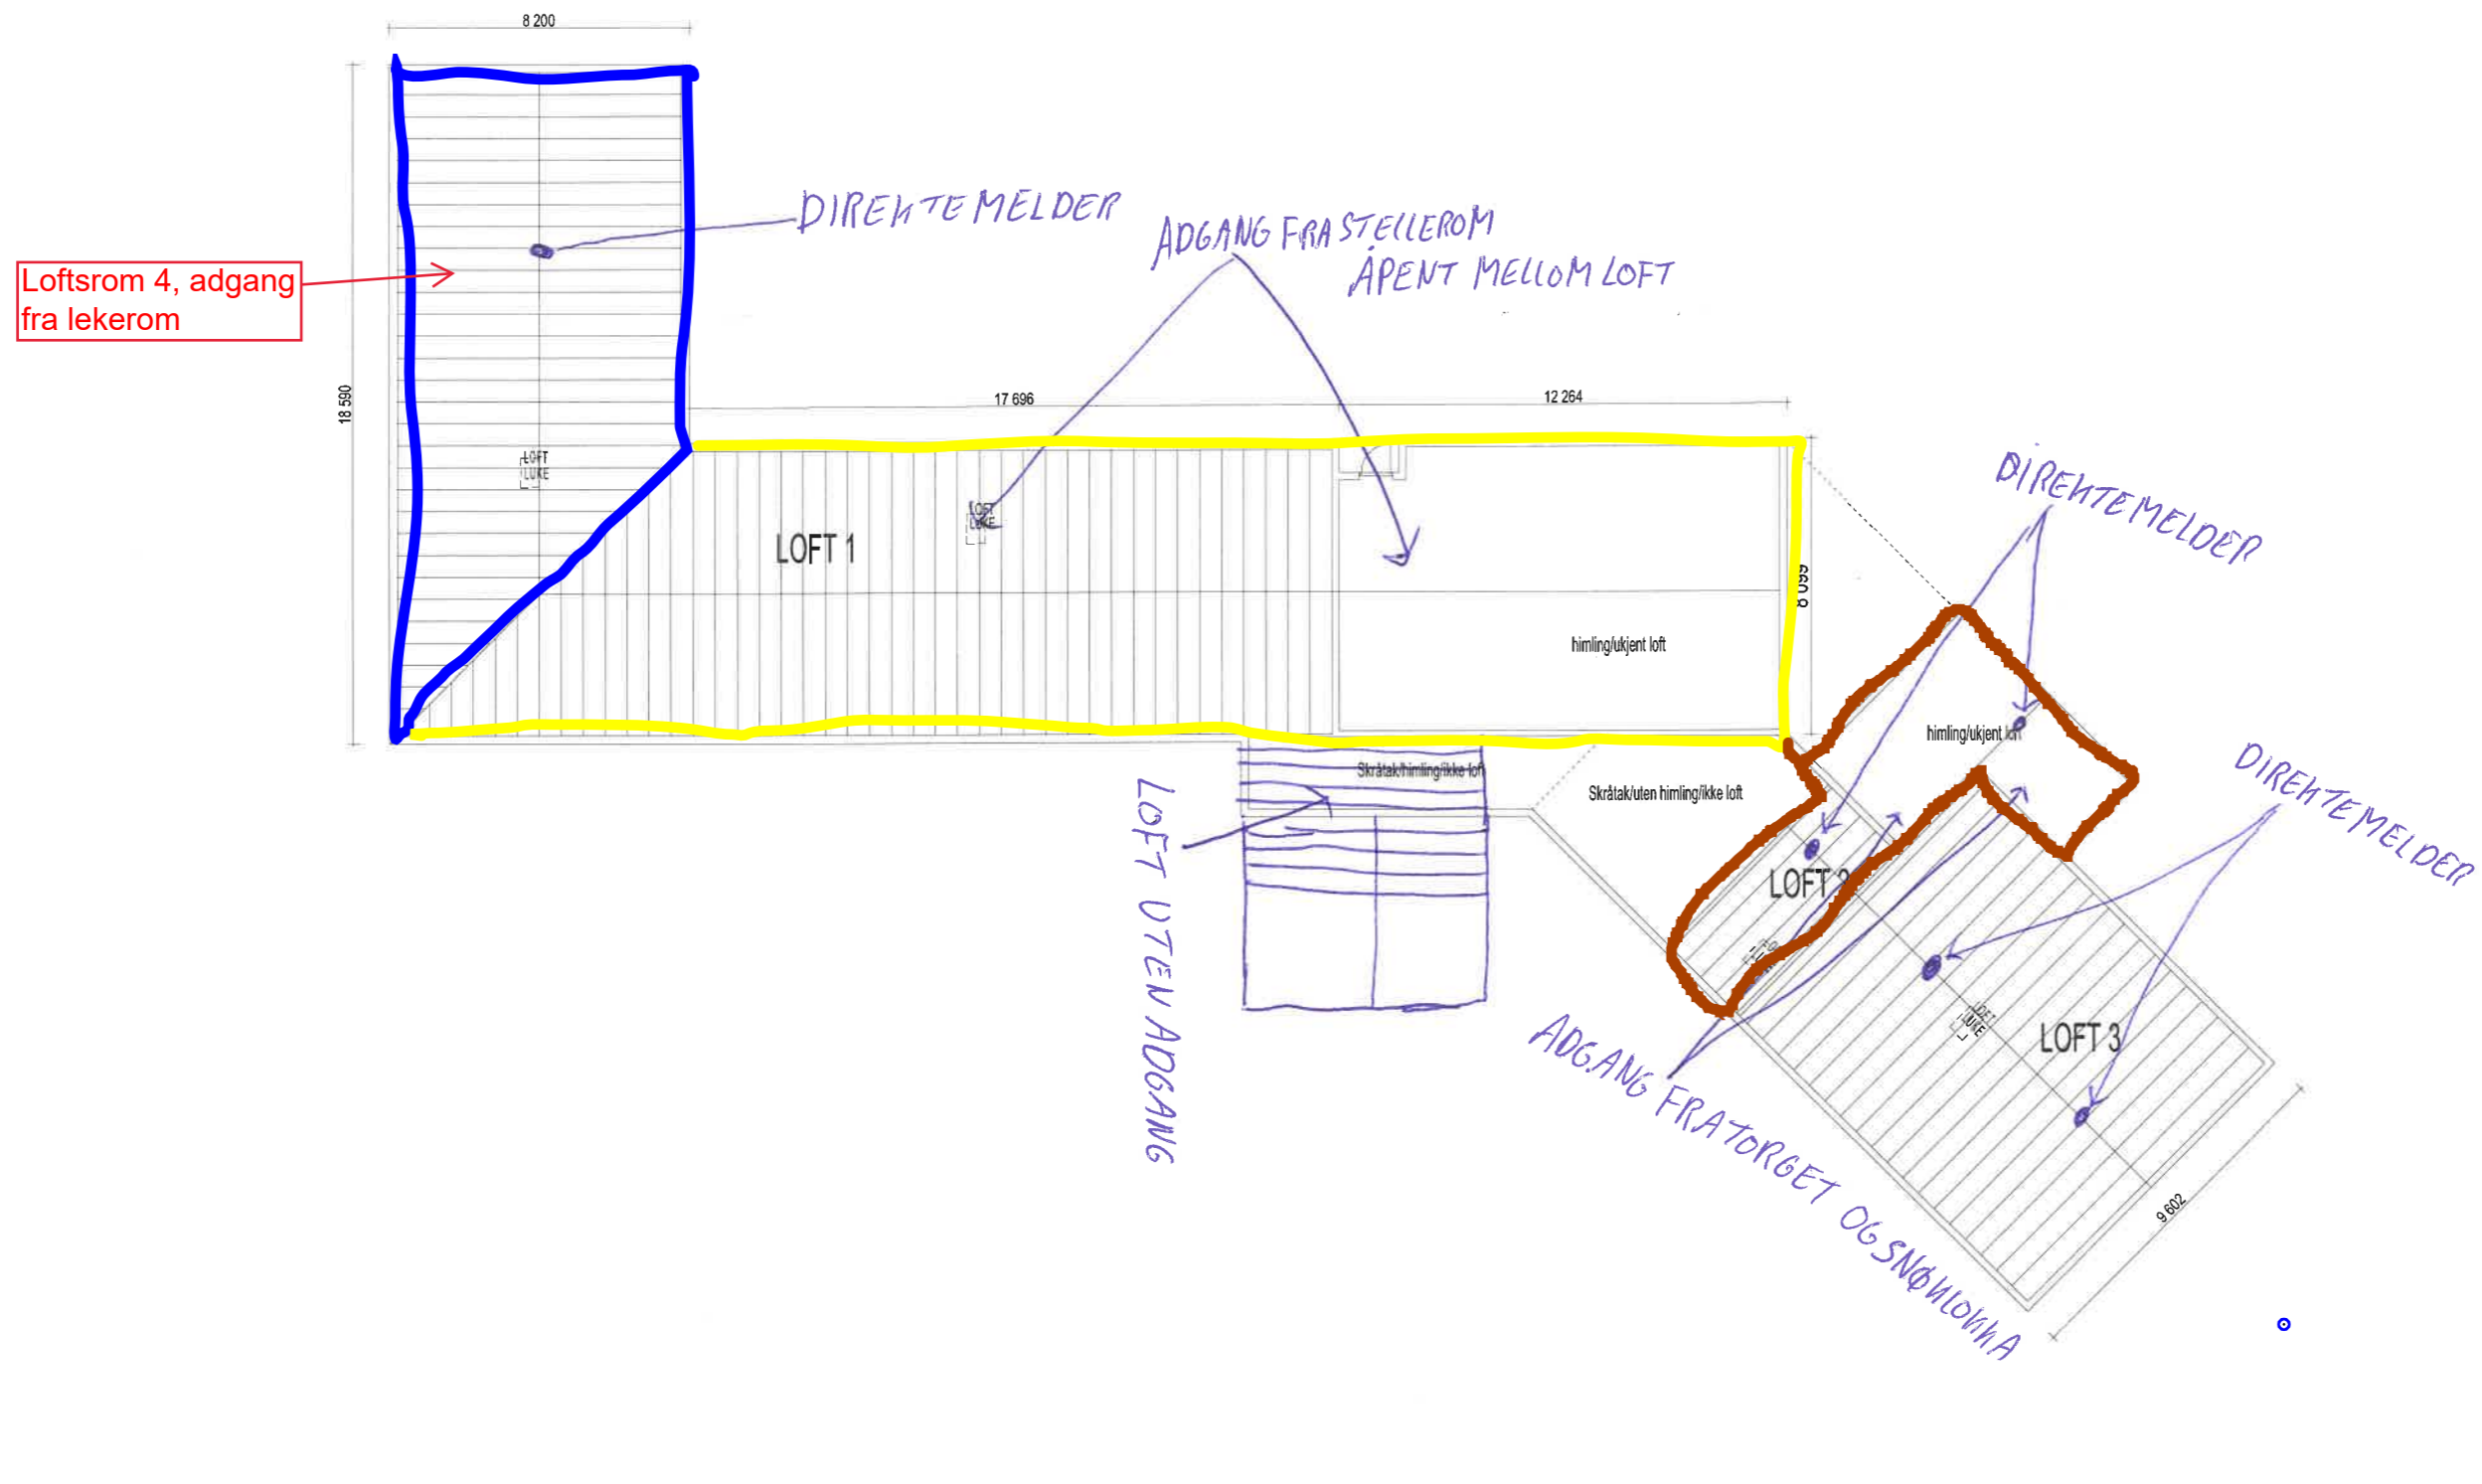

Loftsrom 4, adgang fra lekerom