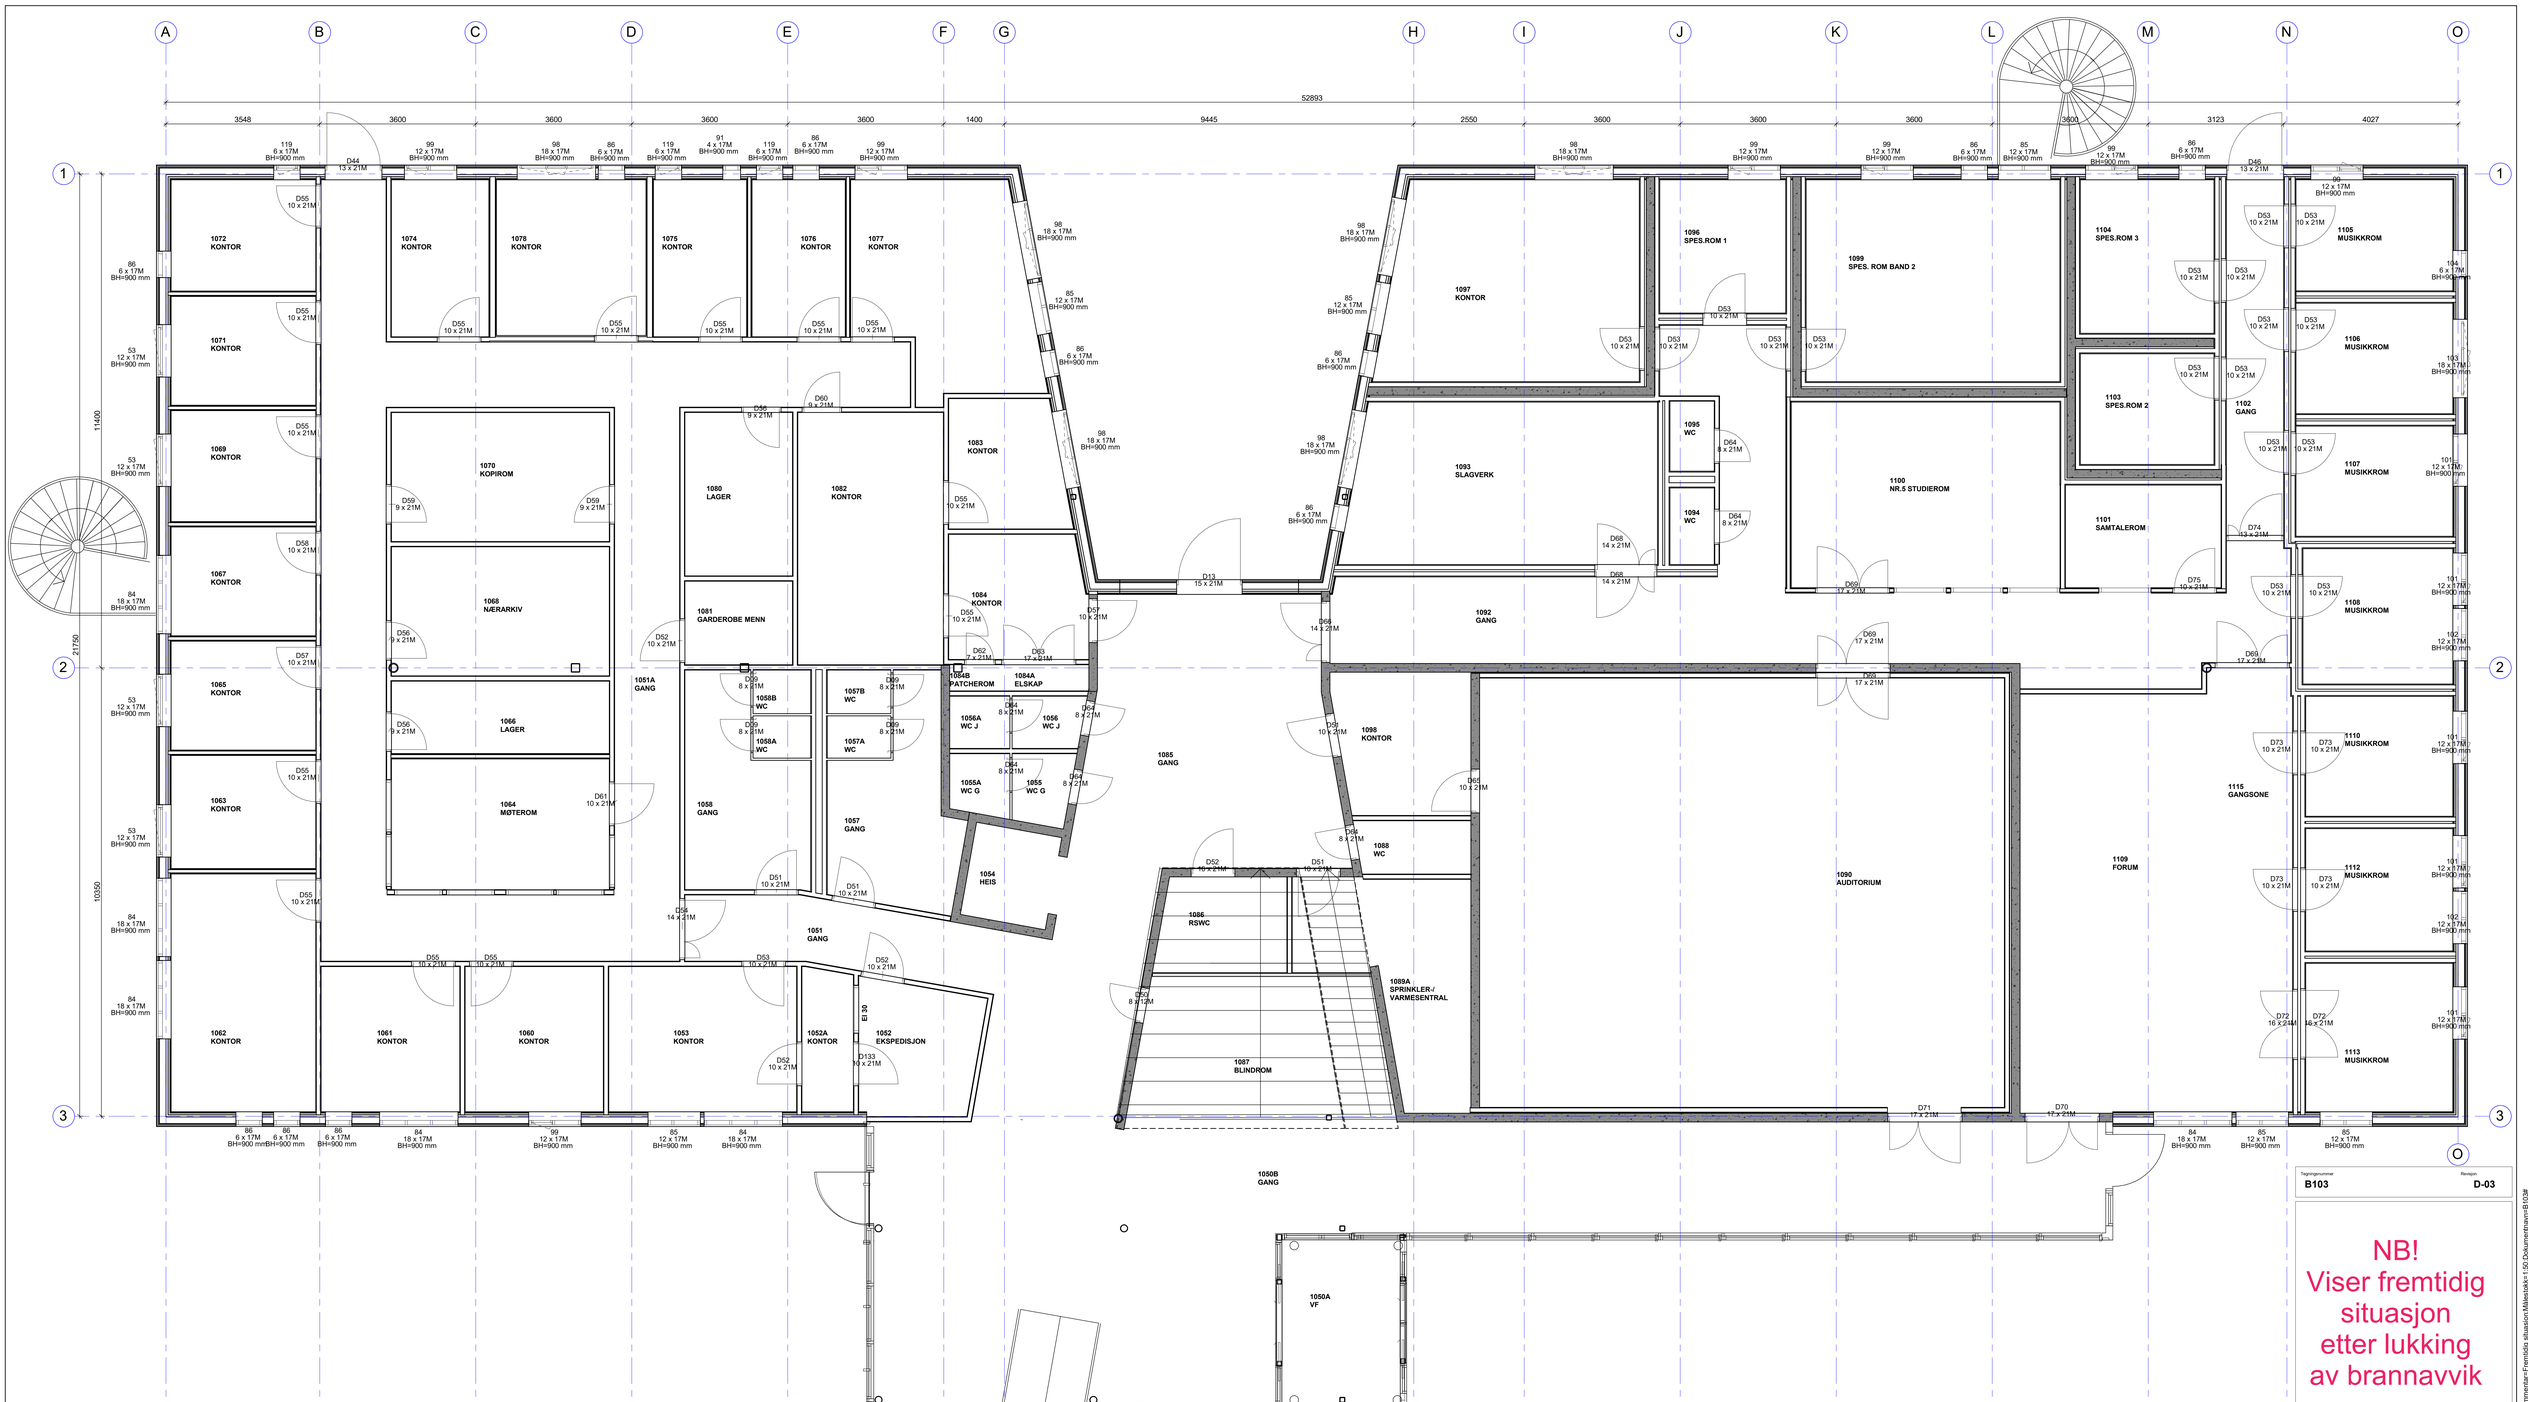

Plan 1 Bygg B
1 : 50

Tegningsnummer: B103
Revisjon: D-03

NB!
Viser fremtidig
situasjon
etter lukking
av brannavvik

Rev	Tekst	Utført	Kontr	Dato
D-03	Fremtidig situasjon	RWS		06.09.20
D-02	Oppdatering etter brann	RWS		06.09.20
D-01	Endring dørre (Passering, brannlåsse, lyklåsse)	RWS		13.08.20

Prosjekt: **Sortland VGS**
Grv / Bnr: 15/1492

Oppdragsgiver: Nordland Fylkeskommune
Oppdragsansvar: asplan viak

Prosjektfase

Dato	Oppdragsnr.	Koordinatsystem	Høydedatum
06.09.2023	627013-01-03	NTM Sone XX	NN2000

Utført av	Kontrollert av	Godkjent av	Målestokk	Format
RWS			1:50	A0

1.etg Bygg B

Tegningsnummer: B103
Revisjon: D-03
Fag. Type Utg. Løpenr.

BB:\Audengenskaper\Oppdrag\627013-01-03\Tilslø-1.etg Bygg B.Revisjoner\D-03.Revisjonsdato=06.09.2023;Revisjonsansvarlig=Fremtidig situasjon;Målestokk=1:50;Dokumentnavn=B103#